




Útlit norður

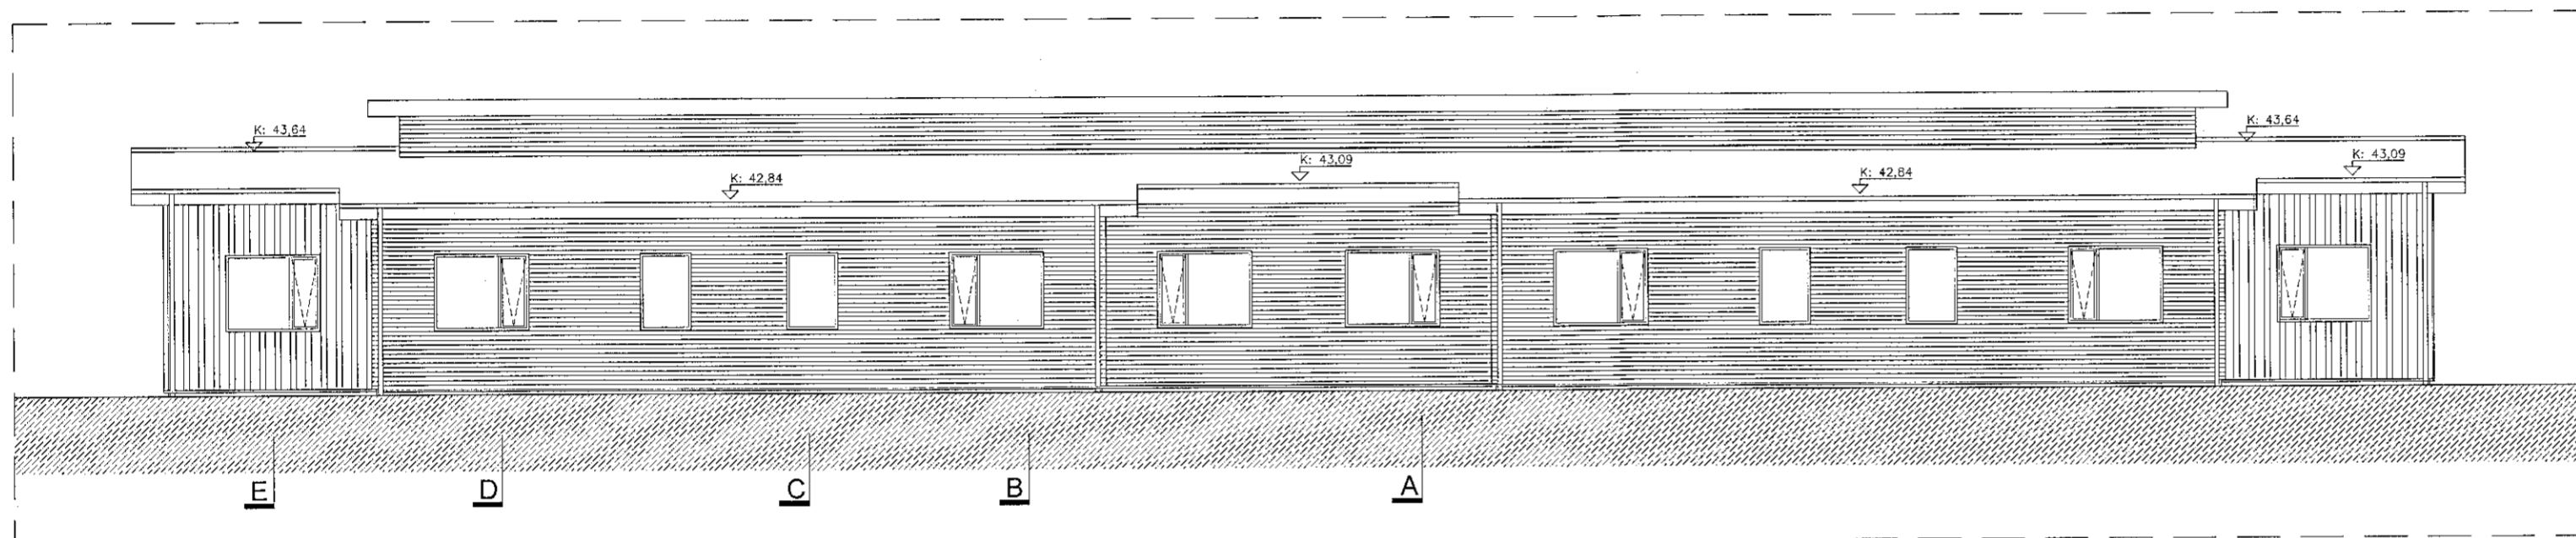

Útlit vestur

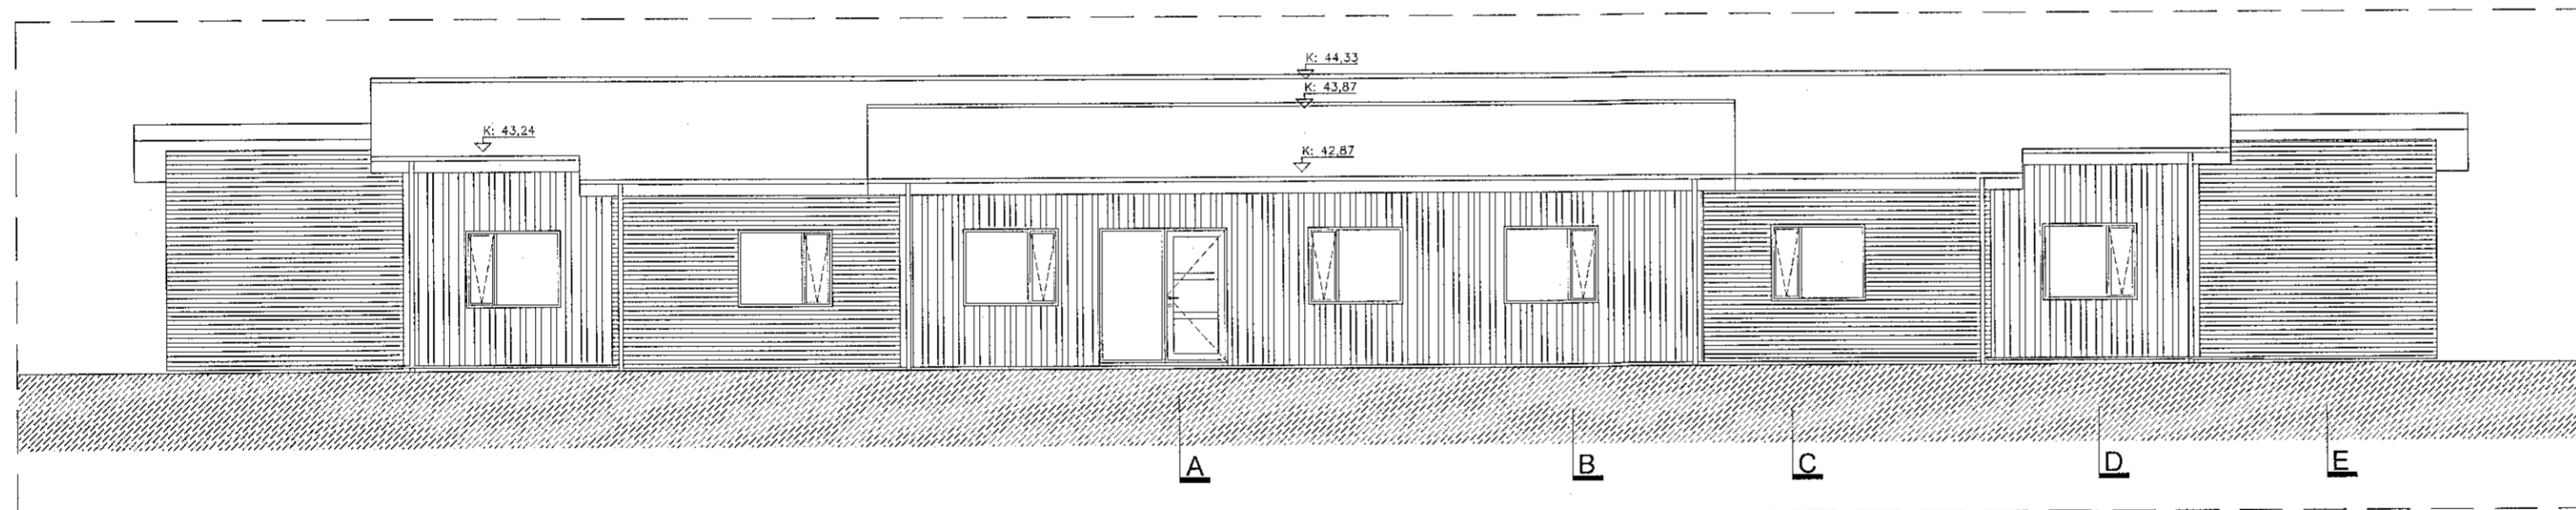

Útlit austur

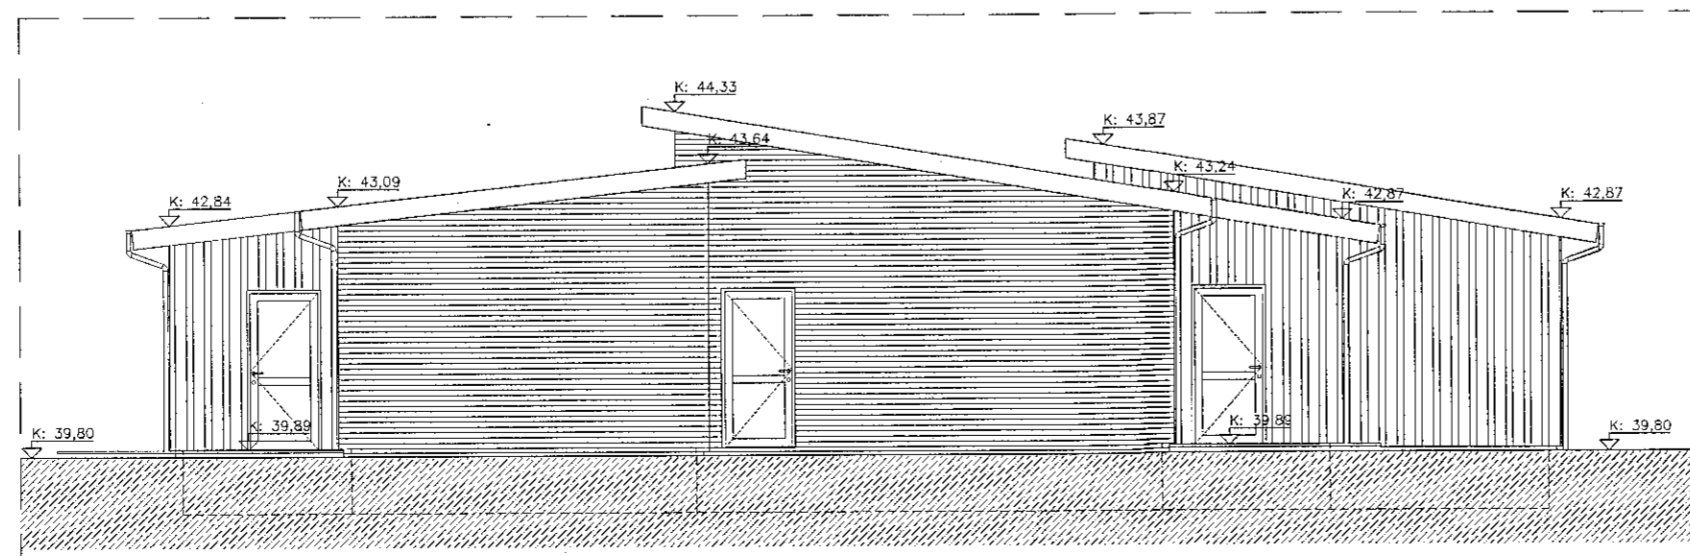

Útlit suður

Samþykkt þann  
03. júlí 2019  
Byggingafulltrúinn í Hafnarhöfði

Landnúmer : L223088  
Staðgreinir : 1400-1-98700450  
Fasteignarnúmer : F2354474  
LR : Loftræsting  
BO : Björgunarop  
R : Reikskynjari  
NF : Gólfniðurfall  
SL : Handslökkvitæki  
S : Stjórnstöð brunaviðvörðunarkerfis.

Breyting 26.06.19 - B: Gluggi fyrir ofan útihúð í andyri og í gangi fjarlægður. Opnanlegt fag fjarlægt í glugga í gangnum. Allir gluggar með opnanleg fag breytt í sömu stærð. Breidd á opnanlegum fögum minnuð. Bárajárnsklæðning á þakið fjarlægt, þakið klætt með ásoðnum þakdúk. Björgunarop fjarlægð.

Breyting 04.06.19 - A: Björgunarop málsett á útliti.

Höfnunarskipti: *B. Sævi R. 0412673649*

Heiti verks: Öldugata 45, Búsetukjarni.

Verkefni: Öldugata 45, Búsetukjarni.


Heiti teikningar: Útlit norður, suður vestur og austur.

Dags: 06.05.2019 Hannæs SPJ Yfirfarð SPJ Teiknað SPJ

**Sturla Þór Jónsson Arkitekt FAI**

Styrmanntegund 13, 101 Reykjavík, Sími 695-1752, sturla.jonsson@gmail.com, KT:280465-4459

Bláðastærð:	Mælikvæði:	Verknúmer:	Númer teikningar:	Breiting:
A2	1:100	1102	1102-01-03	B

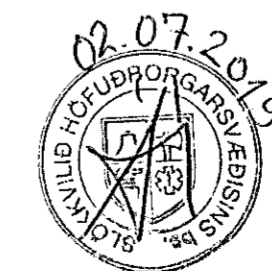

*Sturla Þór Jónsson*