


D
C
B
A
K. Innviðarþing
BRETTINGAR
28.03.2019
DAGS

ABALUPPRÁTTUR
SÖLVANGUR SÖLVANGSVEGI 2 HAFNAFIRÐI
REYDARTEKINGINAR
VERÐ: 1833 Gróður
NÚMÉR: 1:100
DAGS: 12.01.2017
TÉKNI: JBP
SÍÐL: 1833 Smáruhljóð

ÚTI
ARKITEKTAR
INN
SNEIBING OG ÚTLIT
SÍÐL

13.08.2019

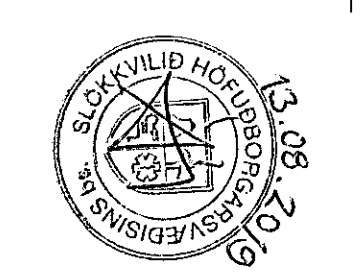

ARKITEKTAR
101 REYKJAVÍK

