Samþykkt þann
14. ágú. 2019
Byggingafulltrúinn í Hafnarfirði

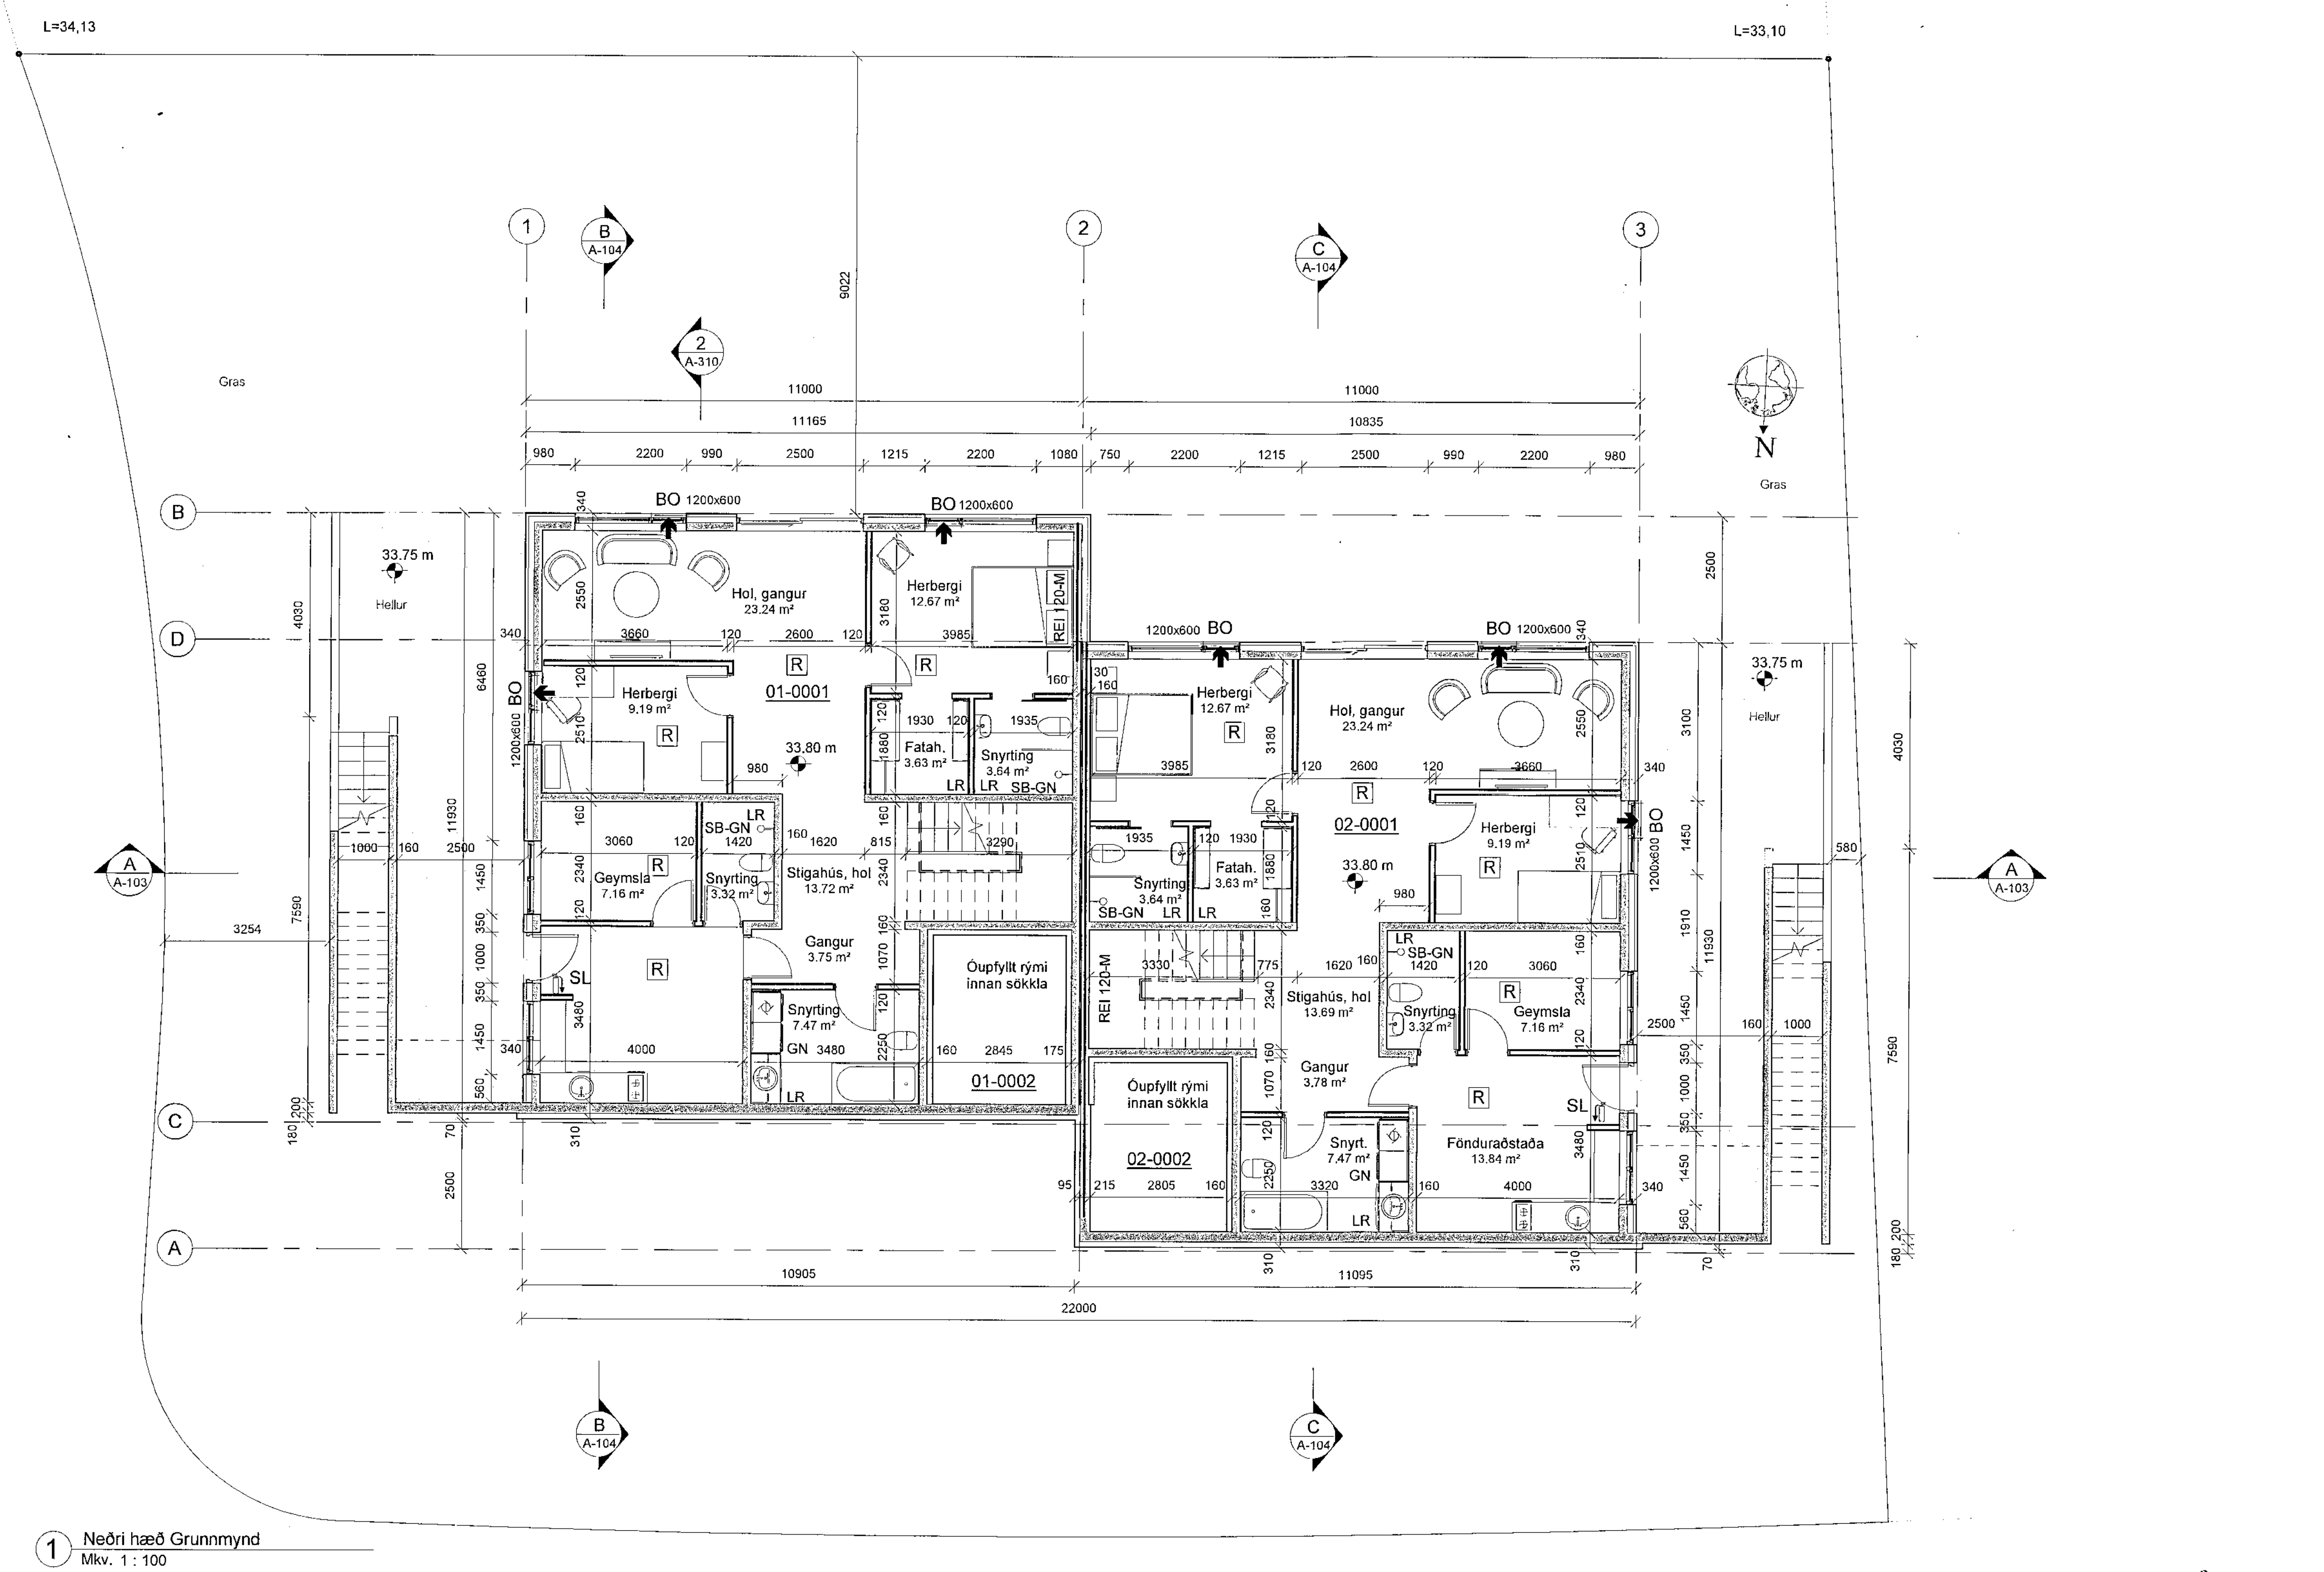

1 Neðri hæð Grunnmynd
Mkv. 1 : 100

Breytingaskrá
1 16.júlí.2019 Þykkt burðarveggja breytt, Gluggar á suðurhlið hækkaðir um 0.25m Eldstæði breytt.

Tákn	Skýring
A	Aðalinngangur
IR	Inntak rafveitu
AT	Aðaltafla rafm.
IH	Inntak hitaveitu
IV	Inntak vatnsveitu
LR	Loftræsing
GN	Gólfniðurfall
BO	Björgunarop
R	Reykskynjari
SL	Slökkvitæki
ET	Eldvarnarteppi
EI 60	Eldvarnarhólf
REI 60	Hæðaskil
EI30-CS	Eldvarnarhurð

Ingvar Gýgjar Sigurðarson
Víðigrund 22 550 Sauðárkrókur
Netfang: igs84@simnet.is
sími 868-5052

Slökkvilið Höfuðborgarsvæðisins bs. 13.08.2019

Teiknað: Ingvar G. Sigurðarson	Áritun hönnuðar / Hönnunarstjóra:
Unnið fyrir: Leigutaka lóðar	Ingvar Gýgjar Sigurðars Kt. 020884-3639
Verkheiti: Móbergsskarð 1 - 3, Hafnarfirði	
Verkþáttur: Aðaluppdráttur- Neðri hæð grunnmynd	Verknúmer: 3061
Mælikvarði: 1:100	Blaðstærð: A2
Útgáfudagur: 1. apr. 2019	Útgáfa númer: 1. Útgáfa
Frumgerð / breyting: Breyting nr. 1	Teikningarnúmer: A-102
Teikniskrá: 3061A Móbergsskarð 1-3.rvt	Prentdagur: 16.07.2019