

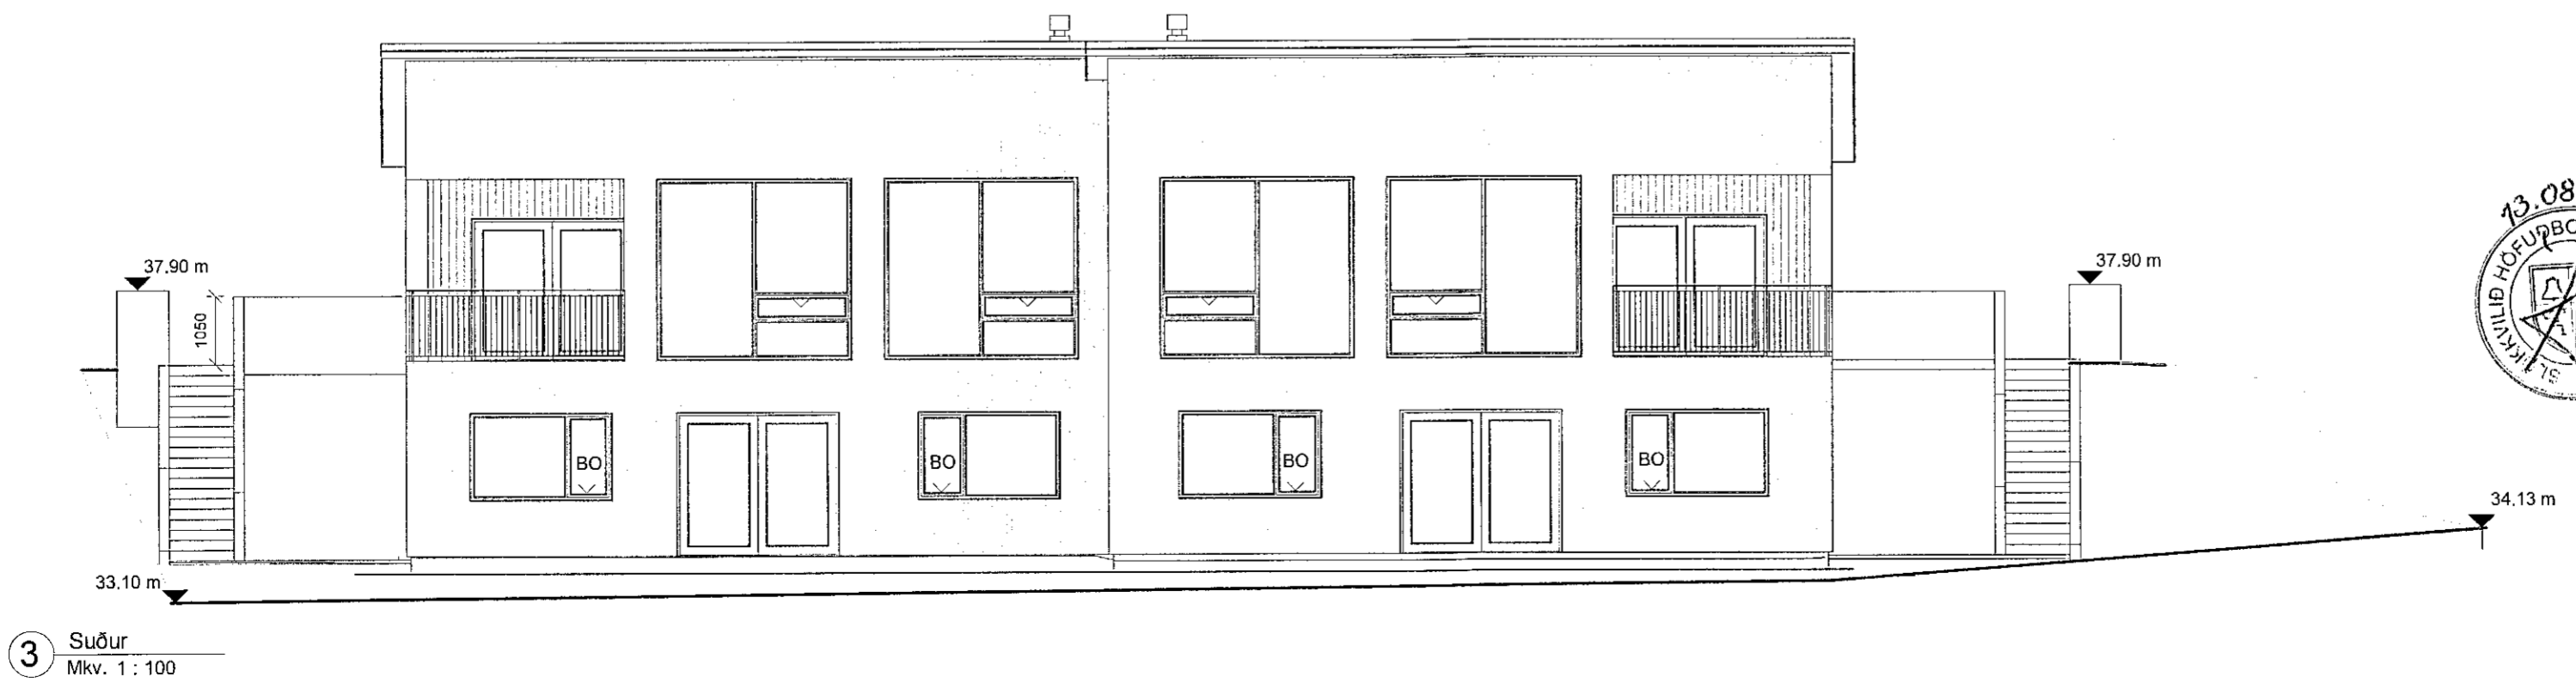


Samþykkt þarinn  
 14. ágú. 2019  
 Byggingafulltrúinn *[Signature]*

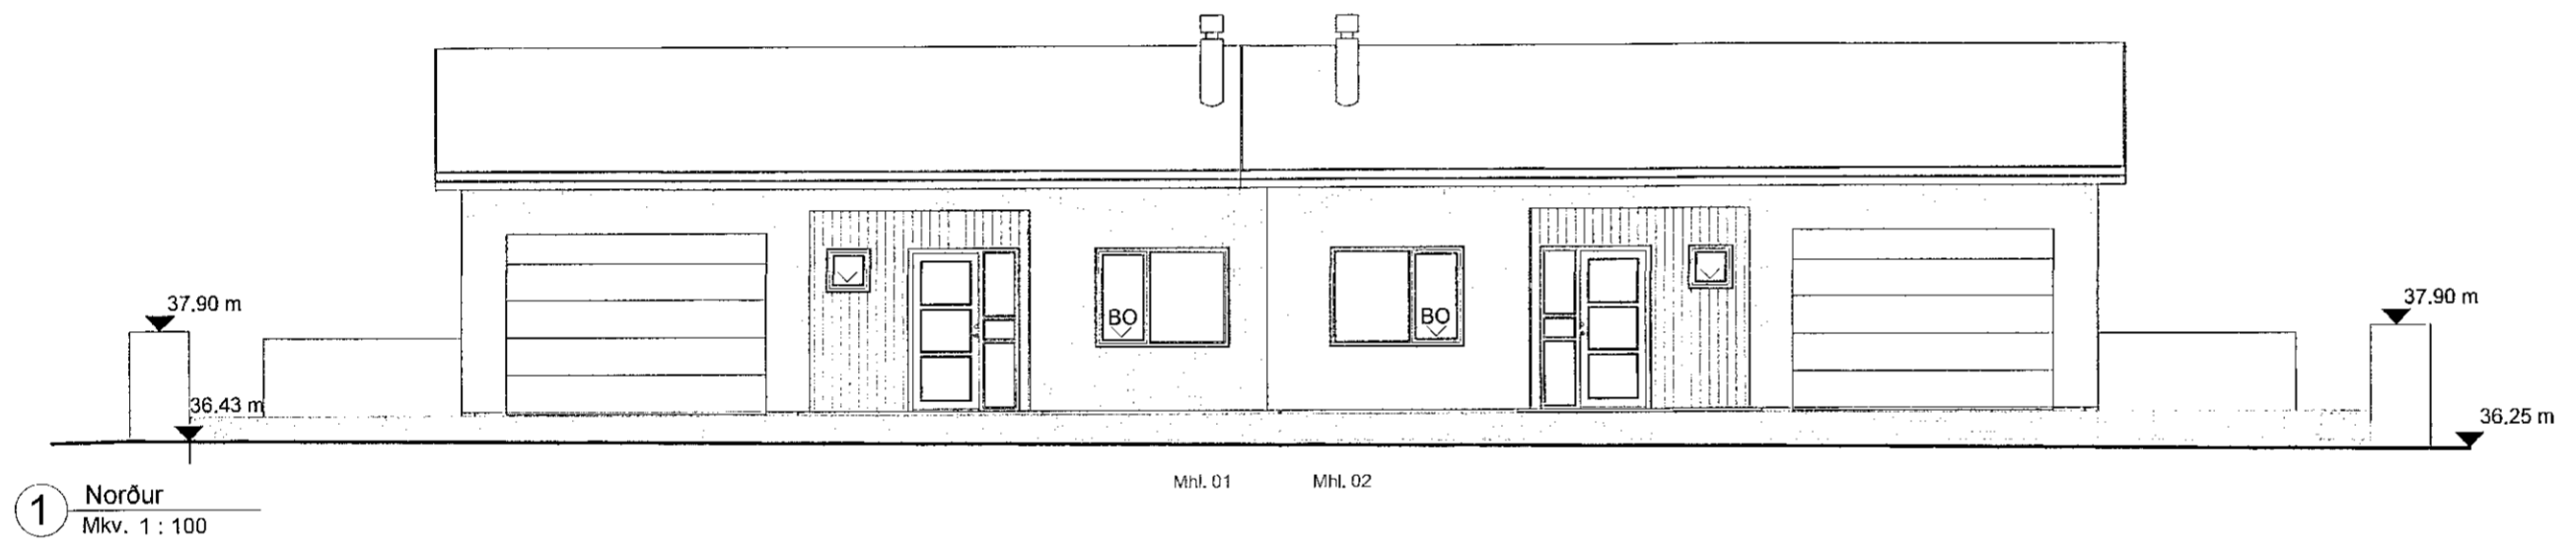

**Breytingaskrá**  
 16.júl.2019 Þykkt burðarveggja breytt,  
 Gluggar á suðurhlíð hækkaðir um 0.25m  
 Eldstæði breytt.

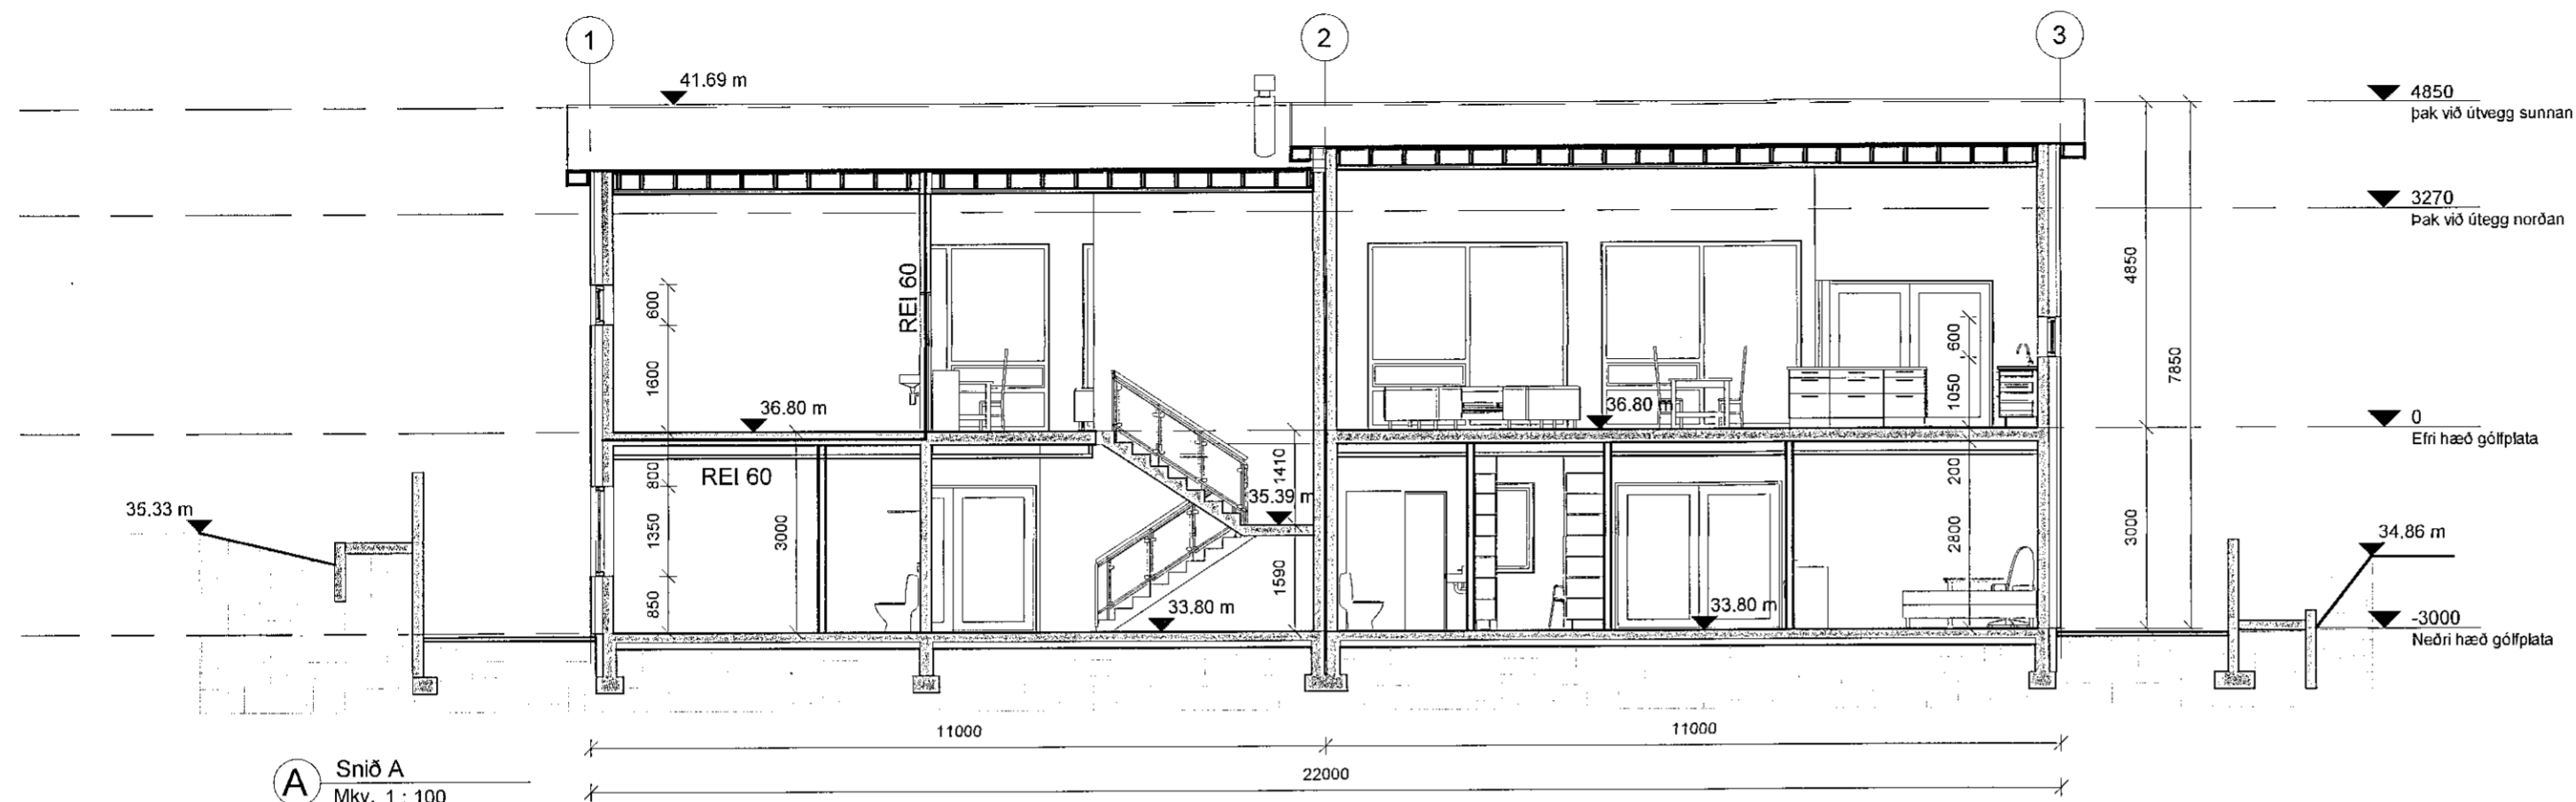

**Ingvar Gýgjar Sigurðarson**  
 Víðigrund 22 550 Sauðárkrúkur  
 Netfang: igs84@simnet.is  
 sími 868-5052

Teiknað:	Áritun hönnuðar / Hönnunarstjóra:
Ingvar G. Sigurðarson	<i>[Signature]</i>
Unnið fyrir:	Ingvar Gýgjar Sigurðars KT. 020884-3639
Leigutaka lóðar	

Verkefni:	Móbergsskarð 1 - 3, Hafnarfirði	Verknúmer:	3061
Verkjáttur:	Aðaluppdráttur- Snið, útit norður og suður	Bláðstærð:	A2
Mæliskvarði:	1:100	Teikningarnúmer:	A-103
Útgáfudagur:	1. apr. 2019	Útgáfa númer:	1. Útgáfa
Frumeð / breyting:	Breyting nr. 1	Prentdagur:	16.07.2019
Teiknskýrá:	3061A Móbergsskarð 1-3.rvt		