

Sótt er um byggingarleyfi til að byggja einnar hæðar, með millifleti, steinsteypt/límtré iðnaðar- og geymsluhús á lóðinni Óseyrarbraut 25, eins og meðfylgjandi teikningar sýna.

b. Starfsemi og notkun:  
Um er að ræða mannvirkí í notkunarflokk 1, atvinnuhús. Í húsinu verða 22 u.p.b.  $100\text{ m}^2$  sjálfstæðar einingar. Hver eining hefur sérinngang. Einungis inntaksrými og flótttagangur eru í sameign allra.

c. Helstu stærðir:		
Mhl 01 er einnarhæðar með geymslulofti. Stærðir:		
Heiti hæðar:	brúttó m <sup>2</sup>	brúttó m <sup>3</sup>
1. hæð með millifleti	2,513.5	12,784.2
Heild: brúttó	2,513.5	12,784.2

d. Stærð lóðar, nýtingarhlutfall:  
Lóðarstærð: 7791.3 m<sup>2</sup>  
Nýtingarhlutfall: 0.33 %  
2 bilastæði verða fyrir hverja einingu samtals 44 stæði. Gert verður ráð fyrir lögnum vegna hleðslupósta fyrir rafmagnsbíla við hverja einingu.

e. Burðarvirki:  
Húsið verður reist á steinsteyptum sökklum og steinsteyptri plötu. Miðkjarni verður steinsteyptur. Útveggir verða málmklæddir timburveggir að stæðstum hluta en að hluta málmklæðning utan á steypta veggi. Innveggir verða steinsteyptir að hluta og að hluta úr límré og samlokumálmeiningum - yleiningum. Þakið verður byggt upp af límrébitum, tréásum og samlokumálmeiningum - yleiningar - með 11° halla.

f. Utanhússfrágangur og litaval:  
Útveggi.  
Málmklaðning veggja verður liós grá og litur glugga verður nær hvítur.

þak.  
þakið verður byggt upp af límtrébitum, tréásum og samlokumálmeiningum - yleinigar - með 11° halla. Litr á þaki verður dökkgrár.

Allir gluggar verða timburgluggar með álkápu í nær hvítum lit. Gler verður tvöfalt k-einangrunargler með a.m.k. 12 mm loftbili. Vegið U- gildi glugga skal ekki vera meira en 2.0 (W/m<sup>2</sup>K). Verksmiðjuframleiddir gluggar skulu vera CE vottaðir.

g. Handrið:

h. Einangrun og leiðnitap:  
Steyptir ýtveggir verða einangraðir að utan með 100 mm steinullareinangrun. Þakklæðning verður samlokuklæðning - yleingar.  

Varðandi kólunartölur byggingarhluta er vísað í meðfylgjandi orkuramma.

i. Innanhúsfrágangur:

Allar klæðningar verða í flokki 1. Veggir og plötur milli brunahólfandi rýma munu uppfylla kröfur byggingareglugerðar um brunamótstöðu. Innveggir verða að hluta steinsteyptir. Aðrir léttir innveggir á milli eignahluta verða samlokumálmeiningum - yleiningar. Innihurðir: Allar innihurðir verða ysírfeldar og spónlagðar/sprautulakkaðar nema eldvarnarhurðir út í flóttagang þær verða út stáli. Einungis er heimilt að nota byggingavörur sem hafa hlotið staðfestu tilnefnds

13

k. Lagnir:  
Vatn og hiti: Húsið verður kynnt með hitaveitu, ofnar og gólfsritun og lagnaleiðir verða í gólfum og lagnastokkum - rör í rör kerfi. Hámarkshiti neysluvatns verður ekki hærra en 62°C. Hiti við töppunarstaði á böðum skal ekki fara yfir 43°C.  
Loftræsing: Loftræsing lokaðra rýma skal uppfylla grein 10.2.5. í byggingarreglugerð. Öll rými verða loftræst með opnanlegum gluggum og því sem kemur fram á teikningum lagnahönnuðar.

I. Brunavarnir:  
Kröfur um brunamótstöðu á milli eignahluta eru á teikningum en jafnframt skal fara eftir ákvæðum byggingrreglugerðar. Á teikningum eru útgönguleiðir sýndar svo og reykskynjarar. Samtengt brunaviðvrunar- kerfi verður í byggingunni og stjórnstöð staðsett við inntaksrými við norðurgafa. Brunaslanga verður við útihurð í hverri einingu. Um 5 m<sup>2</sup> af þaki hverrar


m. Hljóðvistarkröfur:  
Hljóðvist í byggingunni verður í samræmi við gildandi byggingareglugerð nr. 112 og í samræmi

115-18

2. Akkisi við

5 m<sup>2</sup> af gólfleti er auðbrennarlegt  
plast til reylkosunar

# Samþykkt þann 28. ágú. 2019

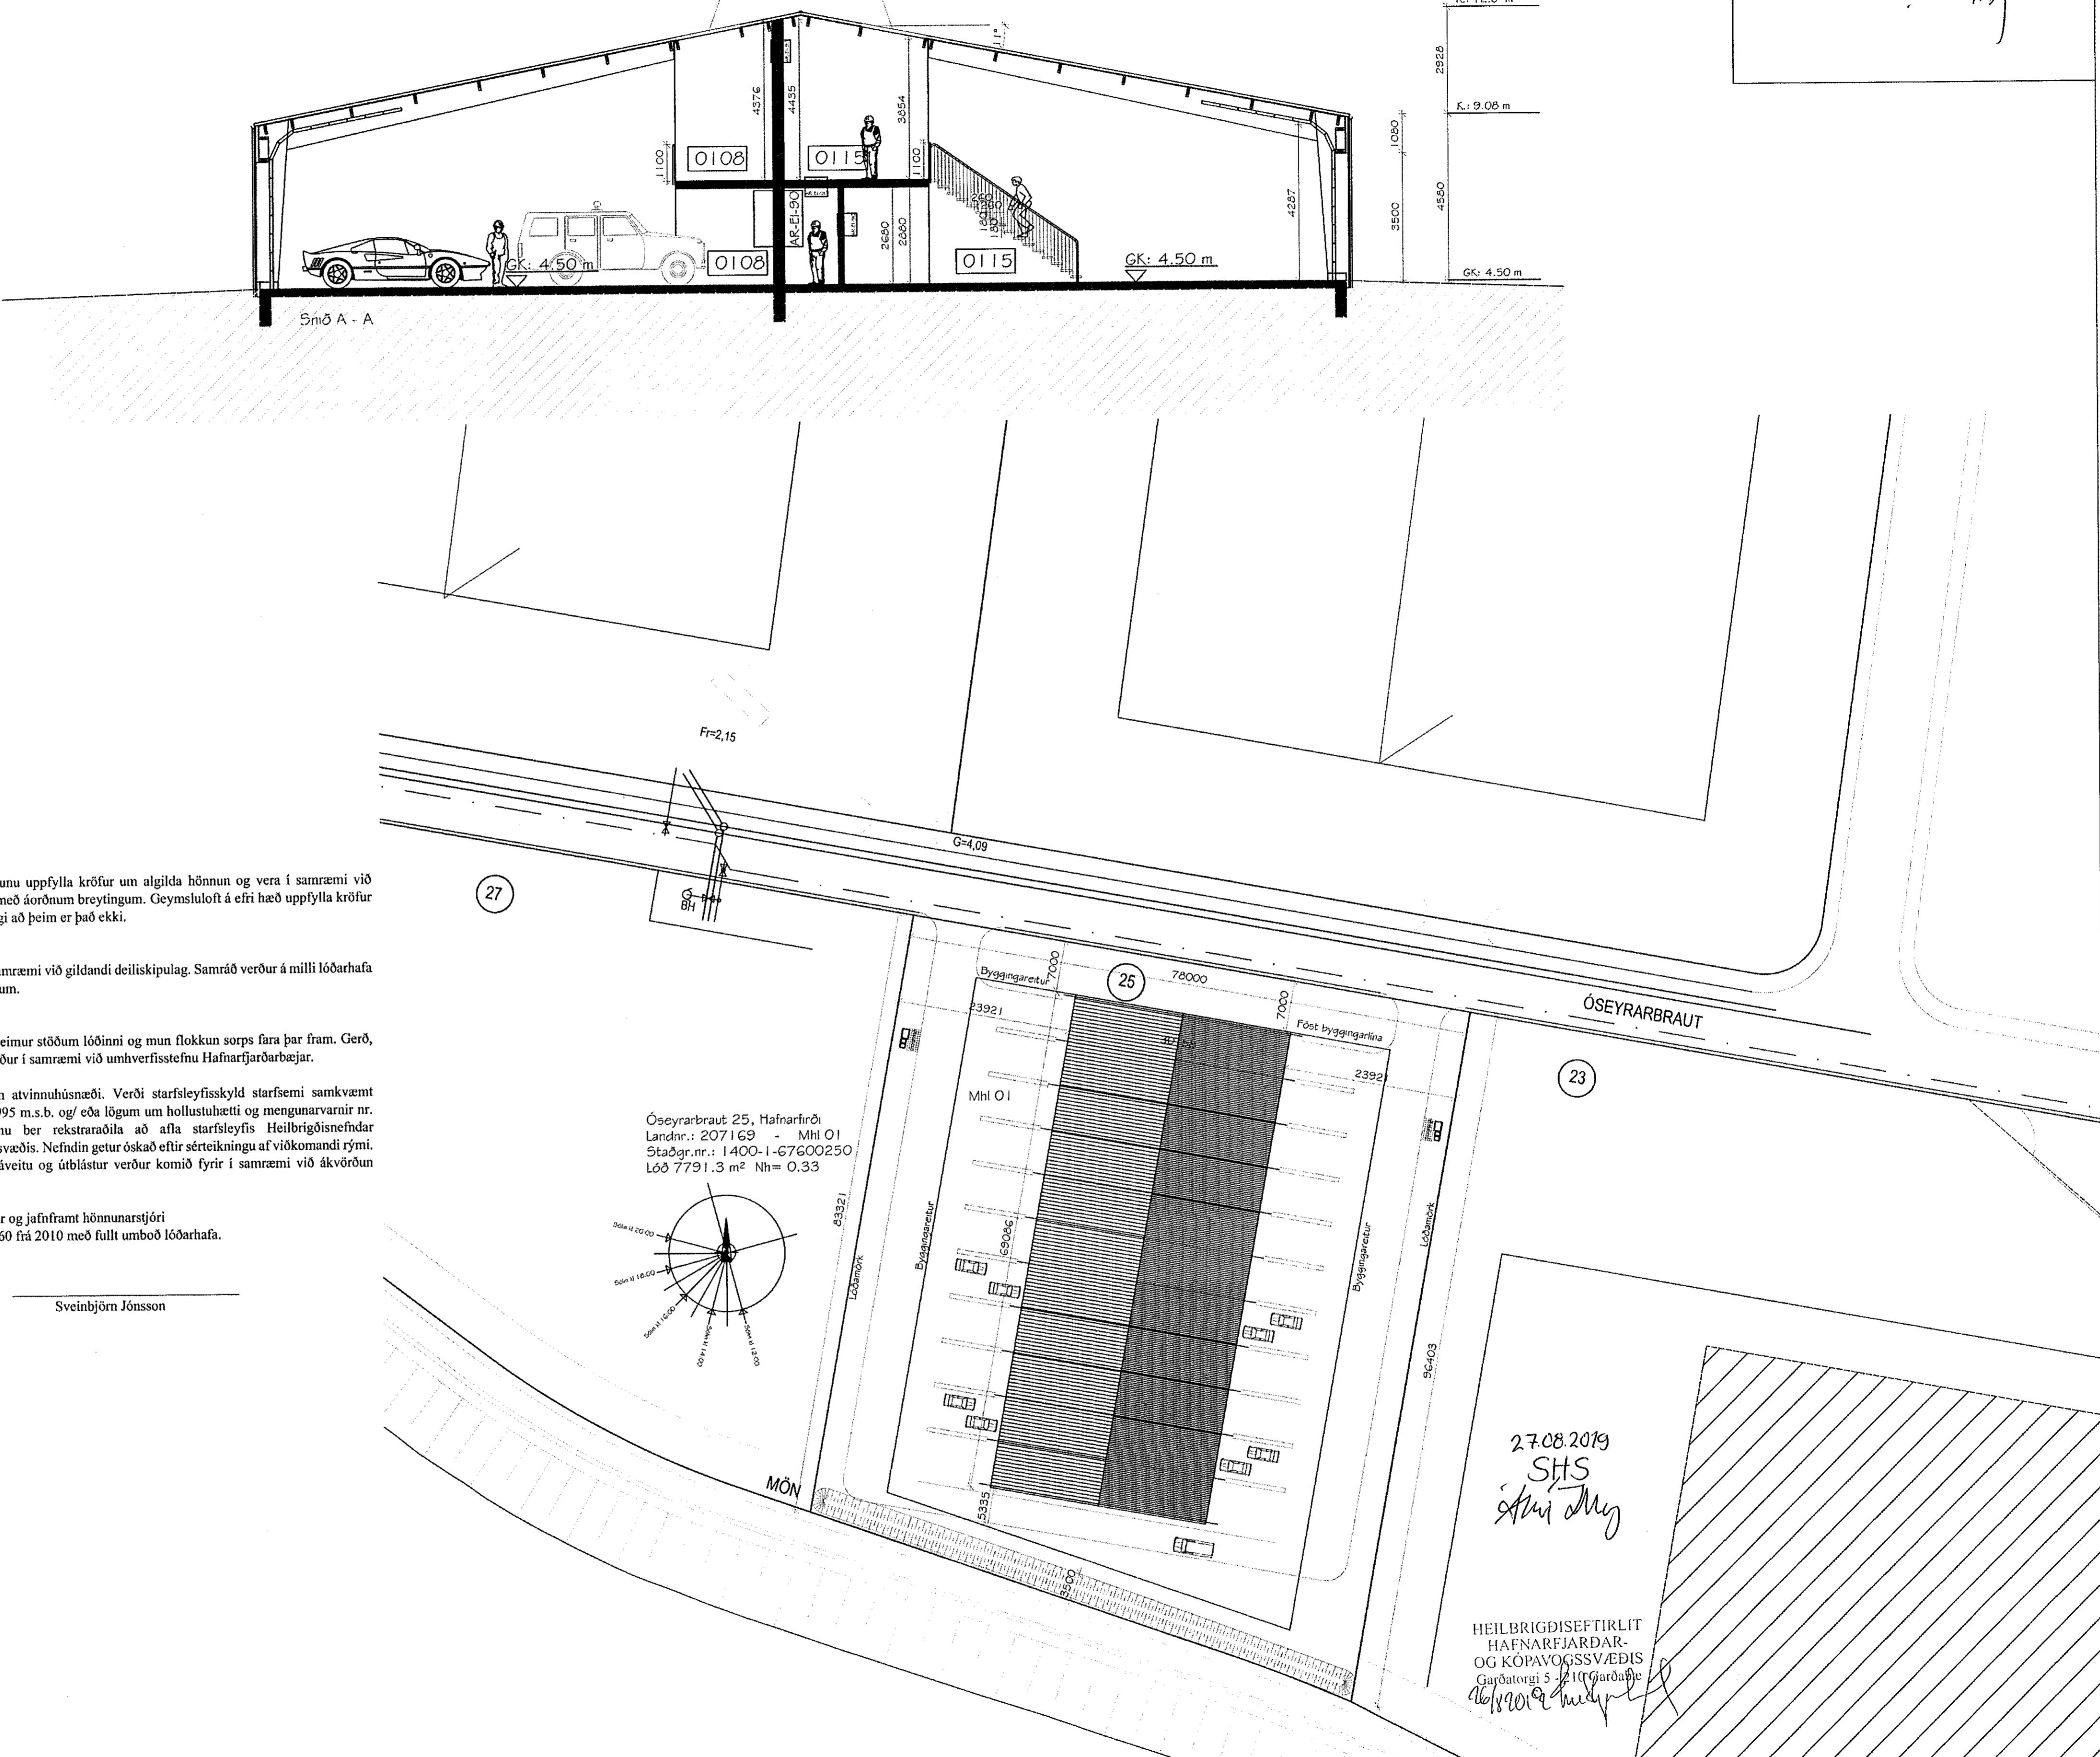

staðgreinir:	1400-1-67600250
landeignanúmer:	L207169
verkkaupi:	Sætoppur ehf.
kt. verkkaupa:	691106-0470

TEIKNAD MHO/SVBJ	VERKHEITI <b>ÓSEYRARBRAUT 25, HAFNARFJ.</b>	
HANNAD MHO/SVBJ	EFNI <b>AÐALTEIKNINGAR</b>	VERKN. VERKKAUPA <b>2294-15</b>
YFIRFARIÐ SVBJ	TEGUND <b>AFSTAÐA, SNEIÐING OG BYGG. LÝSING</b>	BLAÐSTÆÐRÓ <b>A1</b>
DAGSETT JÚLÍ, 2019	ÁRITUN ADAFHÖNNUDAR 	BLAÐNÚMER <b>2294-15-103</b>
VERKNÚMER 2294-15		