



Samþykkt þann  
 28. ágú. 2019  
 Byggingafulltrúinn / Pósthafið

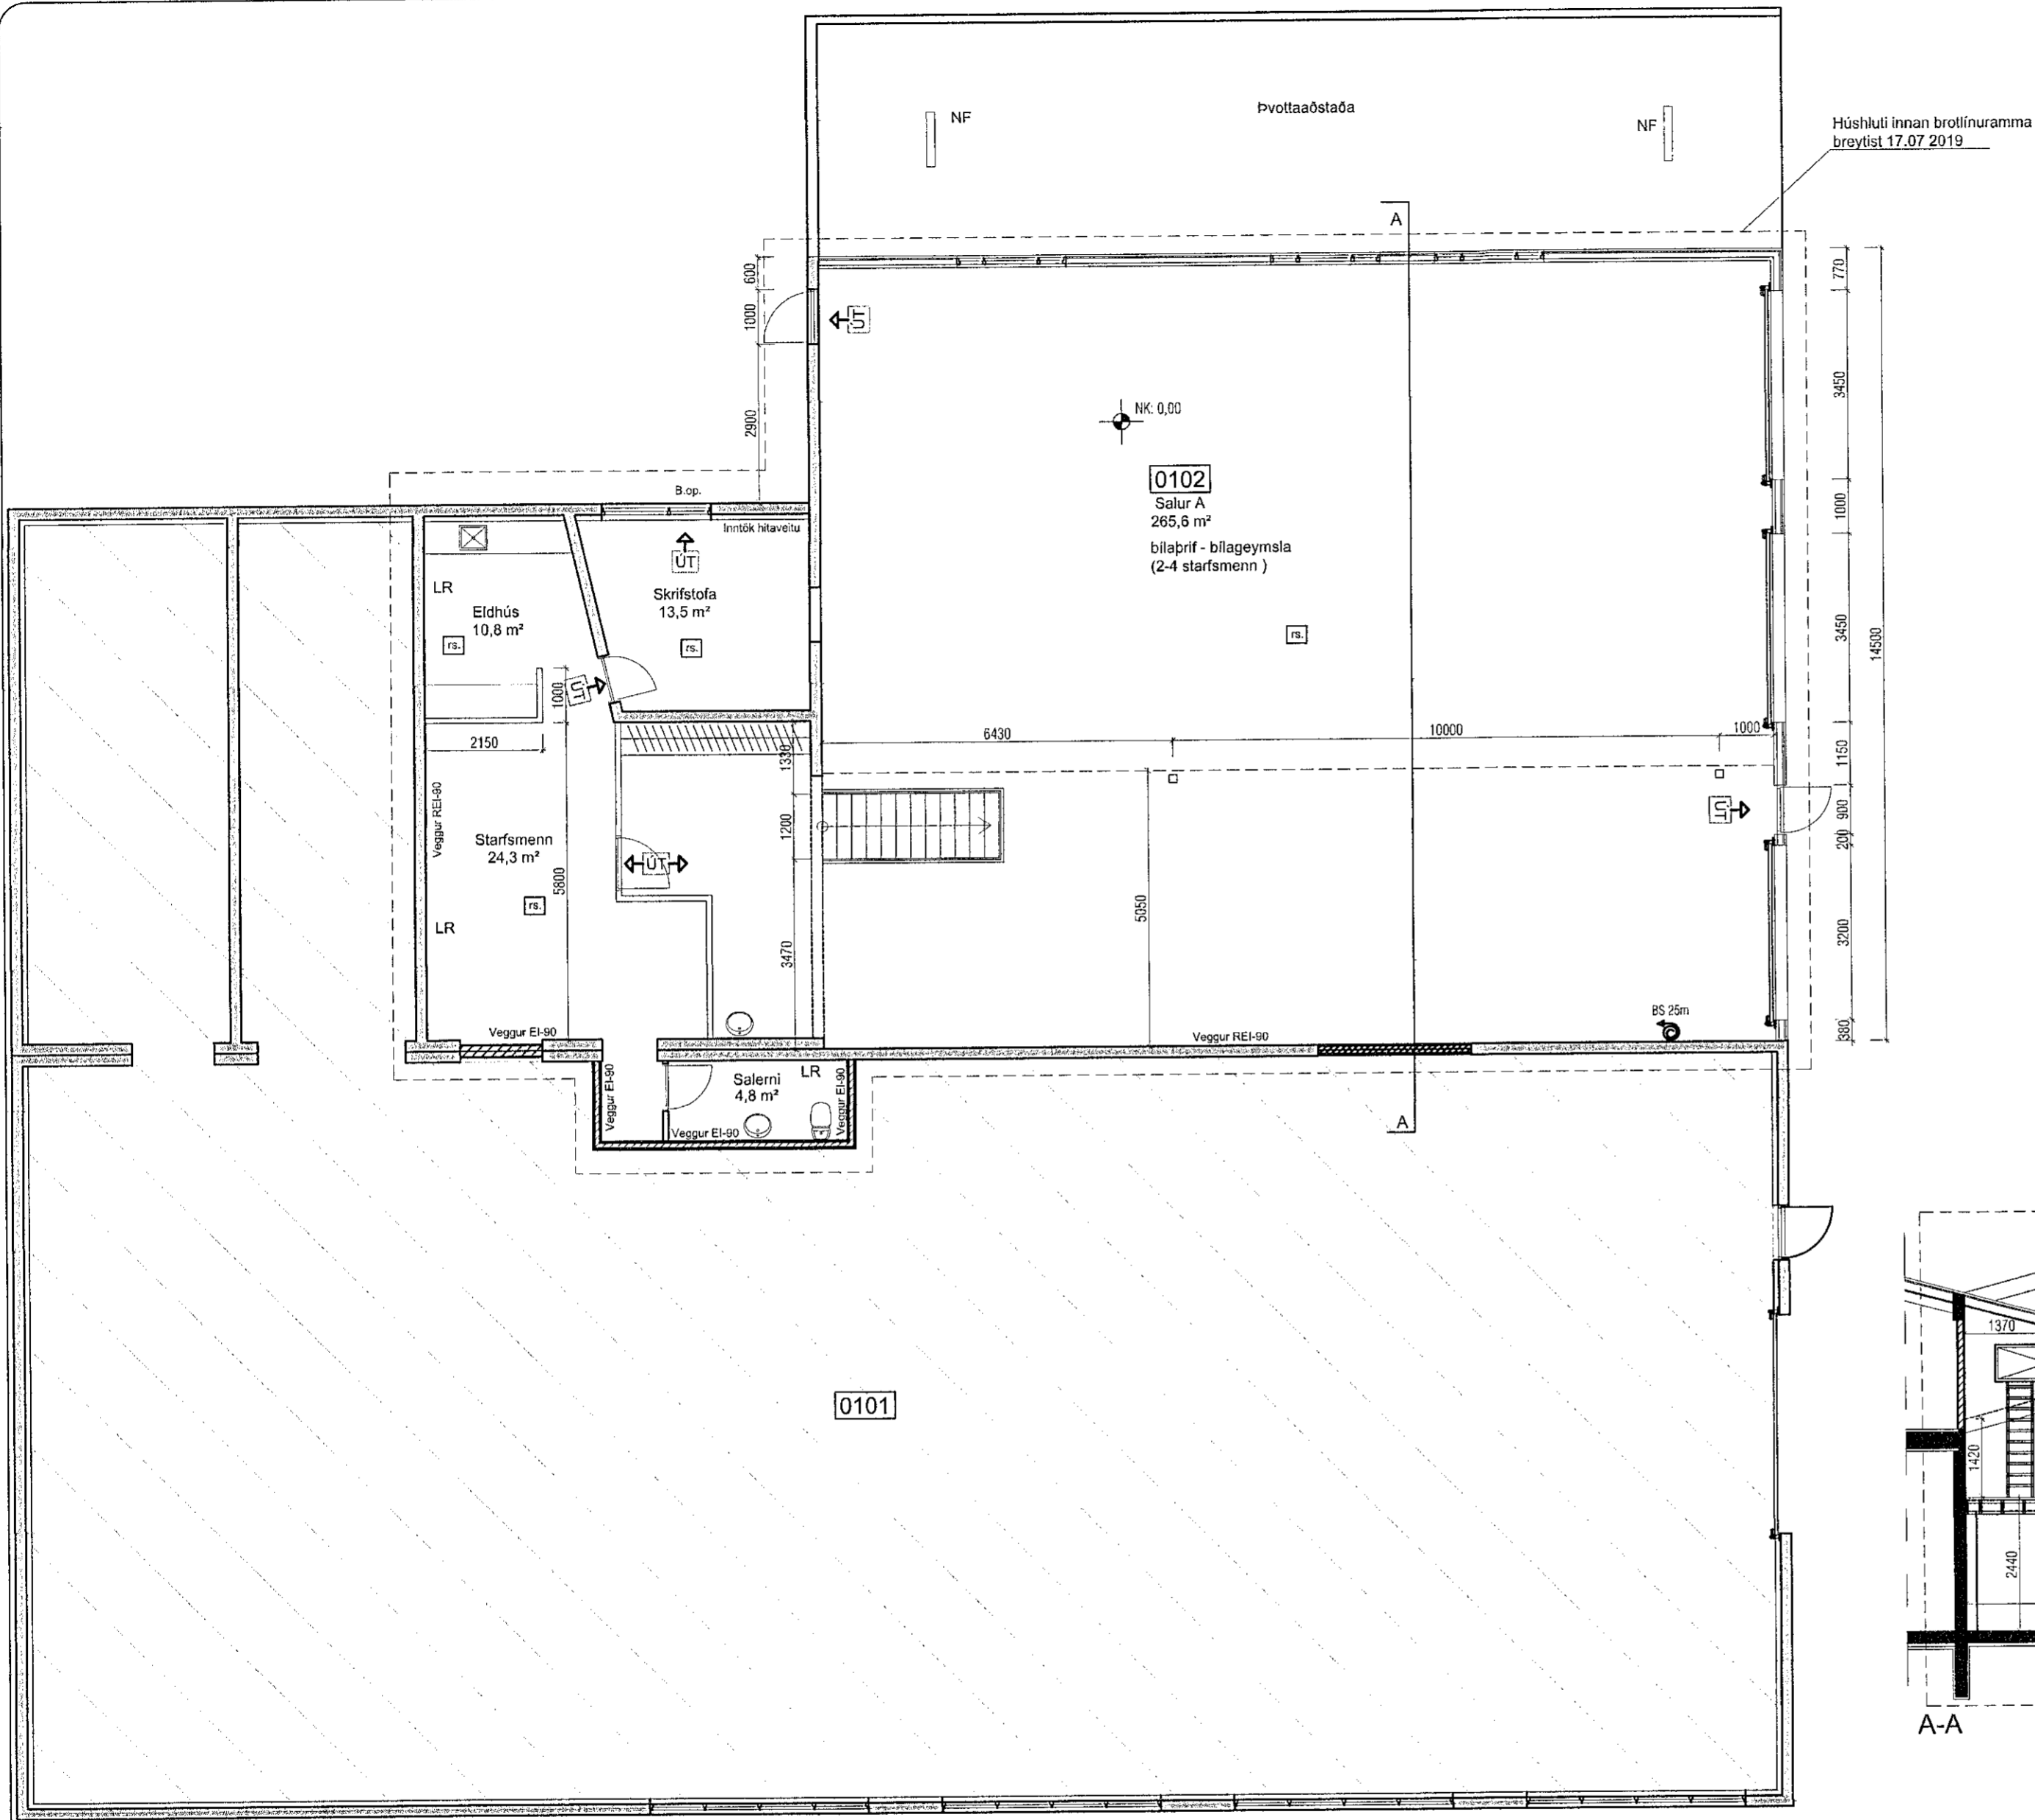

Húshluti innan brottlinuramma  
 breyttist 17.07.2019

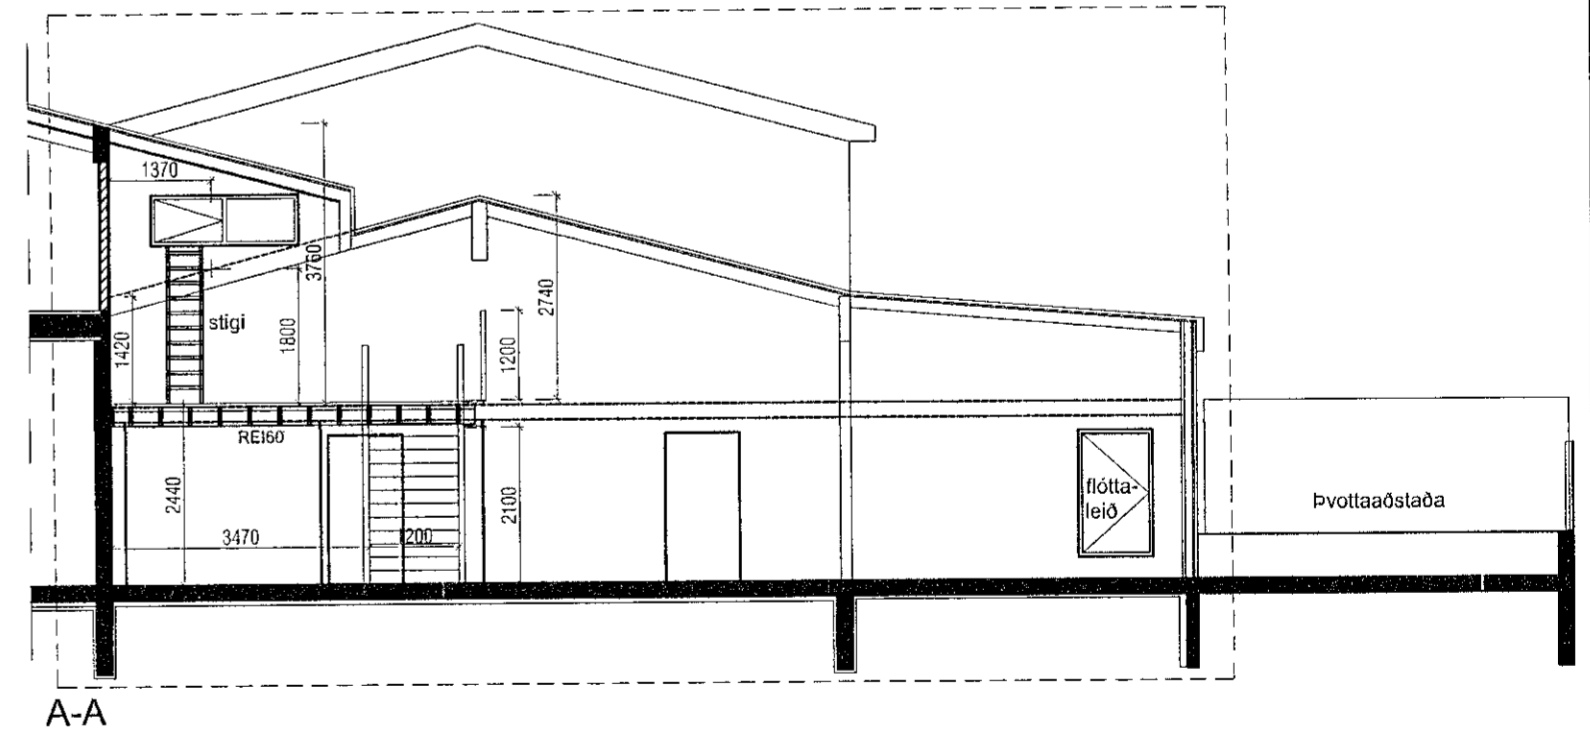

MANNVIT  
 2019.07.31

**VEKTOR**  
 - hönnun og ráðgjöf -  
 Síðumúla 3, 108 Rvk, s: 554-6650 / 897-5363

Sigurður Halsteinsson  
 byggingateknifræðingur  
 kt. 030859-7749  
 email: sigurdur@vektor.is

Teikn. nr. / Tilvísun á teikningu  
 Samþykkt / Byggingateknifræðingur  
 Sigurður Halsteinsson  
 kt. 030859-7749

Br. / Dags.

MELABRAUT 17, HAFNARFIRÐI  
 GRUNNMYND, 1. hæð og  
 SNIÐ

Hannað	SH	Teiknað	MA
Dagsetning	31.07.2019	Verk nr.	Mælikvarði 1/100
		Teikn. nr.	A-02