


Milliloft, Grunnmynd 1:100

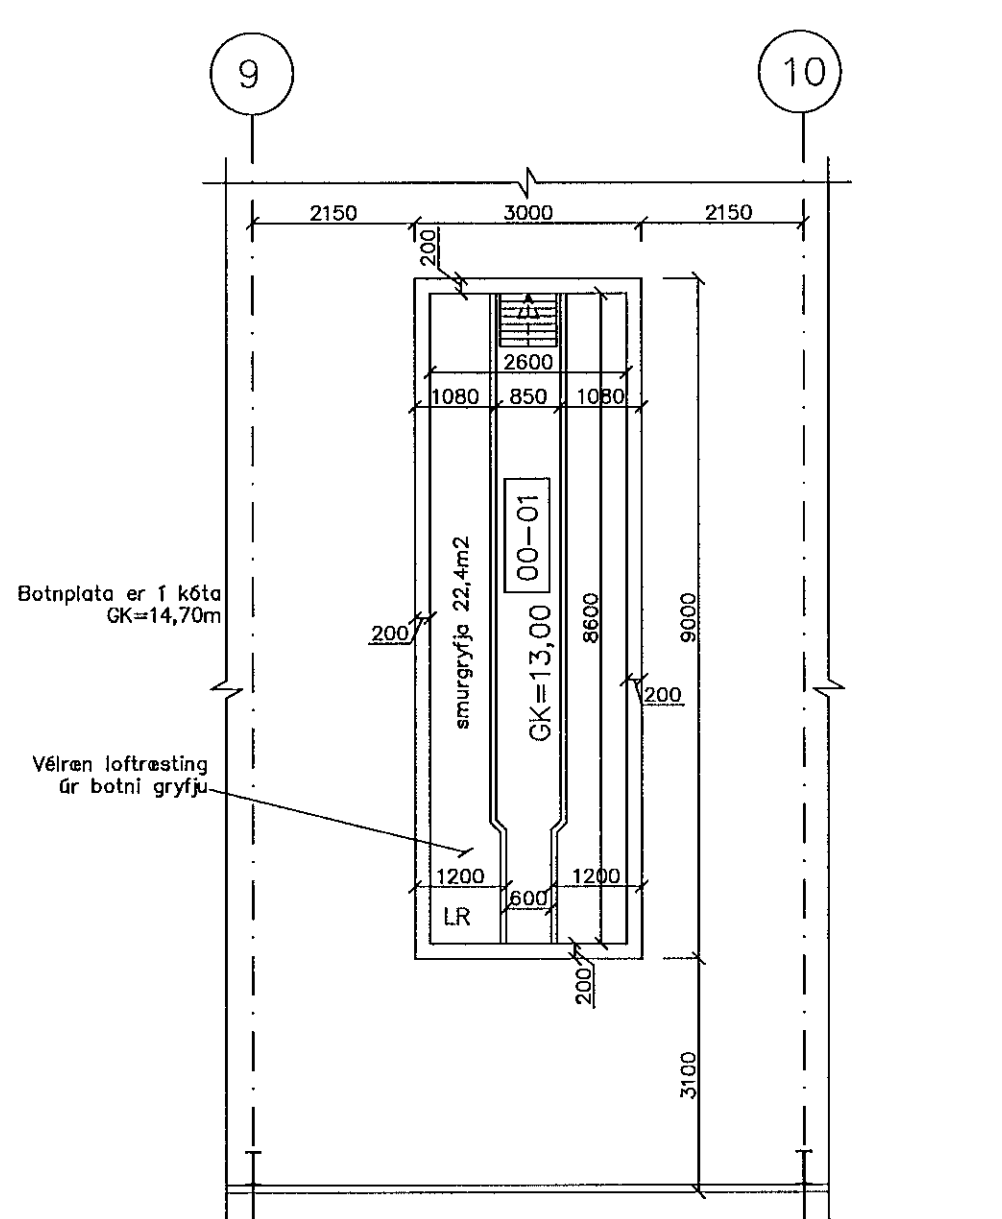

Smurgryfja, Grunnmynd 1:100

REYNDARTEIKNING
Rými 01-07 er stækkað um ca. 24m²
Rými 01-10 er nýtt

ÖLL MÁL ERU Í MM	
01-07 stækkað, 01-10 nýtt	29-08-19
BREYTINGAR	Dags.

HJÁ-INGVARSSON EHF.
Vesturás 5, 110 Reykjavík
Símar 587 7565 / 895 9066
Netf. hjá-ingvarsson@simnet.is
Hjálmar Ingvarsson byggingarfræðingur
KT:200461 - 5769

Rauðhella 16 HAFNARFIRÐI
Landnúmer 180047
STADGREINIR 1400-1-69000160
MATSHLUTI 01

MILLILOFT
SMURGRYFJA

VERK NR. 106	BLAÐ 1-03
DAGS. 29.08.2019	
M.KV. 1:100	TEIKN. H.A. YFIRF. H.I.



SHS
24.09.2019
Árni Jónsson

Hafnarfirði, Ingvarsson 200461-5769