




SNEIDING D-D

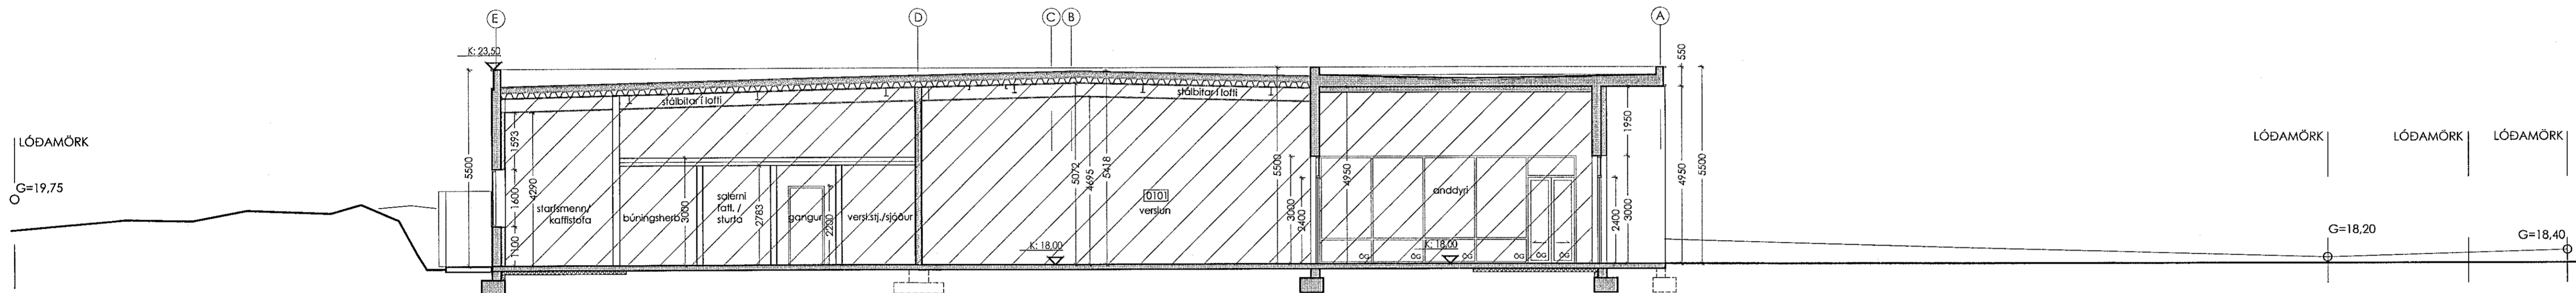

SNEIDING E-E

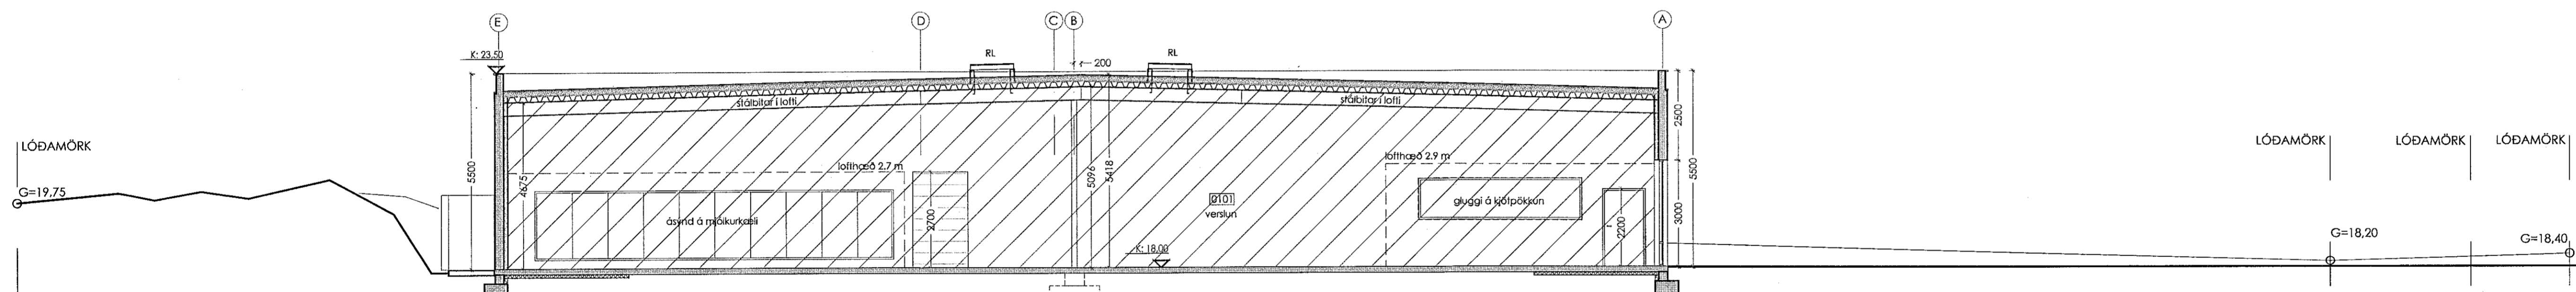

SNEIDING F-F

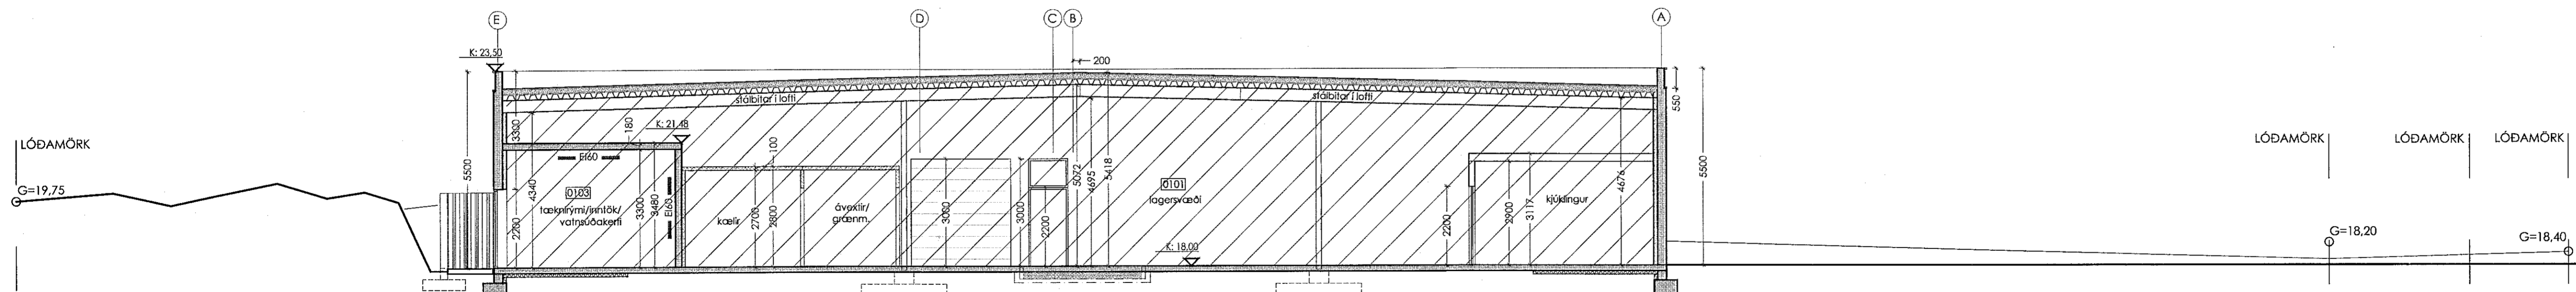

SNEIDING G-G

breyting dags unnið
11.11.19 egg
A Breyting á nokkun í eignarhúta 01-02 og þ.m.t. breyting á fyrirkomulagi Innarhúsa // reykúga sem var staðsett í þaki (milli mállinu 2 og 3) felur á // breyting á fyrirkomulagi láskúta og gönguúlaða á lóð // nýtt söpgerði norðan við hús // breyting á gæðnum þar sem líftarsla hefur orðið á gluggum og hurðum sem tilheyra þessum eignarhúta // lösuúrtök í útvægjum sýnd // líftæringar á skiltum.



Yfirfarið af
brúarhönnuði
LOTA

- SKÝRINGAR Á TEIKNINGUM:
- Almörkun byggingareits
 - EI 60 Veggir og hæðarskið með merktum brunamótstöðu
 - E 50 Hurðir og gluggar með merktum brunamótstöðu
 - ÚT Merktur úlgangur
 - Brúastanga
 - Stjórntöð brunavöð kerfis
 - Tilburðstengd stökkvélavins
 - Reyklausn
 - LR Loftflæsting
 - GN Gólfúrtafali
 - PNF Þakúrtafali
 - SM Smíðstanga
 - RHL Rafhleðsla t. lyftara
 - FS Filutakja
 - BV Borðbúnað, vaskur
 - AV Áhaldavaskur
 - MV Matvaskavaskur
 - HL Handaug
 - RHB Rafhleðsla t. bílreiðar
 - Breytingar í teikningu

Byggingahluti sem ekki er til umfjöllunar í erindi þessu

ADALUPPDRÁTTUR

verk	Norðurhella I - Hafnarfjörður
verkauppi	Krónan matvöruverzlun
heiti	Festi fasteignir
skv.	A1 1:100
dags	23.07.19
hannað	gov/egg
teiknað	gov/egg

G. Oddur Vlóisson arkitekt FAI
220564-4369

dap
development architecture property
Tjarnargata 4 101 Reykjavík
s 6604200 arkitekt@dap.is www.dap.is

verkn.	leikning	breyting
14-04-R	(99)1.04	A