


STEINSTEYPT PLAN  
11 X 18 M.

Sampykkt þann  
13. Nóv. 2019

Byggingarfulltrúinn / Hafnarfirði  
Hönnuð Bryndís  
Það er aðgætt að um er að ræða samþykkt á áður  
gerðri framkvæmd sem gerð var án  
hæðisráðs. Övissa kann því að vera um  
upphýggju og útfærslu framkvæmdar. Tíverk  
er skráð verktrygging á verkjó né ábyrgðaraðilar.

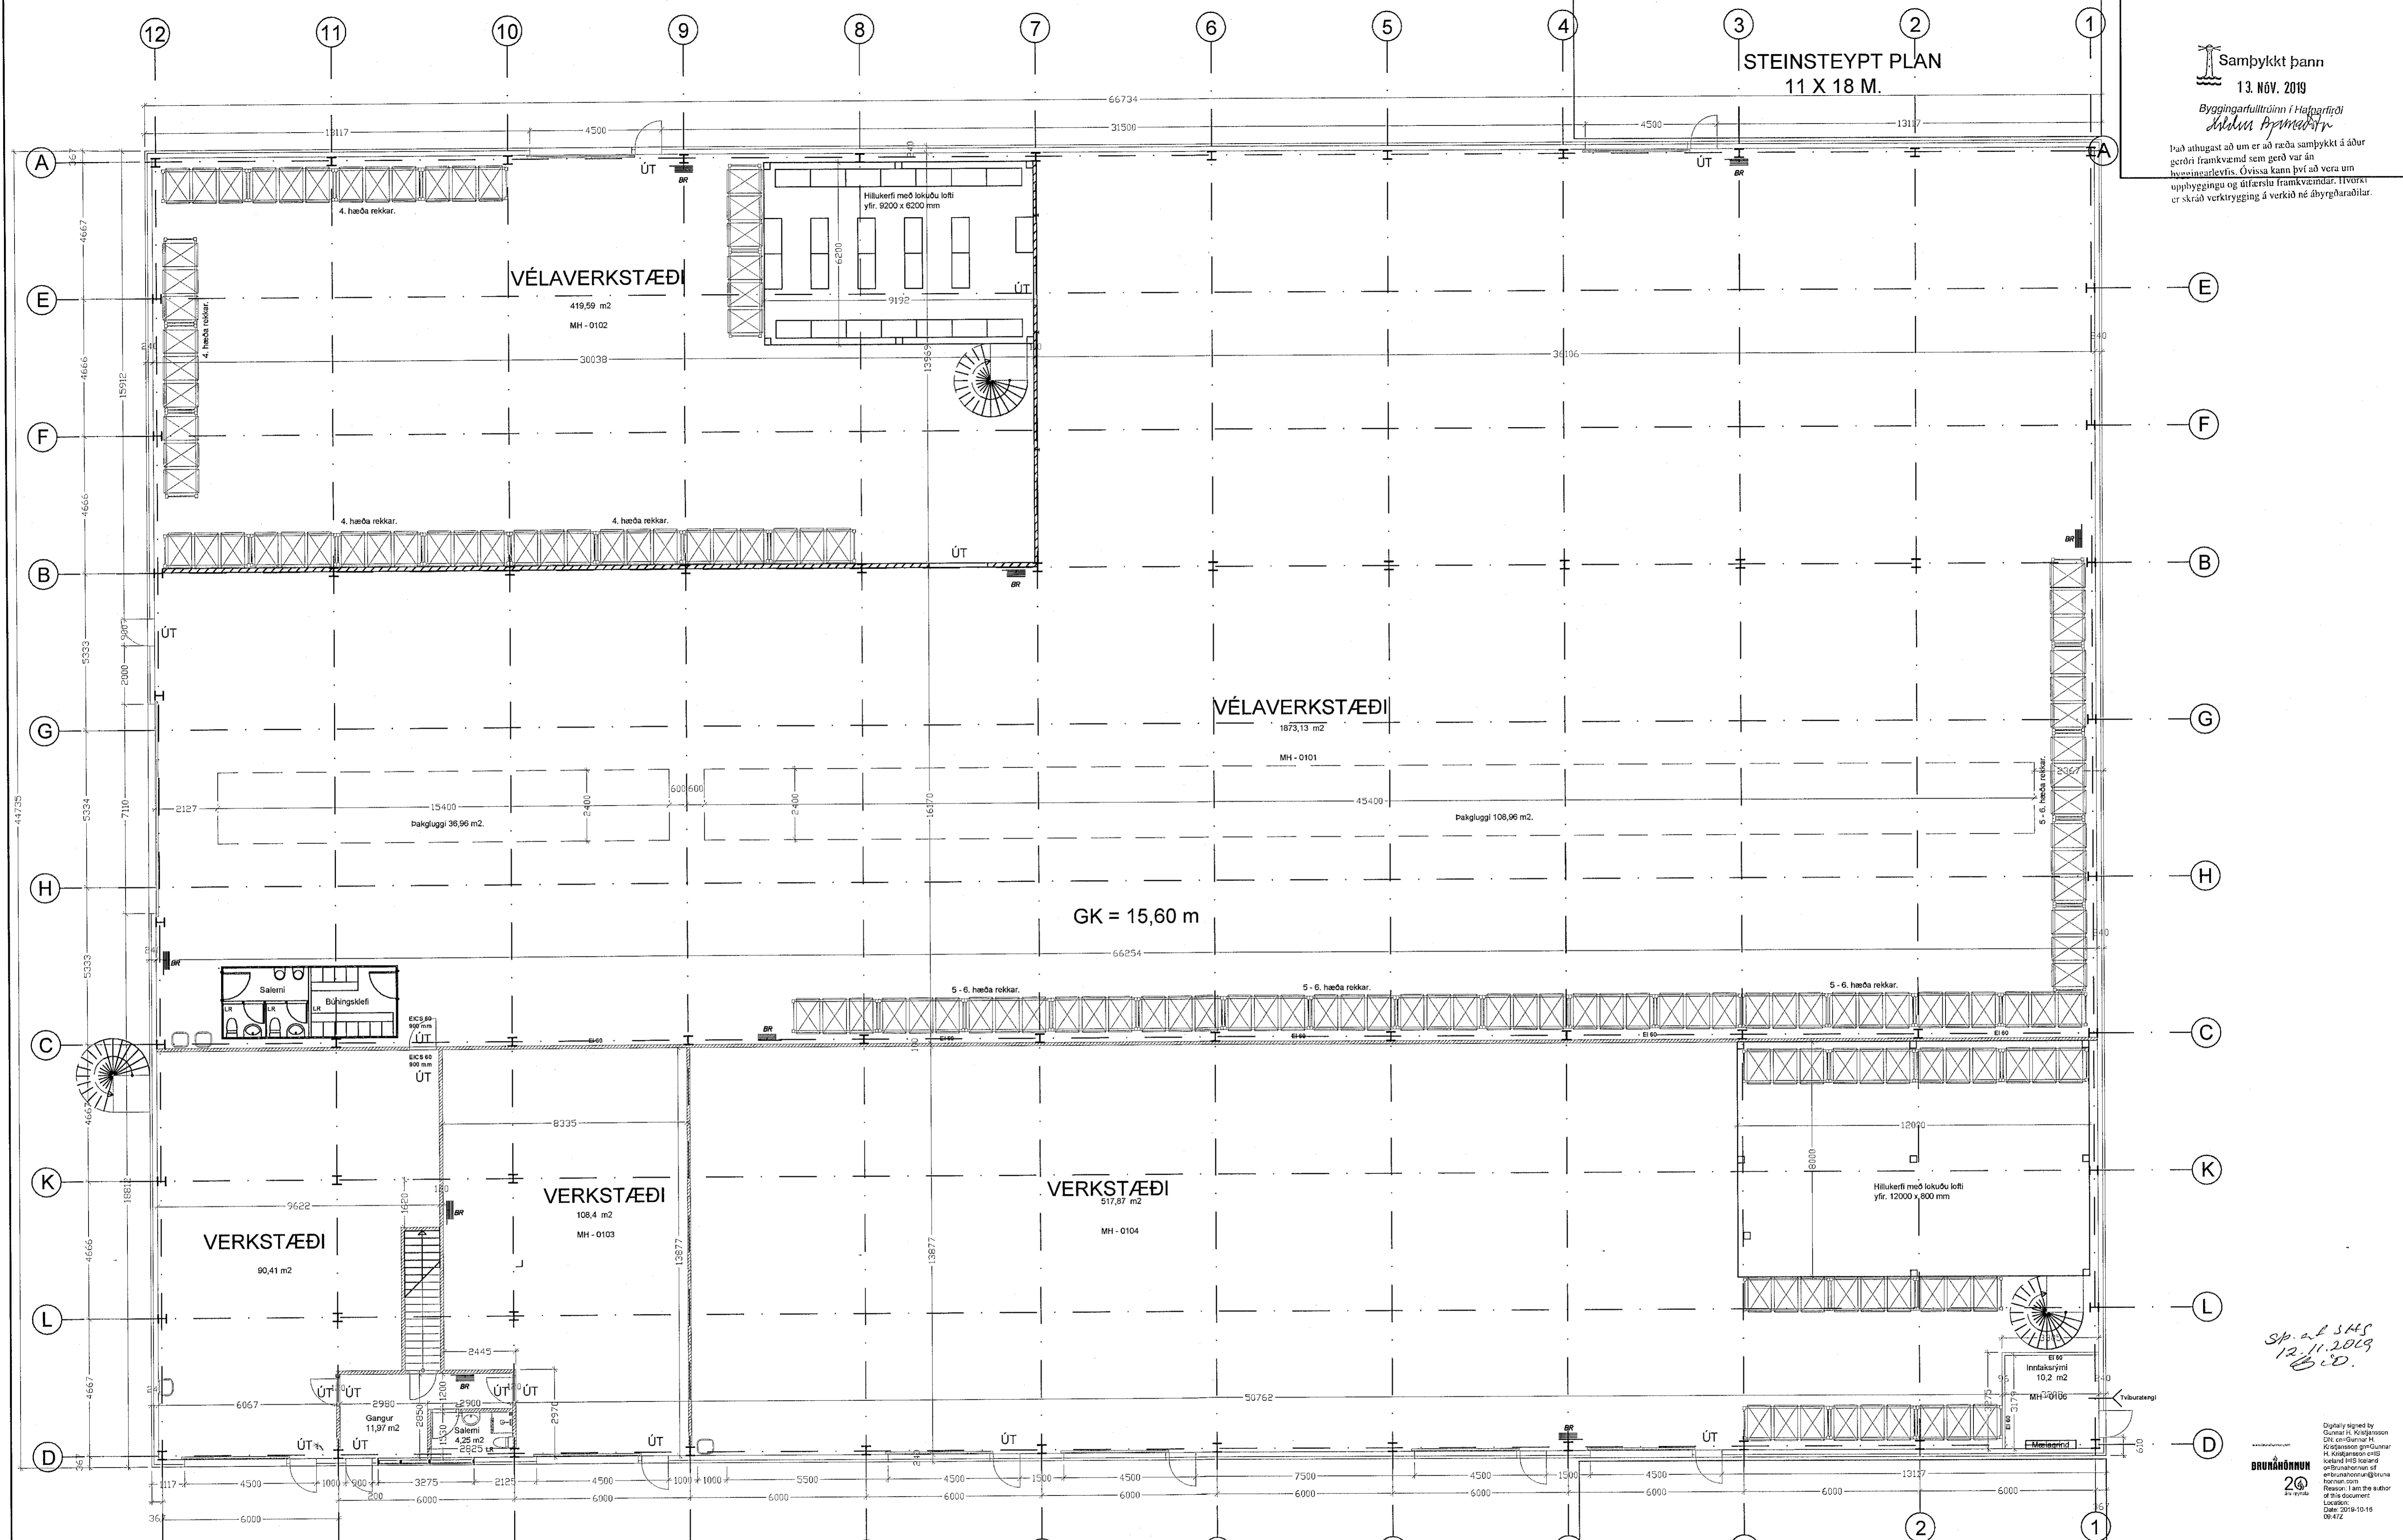

GRUNNMYND 1 HÆÐ.

STEINSTEYPT  
PLAN 11 X 18 M.

<b>EUROstál ehf</b> Símar: 517 0335 / 618 3300, email: kjaran@eurostal.is Breytt:			Verkhelti: Aðhella 3 Hafnarfirði Teikning: Aðaluppdráttur, 1 hæð grunnmynd. Reyndarteikning	Kvarði: 1 / 100. Teikn. nr.: Nr. 1.01.
Teiknað: KR.	Dags: 15.09.2019	Verk nr.:	Undirskrift: <i>K. Rafnsson</i> Kjaran Rafnsson kt. 220850 - 2189	

*Sp. af 345  
12.11.2019  
B.D.*

Digitally signed by  
Reason: I am the author of  
this document  
Date: 2019.10.16  
09:47Z