



Það athugast að um er að ræða samþykkt á áður gerðri framkvæmd sem gerð var án byggingarleyfis. Óvissa kann því að vera um samþykkingu og útfærslu framkvæmdar. Hvorki er skráð verktrygging á verkið né ábyrgðaraðilar.

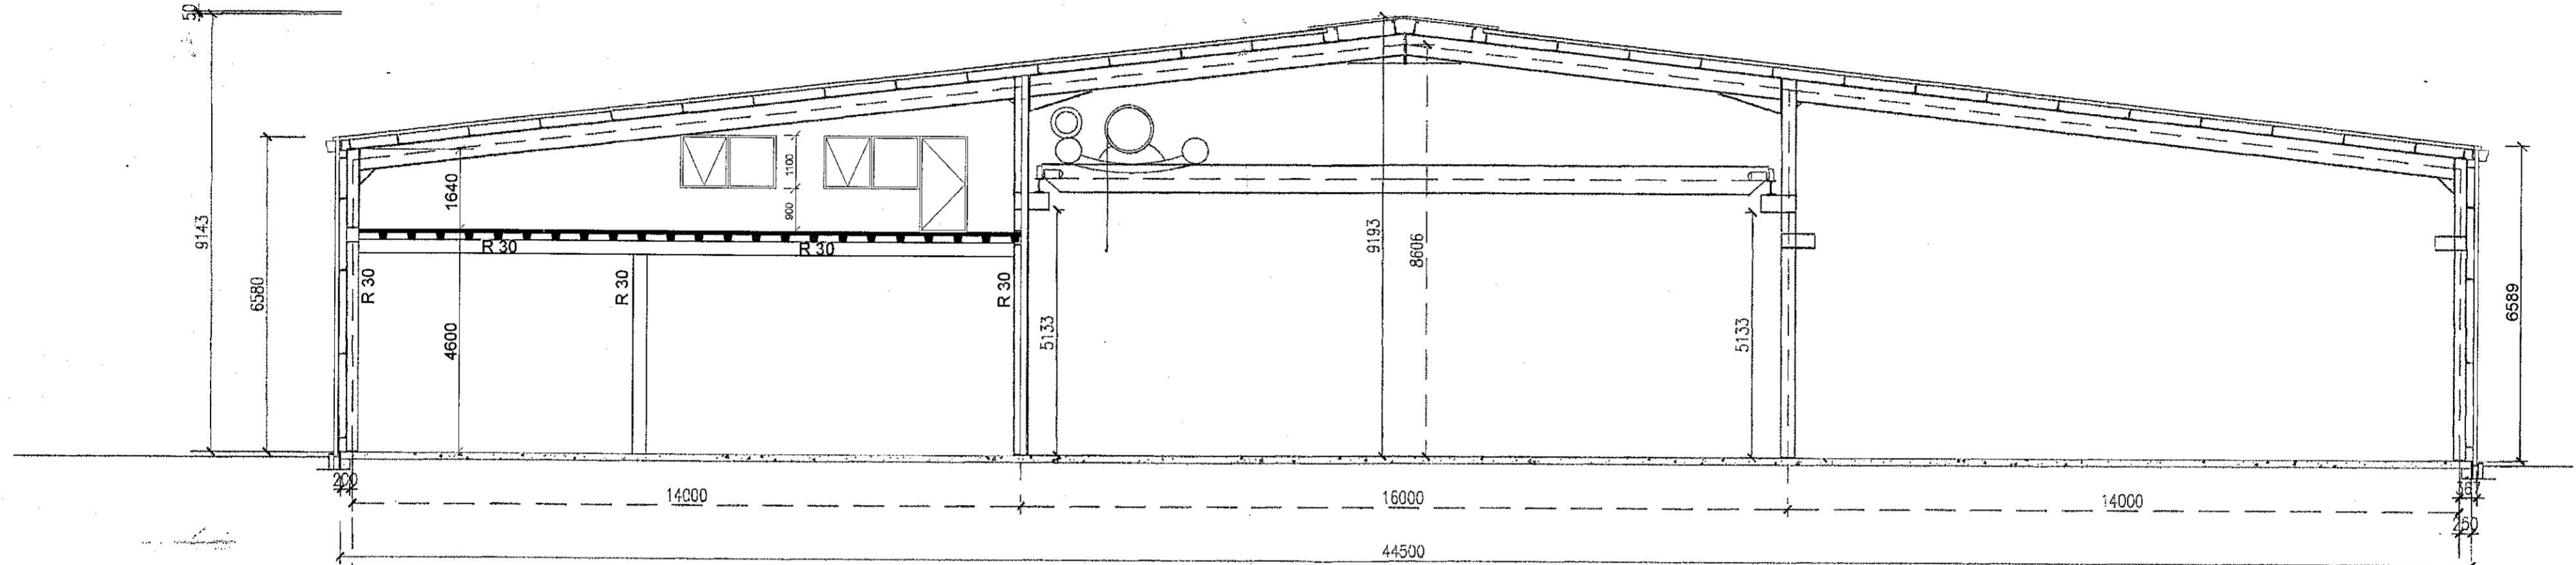

Snið C - C

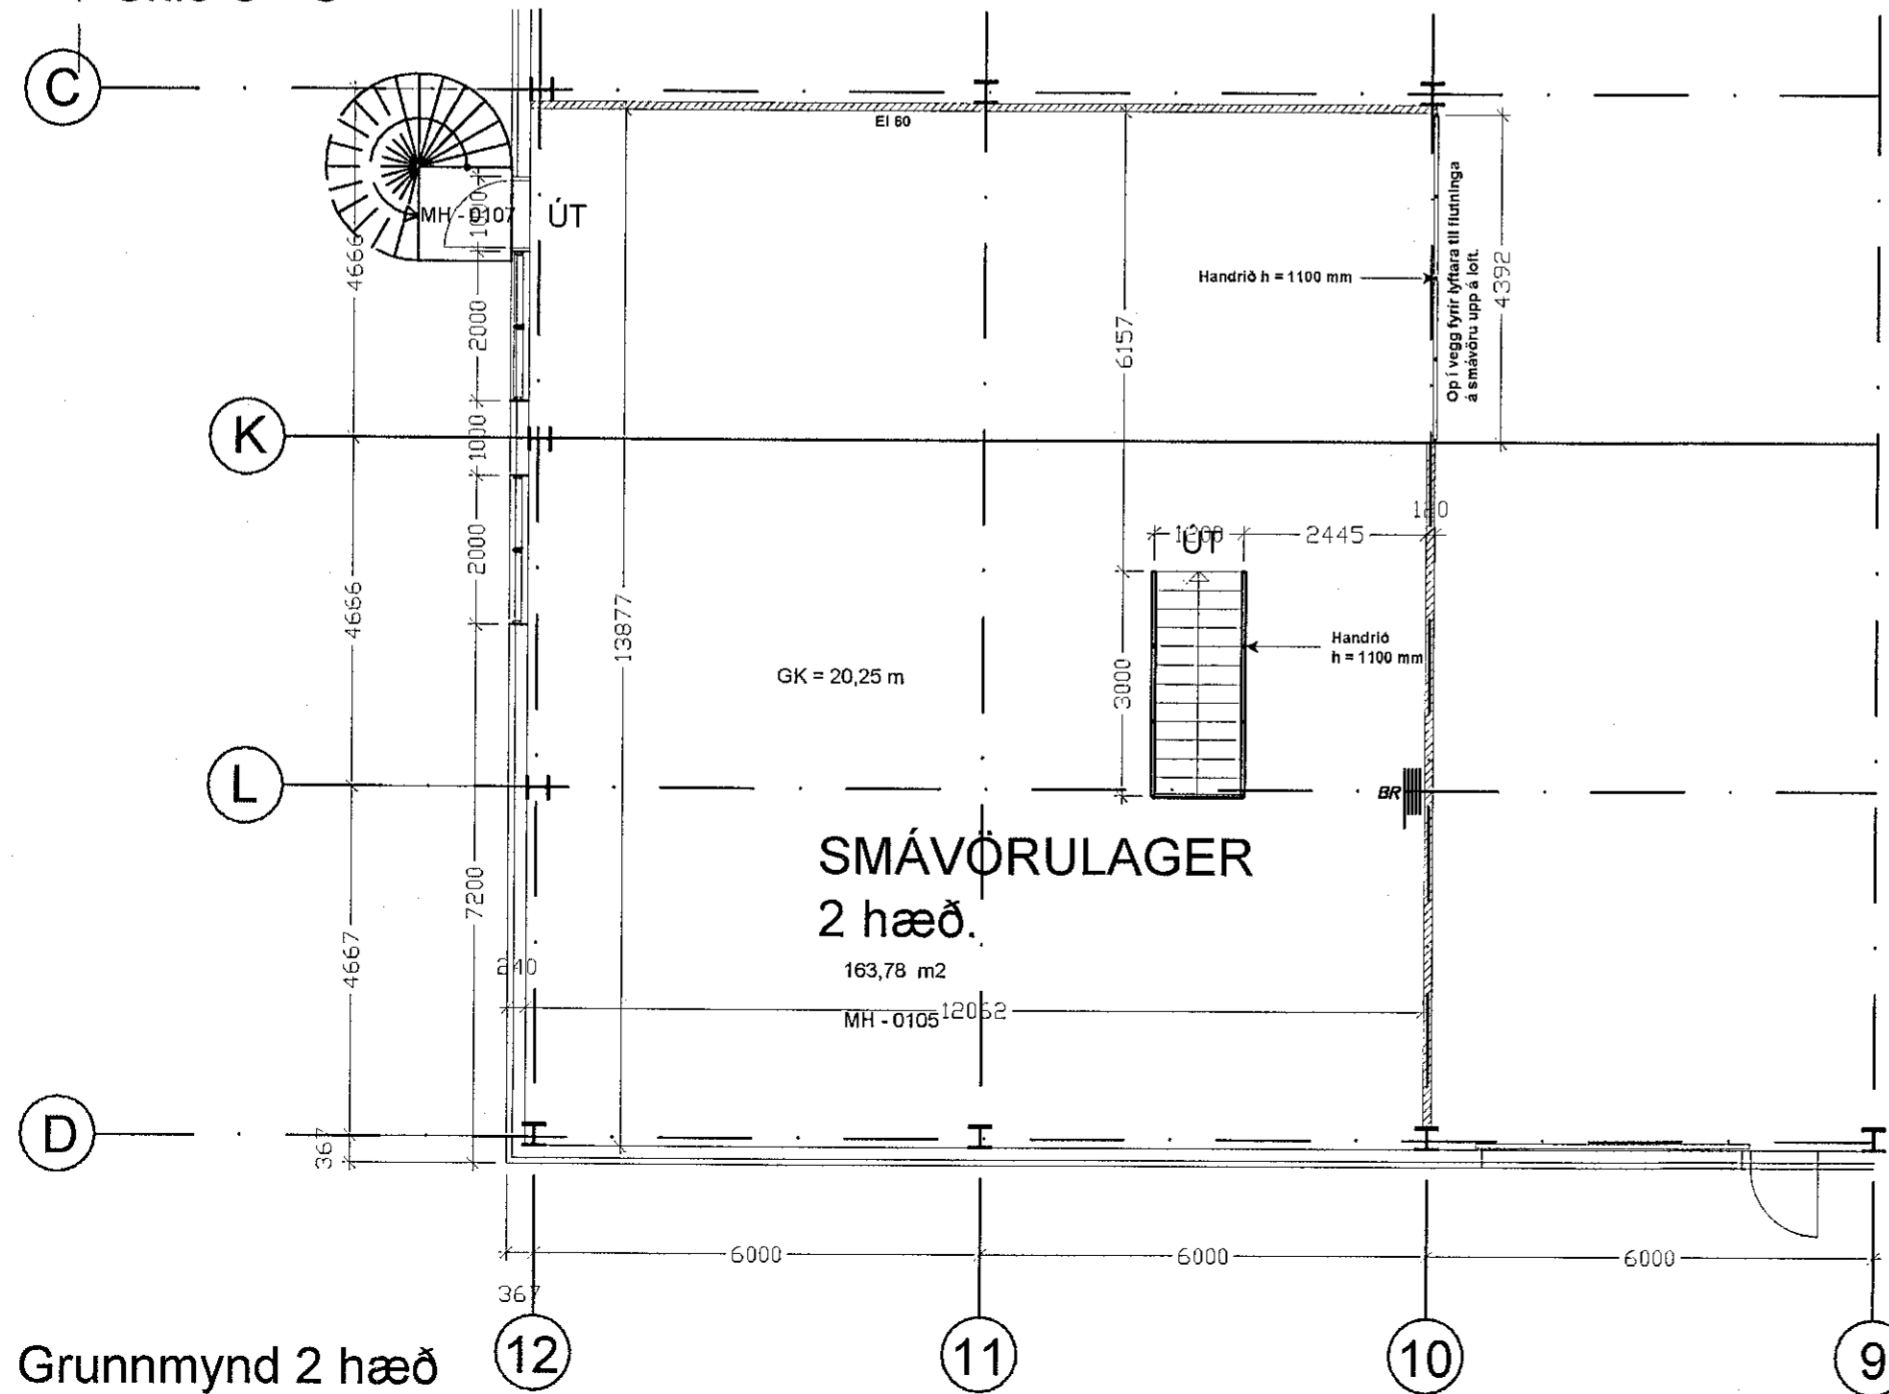

Grunnmynd 2 hæð

Digitally signed by
Gunnar H. Kristjánsson
DN: cn=Gunnar H.
Kristjánsson, ou=Gunnar
H. Kristjánsson, c=IS
Iceland, e=H. Kristjánsson@brunahonnun.is
Reason: I am the author
of this document
Date: 2019.10.16
09:48Z



EUROstál ehf Sundaborg 5, 105 Reykjavík, Símar: 517 0335 / 618 3300, e-mail: kjartan@eurostal.is Breytt:			Verkheiti:	Kvarði:
			Álhella 3 Hafnarfirði	1:100
Teiknað: KR. Dags.: 15.09.2019 Verk nr.:			Teikning:	Teikn.nr.
			Milligólf grunnmynd og snið Reyndarteikning	1.04
Undirskrift:			 Kjartan Rafnsson Tæknifr. k.l. 220850 2189	