



Það athugast að um er að ræða samþykkt á úður gerðri framkvæmd sem gerð var án byggingarleyfis. Óvissa kann því að vera um upphæfingu og útfærslu framkvæmdar. Hverki er skráð verktrygging á verkið né ábyrgðaradilar.

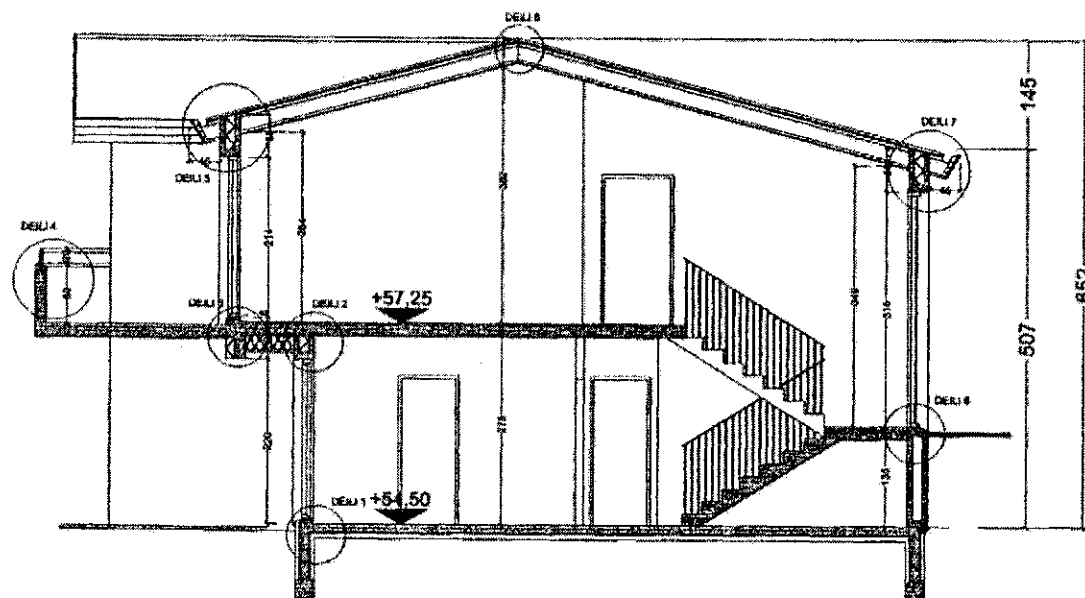


SKURÐUR A-A

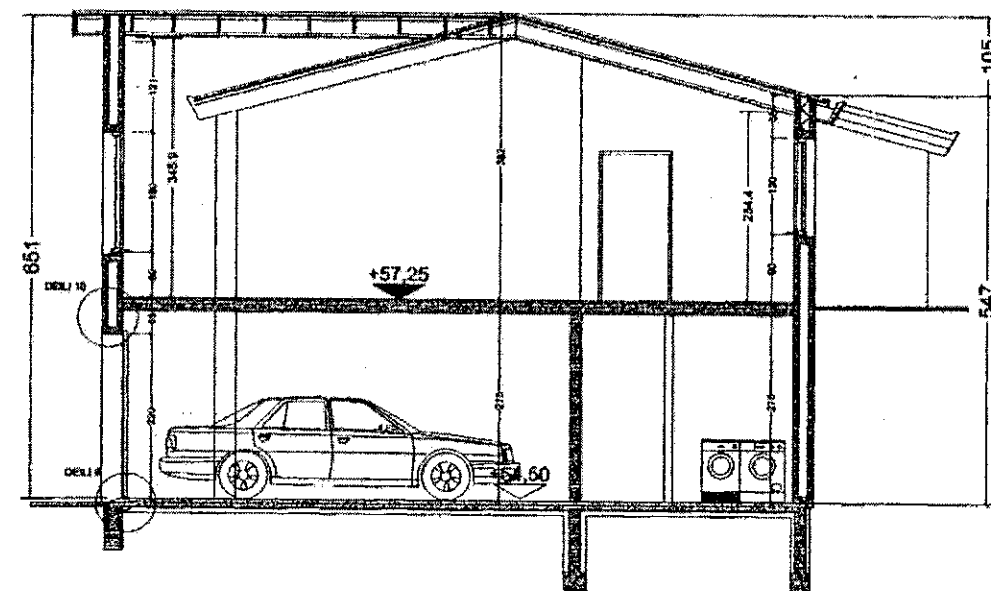

SKURÐUR B-B

Reyndarteikning af grunnmynd 2. hæðar af Blikaási 56, lítillhátar innanhúss breytingar hafa átt sér stað frá þegar samþykktum teikningum einnig var byggður sólskáli yfir hluta svala.

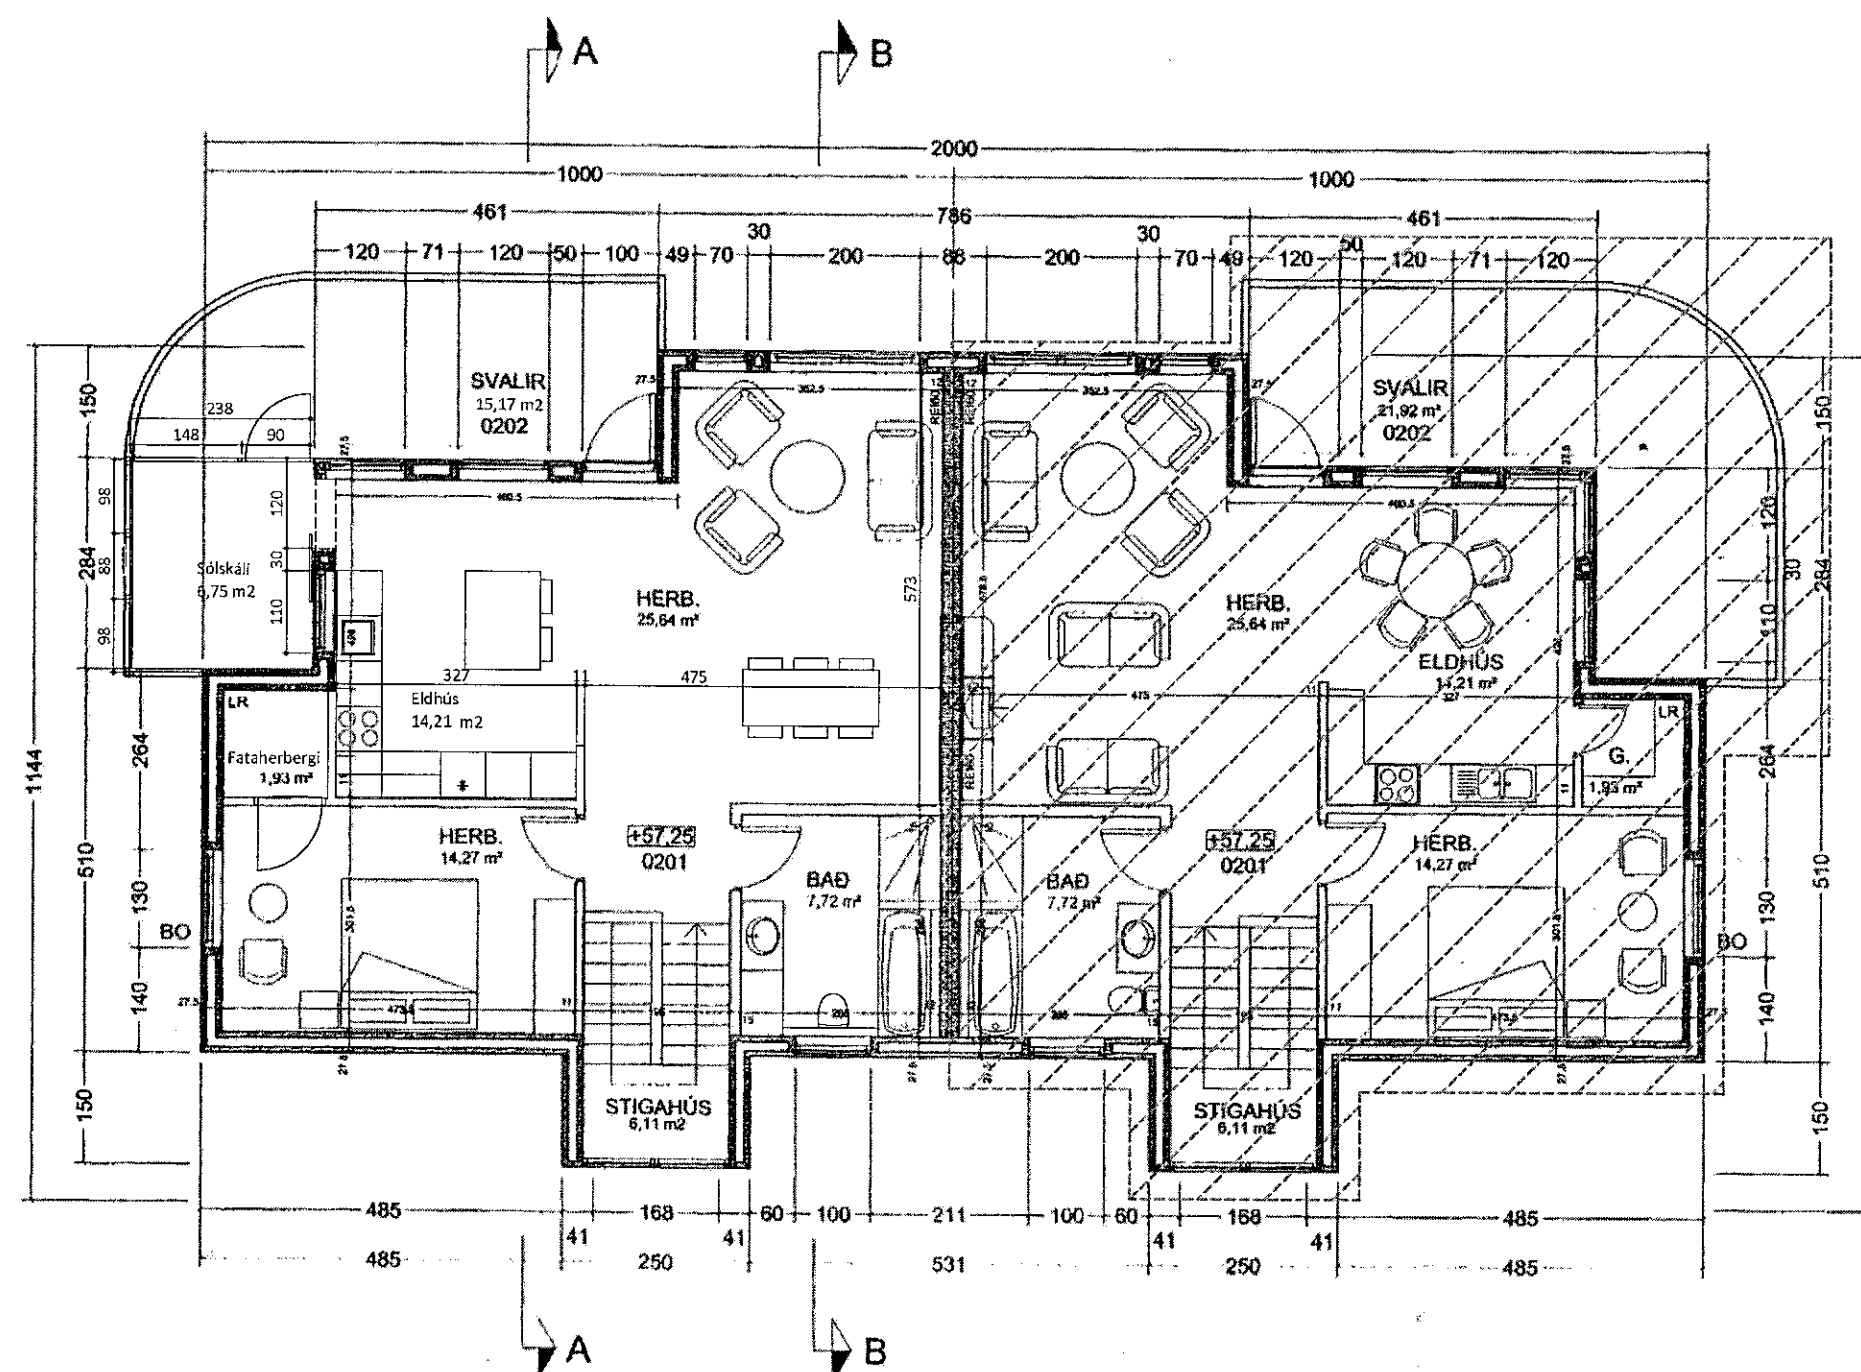

VERKLYSING SUBURHOLT 14-16

SÓKKLAR OG BOTNPLATA ERU STAÐSTEYPT MED JÁRNBENTRI STEINSTEYPU, SEM ERU EINANGRÚÐ MED 75 MM PLASTEINANGRUN ÚTVEGGIR ERU TILBÚNAR EININGAR FRÁ FYRIRTÆKINU FORMSTEYPPAN EHF. EININGARNAR ERU BYGGÐAR UPP MED TVÖFÖLDU LAGI AF STEINSTEYPU 75MM ÞYKKUM MED 125 MM PLASTEINANGRUN MILLI BYRÐA. JARÐÚKUR VER EININGARNAR, ÞAR SEM JARÐVEGUR LIGGUR AÐ. ÞAKVIRKIÐ ER ÚR TIMBRI, SPERRUM, BORDAKLÆÐINGU, 200 mm ÞAKULL, ÞAKPAPPA, VINDVARNARLAGI, RAKAVARNARLAGI, LAGNAGRIND OG LOFTKLÆÐINGU. ÚTVEGGIR ERU SALLADIR MED MARMARASALLA AÐ UTAN. BÁRÁÐJÁRN KLÆDIR ÞAKIÐ. GLUGGAR ERU MED K-GLERI. VEGIÐ MEDALTAL U-GILDA SKAL UPPTYLLA ÁKVÆÐUM BYGGINGARREGLUGERÐAR. BERANDI INNVEGGIR ERU ÚR FORSTEYPTUM EININGUM 120MM ÞYKKUM. MILLIGÓLF ER ÚR FORSTEYPTUM FÍLIGRANPLÖTUM, MED ILÖGN. ALLAR KLÆÐINGAR ERU ÚR EFNI Í FLOKKI A.

U GILDI ÚTVEGGJA	0,30
U GILDI ÞAKS	0,20
U GILDI GÓLFPLÖTU VEGIÐ MEDALTAL	0,31
U GILDI GLUGGA VEGIÐ MEDALTAL	2,00
U GILDI	
HÜSSINS VEGIÐ MEDALTAL	0,59

*Sþ. af SHS  
12.11.2019  
40:0*

Blikaás 56 Helstu stærðir:

FLATARMÁL HÜSSINS	Fyrir breytingu:	Breyting:	Eftir breytingu:
RÚMMÁL HÜSSINS	151,8 m <sup>3</sup>	6,7 m <sup>3</sup>	158,5 m <sup>3</sup>
LÖÐARSTÆRÐ	509,8 m <sup>2</sup>	0	509,8 m <sup>2</sup>
NÝTINGARHLUTFALL	426,1 m <sup>2</sup>	0	426,1 m <sup>2</sup>
BÍLASTÆÐI	0,38	0,2	0,40
	2	0	2

Kristinn Ragnarsson teikandi húsið árið 1999.

A:  
ENDURSKOÐUN: DAGS:

Blikaás 56, Reyndarteikning  
Hafnarfirði

Aðalteikning

VERKAUPI: Hafís Stefánsdóttir  
KENNITALA VERKAUPA: 030757-4409  
HEIMILISFANG: Blikaás 56, Hafnarfirði  
LANDNÚMER: 108289, FASTANÚMER: 203-5392  
STADGREINIR: L - 180413  
EFNI: Grunnmynd 2. hæðar, skurðmyndir  
MÆLIKVARÐI: 1:100 VERKNR: 1915  
FRUMSTÆRÐ BLADS: A2 TEIKN. NR: 101  
TEIKNAD: SHP YFIRFARID: ÁBÁ  
DAGSETNING ÚTGÁFU: 28.10.2019 ENDURSK:

Laugavegur 105  
105 Reykjavík  
sími: 663-1823  
orarakitekt@gmail.com

ÓRAR  
ARKITEKTÚR

ADALHÖNNUÐUR: Ástríður Birna Árnadóttir, arkitekt FAI,  
kt. 220684-2459  
*Ástríður Birna Árnadóttir*  
Teikninguna má ekki aftirla með neinum hætti, að hluta til eða í heild án skriflegs leyfis höfundar.