



Afstöðumynd - mkv 1:500

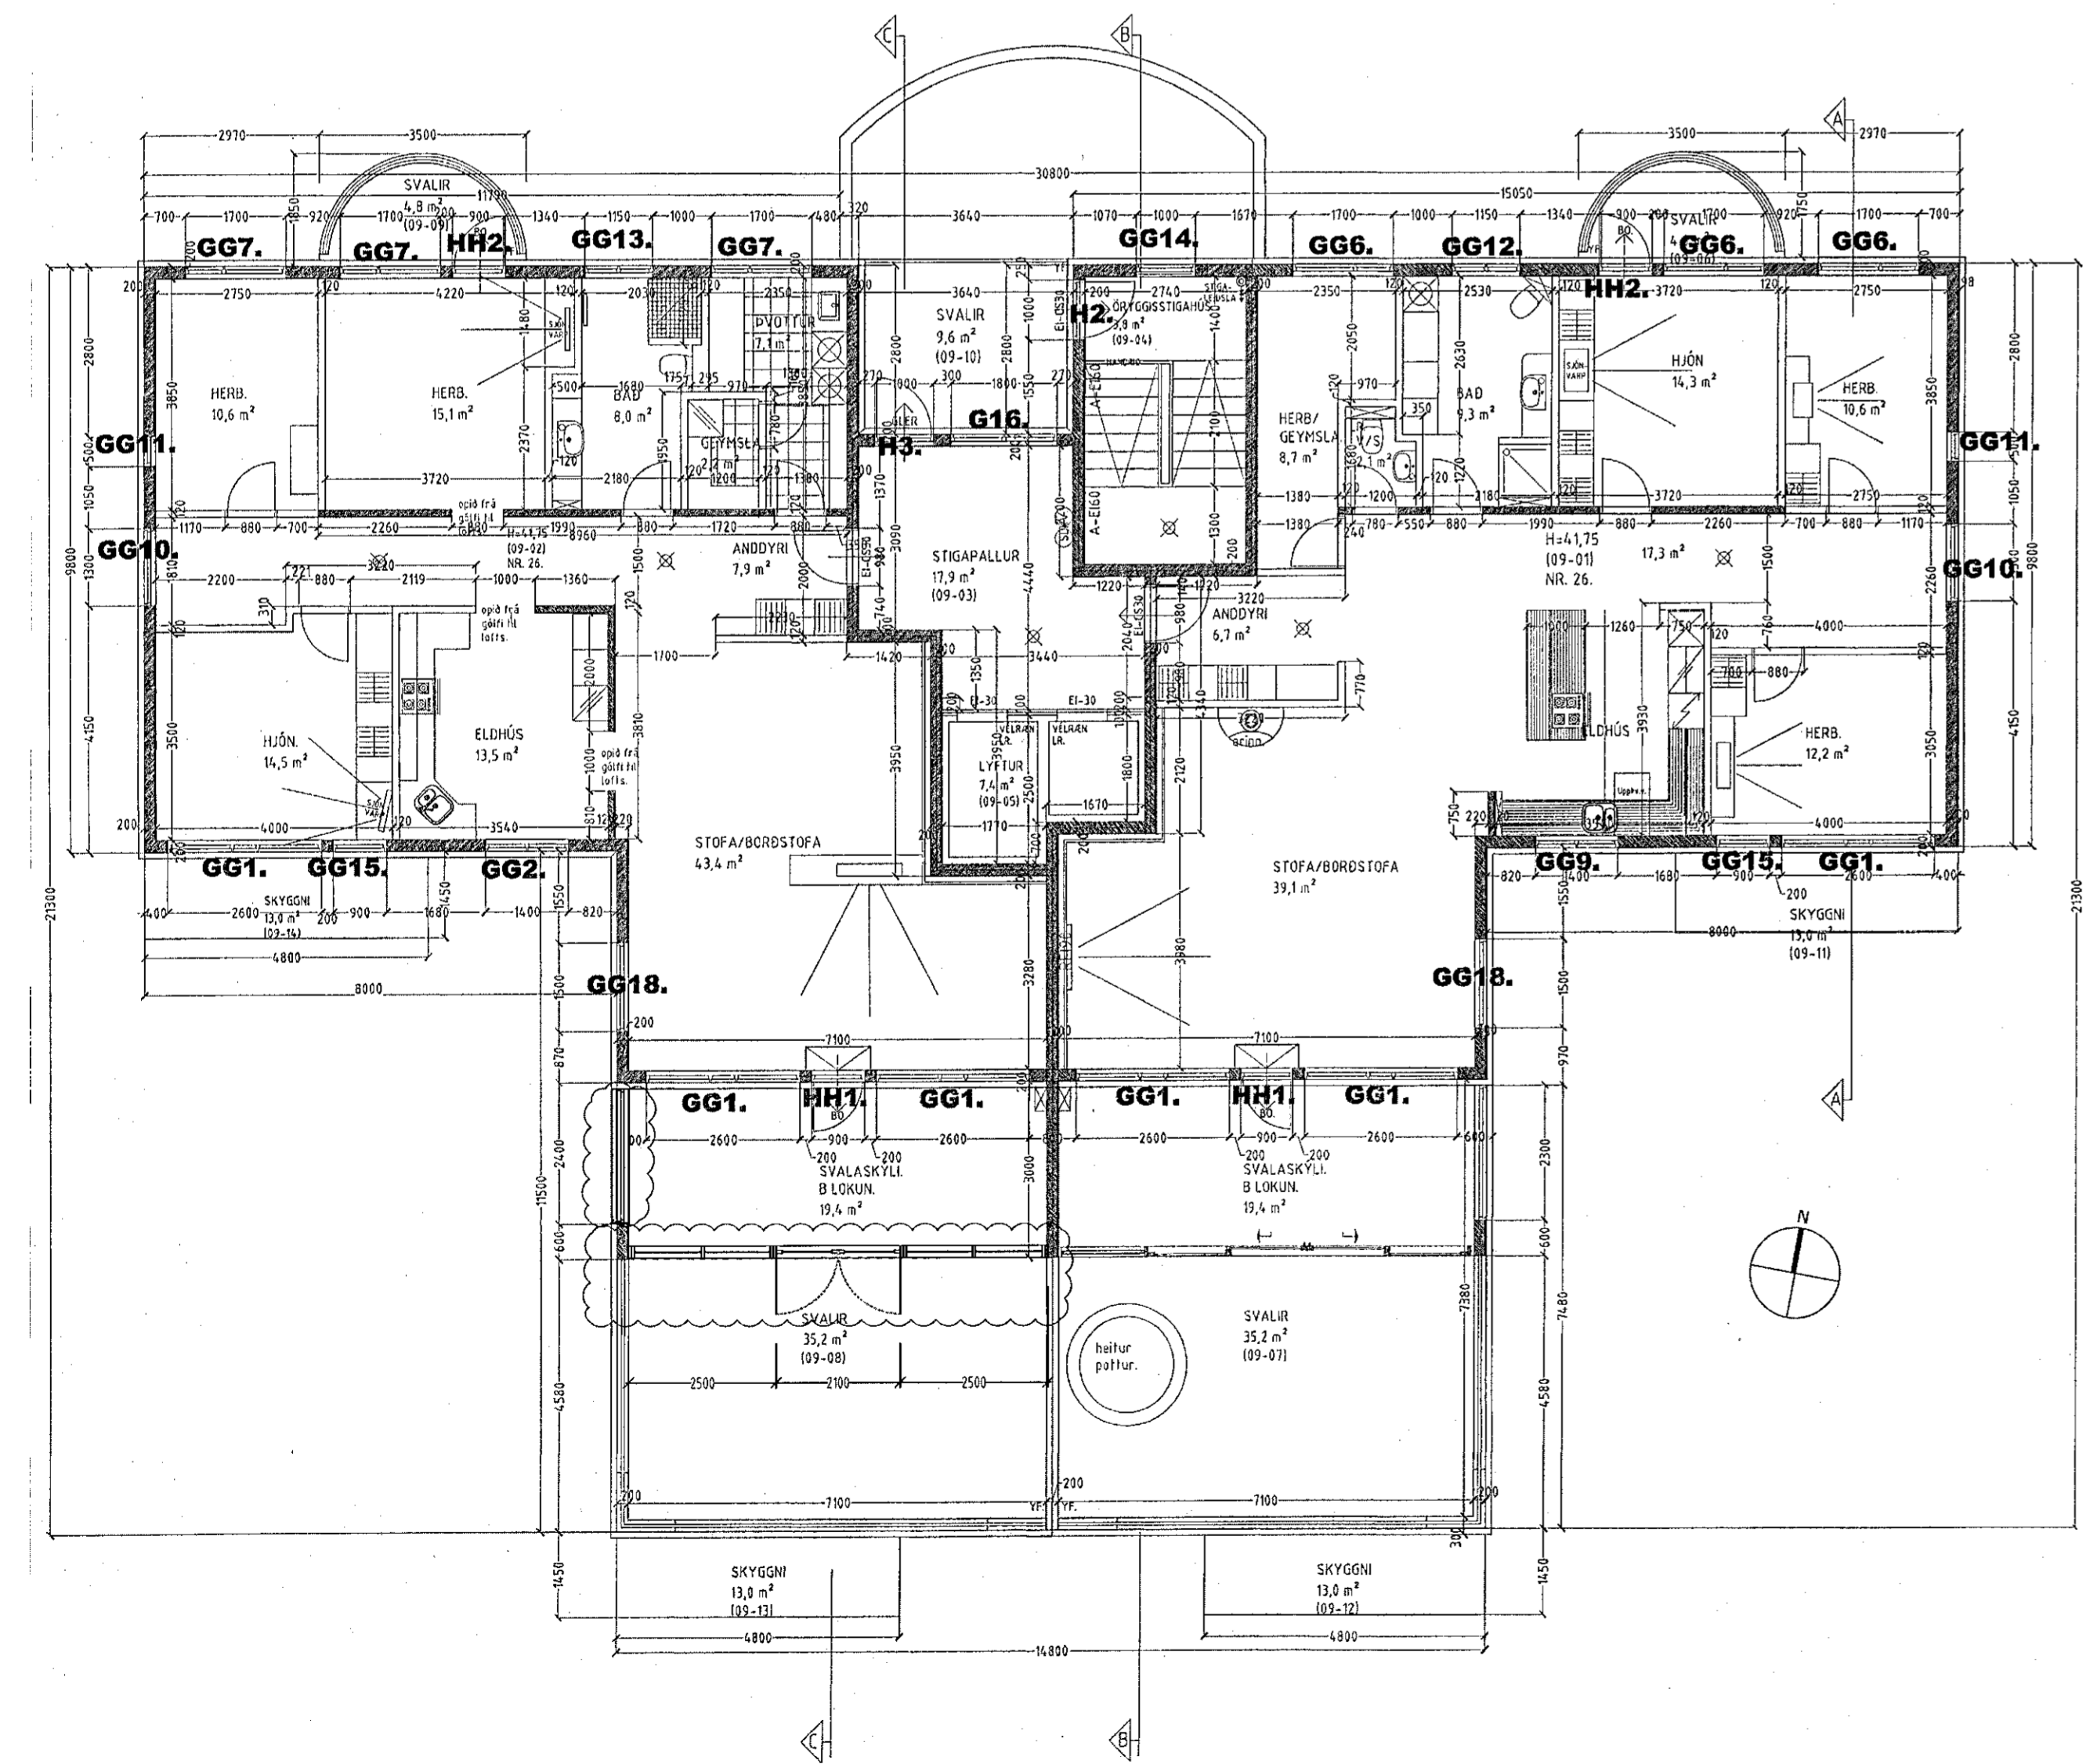

Grunnmynd - mkv 1:100

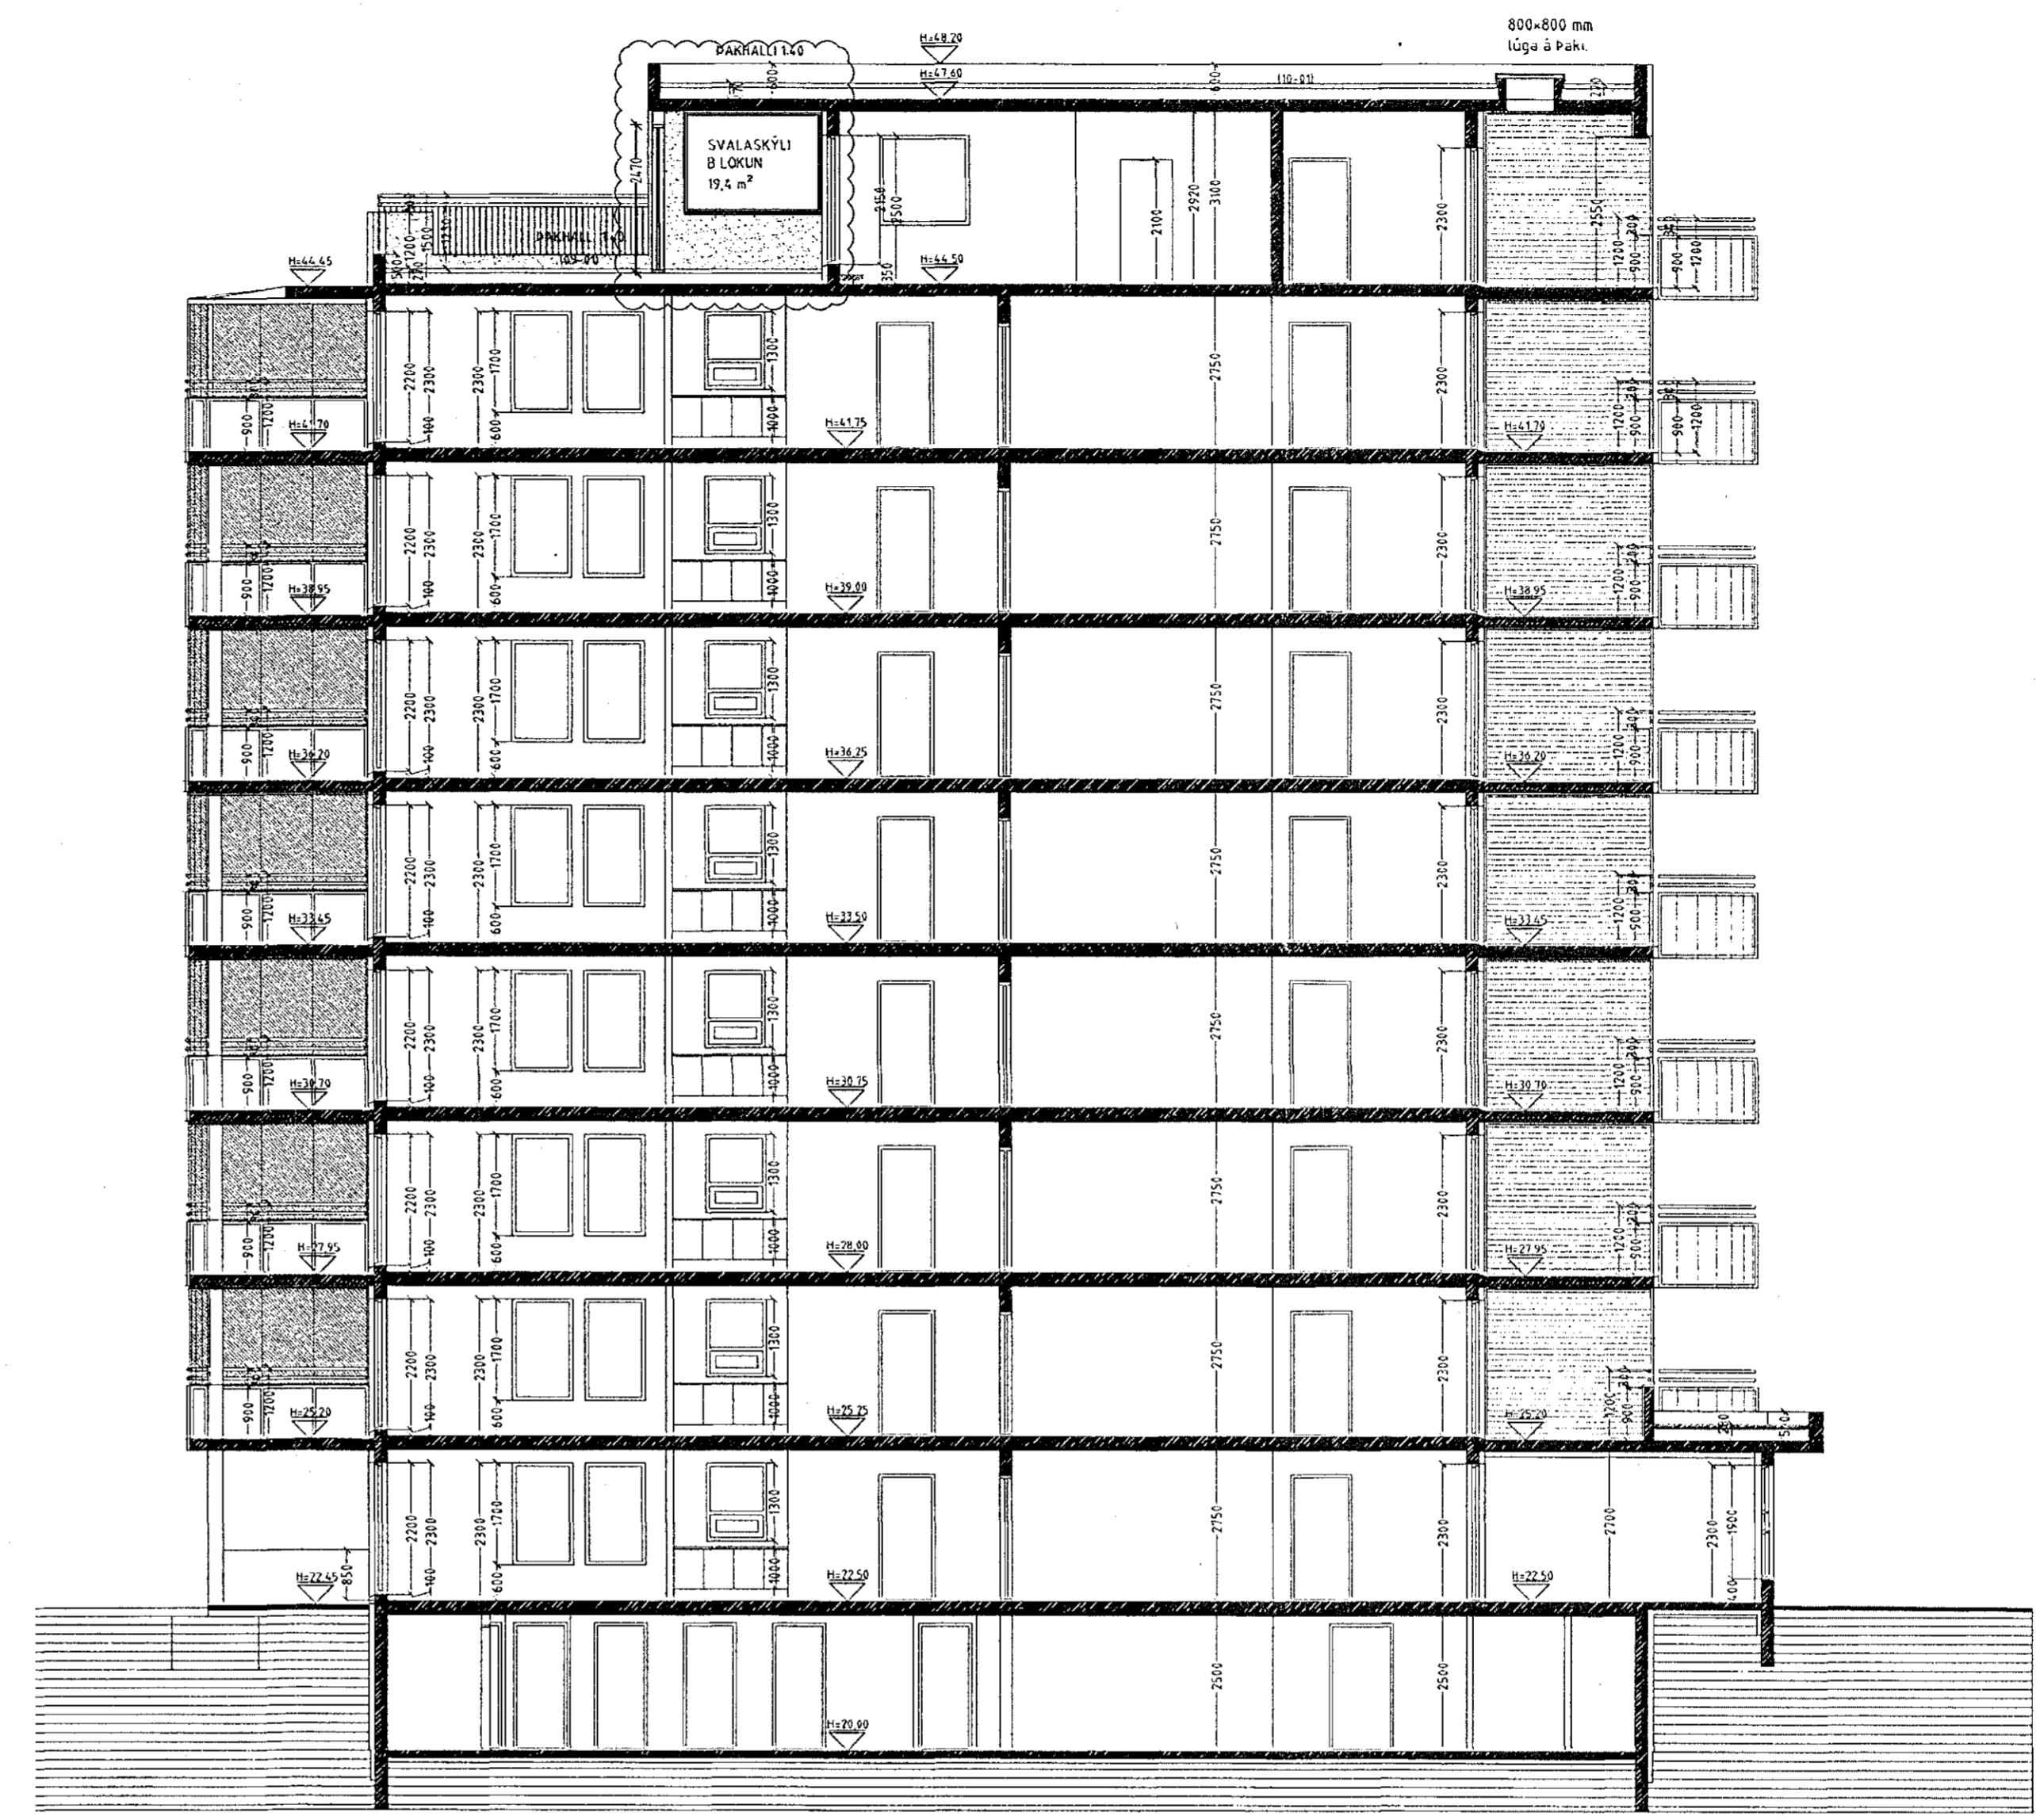

Sníð C-C - mkv 1:100

Byggingarlýsing

Fastanr:	2279679
Staðgreinir	1400-1-18700260
Landeignanúmer:	197719
Brúttostærð	3174m ²

Húsið var byggt árið 2006 og hannað af Sigurði Þorvarðarsyni.

Sótt er um leyfi til þess að setja upp svalaskýli á svölum, fyrir íbúð 0902 (fastanr. 2279679)

Gluggar og hurðir í svalaskýli eru úr ál/tré kerfi sem mun uppfylla kröfur til B lokunar. Gler í svalaskýli skal vera öppanlegt sbr. grein 6.7.6. í byggingarreglugerð.



endurskoðun:	dags:	tekn.:	yfir.:
A:			
B:			
verk:	1916 - Drekkavellir 26		
efni:	Afstöðumynd grunnmynd og snið		
mælikvarði:	1:100, 1:500	frumstærð blaðið:	A1
teiknað:	SSK	verkr.:	19-16
yfirfarir:	JGM	dagsetn. útgifu:	14. 10. 2019



Hugrún Þorsteinsdóttir Arktitekt FÁÍ kt. 1109/2-3429
Sími: 862 6099 hugrun@11mavar.is
Jón Ólafur Magnússon Byggingarlæknir kt. 010573-4679
Sími: 866 6099 jon@11mavar.is

Hugrún Þorsteinsdóttir 10-00
© hugrun ehf