

1944534

29.11.2019



Samþykkt þann

05. DES. 2019

Byggingarfulltrúinn í Hafnarfirði

Valdis Bjarnadóttir

Upprunalegur hönnuður: Valdis Bjarnadóttir, arkitekt // Teiknistofan Þverá

Fyrirvari

Öll mál eru í mm. Mælitó ekki af teikningum.


Öll mál skal athuga á staðnum áður en smíði hefst. Misræmi í teikningum og vafaatríði skal tilkynna arkitektum strax.

Teikning skal lesin með viðeigandi gögnum, verklýsingum og teikningum annarra hönnuða.


Unnið upp úr samþykktum teikningum frá Vinnustofunni Þverá ehf sem Valdis Bjarnadóttir teiknaði.

Skýringar

- BO Björgunarop
- G Kóti á götu
- L Kóti á landi
- GN Gólfniðurfall
- LR Loftræsting
- > Rýmingarleið

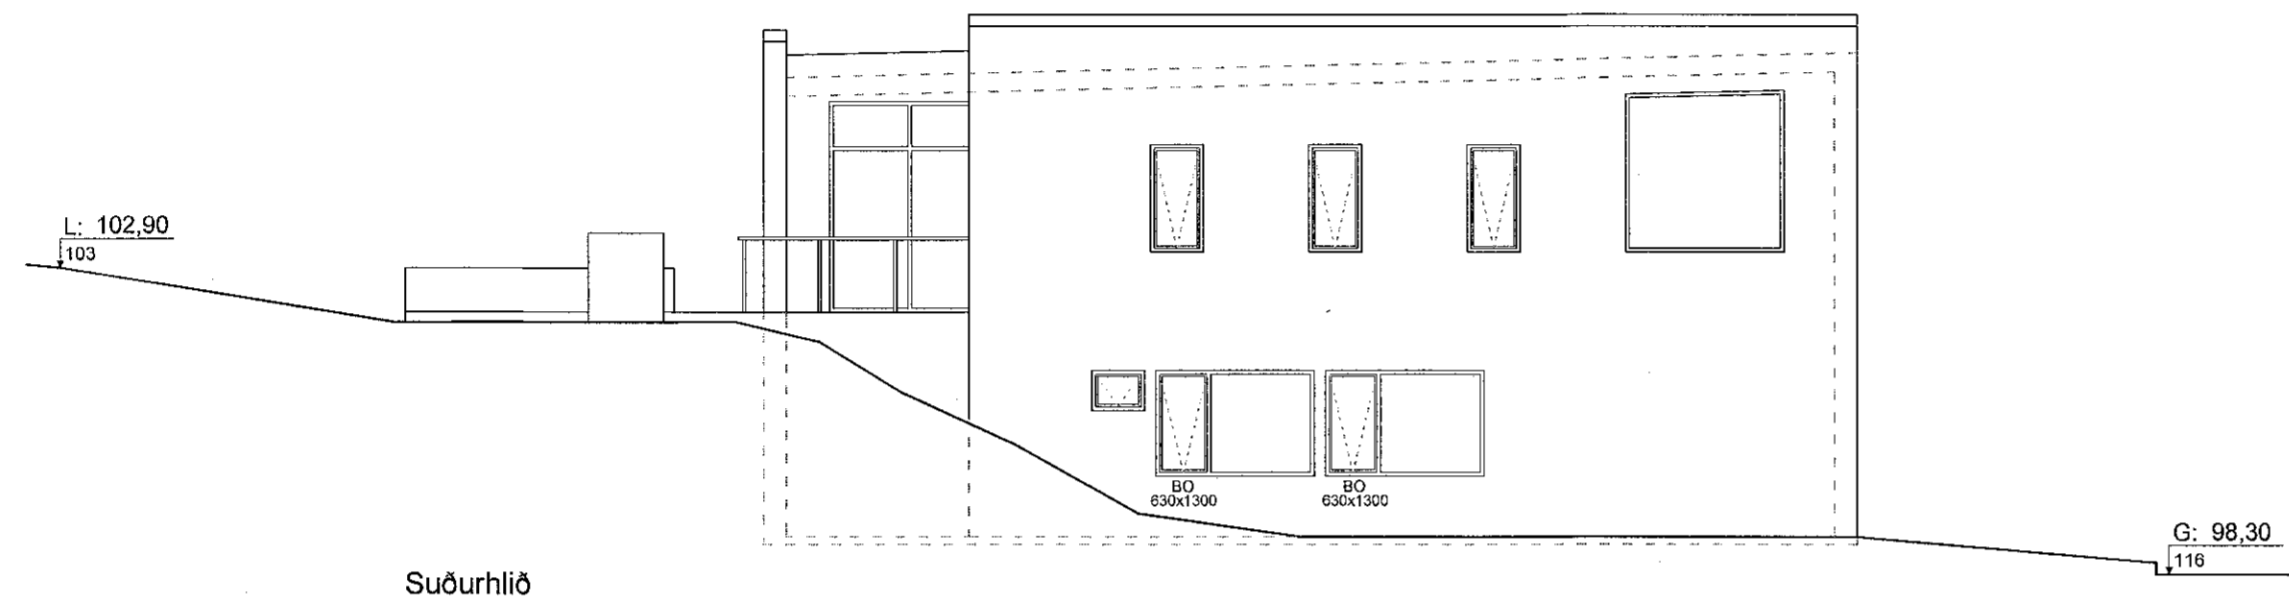

Suðurhlíð

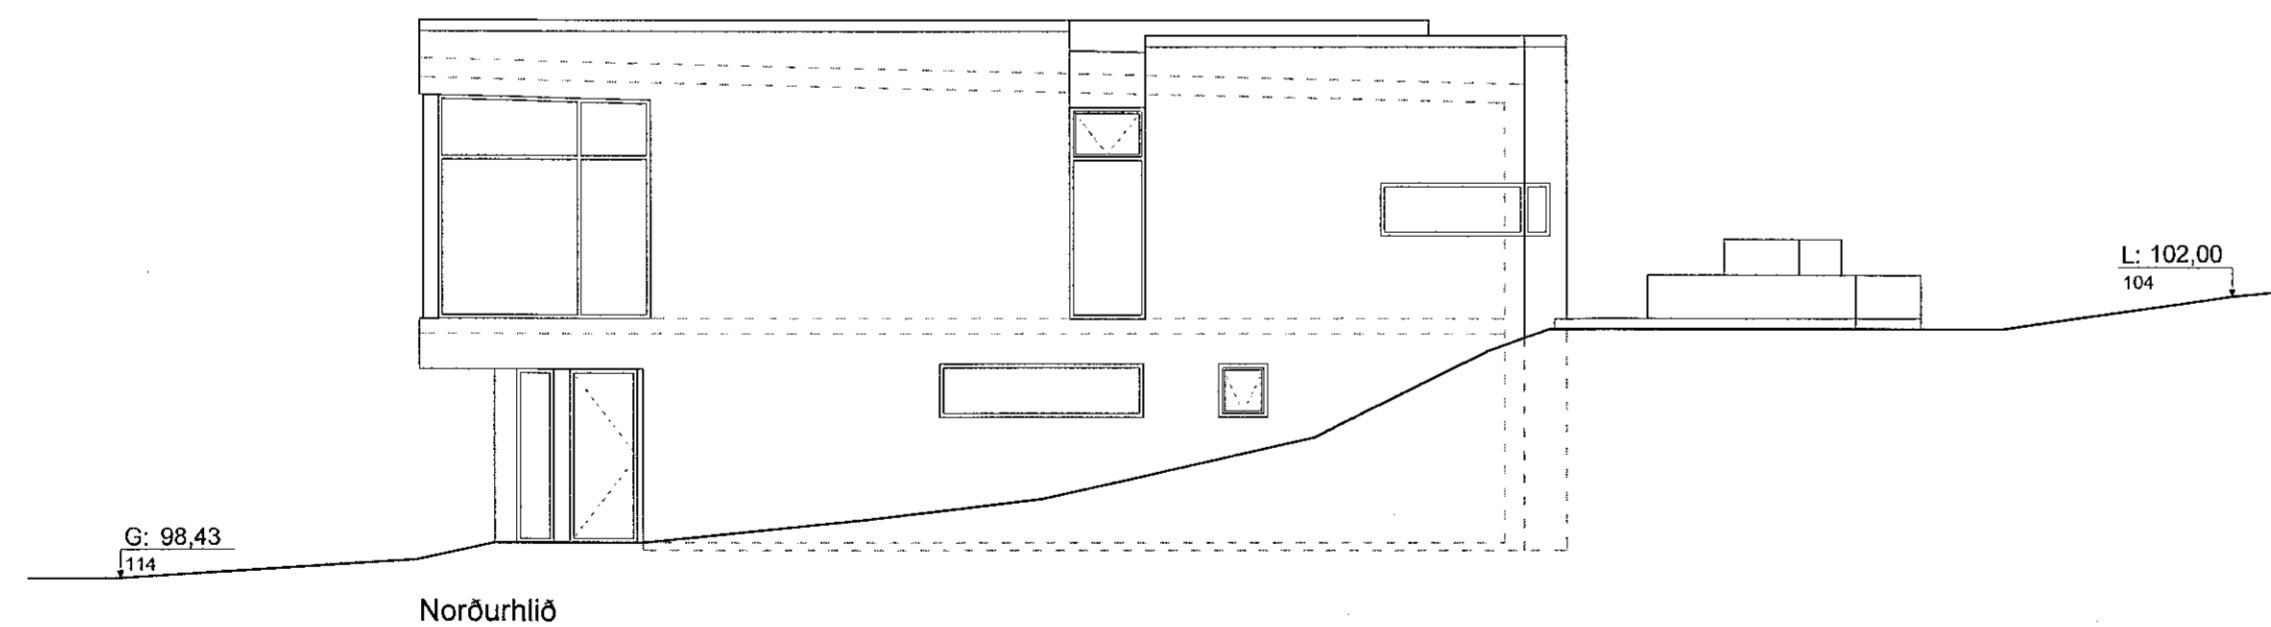

Norðurhlíð



Útgáfa	Breyting	Dags.	Teiknað	Yfirfarið
104				

Skógarás 5

Stgr. 1400-1-76100050 | Landeignanr. 207294

Einbýlishús

Tegund verks

Reyndarteikningar 1:100

Útlit Mkv.

A-300 - 2/3 A2

Raðnúmer Útgáfa Blað Stærð

ÁSS AGLA 19.11.19

Teiknað Yfirfarið Útgáfa dags.

TRÍPÓLÍ ARKITEKTAR

Klapparstíg 16 | 101 Reykjavík | s: 519-2930 | www.tripoli.is | tripoli@tripoli.is

Andri G. L. Andrússon
 Andri G. L. Andrússon | Arkitekt EIII FAÍ | kt: 240182-3949 | andri@tripoli.is
 Guðni Vatberg | Arkitekt FAÍ | kt: 250880-5299 | gudni@tripoli.is
 Jón Davíð Ásgeirsson | Arkitekt FAÍ | kt: 250280-5729 | jon@tripoli.is