


Afstöðumynd 1:500

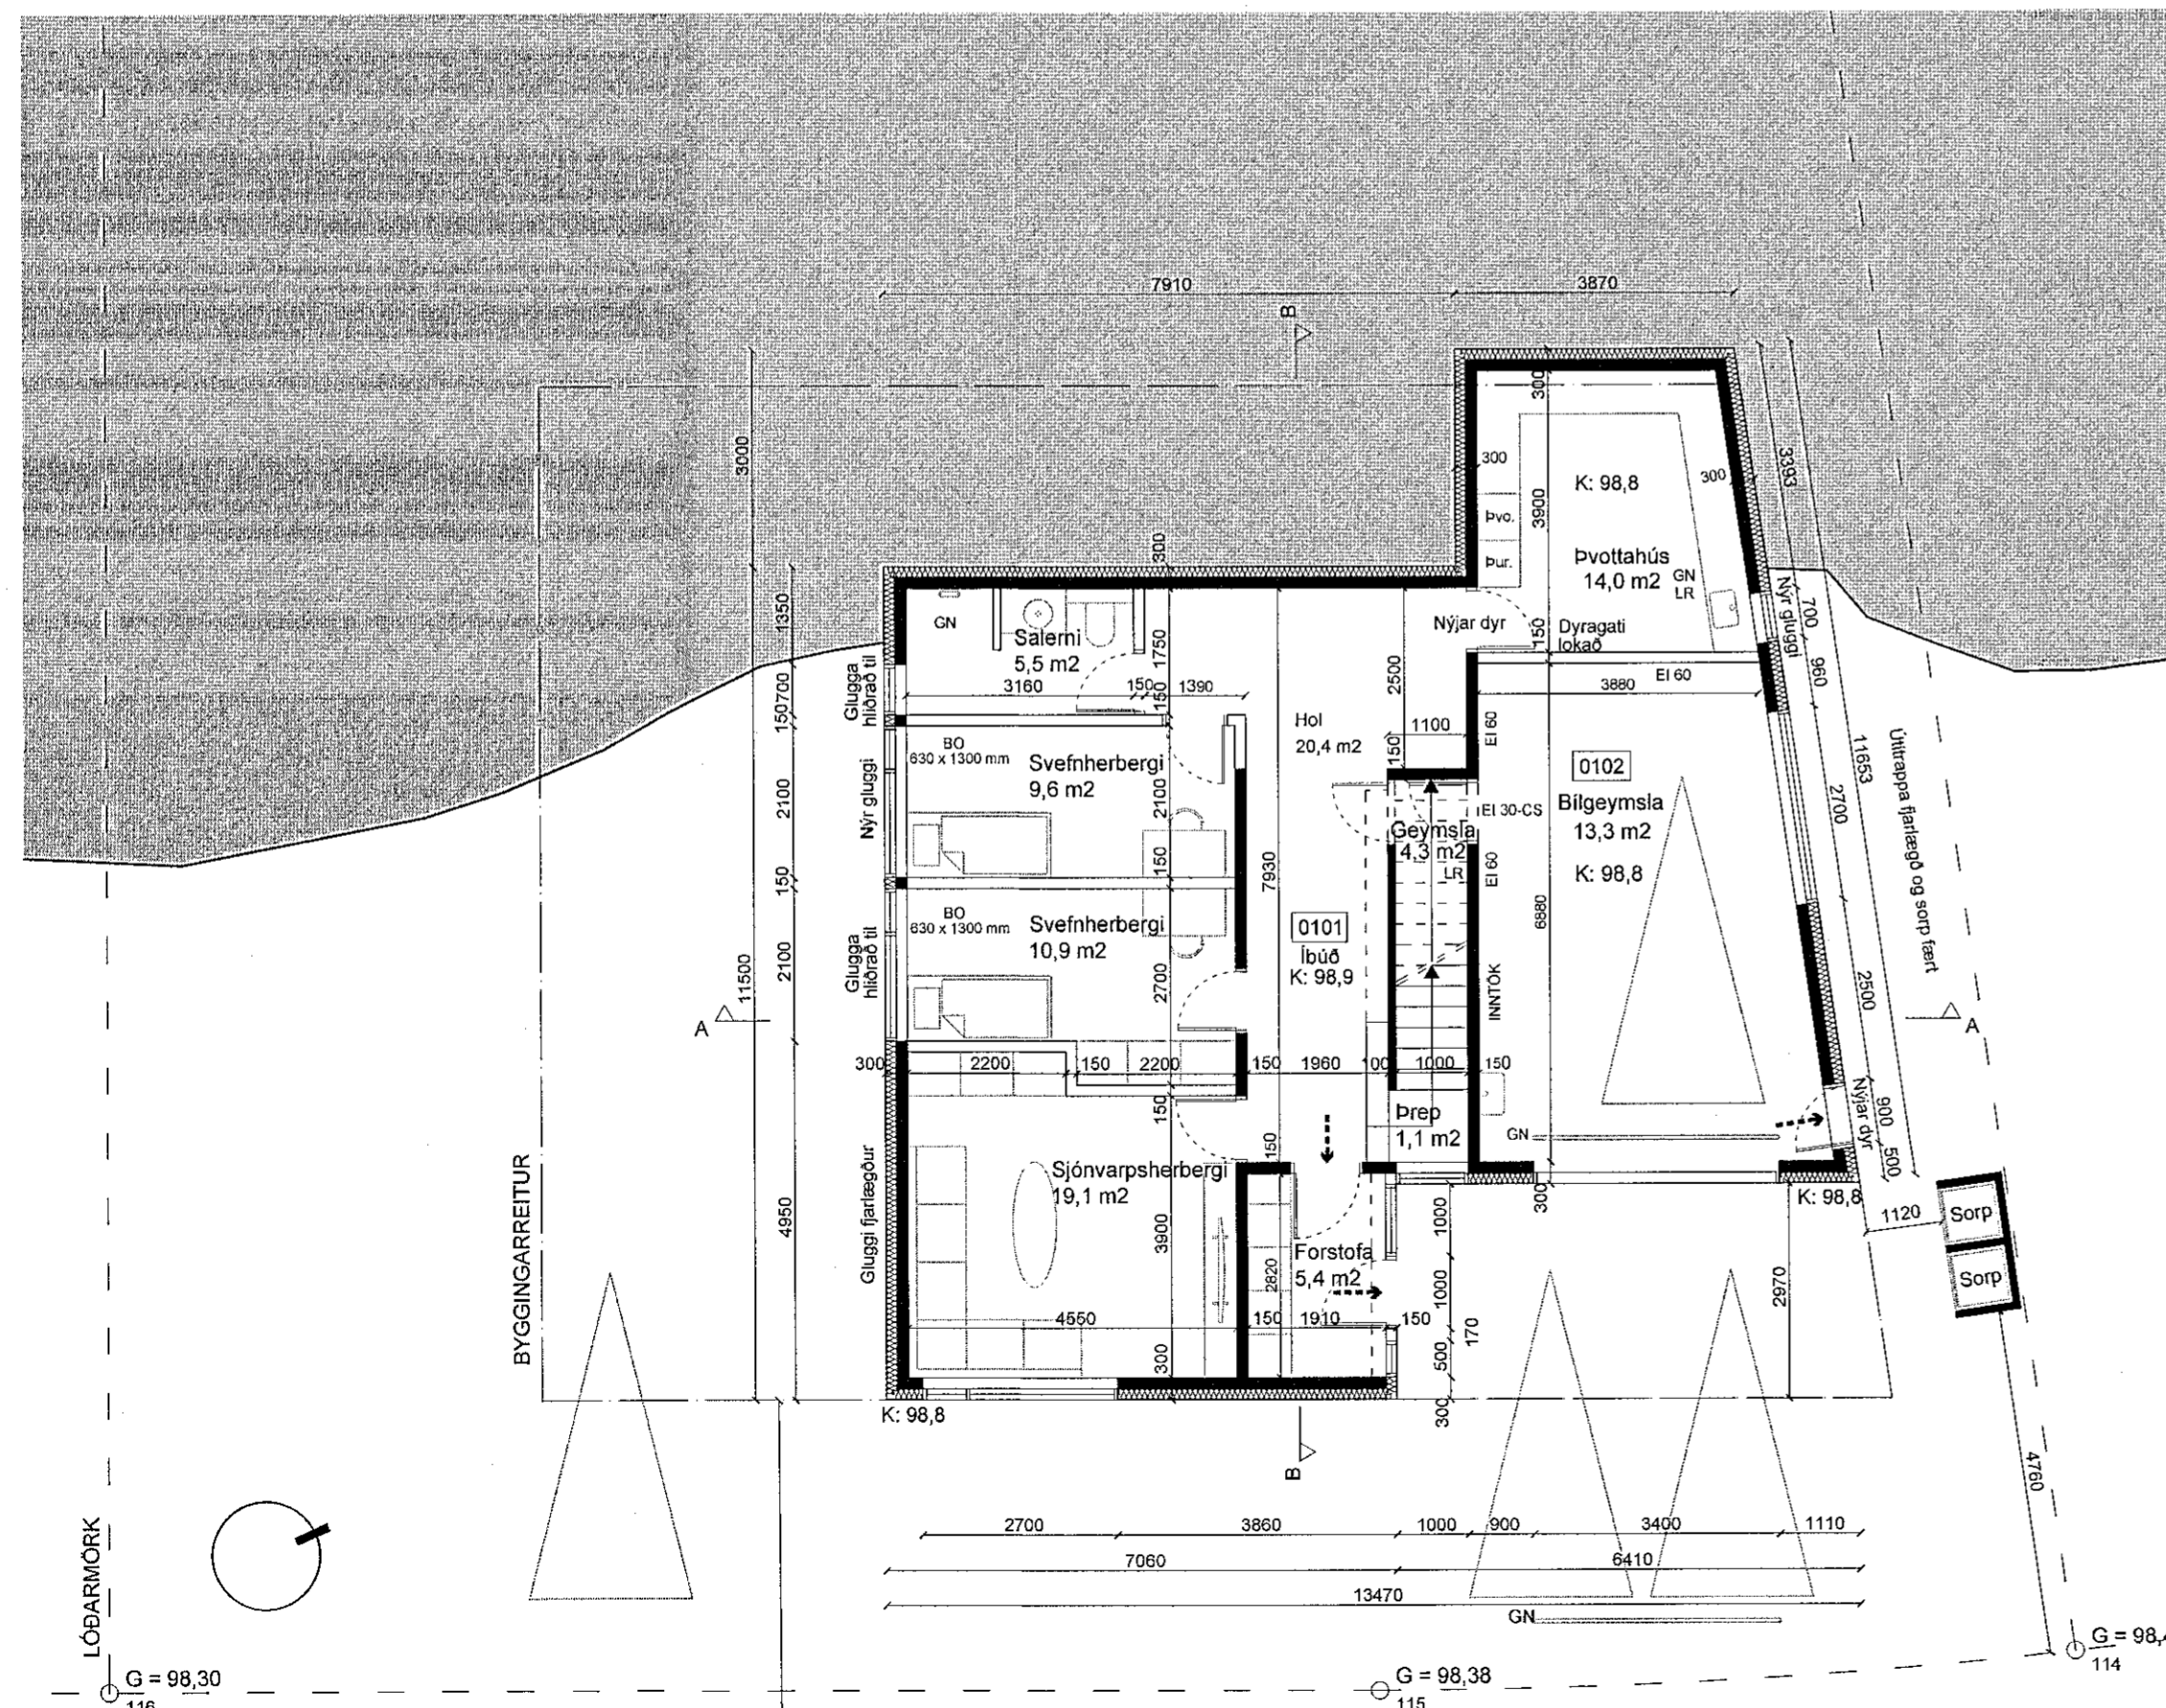

Grunnmynd neðri hæðar 1:100

**SKÓGARÁS 5**

LANDNÚMER: 207294  
STADGREINIR: 7610-0006

Húsið er hannað árið 2006 af Valdísi Bjarnadóttir arkitekt hjá Teiknistofunni Þverá. Þessar teikningar eru unnar eftir teikningum hennar sem samþykktar voru af byggingarfulltrúanum í Hafnarfirði í maí 2008.

Teikningar þessar eru raunteikningar vegna breytinga á innra fyrirkomulagi neðri hæðar og gluggasetningu suður- og norðurhlíðar. Skráningartafla hefur verið aðlöguð breytingum og lagfærð.

Breytingar sem um ræðir eru eftirfarandi:  
Rými 0102 sem áður var geymsla inn af bílskúr er orðið að þvottahúsi sem innangengt er í úr íbúð en lokað af frá bílskúrnum. Rýmið hefur sameinast íbúð í skráningu. Á norðurhlíð hefur glugga verið bætt við í þvottahúsi.

Barna- og unglingaherbergi í suðvestur horni hússins er nú orðið að sjónvarpholi og glugginn á suðurhlíð þess herbergis hefur verið fjarlægður.

Barna- og unglingaherbergi til suðurs hefur verið skipt upp í tvö minni barnaherbergi og þvottahús minnkað og breytt í salerni. Gluggasetning breytist í samræmi við nýtt innra skipulag.

Sjónvarpsrímið á fyrri teikningu hefur verið breytt í hol sem sameinast forstofunni.

Búið er að breyta fyrirkomulagi sorps. Það hefur einnig verið fært úr skráningartöflu og hefur húsið minnkað í samræmi við það.

Að öðru leyti er húsið óbreytt og áður samþykktar teikningar gilda.

Samþykkt þann  
05. DES. 2019  
Byggingarfulltrúinn í Hafnarfirði  
*Helena Þrmasdóttir*

Upprunalegur hönnuður: Valdís Bjarnadóttir, arkitekt // Teiknistofan Þverá

**Fyrirvari**  
Öll mál eru í mm. Mælið ekki af teikningum.  
Öll mál skal athuga á staðnum áður en smíði hefst. Misræmi í teikningum og vafaatriði skal tilkynna arkitektum strax.  
Teikning skal lesin með viðeigandi gögnum, verklýsingum og teikningum annarra hönnuða.  
Unnið upp úr samþykktum teikningum frá Vinnustofunni Þverá ehf sem Valdís Bjarnadóttir teiknaði.

- Skýringar**
- BO Björgunarop
  - G Kóti á götu
  - L Kóti á landi
  - GN Gólfniðurfall
  - LR Loftræsting
  - ➔ Rýmingarleið

Útgáfa	Breyting	Dags.	Teiknað	Yfirfarið

**Skógarás 5**  
Stgr. 1400-1-76100050 | Landeignanr. 207294

**Einbýlishús**  
Tegund verks

**Reyndarteikningar** 1:500 / 1:100  
Afstöðumynd / Grunnmynd Mkv.

A-100	-	1/3	A2
Raðnúmer	Útgáfa	Blað	Stærð

ÁSS	AGLA	19.11.19
Teiknað	Yfirfarið	Útgáfa dags.

**TRÍPÓLÍ ARKITEKTAR**

Klappargötu 16 | 101 Reykjavík | s: 579-2930 | www.tripoli.is | tripoli@tripoli.is

Andri G. Andriússon | Arkitekt ETL FAÍ | kt: 240182-3949 | andri@tripoli.is  
Guðni Valberg | Arkitekt FAÍ | kt: 250880-5299 | gudni@tripoli.is  
Jón Davíð Ásgeirsson | Arkitekt FAÍ | kt: 250280-5729 | jon@tripoli.is

