




Austur hlið 1:100

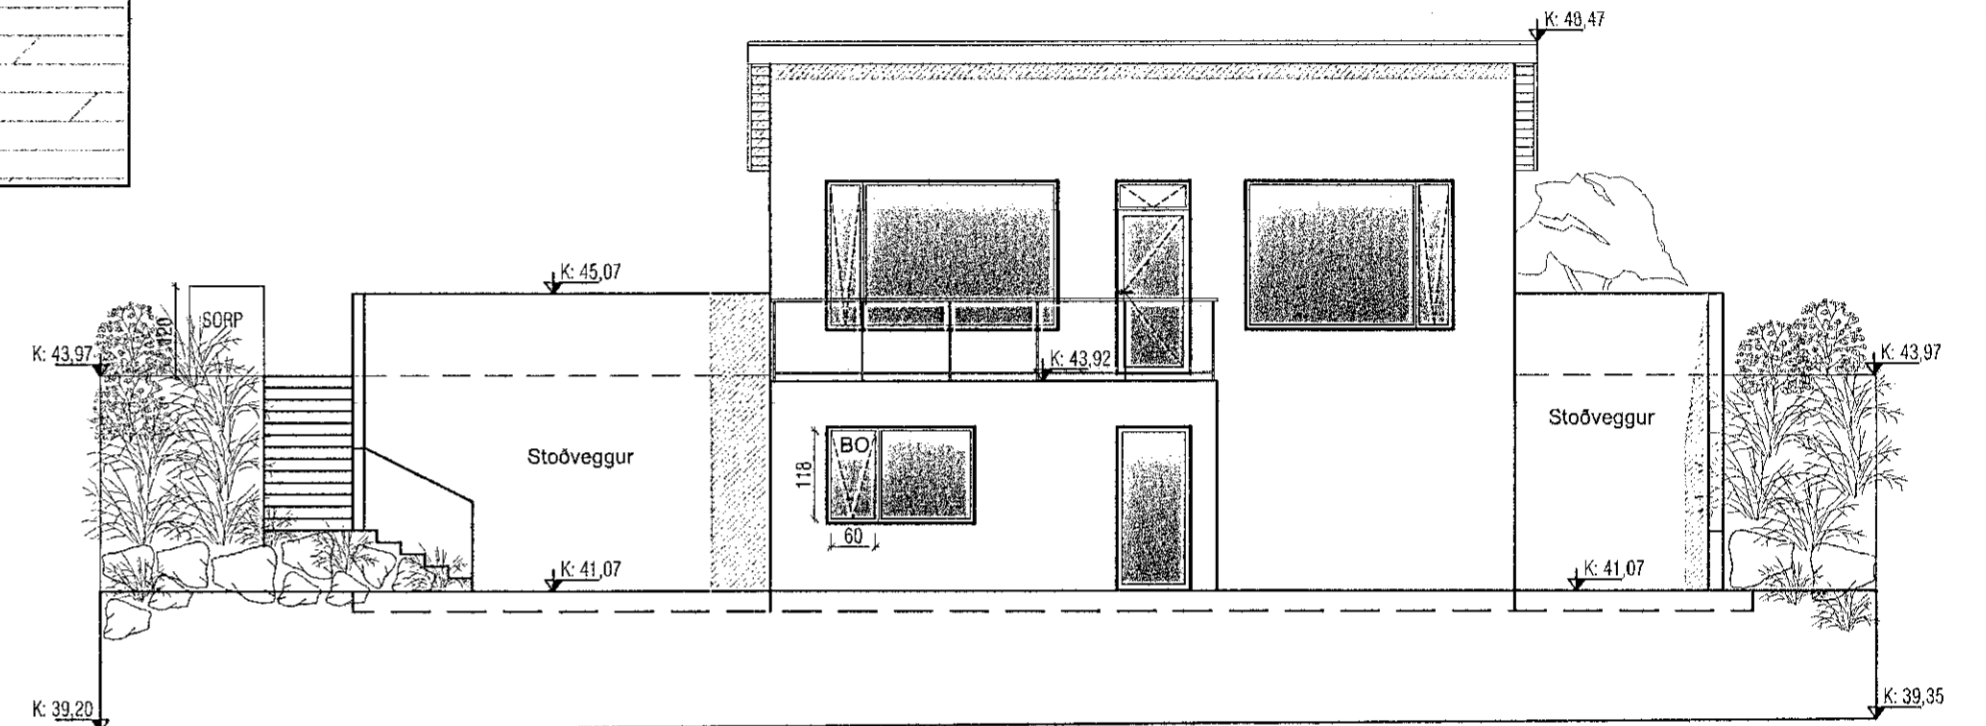


Suður hlið 1:100

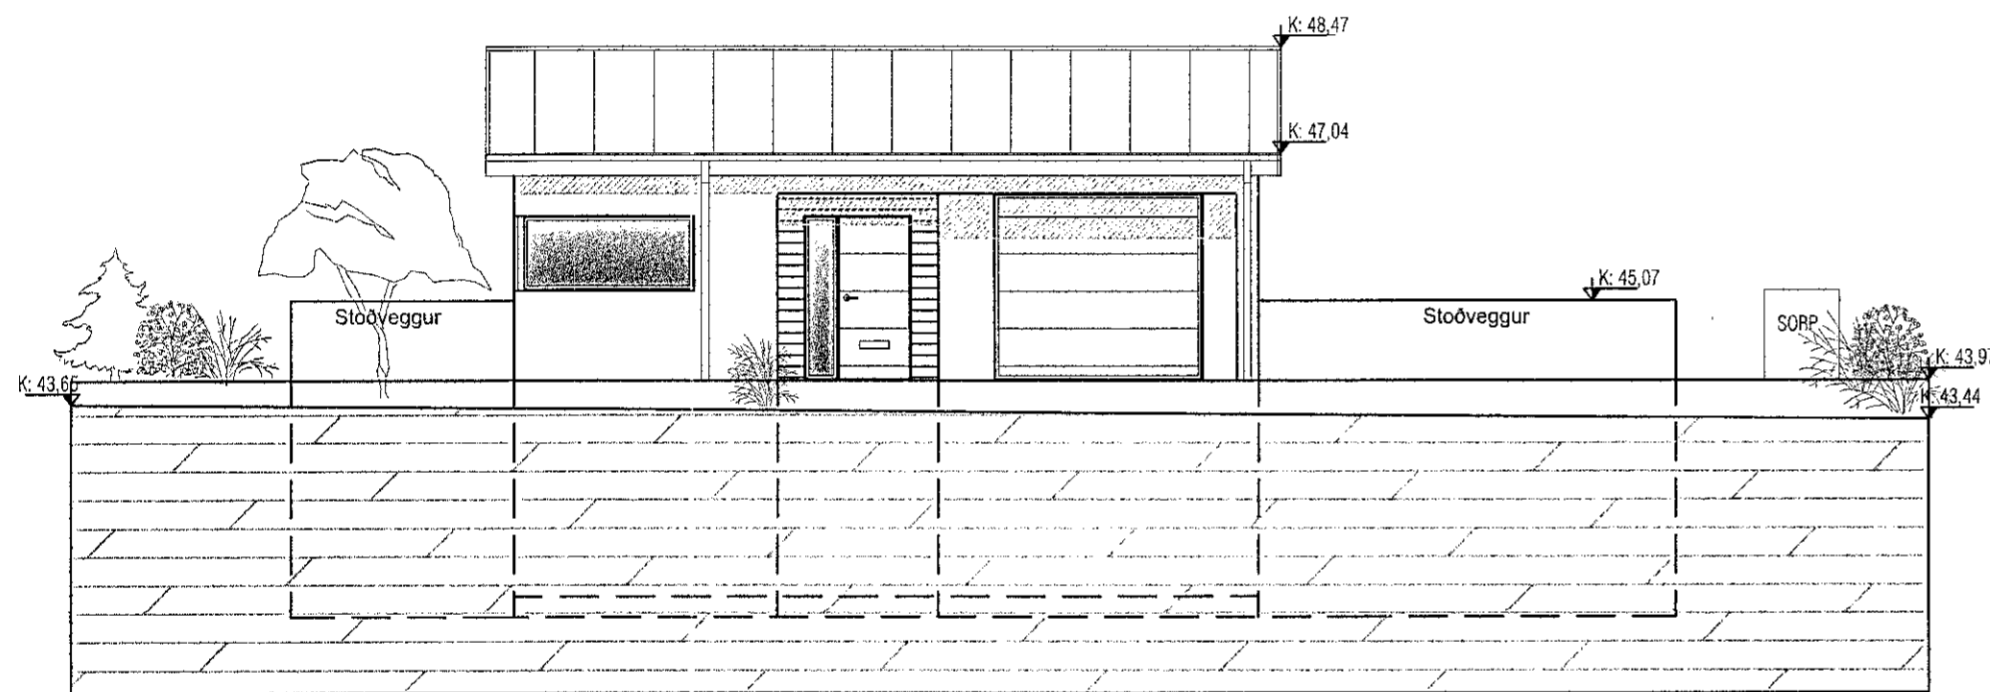

Norður hlið 1:100

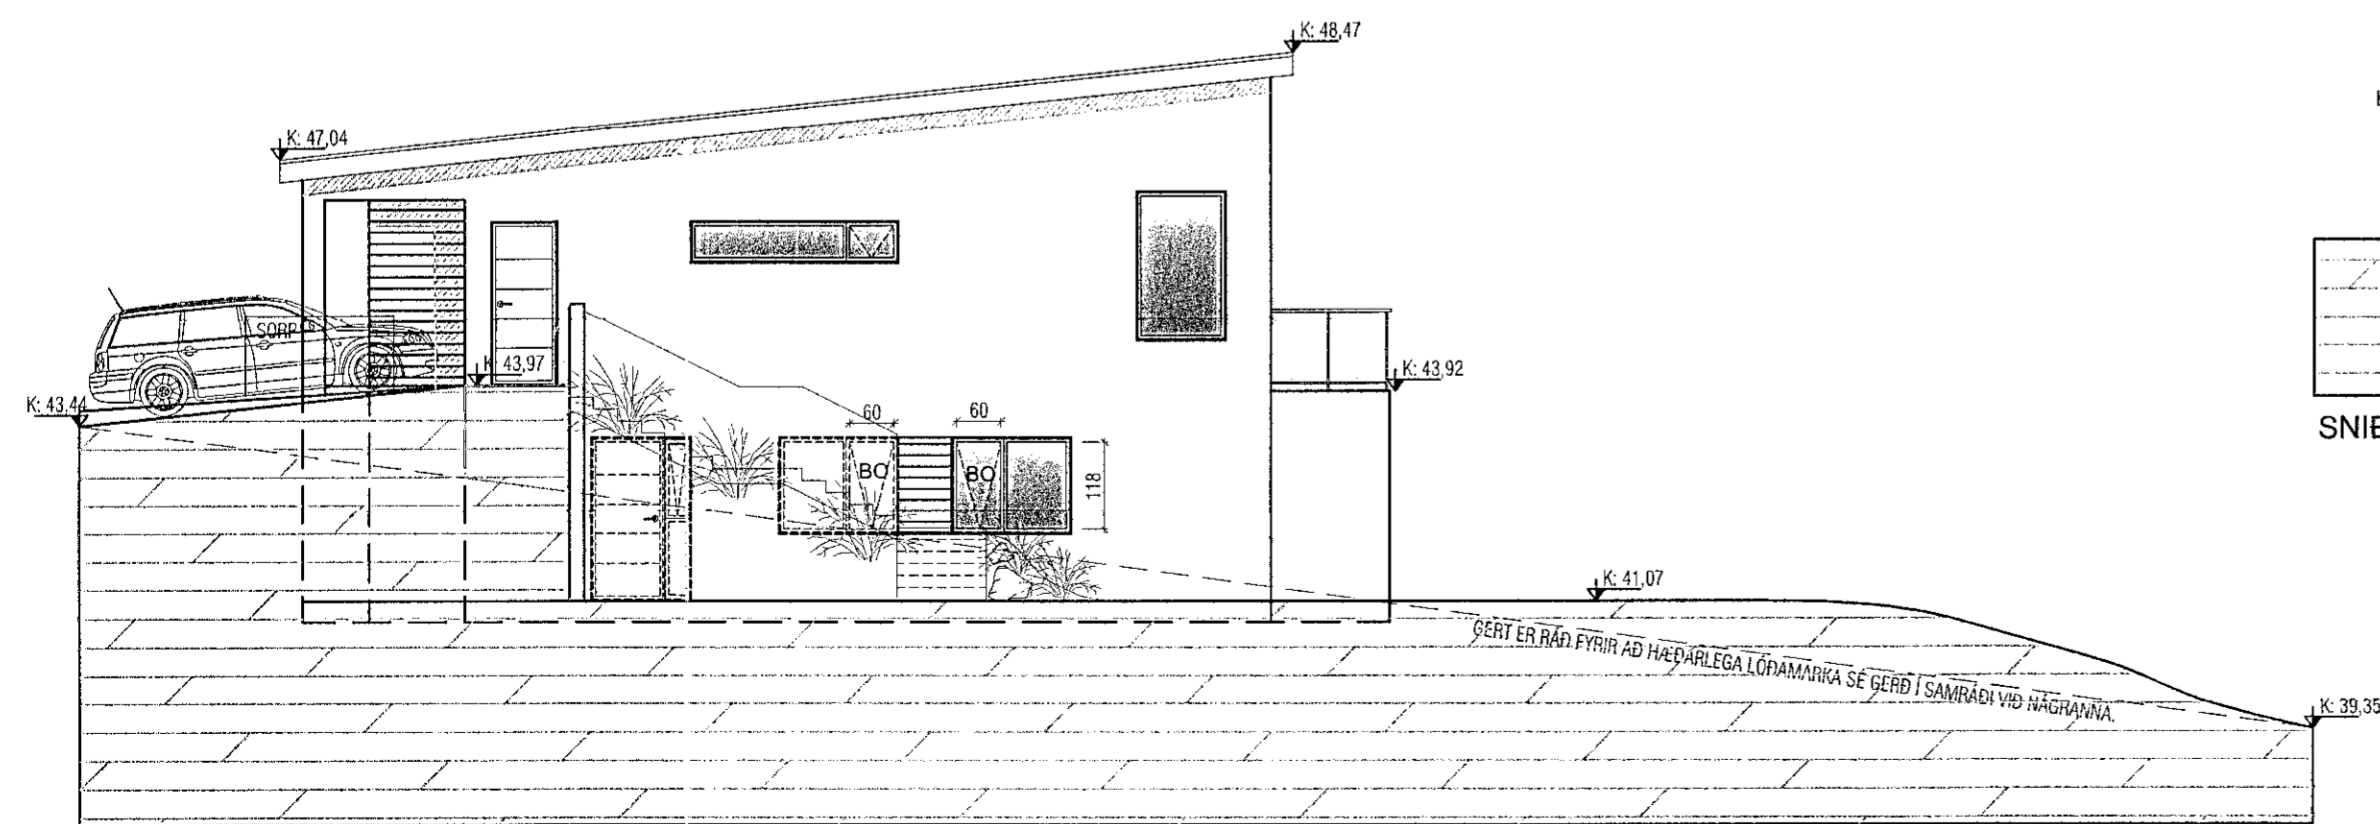

Vestur hlið 1:100

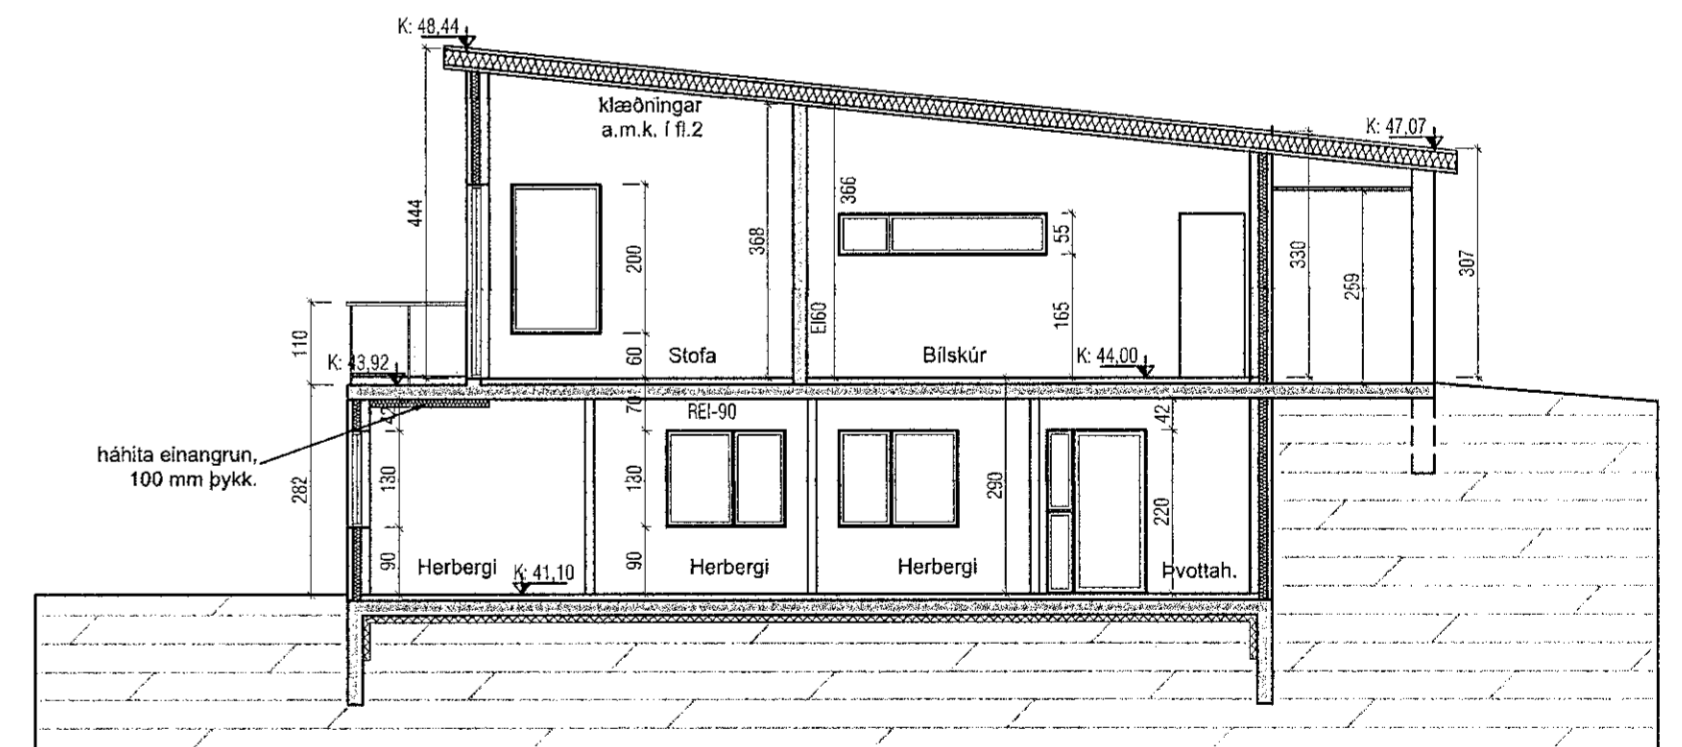

SNID CC 1:100

Breyting A - 21.10.2019

Hæð á bílskúrshurð fer úr 2200 mm í 2500 mm.



**VEKTOR**  
- hönnun og ráðgjöf -  
Siðumúla 3, 108 Rvk, s: 554-6650 / 897-5363

Sigurður Hafsteinsson  
byggingateknifræðingur  
Kt. 030859-7749  
email: sigurdur@vektor.is

Teikn. nr. Samþykkt

Tilvísun á teikningu

Sigurður Hafsteinsson  
kt: 030859-7749

Br. Dags.

VÖLUSKARD 9 - HAFNARFJÖRÐUR

ÚTLIT

Hannað	SH	Teiknað	ÁÁH
Dagsetning	Verk nr.	Mælikvarði	Teikn. nr.
12.12.2019		1:100	A-04

A