


GRUNNMYND NEDRI HÆÐ 1:100



Samþykkt þann
13. Nóv. 2019
Byggingarfulltrúinn í Hafnarfirði
Mildur Þjornadóttir

Bílastæði við götu
Bílastæði sem áður var austan við hús færirst til vesturs, til að auðvelda aðgengi að bílskúr sem færður hefur verið inn í byggingarreit hússins.

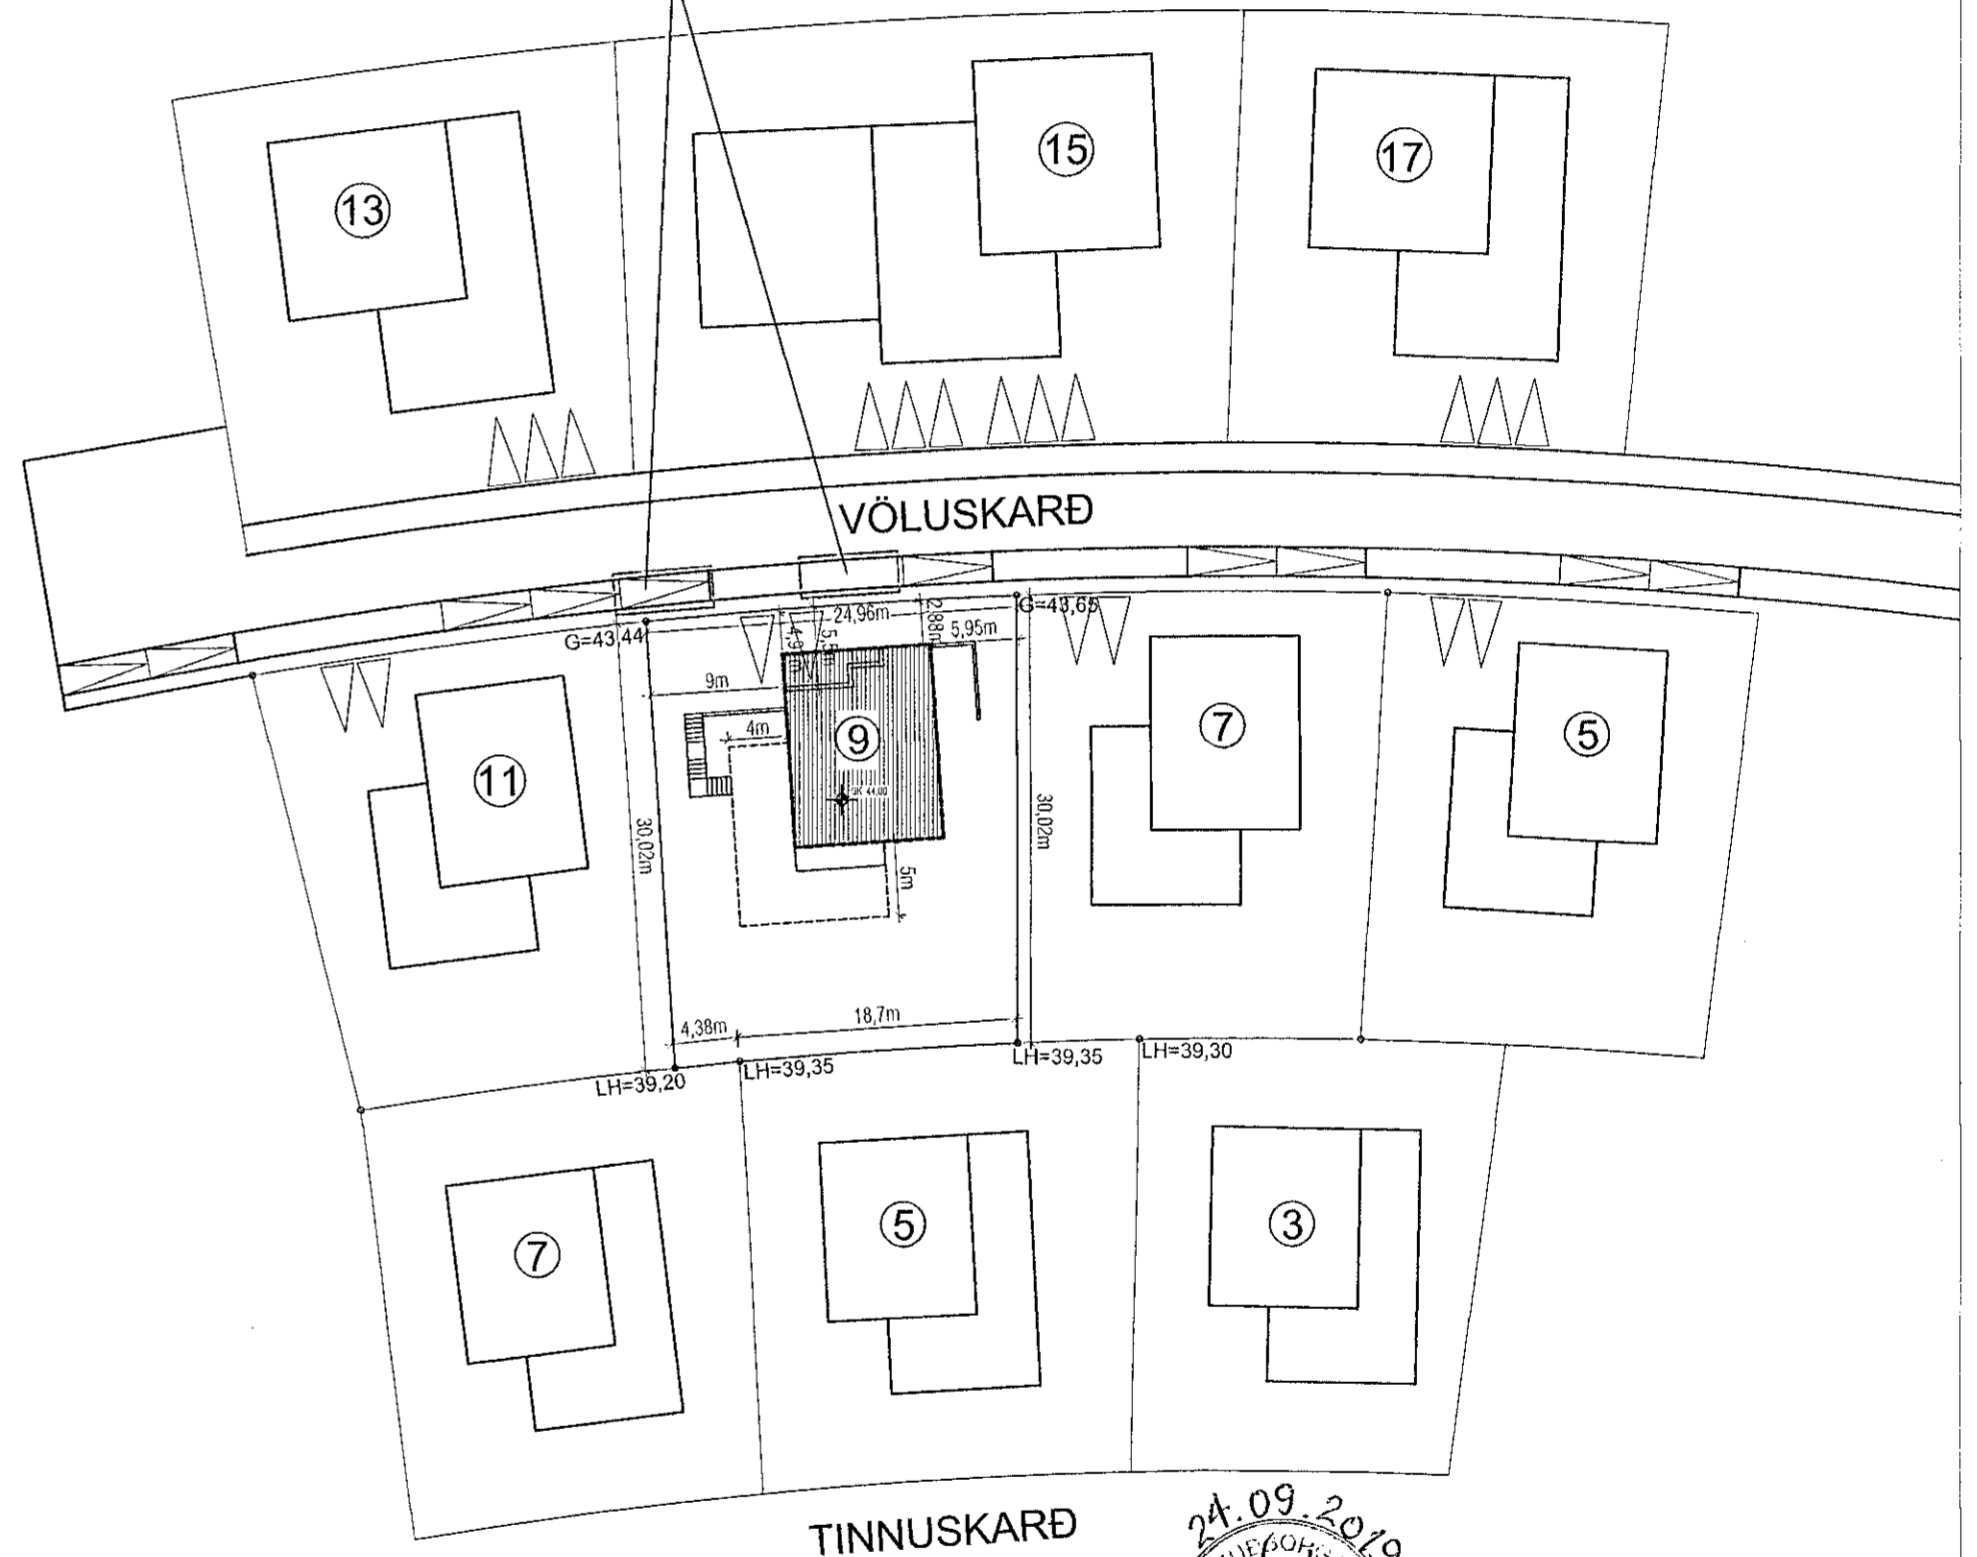

AFSTÖÐUMYND 1:500



VEKTOR - hönnun og ráðgjöf - Síðumúla 3, 108 Rvk, s: 554-6650 / 897-5363		Sigurður Halsteinsson byggingatæknifræðingur kt. 030859-7749 email: sigurdur@vektor.is	
Teikna nr. _____ Samþykkt _____ Tíðsrun & teikningu _____ <i>Sigurður Halsteinsson</i> kt: 030859-7749		Br. _____ Dags. _____	
Hannað SH Dagsetning 12.12.2019		Teiknað AÁH Mælikvarði 1:100 Teikna. nr. A-02	

VÖLUSKARÐ 9
GRUNNMYND NEDRI HÆÐAR
AFSTÖÐUMYND