


NORÐURHELLA 5 HAFNARFIRÐI

Sarþykkt þann
18. DES. 2019
Byggingarfulltrúinn í Hafnarfirði
Heldur Þorvaldur

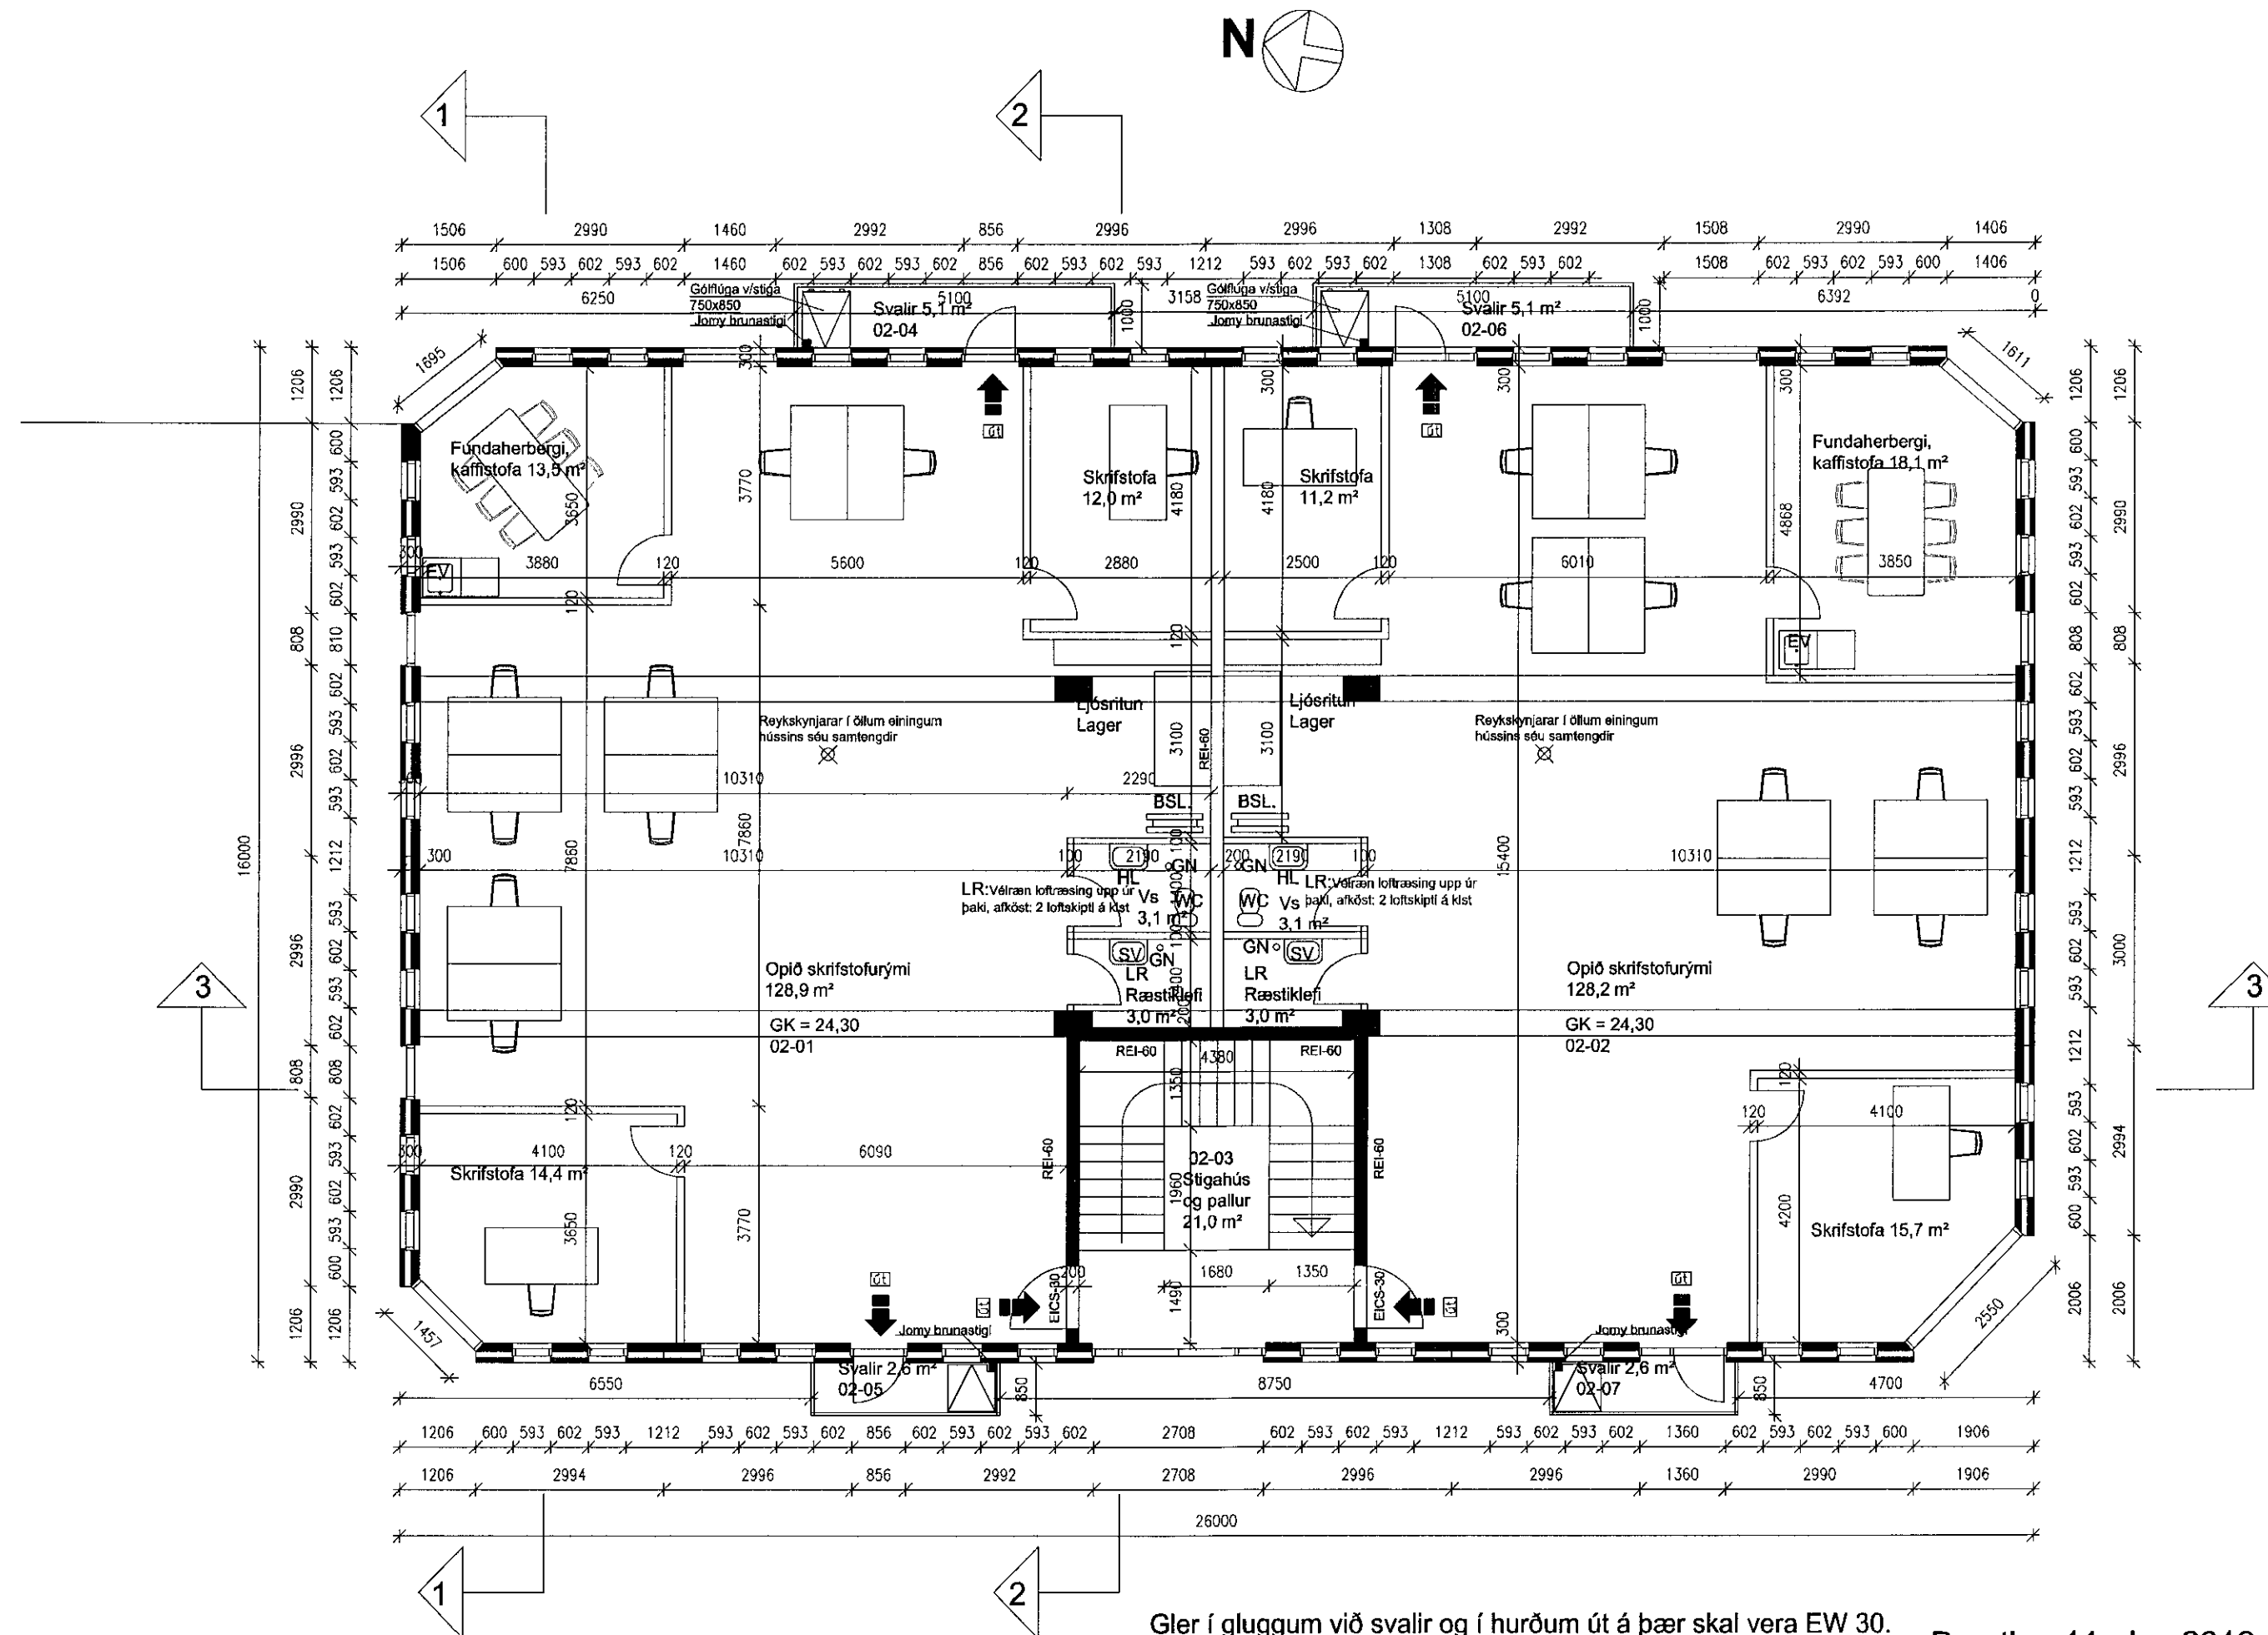

GRUNNMYND 2. HÆÐAR MKV. 1:100

Gler í gluggum við svalir og í hurðum út á þær skal vera EW 30.

Hæð á handriði svala 1200 mm

Hleri 750x850 mm í svalagólfu við stiga

Breyting 11. des 2019:

Svalir á 2. hæð bakhliðar stytta og breikkaðar og klæddar 2 mm álplötum að utan

11/12 '19 JRP



VERKFRÆÐISTOFA	HALLDÓRS HANNESSONAR S.8531573, hallhannes@gmail.com GUNNARSSUNDI 10 HAFNARFIRÐI
Norðurhella 5 Hafnarfirði Grunnmynd 2. hæðar eftir breytingu Svalir bakhliðar stytta og breikkaðar og klæddar blikki að utan	Mkv. 1:100
	Reiknað HH
	Teiknað HH
	Kl. hönnuðar: 141139-2159
	Breytt: 11. des. 2019

Verk: Norðurhella 5

Telkn.nr.: 1 - 2019

Dags.: 11. des. 2019