


# NORÐURHELLA 5 HAFNARFIRÐI

Samþykkt þann  
18. DES. 2019  
Byggingarfulltrúinn í Hafnarfirði  
*Helmi Þorsteinsson*


VESTURHLIÐ MKV. 1:100




AUSTURHLIÐ MKV. 1:100

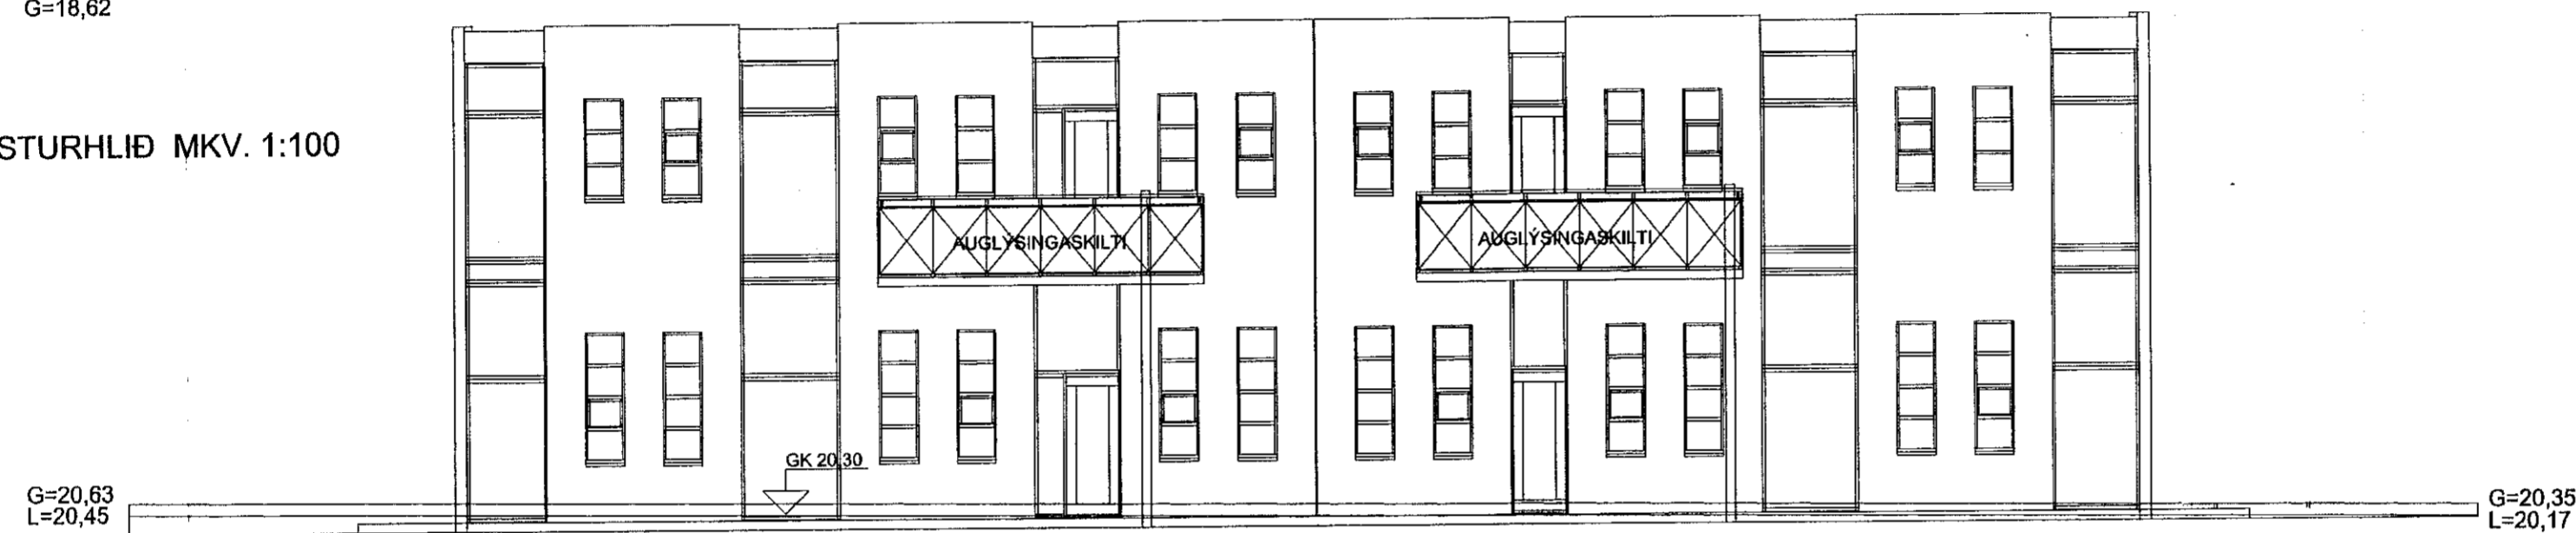

SUÐURHLIÐ MKV. 1:100

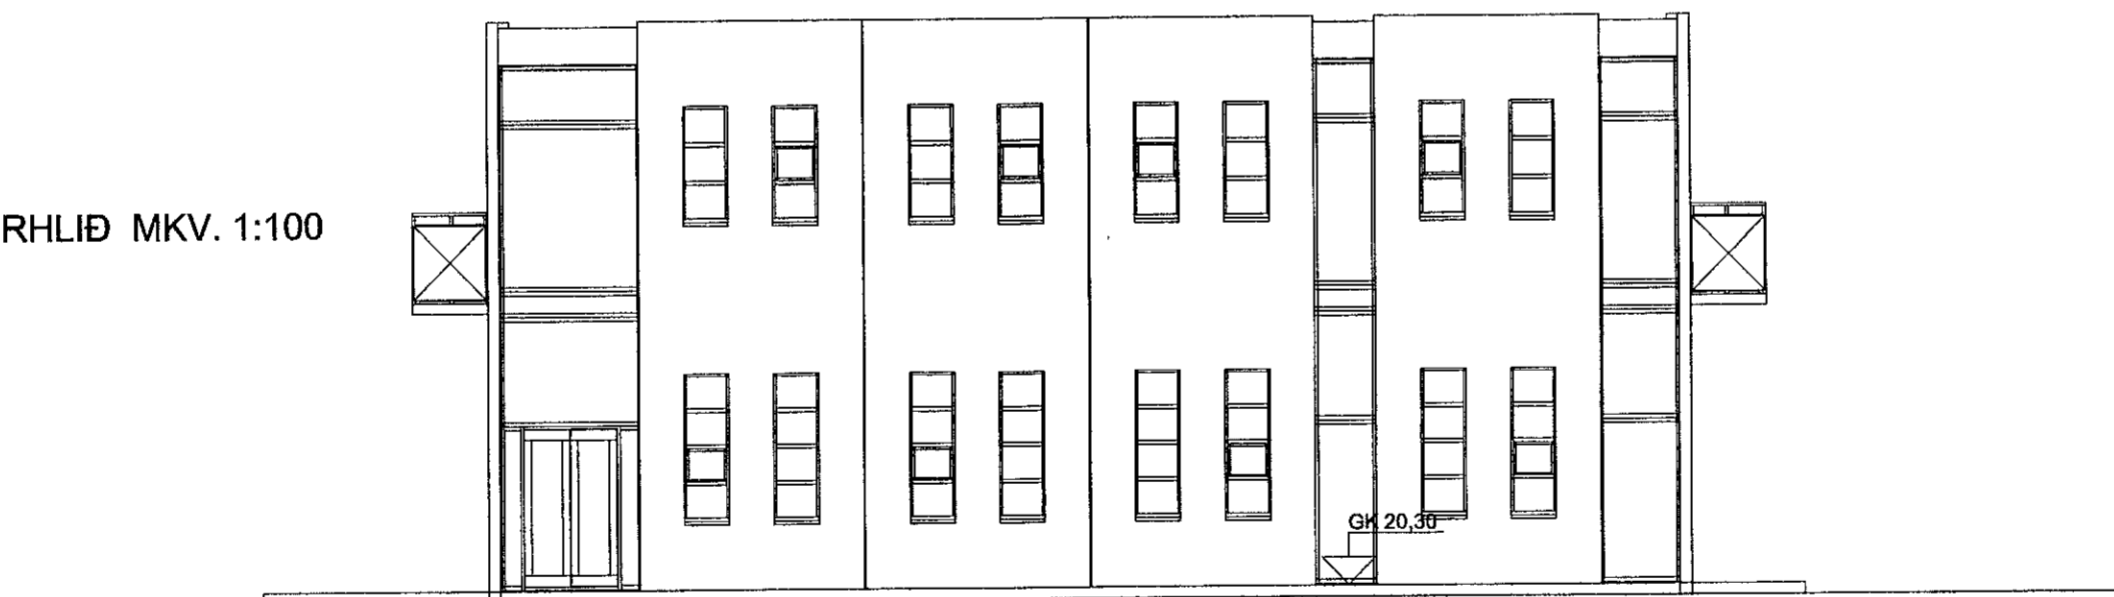

NORÐURHLIÐ MKV. 1:100

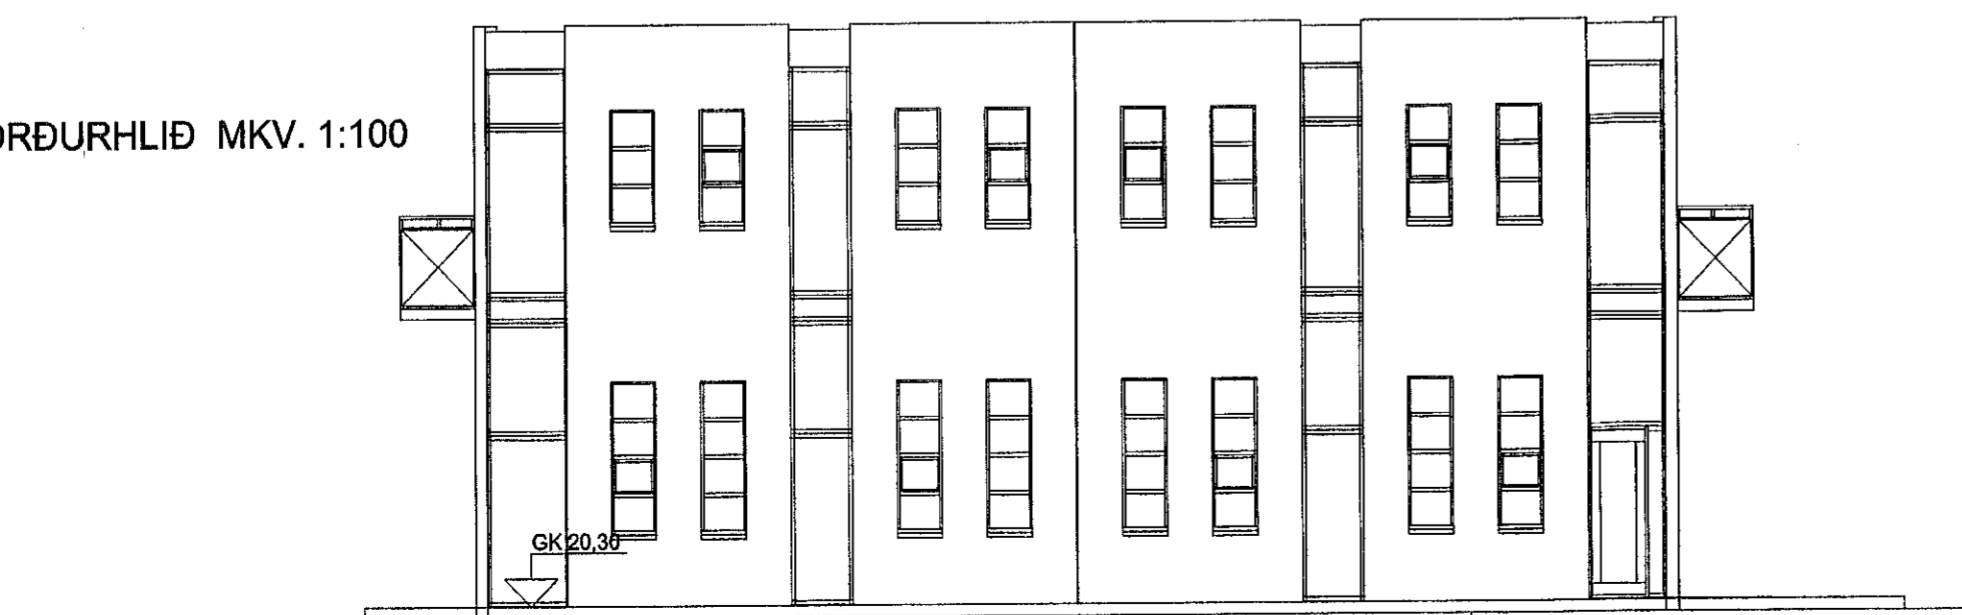

Breyting 11. des 2019:

Svalir á 2. hæð bakhliðar stytta og breikkaðar og allar svalir klæddar 2 mm álplötum að utan

*11/12 '13 JPP*

VERKFRÆÐISTOFA	HALLDÓRS HANNESSONAR S.8531573, hallhannes@gmail.com GUNNARSSUNDI 10 HAFNARFIRÐI
<b>Norðurhella 5 Hafnarfirði</b>	Mkv. 1:100
Útlitsmyndir eftir breytingu.	Reiknað HH
Svalir bakhliðar stytta og breikkaðar og allar svalir klæddar blikki að utan	Telknað HH
	Kl. hönnuðar:141139-2159
	Breytt: 11. des. 2019
Verk: Norðurhella 5	Telkn.nr.: 2 - 2019
	Dags: 11. des. 2019