


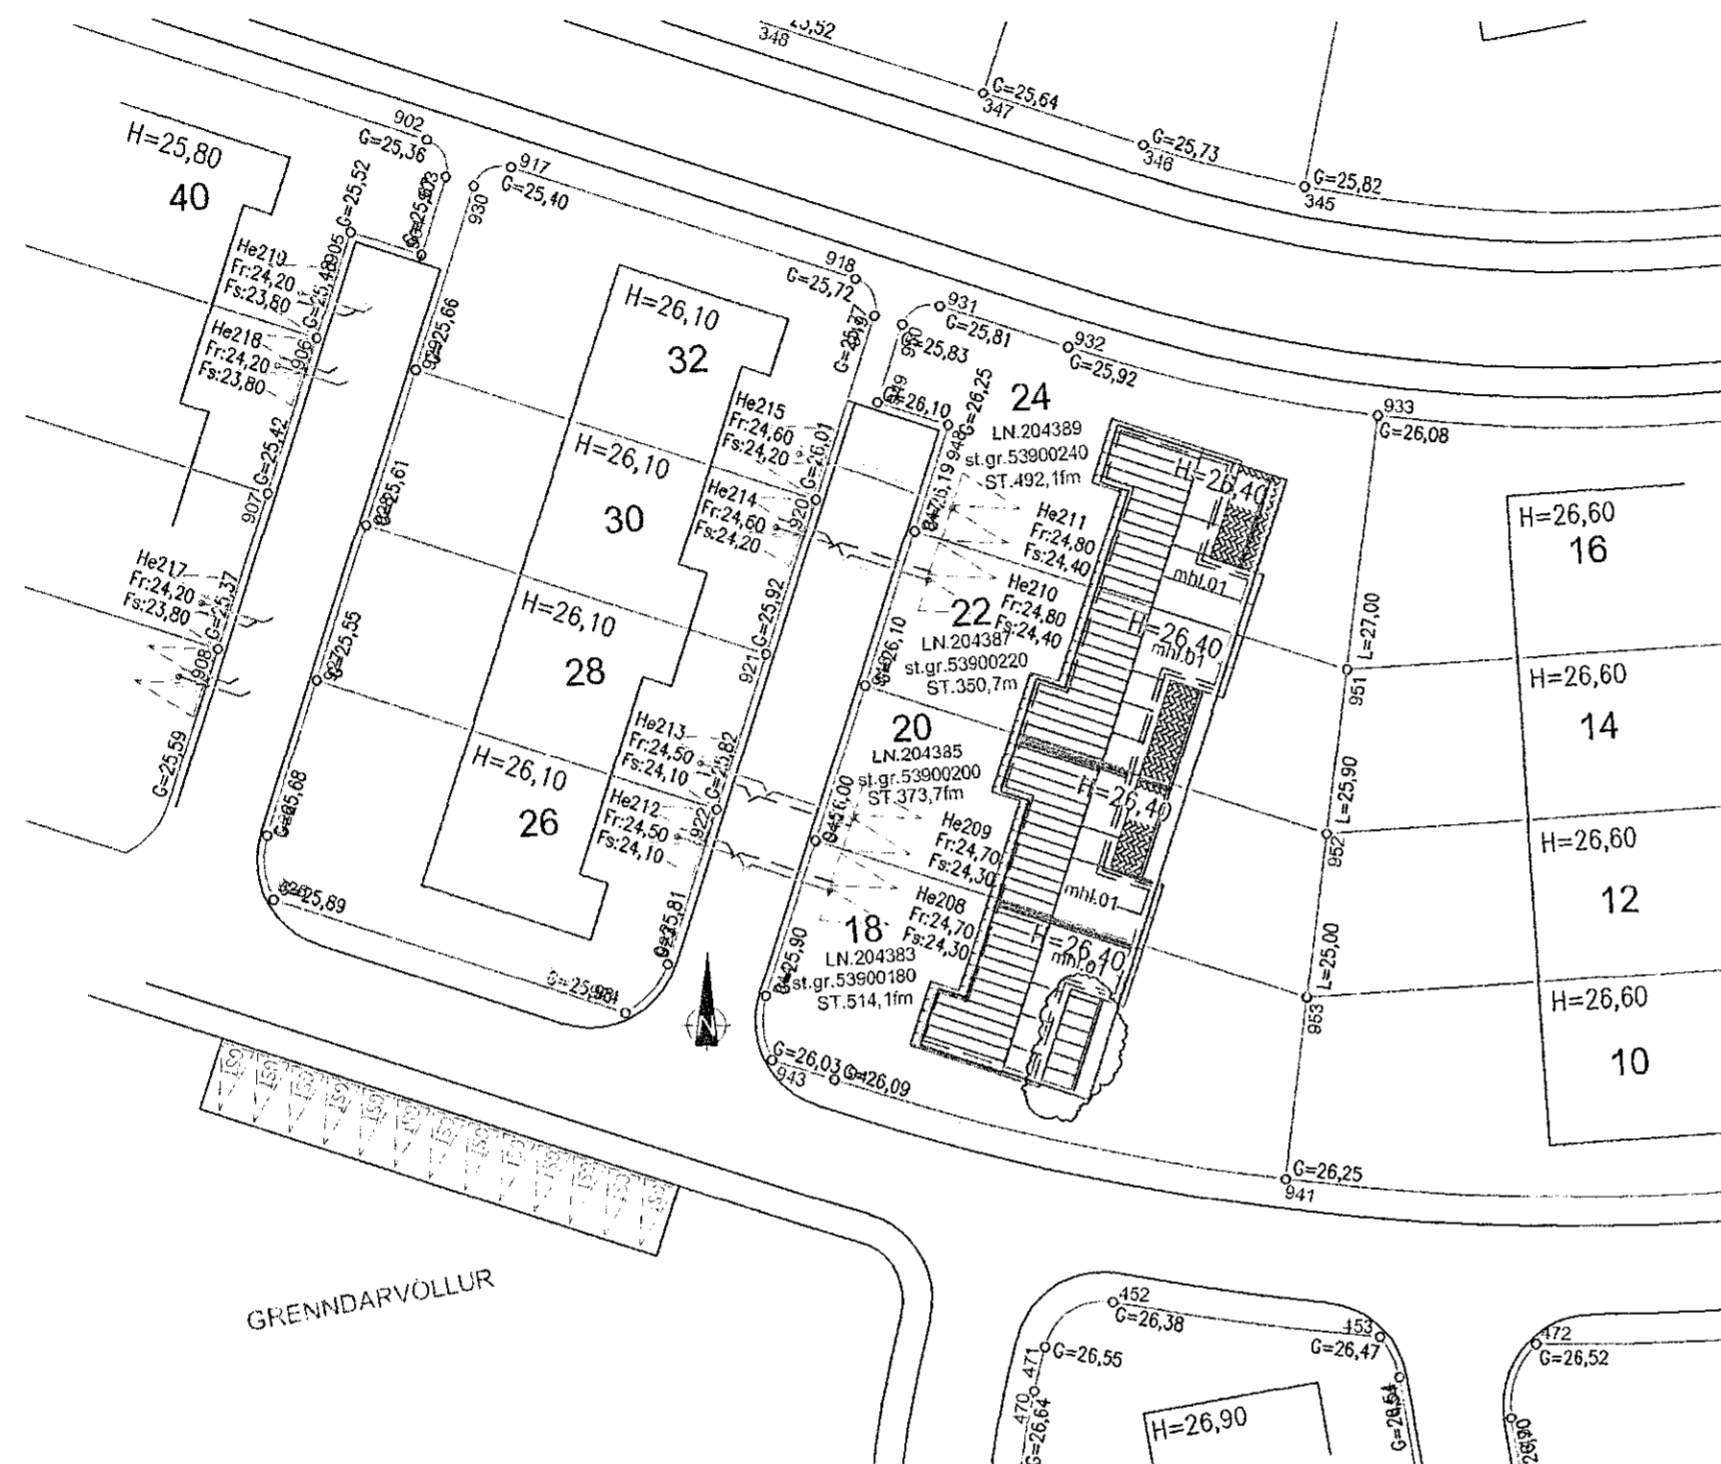

Samþykkt þann

08. JAN. 2020

Byggingarfulltrúinn í Hafnarfirði  
Hönnun Þrymna

AFSTÖÐUMYND

1:500



## BREYTINGALÝSING

FYRIRHUGAD ER AD LOKA SVÖLUM MED GLERSPJALDALOKUN SEM TRYGGIR 85% ÖPNUN. STÆRÐIR SVALALOKUNAR ERU 26,5M<sup>2</sup> OG 70,75M<sup>3</sup> Á HÚSI NR. 18 AFMARKAD MED SKÝL. UM ER AD RÆÐA VOTTADA FRAMLEIÐSLU SAMSETNING OG ALLUR FRÁGANGUR ER Í SAMRÆMI VÍÐ FORSKRIFT FRAMLEIÐANDA Í SAMRÁÐI VÍÐ ADALHÖNNUÐ. MÁLMILITADIR ÁLPRÓFÍLAR Í SPERRUM(40X80X4), GLUGGAPÓSTUM(40X40X3). BURÐARVIRKI(80X80X4) Í ÞAKI ER 5 LAGA POLYKARBONAT PLÖTUR ÍSETTAR Í GLERJUNAKERFI ÞAKVIRKIS, TVÖFALD ÖRYGGISGLER ER Í GLUGGAPÓSTUM(40X40X3MM) MED 20MM MILLIBILI HANDIÐ ER MED ÖRYGGISGLERI OG SAMLÍMDU GLERI 4X(2X4) MED 20MM MILLIBILI

## BYGGINGARLÝSING

FYRIRHUGAD ER AD BYGGJA 2JA HÆÐA STAÐSTEYPT RAÐSHÚS SEM HVÍLIR Á STEYPTUM SÖKKLI OG PLÖTU MED JÁRNBENTRI STEINSTEYPTU EINFÖLD BILGEYMSLA ER Á NEDRI HÆÐ. ÖNNUR RÝMISSKIPAN ER: Á NEDRI HÆÐ ANDDYRI, STOFA MED SVALAHURÐ OG VS. Á EFRI HÆÐ ERU: ÞRjú SVEFNHERBERGI, VS, ÞVOTTAHÚS OG ALRÝMI MED SVALAHURÐ. HÚSID ER EINANGRAD AD INNAN MED MÚRHÚDADA VEGGI AD INNAN OG LJÓSMÚRSALLADA UTAN. INNIVEGGIR ERU ÝMIS GIPSPLÖTUVEGGIR Á 70 MM BLIKSTÖÐUM MED EINANGRUN EÐA STAÐSTEYPTIR VEGGIR. ÞAK ER BYGGT UPP AF TIMBURSPERRUM OG EINANGRAD MILLI SPERRA OFAN Á BORBACLÆÐNINGU ER 3-LÖG ÞAKPAPPA KLÆTT BÁRUKLÆÐNINGU. TIMBUR GLUGGAR OG HURÐIR. ÖLL INNTÖK ERU Í BILGEYMSLU. FORSMÍÐUÐ SORPGEYMSLA, Í GLUGGUM ER TVÖFALT EINANGRUNARGLER K-GLER. LOKUÐ RÝMI LOFTRÆST OG NIÐURFÖLL Í BLAUTRÝMUM. BYGGINGIN ER SAMKV. SKILMÁLUM SKIPULAGSFRIVALDA UM HÁMARKSHÆÐ OG STÆRÐIR. FRÁGANGUR Á LÓÐAMÖRKUM VERÐUR GERÐUR Í SAMRÁÐI VÍÐ LÓÐARHAFNA ADLIGGANDA LÓÐA.

STÆRÐIR		
HÚS NR. 18 ÍBÚÐ	169,7m <sup>2</sup>	663,9m <sup>3</sup>
BILGEYMSLA	33,0m <sup>2</sup>	
(SVALALOKUN)	26,5m <sup>2</sup>	70,75m <sup>3</sup>
HÚS NR. 20 ÍBÚÐ	169,7m <sup>2</sup>	663,9m <sup>3</sup>
BILGEYMSLA	33,0m <sup>2</sup>	
HÚS NR. 22 ÍBÚÐ	169,7m <sup>2</sup>	663,9m <sup>3</sup>
BILGEYMSLA	33,0m <sup>2</sup>	
HÚS NR. 24 ÍBÚÐ	169,7m <sup>2</sup>	663,9m <sup>3</sup>
BILGEYMSLA	33,0m <sup>2</sup>	
SAMTALS	810,8m <sup>2</sup>	2655,6m <sup>3</sup>
BÍLASTÆÐI PR. LÓÐ		2 STK.

## KÖLNUNARTÖLUR (HÁMARKSGILDI)

ÚTVEGGIR 0,4W/m<sup>2</sup>K  
ÚTV. (VEGID MEDALTAL) 0,85W/m<sup>2</sup>K  
ÞAK 0,2 W/m<sup>2</sup>K  
GÓLF Á FYLINGU 0,3 W/m<sup>2</sup>K  
GLUGGAR OG GLER 2,0 W/m<sup>2</sup>K  
HURÐAR 3,0 W/m<sup>2</sup>K

## BRUNAVARNIR

HÚSINU ER SKIPT NIÐUR Í TVÖ BRUNAHÓLF. BILGEYMSLA OG ÍBÚÐ INNANGENG T ER Á MILLI BRUNAHÓLFA GEGNUM EIC-30 HURÐ. ALLAR BRUNAVARNIR ERU Í SAMRÁÐI VÍÐ BRUNAMÁLAFYRIRVÖLD SVO OG STAÐSETNING REYKSKYNJARA OG SLÖKKVITÆKJA.

## BREYTINGAR

NR.	DAGS.	BREYTING	SP.
01	11.12.19	SVALALOKUN Á HÚSI NR. 18	
02	02.01.20	SPJALDLOKALOKUN 85% ÖPNUN	

K.J. HÖNNUN EHF

460902-2150

TEL: 554-3232

TEL: 899-3234

E-MAIL: kjhonnun@visir.is

## HÖNNUN - SKIPULAG - RÁÐGJÖF

KJARTAN RAFNSSON FÍLÍÐSA 270365-3539  
JÓN M. HALLDÓRSSON BYGGINGAFR. 091162-3509

SAMÞYKKT

VERK

KVISTAVELLIR 18-24  
HAFNARFIRÐI

TEIKNING

AFSTAÐA

KVARDI

1:500

DAGS.

17.08.2006

TEIKNAD AF

KR, JMH

TEIKNING NR.

10-01