




Grunnmynd 1. hæð
1:100

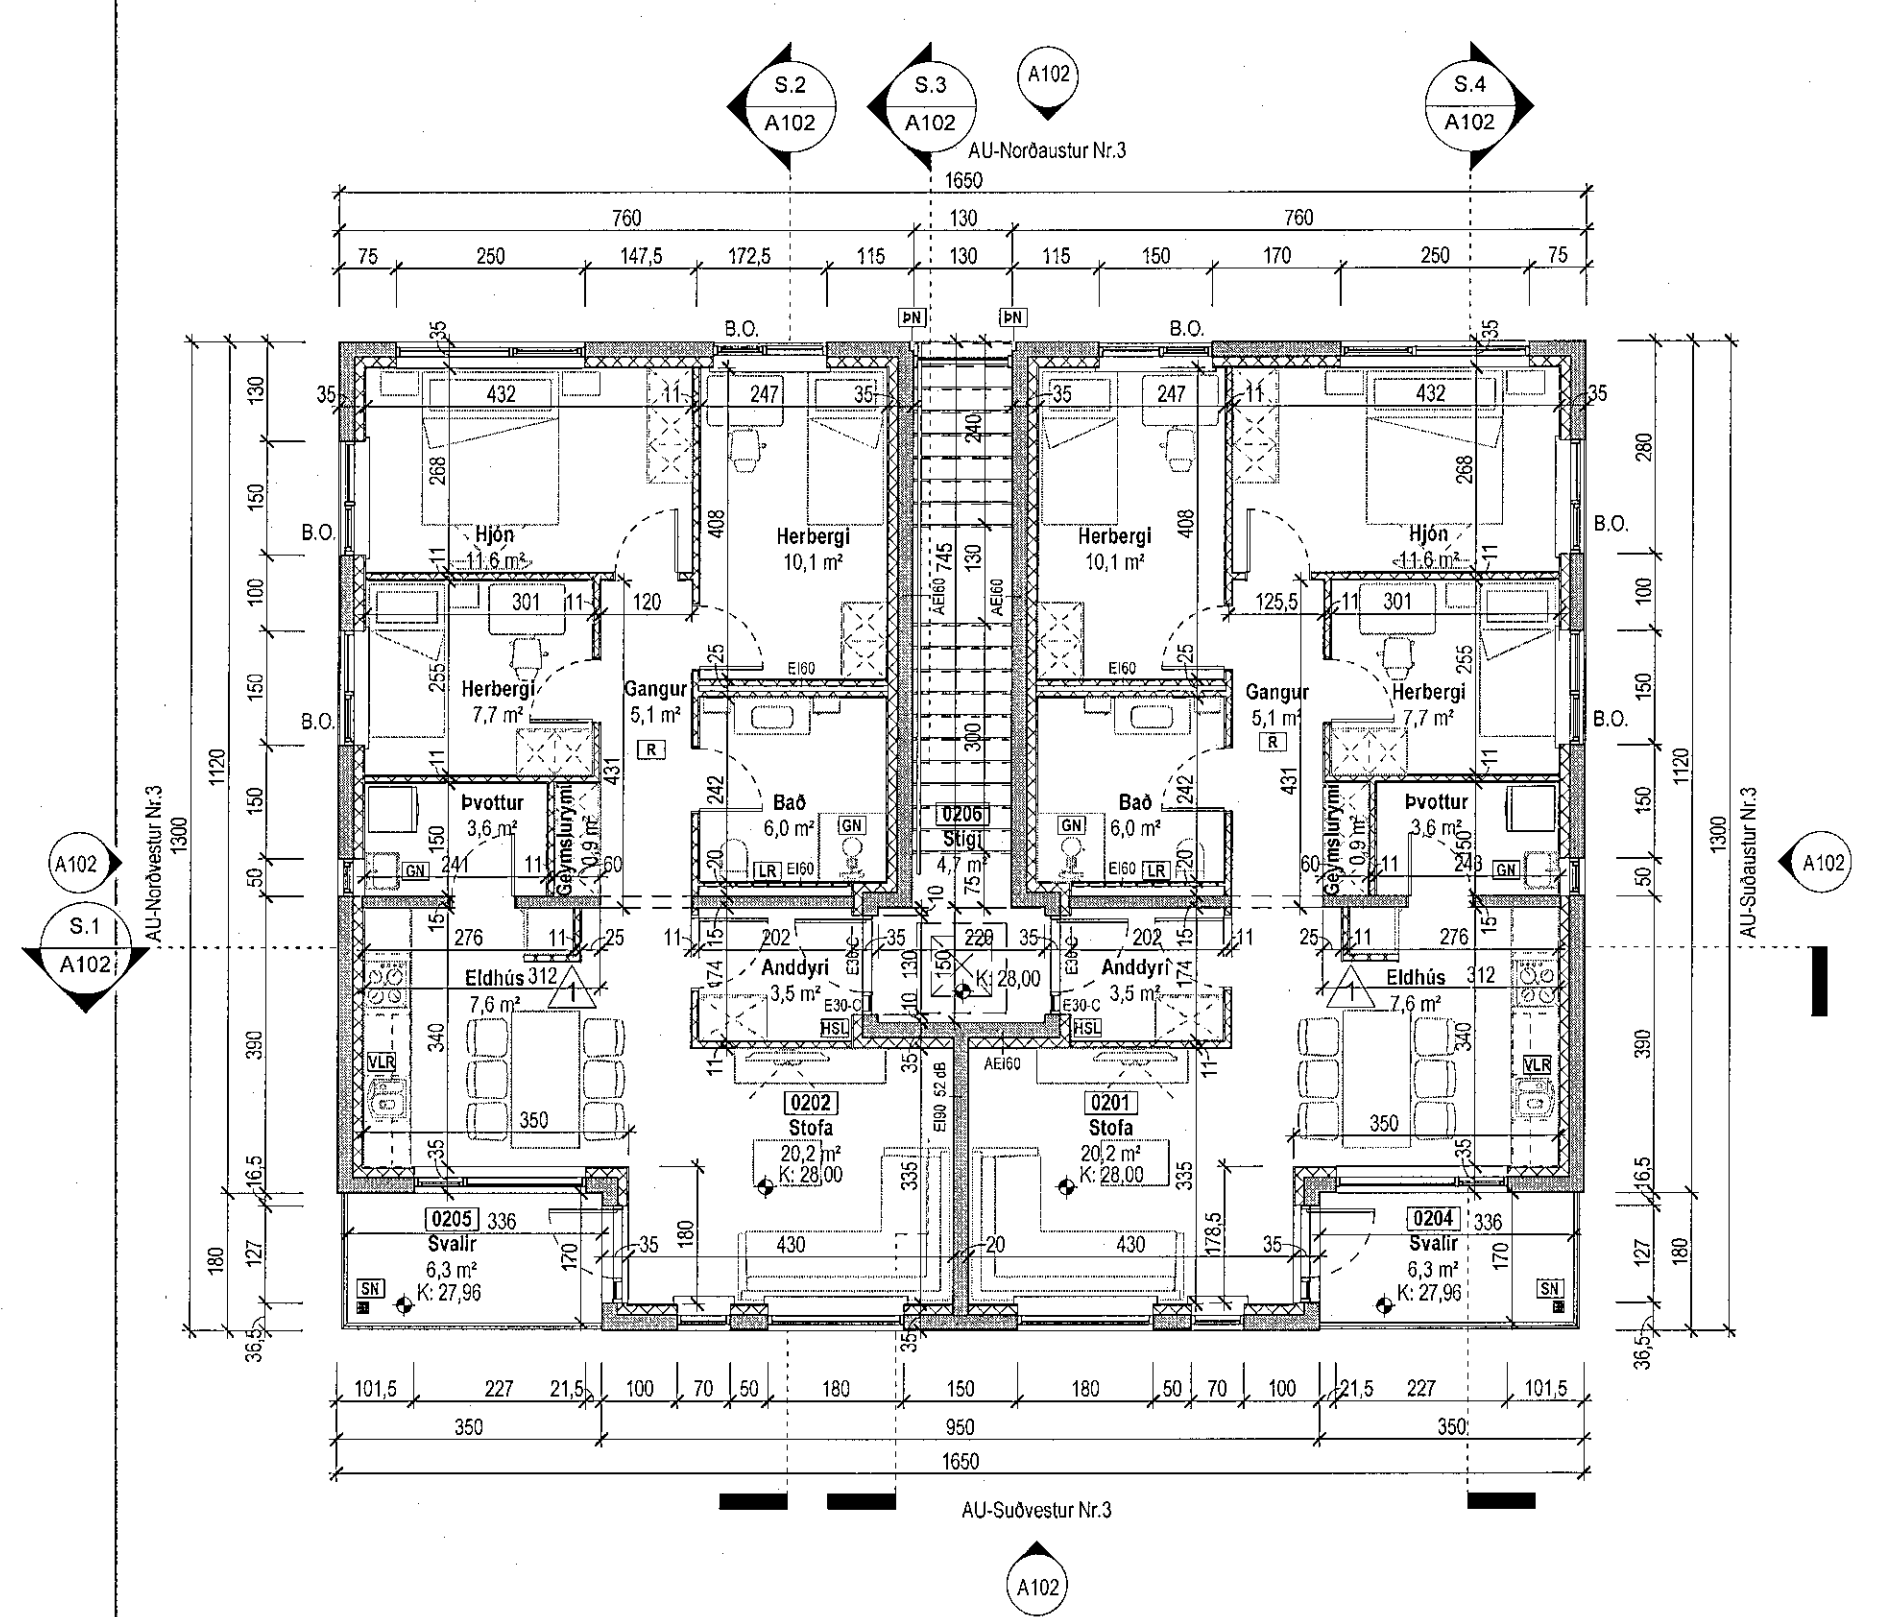


Grunnmynd 2. hæð
1:100

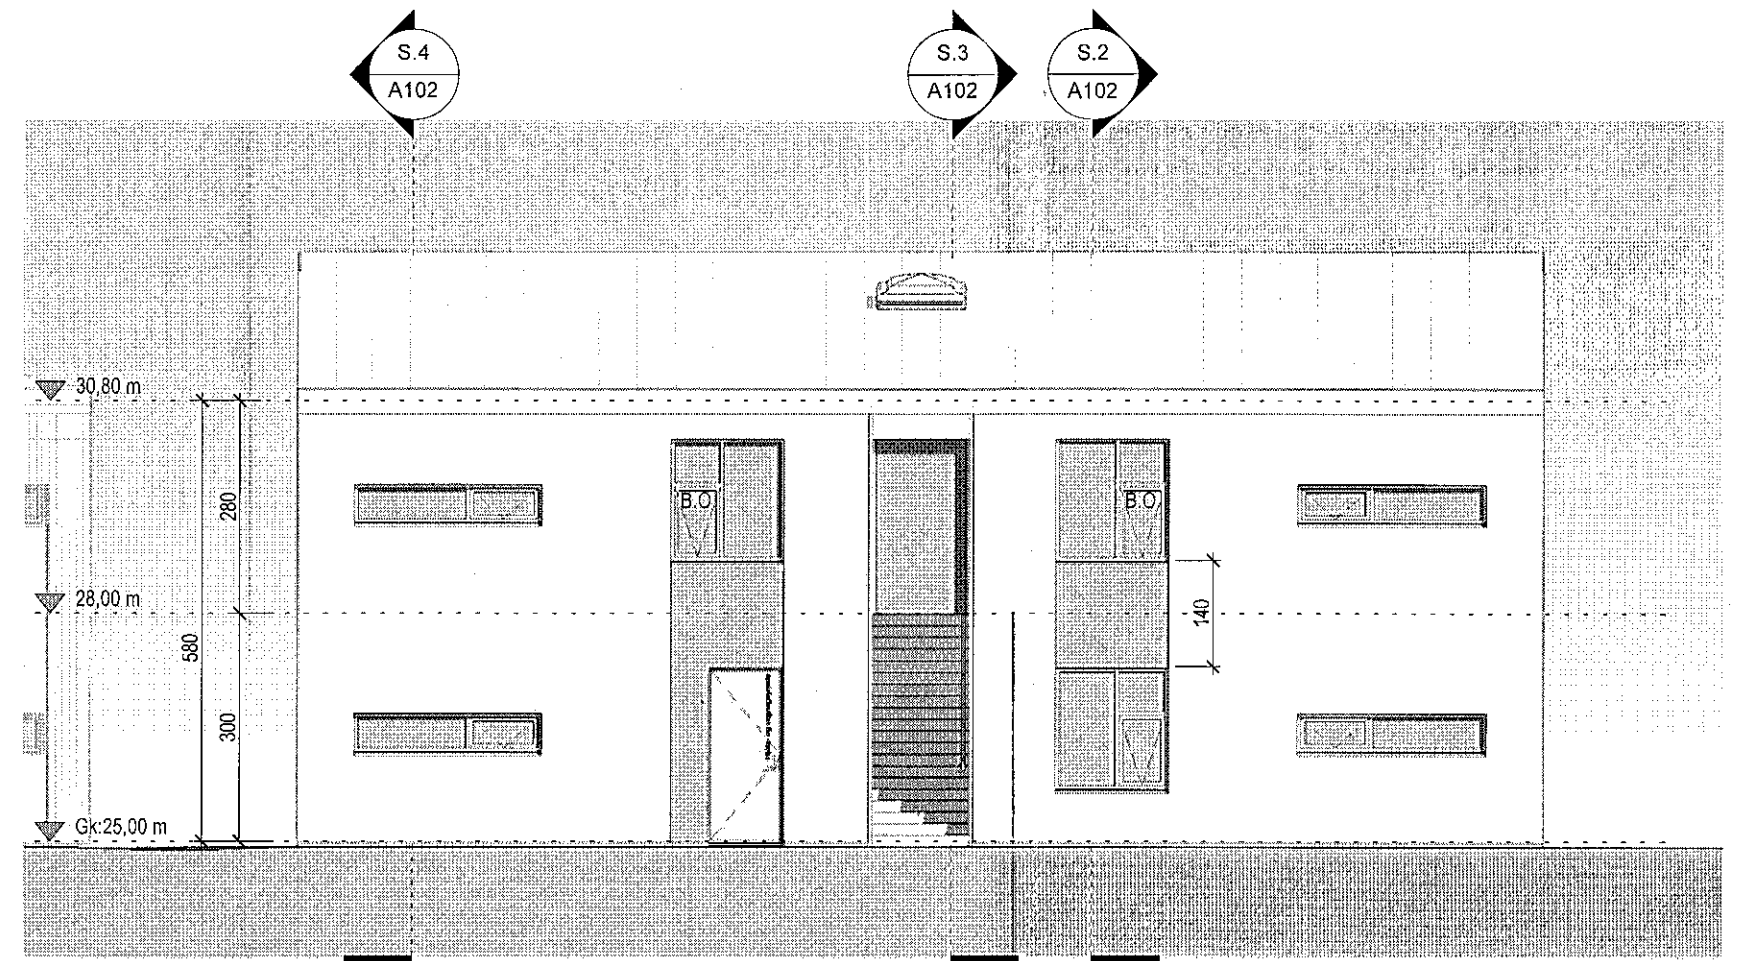


Norðaustur útlit
1:100

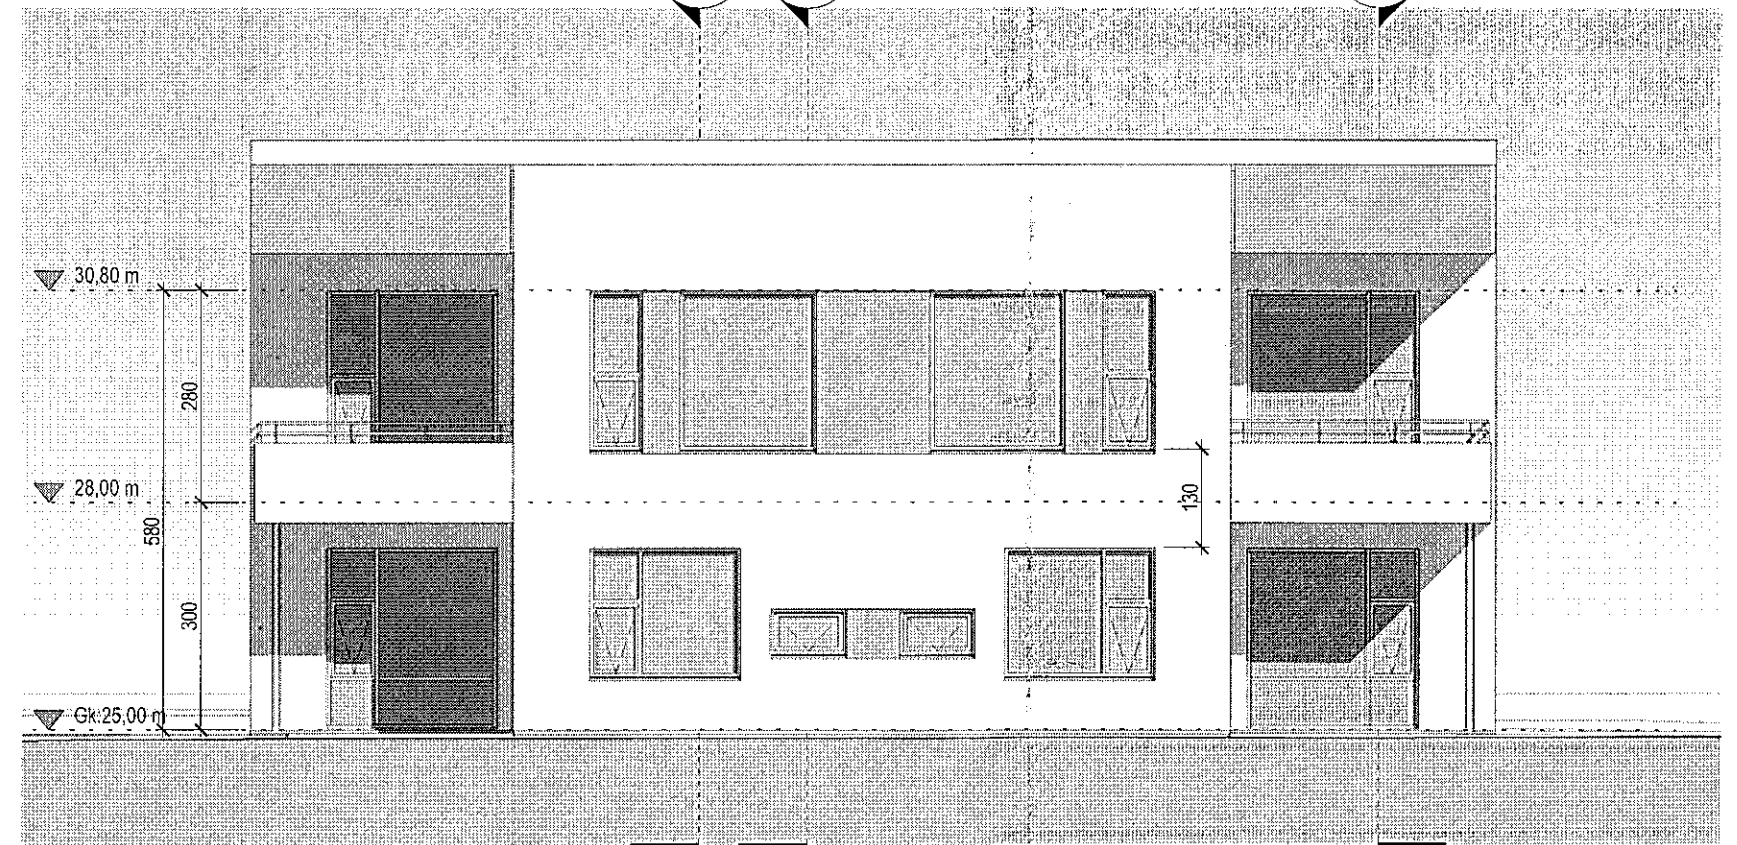


Suðaustur útlit
1:100

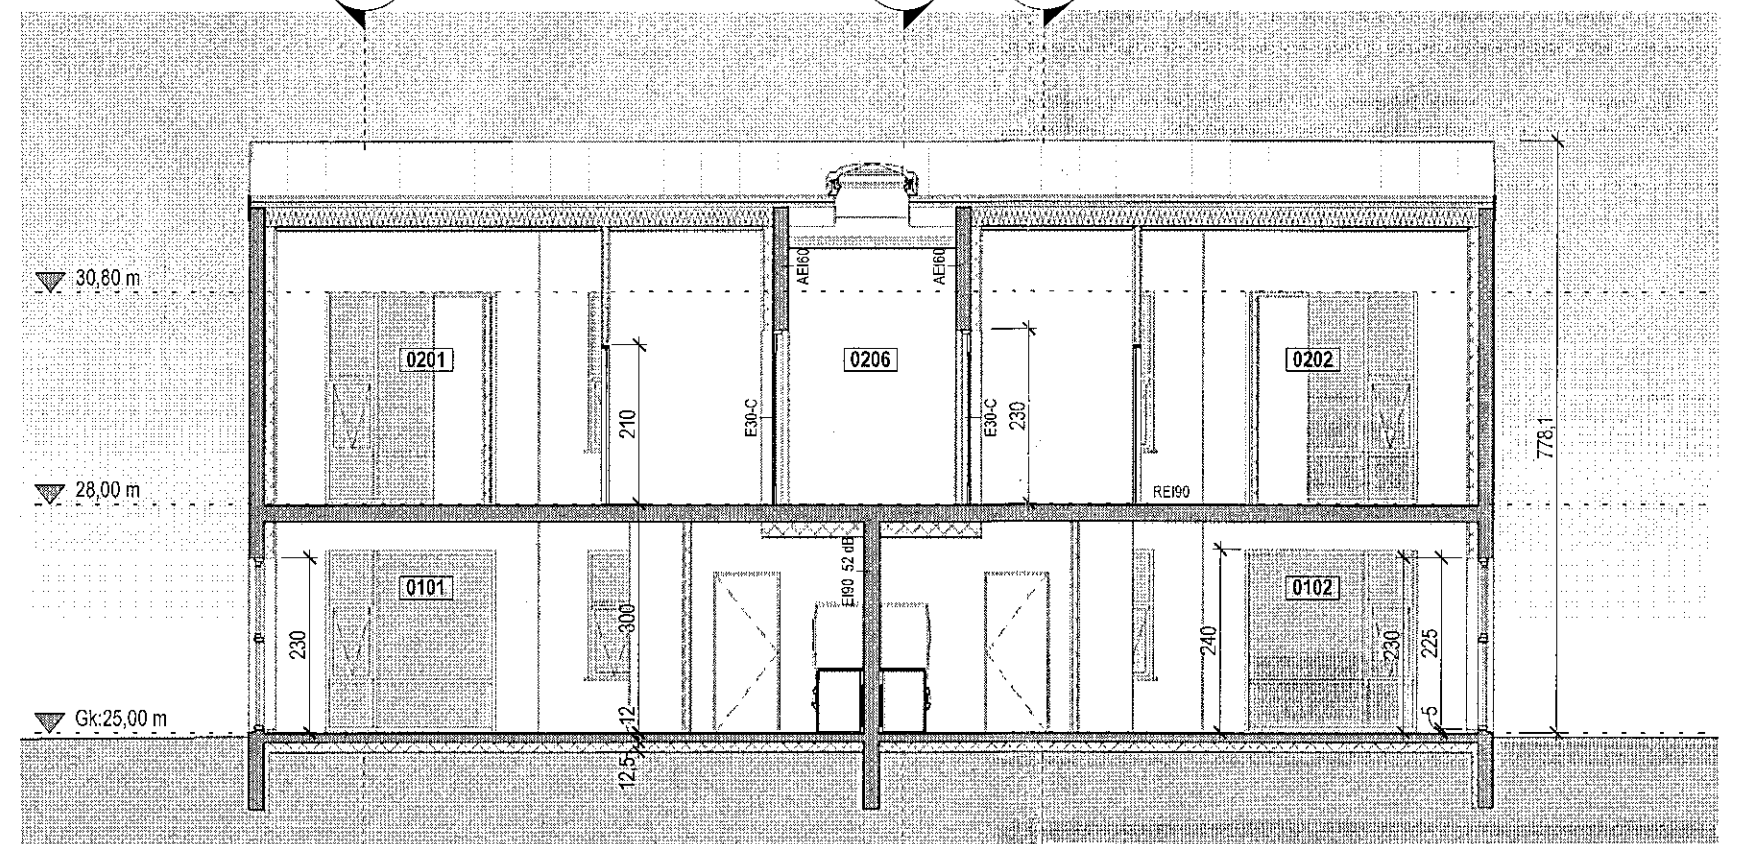


Suðvestur útlit
1:100

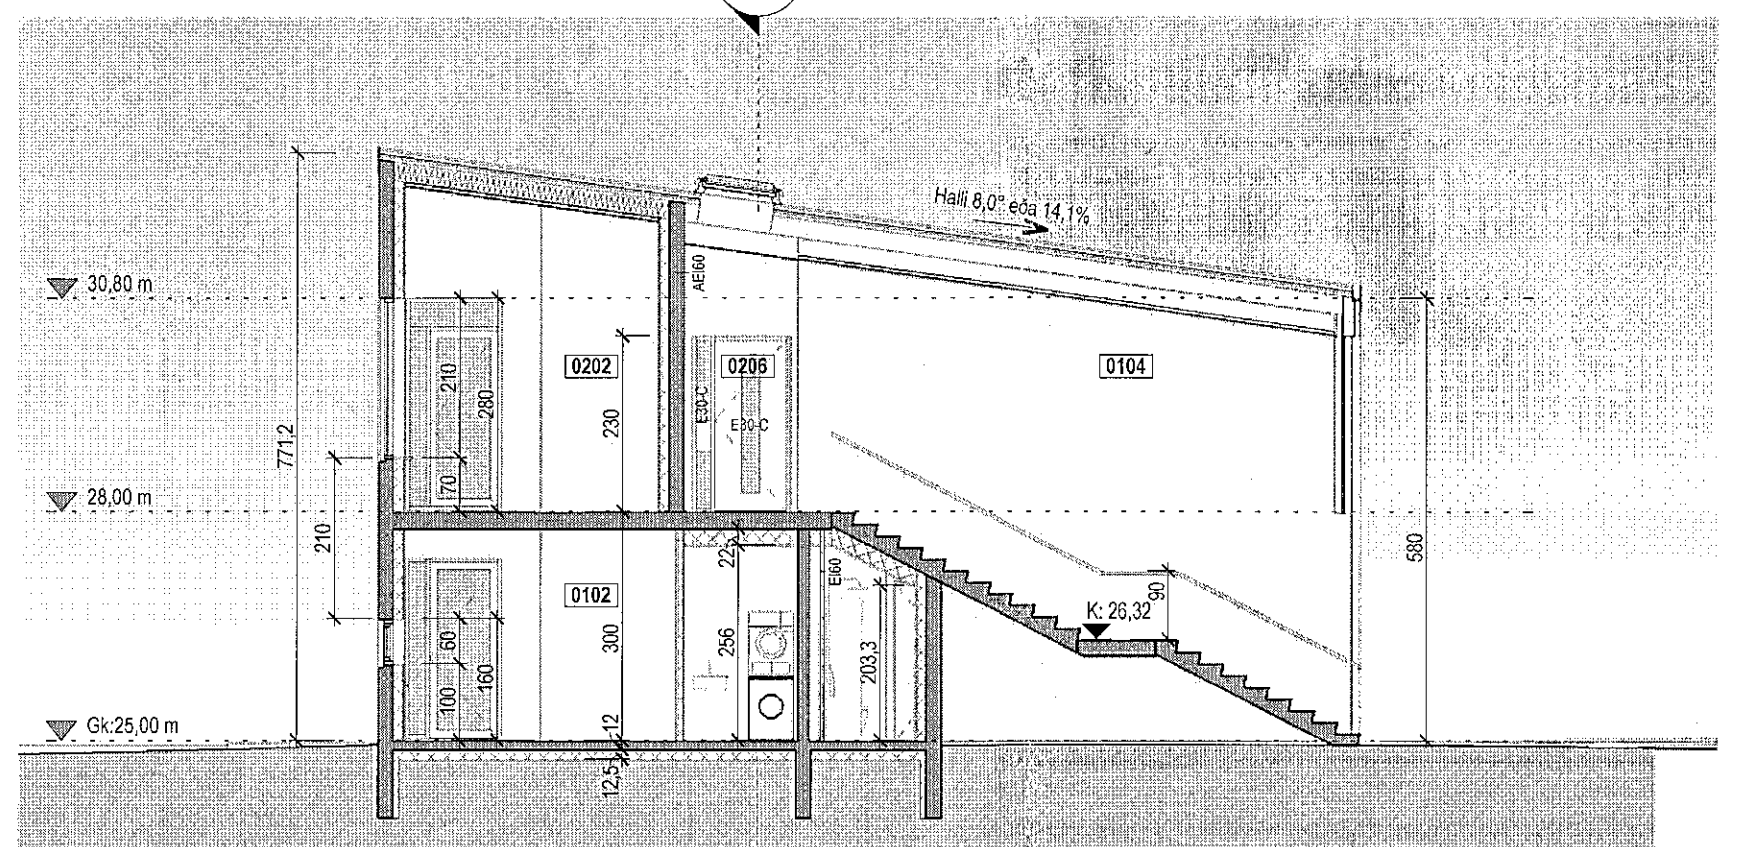


Norðvestur útlit
1:100

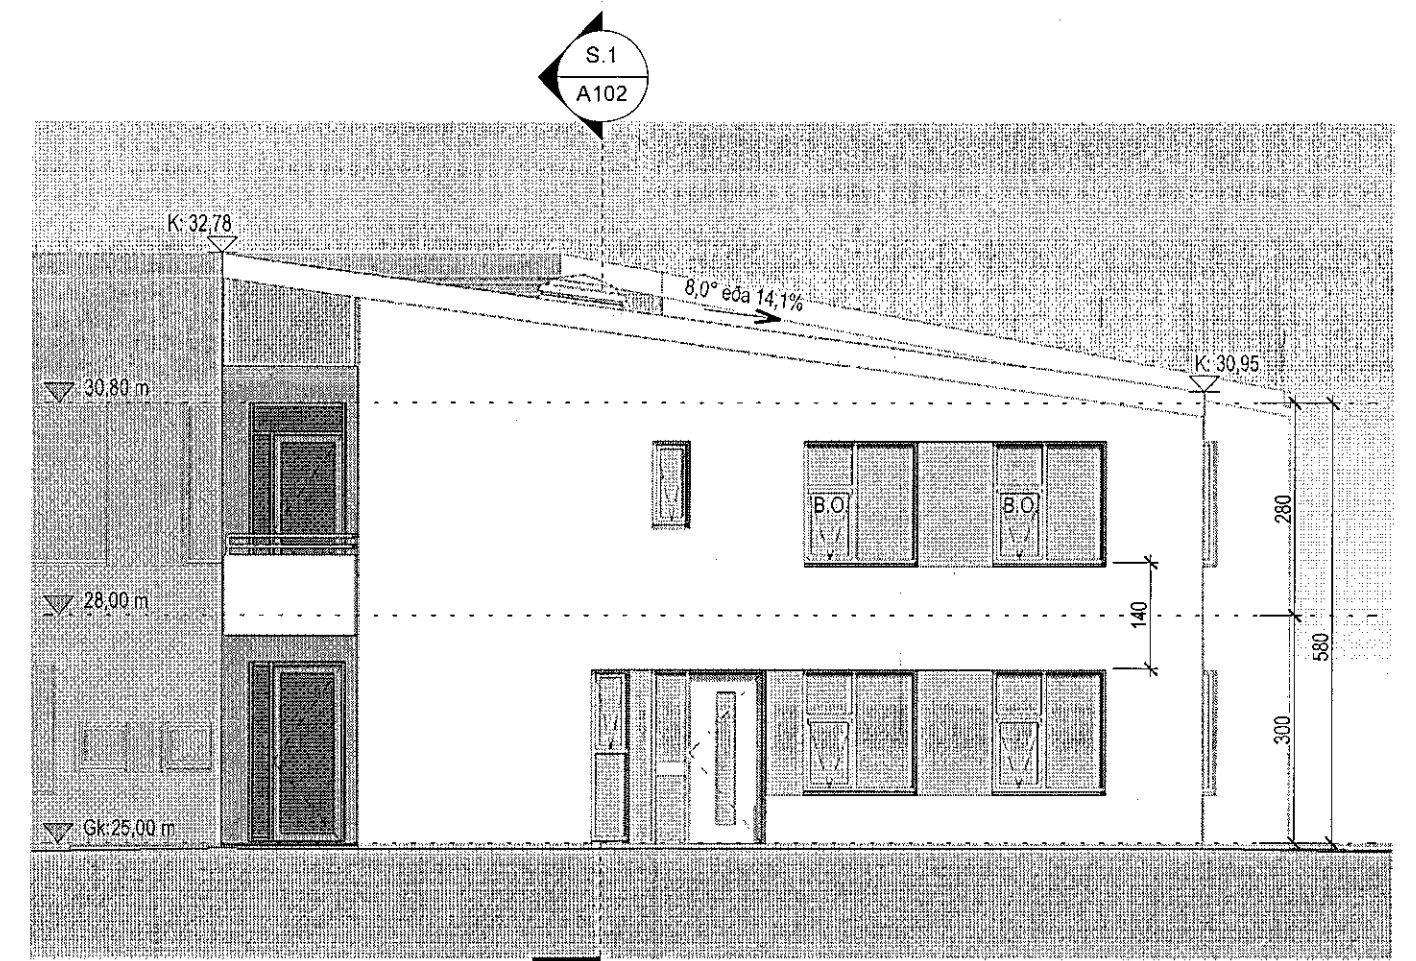


Suðaustur útlit
1:100

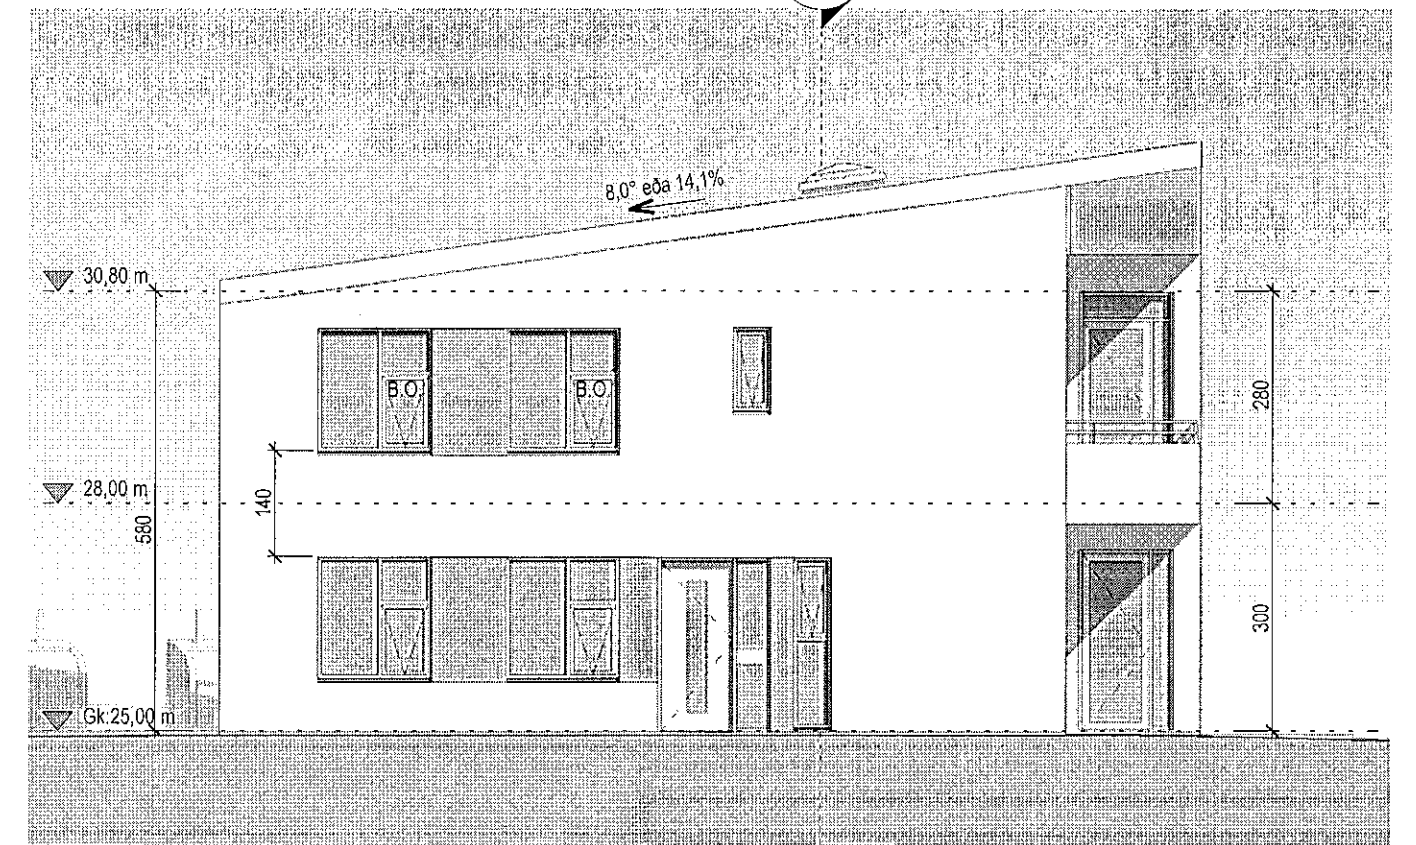

Suðaustur útlit
1:100

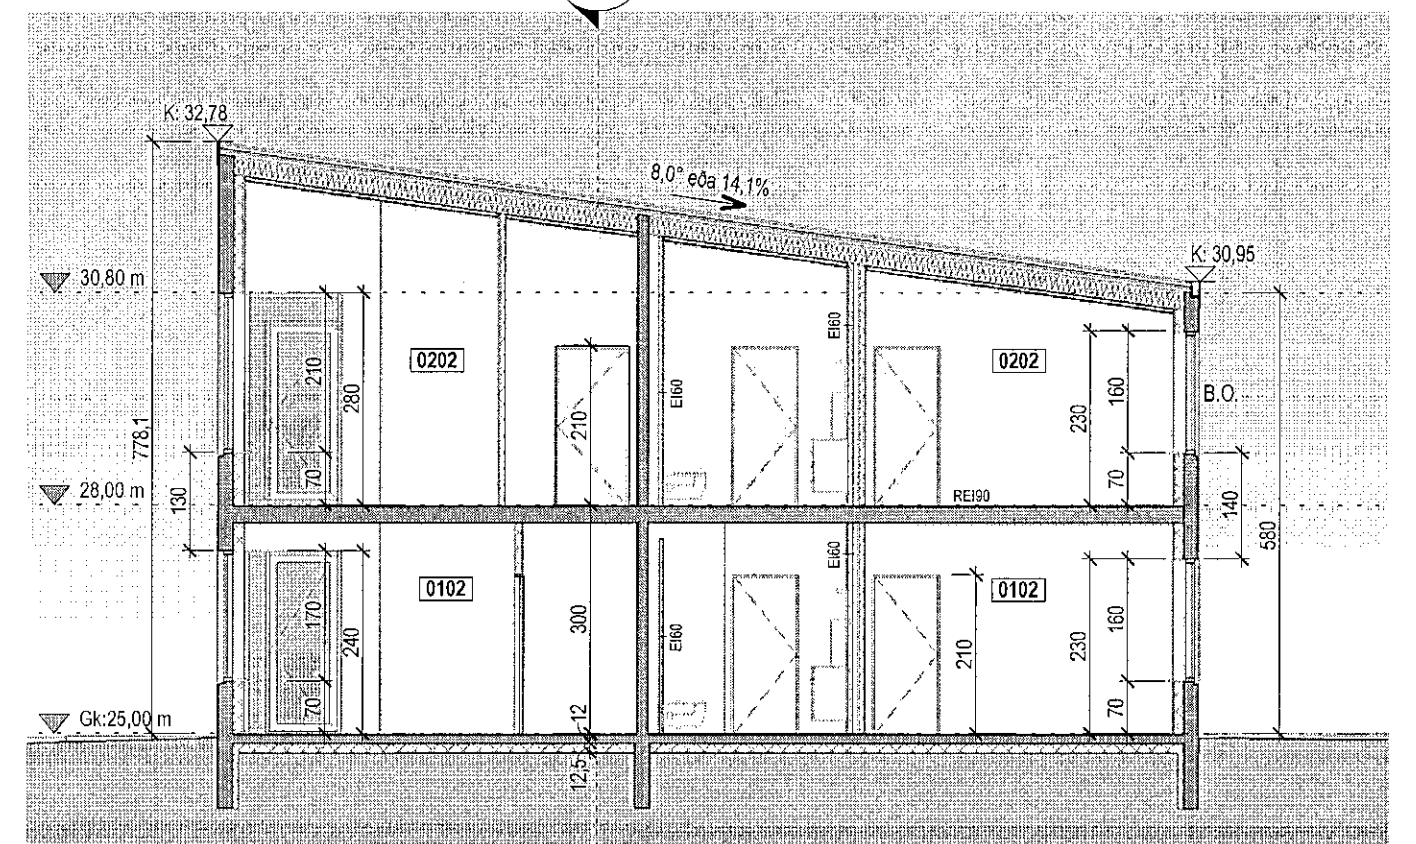

1:100

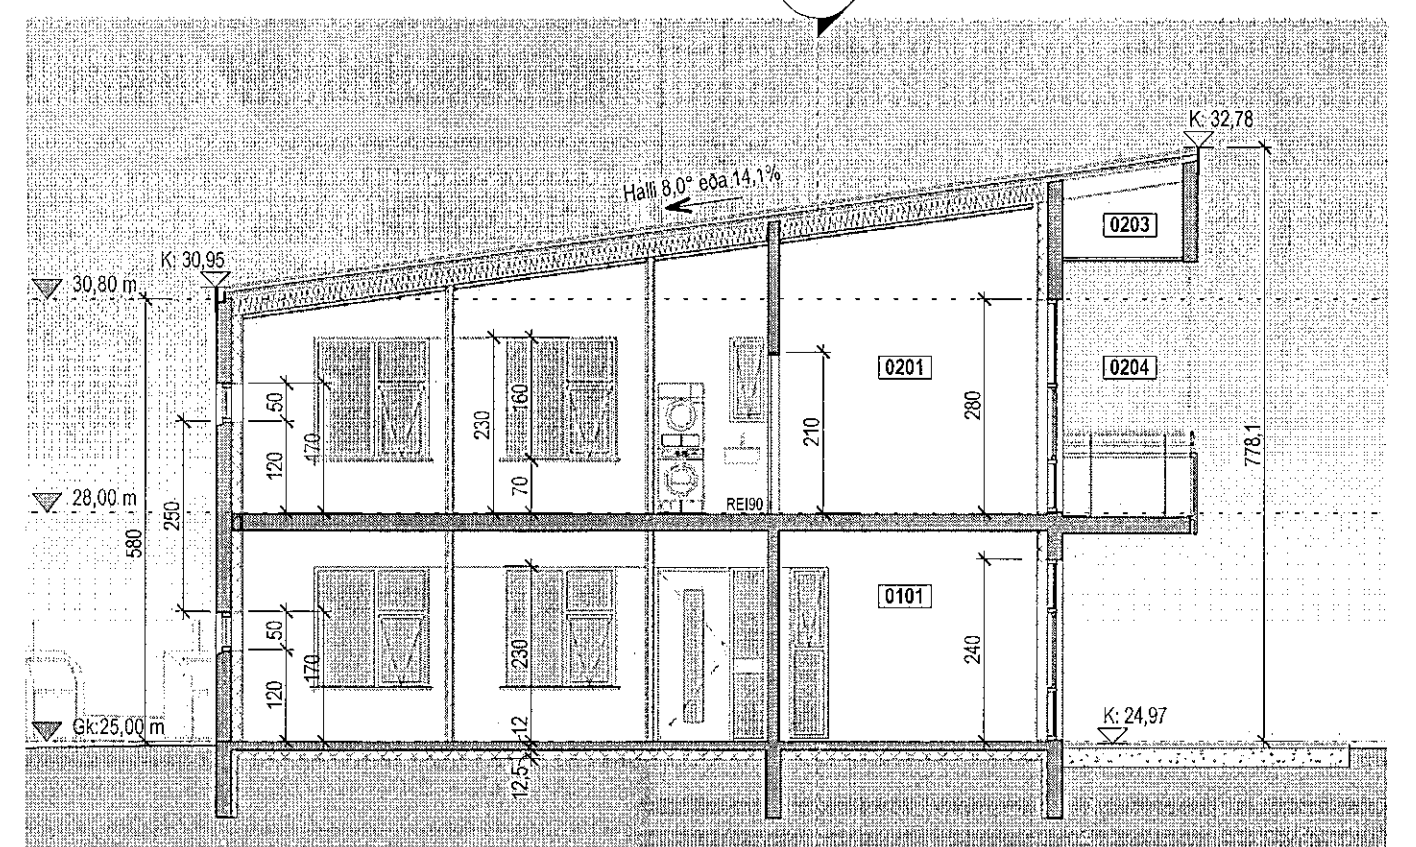

1:100


Samþykkt þann
08. JAN. 2020
Byggingarfulltrúinn í Hafnarfjörð
Ragnar Magnússon

Tákn


07.01.2020
SÍÐUNGÖNNUN
Digitally signed by Gunnar H. Krásson

1	01.12.2019	Þreyting á hlöðunni í efnu afgangni í mhl.1 og á innra skipulagi á eldhúsi í öllum mhl.	RCM
Útg.	Dags.	Lýsing	Nafn

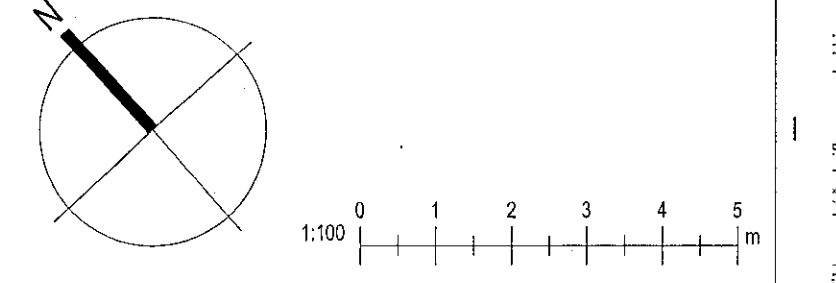

Frostrós hönnun og þróun ehf.
Hilósmárlíu 19-2.hæð, 201 Köpavogur, Ísland
GSM: 896.6316
Kl. 650913-1080 email: ragnar.fr@gmail.com

Stuðlaskarð 1-7
Hafnarfjörður

Landnúmer: 214626 Staðgr.: 1400-1-5660010
Fjölbýlishús

Nr.3-Mhl.02 Grunnmynd, útlit og snið

Hönnun:	RM	Staknúmer:	16086IF
Verkefnastjórn:	RM	Mælikvarði:	1:100
Teiknað:	RM,HGR	Dagsetning:	13.02.2017
Yfirari:	RM	Bláð:	Útgáfa:
Samþykkt:			
Ragnar Magnússon	RM	A102	1
Kl. 190162-2229			

Save: 6.12.2019 17:43:33
Print: 20.05.2017

Copyright © Frostrós hönnun og þróun ehf. Hönnuðir arkítur eru almennt notuð. Fjálförðun er háð skilríkja sýsnykkt.