



útlit til austurs - 1:100

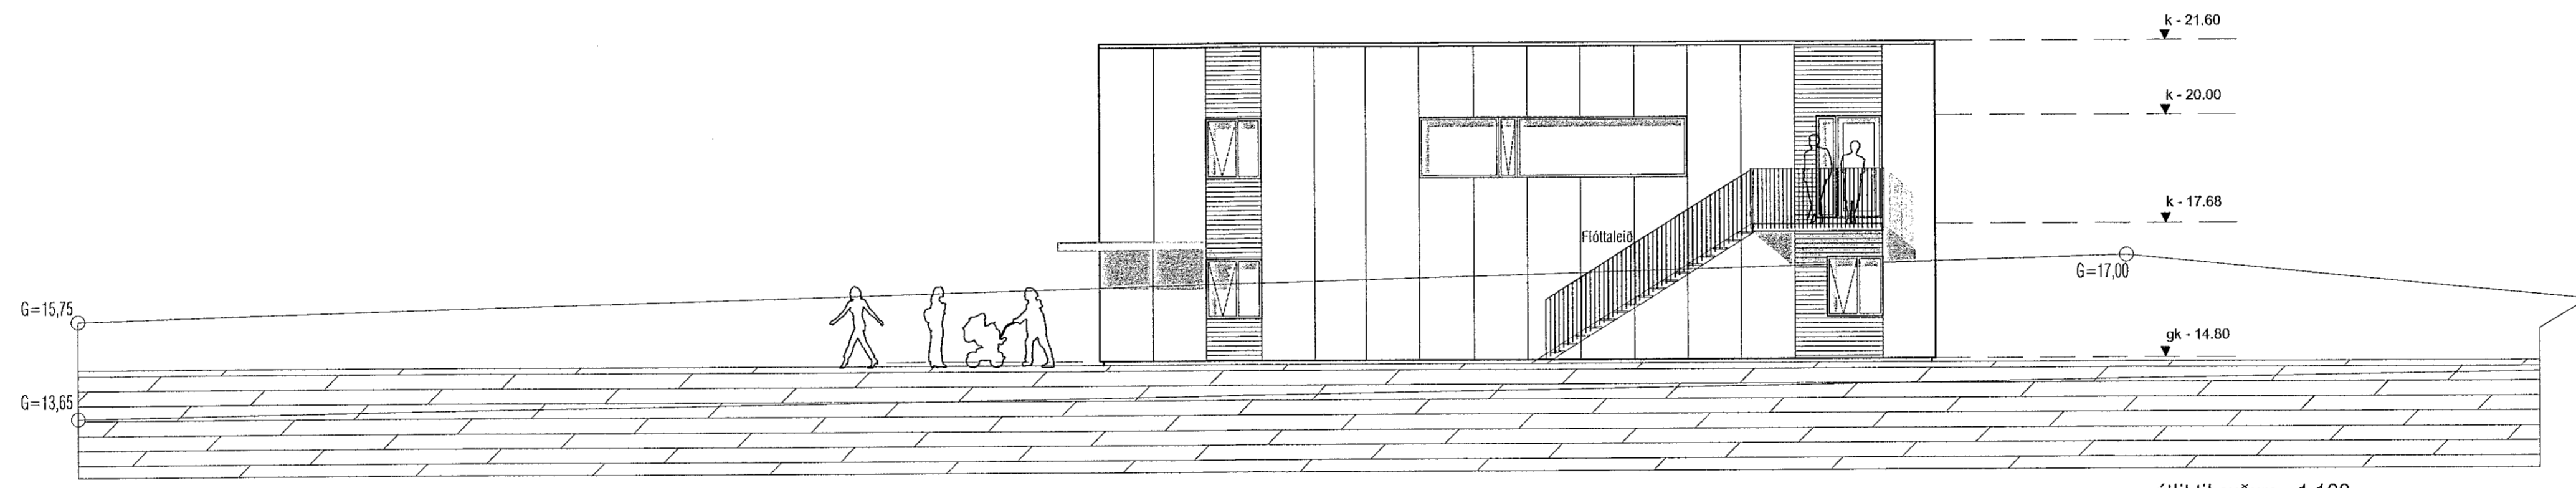

útlit til suðurs - 1:100

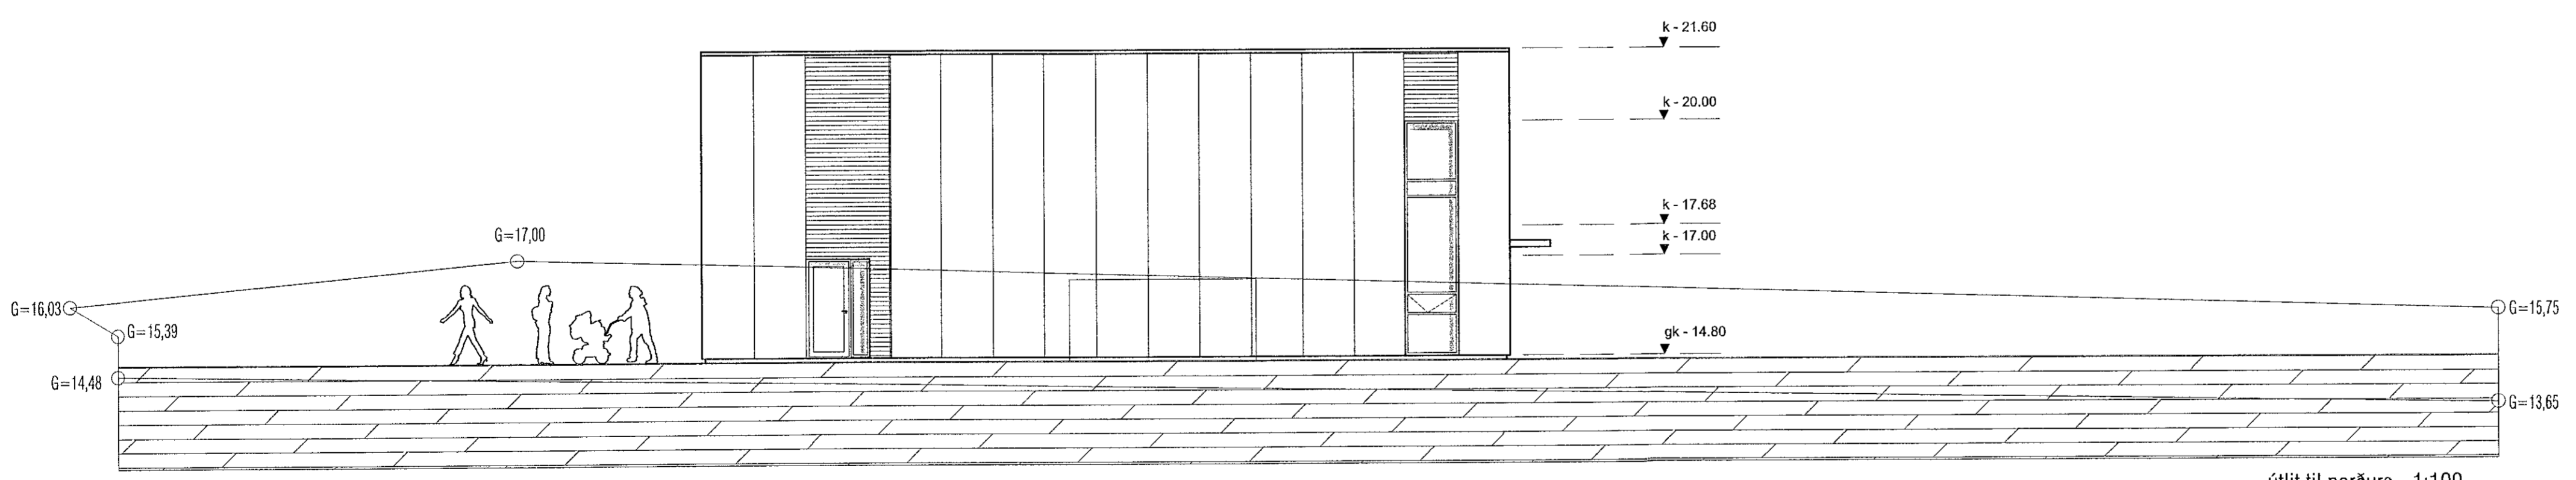

útlit til norðurs - 1:100

**FLÓTTALEIÐ (BRUNASTIGI)**  
Brunastigarnn skal aðeins nota sem flóttaleið og því er ekki nauðsynlegt að selja hliðarþall. Það á einungis við um útlit þetta sem notaðar eru daglega.

BREYTING A: 19.12.2019  
Tröppur settar við svalir/flóttaleið á suðurhlíð hússins.

MANNVIT M.  
Kl. 43022-0169  
Byggingarfulltrúinn í Hafnarfirði

28.11.2020  
SÍMUNARSTAFUR  
SÍMUNARSTAFUR

**VEKTOR**  
- hönnun og ráðgjöf -  
Síðurnúla 3, 108 Rvk, s: 554-6650 / 897-5363

Tekn. nr. \_\_\_\_\_  
Sampykki \_\_\_\_\_

Sigurður Halsteinnsson  
Byggingarfulltrúinn í Hafnarfirði  
Kl. 030859-7749  
email: sigurdur@vektor.is

Sigurður Halsteinnsson  
kt: 030859/7749

Sigurður Halsteinnsson  
Byggingarfulltrúinn í Hafnarfirði  
Kl. 030859-7749  
email: sigurdur@vektor.is

SELHELLA 6, HAFNARFJÖRDUR  
BYGG.NEFND  
Útlit austur, suður & norður

Hannað SH Teknað BH  
Dagsetning 15.06.2017 Vorkr. Málhvarfi 1:100 Tekn. nr. A-04

A