


Upprunategur hönnuður: Ólafur Ingimundarson

### Fyrirvari


Öll mál eru í mm. Mælið ekki af teikningum.

Öll mál skal athuga á staðnum áður en smíði hefst. Misræmi í teikningum og vafaatriði skal tilkynna arkitektum strax.


Teikning skal lesin með viðeigandi gögnum, verkýsingum og teikningum annarra hönnuða.

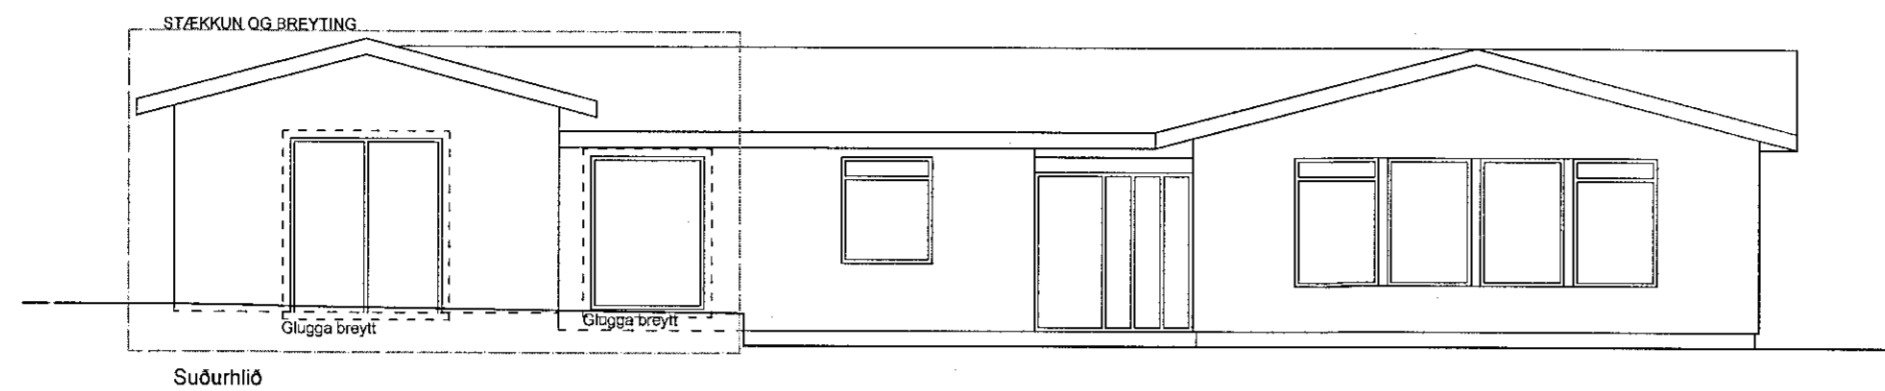


Suðurlíð

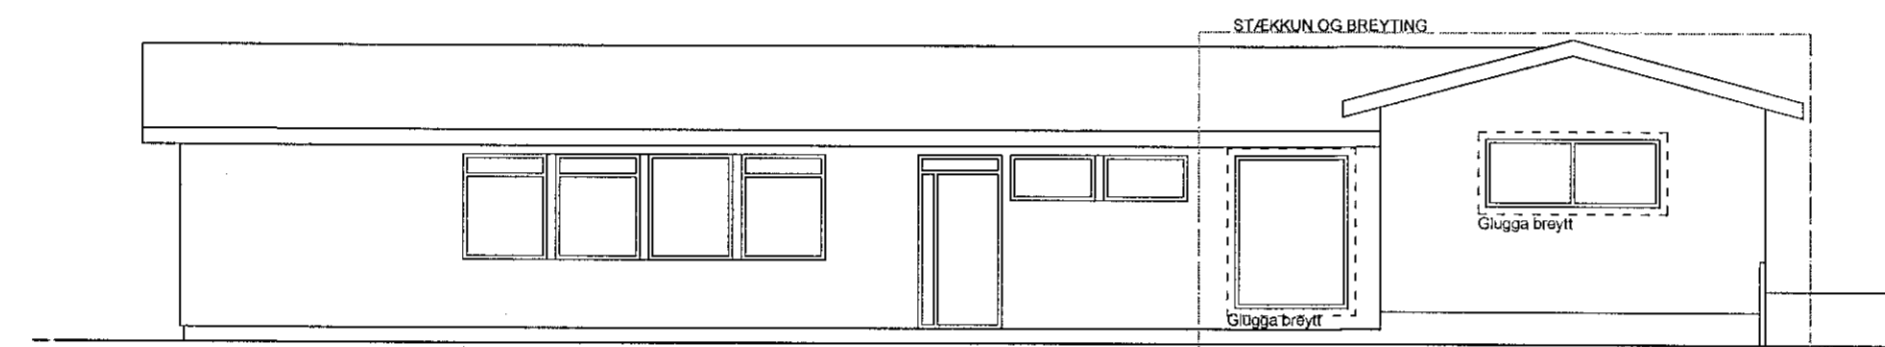

Norðurlíð

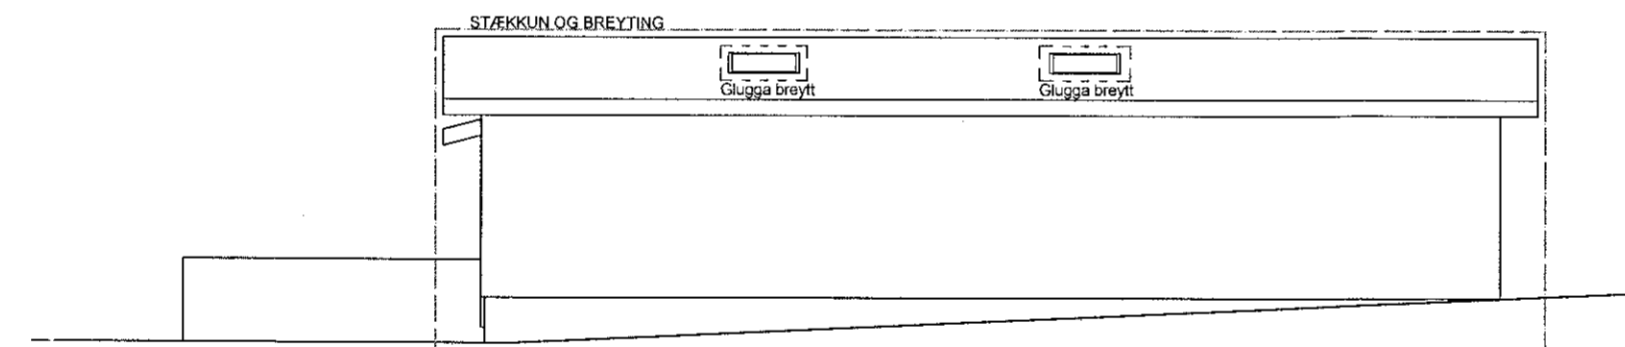

Vesturlíð

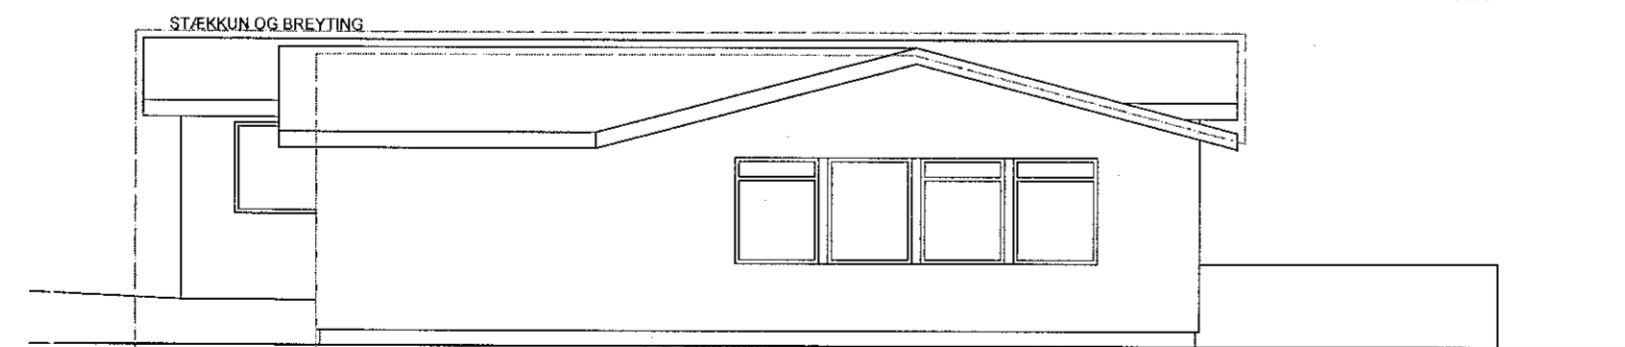

Austurlíð

### BYGGINGALÝSING SJÁ TEIKN. A100

Skýringar:

- R Reykiskynjari
- SL Slökkvitæki
- K Hæðarkóti
- PK Þakkóti
- GN Gólfniðurfall
- Rýmingarleið

C	Breyting á hæðarkótum í vinnustofu, gluggastærðum og tröppu.	24.01.20	EBÓ	JDÁ
B	Gluggabreytingar og trappa minnkuð	18.09.19	ÁSS	JDÁ
A	Gluggi á V. líð fjarlægður, nýr þakgluggi	21.05.19	ÁSS	JDÁ
Útgáfa	Breyting	Dags.	Teiknað	Yfirfarið

### Hrauntunga 20

Sígr. 1400-143100200 | Landeignanr. L121027

Stækkun og breytingar á íbúðarhúsi 098

Tegund verks Verknr.

Aðaluppdrættir 1:100

Útlit Mkv.

A-300 C 3/6 A2

Raðnúmer Útgáfa Blað Stærð

EBÓ JDÁ 24.01.20

Teiknað Yfirfarið Útgáfa dags.



### TRÍPÓLÍ ARKITEKTAR

Kúpparstíg 16 | 101 Reykjavík | Sí: 519-2930 | www.tripoli.is | tripoli@tripoli.is

*Jón Davíð Ásgeirsson*  
Jón Davíð Ásgeirsson

Andri G. L. Andrésson | Arkitekt ETH FAÍ | kt: 240182-3949 | andri@tripoli.is

Guðni Valberg | Arkitekt FAÍ | kt: 250880-5299 | gudni@tripoli.is

Jón Davíð Ásgeirsson | Arkitekt FAÍ | kt: 250280-5729 | jon@tripoli.is

©Trípólí Arkitektar

Öll afnot og afritun teikninga að hluta eða í heild er háð skriflegu leyfi höfundar.