


GRUNNMYND 2. HÆÐ 1:100

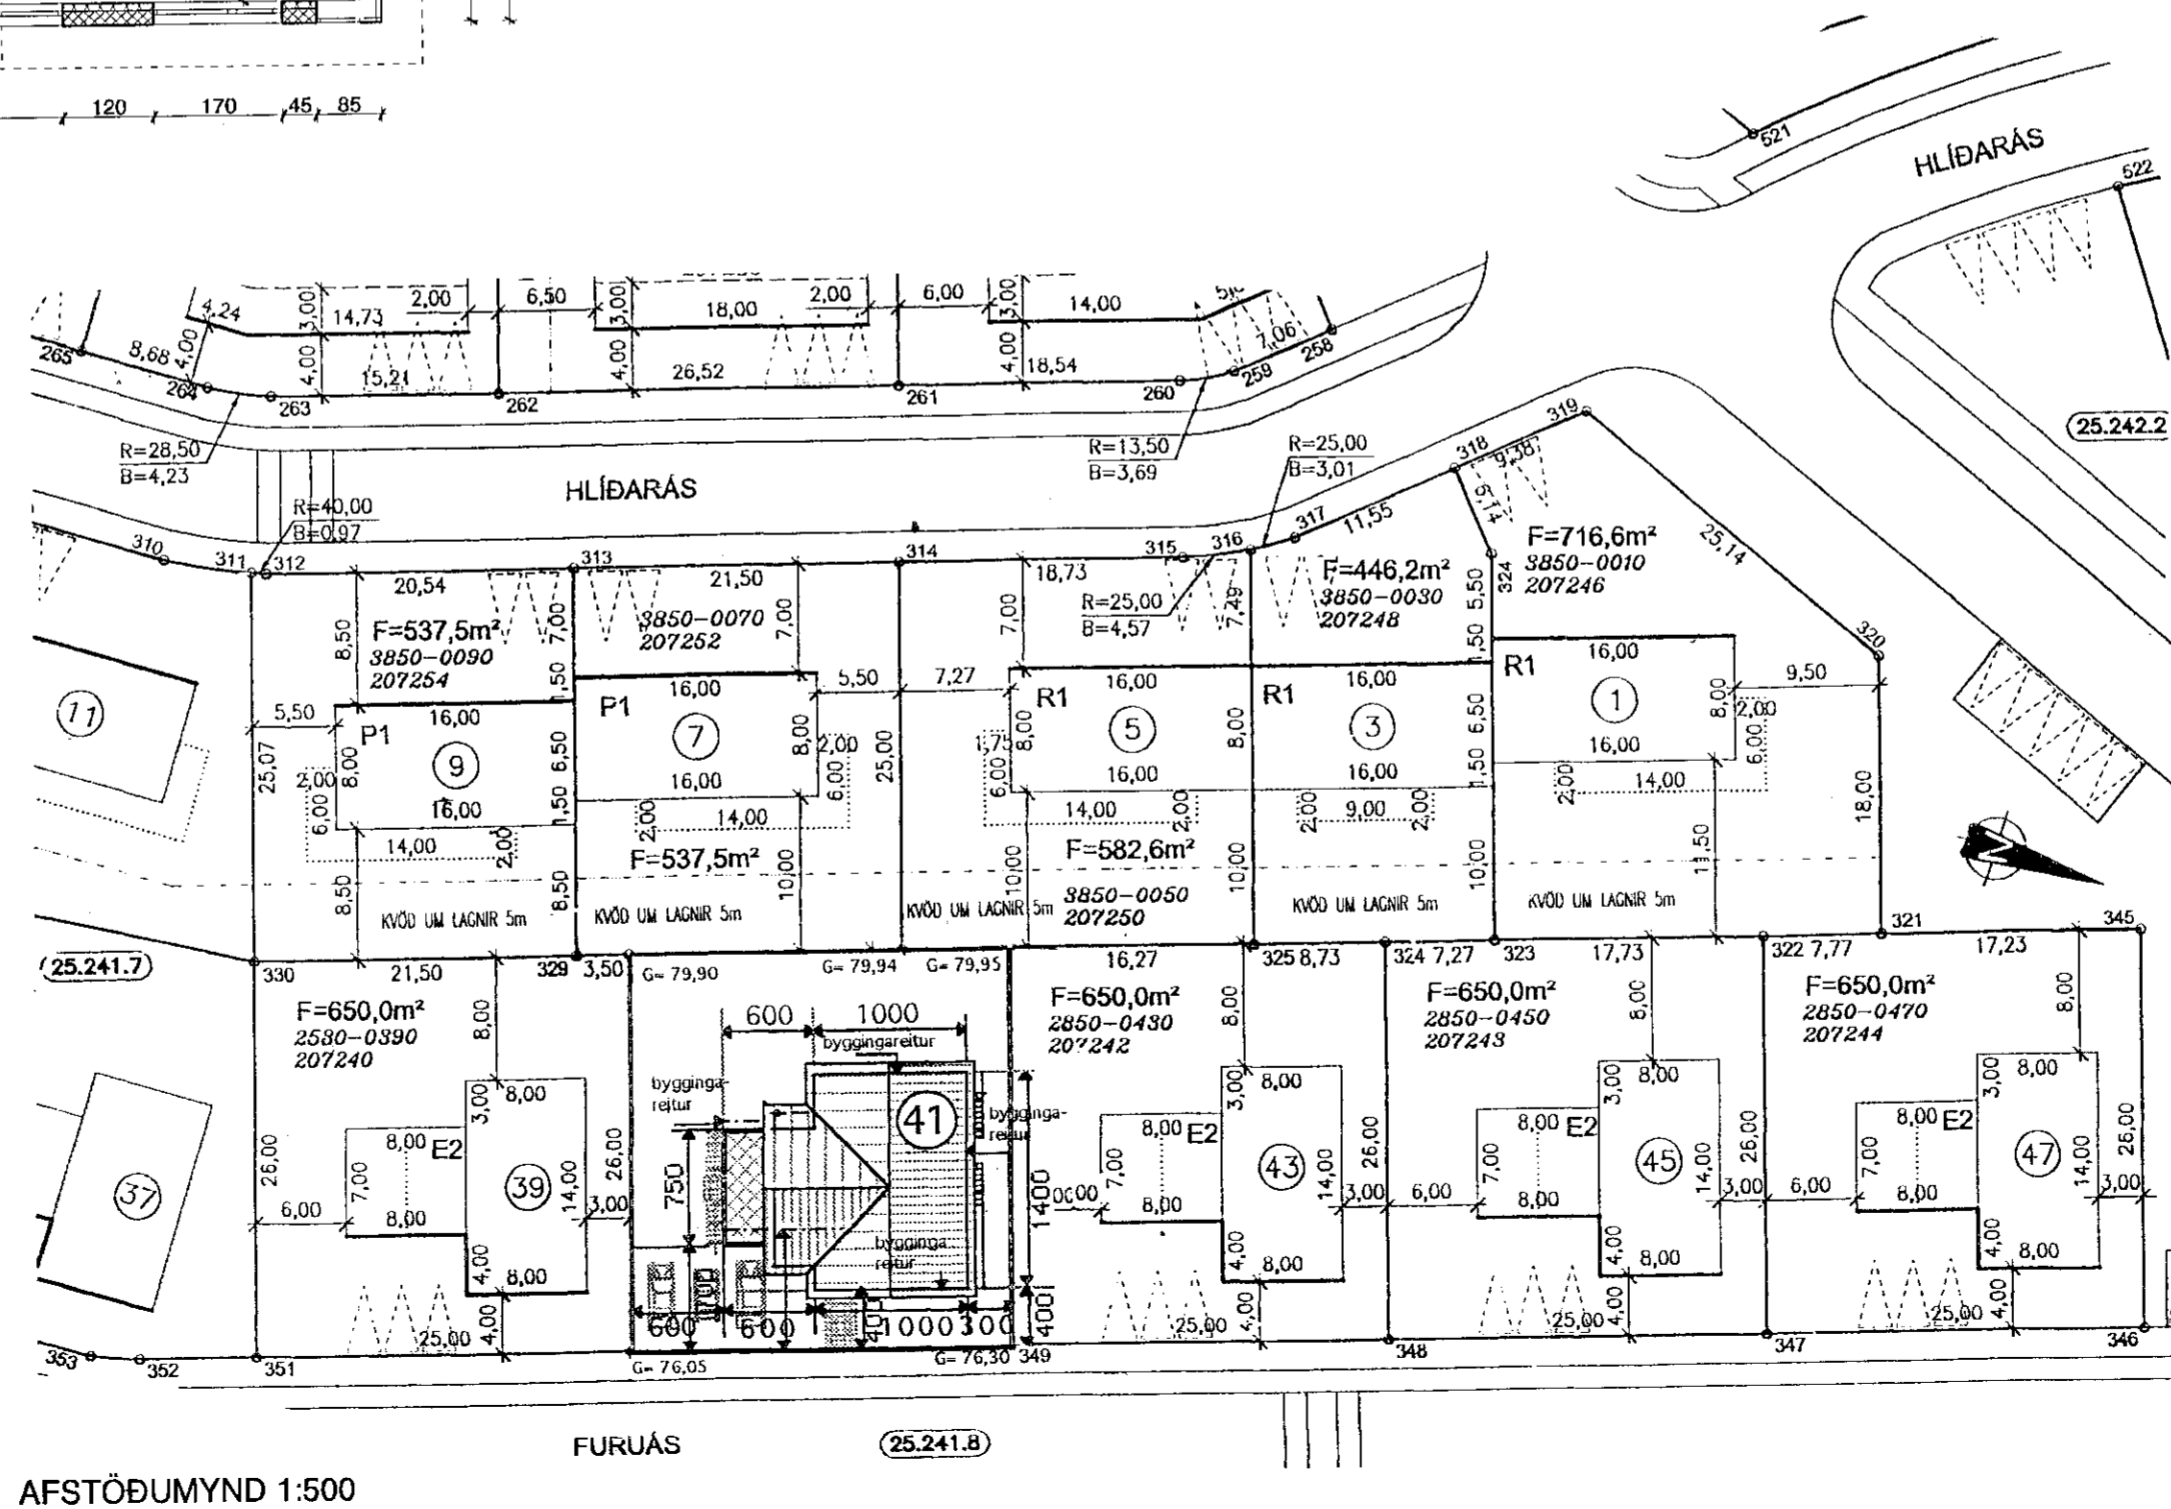

AFSTÖÐUMYND 1:500

→	Flóttaleið
BO	Björgunarpopp og stærð þess
G.N.F.	Gólfmiðurfall
R	Reykkyrnjari
01-01	Númer rýma í skráningartöflu
S.L.	Handslökkvitæki

**Breytt 20. ágúst 2018.**  
 Minniháttar breyting á innréttingum.  
 1.hæð: Sauna tekin út og baðh. minnkað.  
 Sett inn lítið te-eldhús. Í stað herb. verður fönðurstofa og opnað í herb. sem snýr að götu.  
 Útbúa geymslu í bílgeymslu. Þvottarh.+ geymsla þar sem áður var geymsla.  
 2.hæð: Hjónaherb. stækkað og það tengt við bað þar sem áður var þvottarhús sem færirst á 1. hæð.

TEKNIstofan Kvarði Verkefni **FURUÁS 41 HAFNARFIRÐI BREYTING Á INNRÉTTINGUM**  
 Heiti **GRUNNMYND 2. HÆÐ AFSTÖÐUMYND. SKRÁNINGARTAFLA**

kvardi	1:100 1:500	verk. nr	2018 - G - 121
dags.	6. MAÍ 2007.	dags br.	20. ÁGÚST 2018.
hönnun	G. G.	tekn. nr	<b>A-2</b>
teikn	G. G.		

Hringbraut 17 220 Hafnarfirði  
 s. 555-2020 FAX:555-2021  
 Gísli G. Gunnarsson BF/kt. 020649-2409  
 kvardi@kvardi.is