

SKÝRINGAR

Sótt er um leyfi fyrir breytingu á innra skipulagi húss að Dalshrauni 9b. Byggingar- og brunavarnaryfing ásamt skráningartöflu frá gildandi teikningum helst óbreytt.


Breyting innra skipulags



SAMÞYKKTIR DALSHRAUN 9b

Gildandi teikningar voru samþykktar hjá byggingarfulltrúa þann 16.07.2014.

Teikningar eru unnar út frá samþykktum teikningum Strendings ehf.
Dagsetning og útgáfa aðaluppráttar: 10.07.2014, Útg. D.

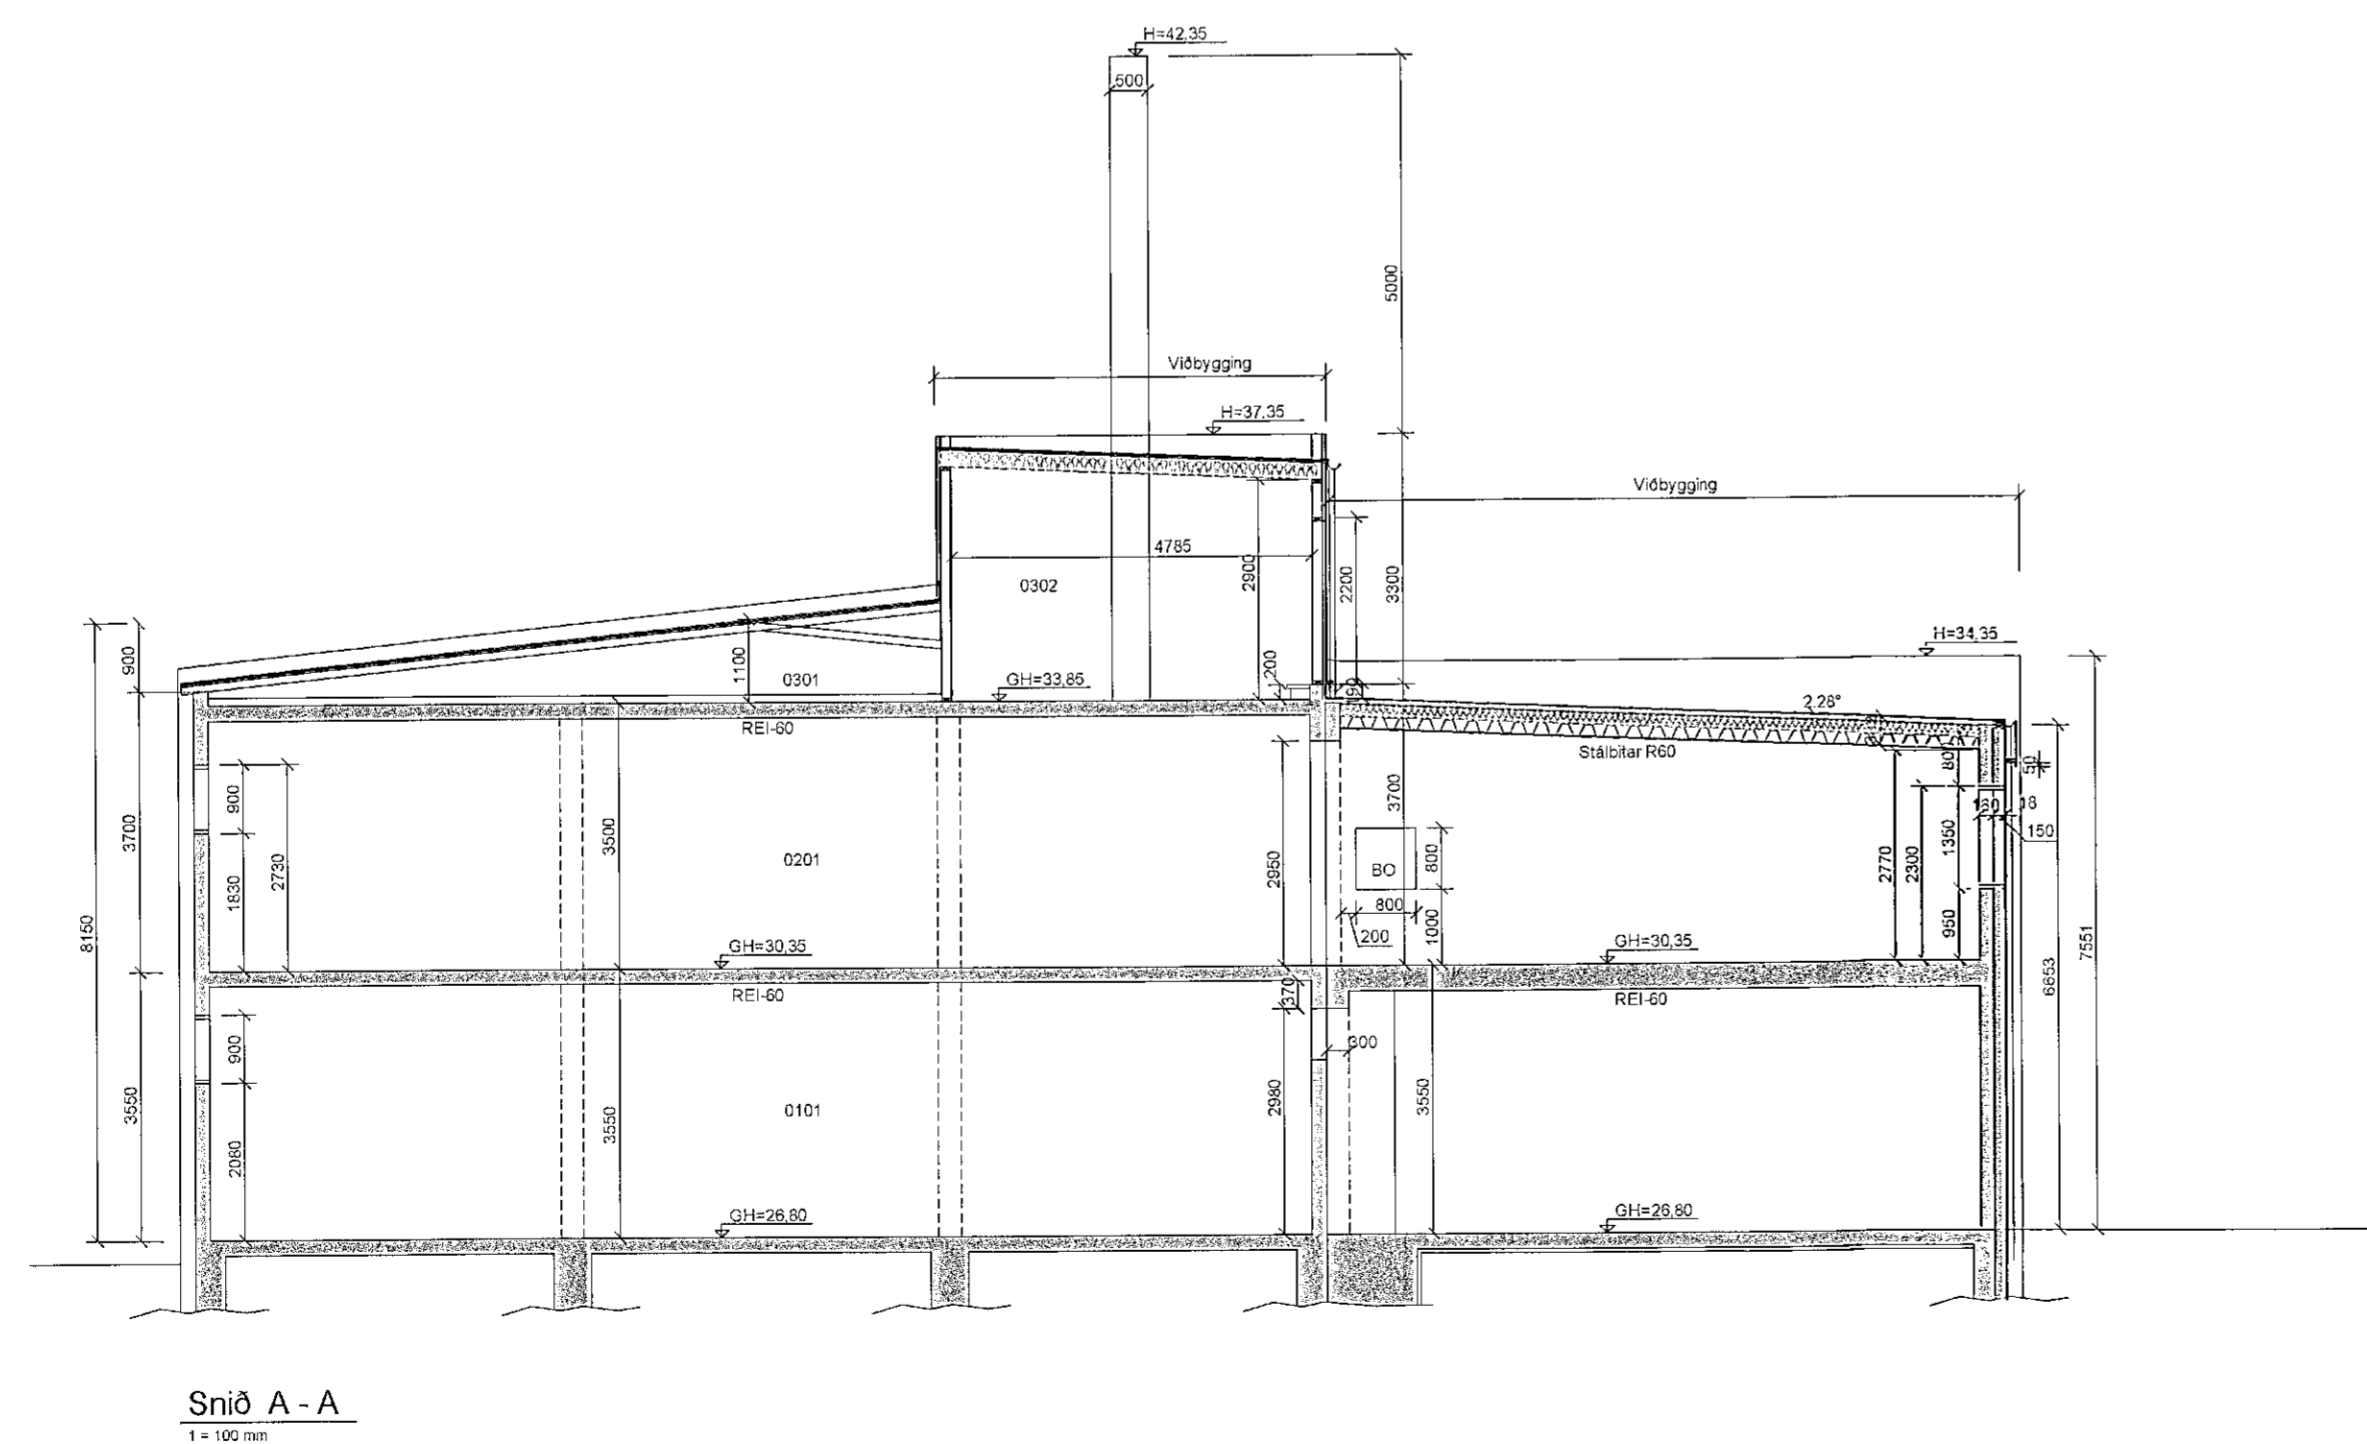

Snið A - A
1:100 mm

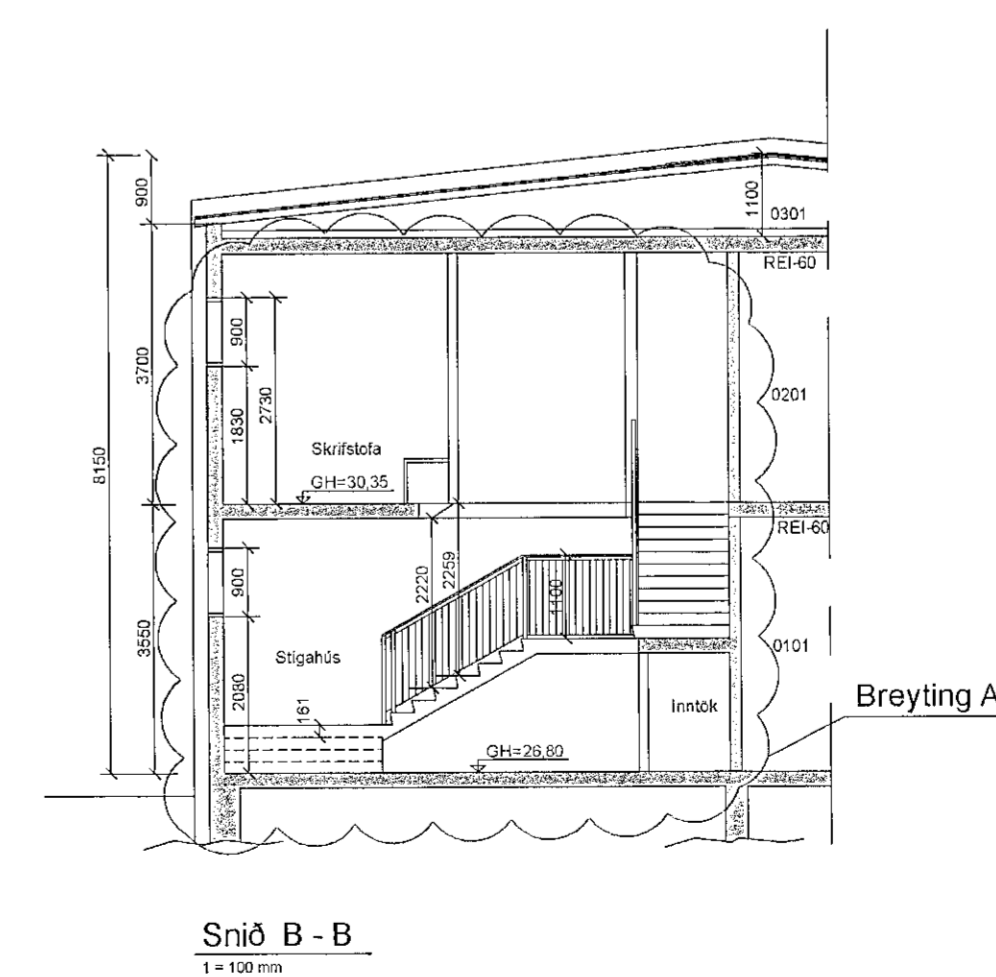

Snið B - B
1:100 mm

Breyting A

A	Breyting á innraskipulagi, stíghús/skrifstofa	PP	29.01.2020
Útg.	Breyting	Hönnuður	Dags.

Verkteikning

Strendingur ehf.
verkefnaþjónusta

Fjarðargata 13-15
220 Hafnarfirður
Sími: 575-5640
www.strendingur.is
strendingur@strendingur.is

Hönnuður: Páll Pólsen, tlf. 200367-4729
Hönnunarsjóm: Páll Pólsen, tlf. 200367-4729

Dalshraun 9B, Hafnarfirði

**Stíghús og skrifstofa
Skýringar, snið og afstöðumynd**

Teiknað / Hannað:	Dags:
PP/PP	29. janúar 2020
Kvarð:	Nr. teikningar:
Skv. Teikn.	Sjá útgáfu
	001
	A1

SHS
11.2.20.