2002531 27.02.2020

Samþykkt þann 04. MAR. 2020
Byggingarfulltrúinn í Hafnarfirði

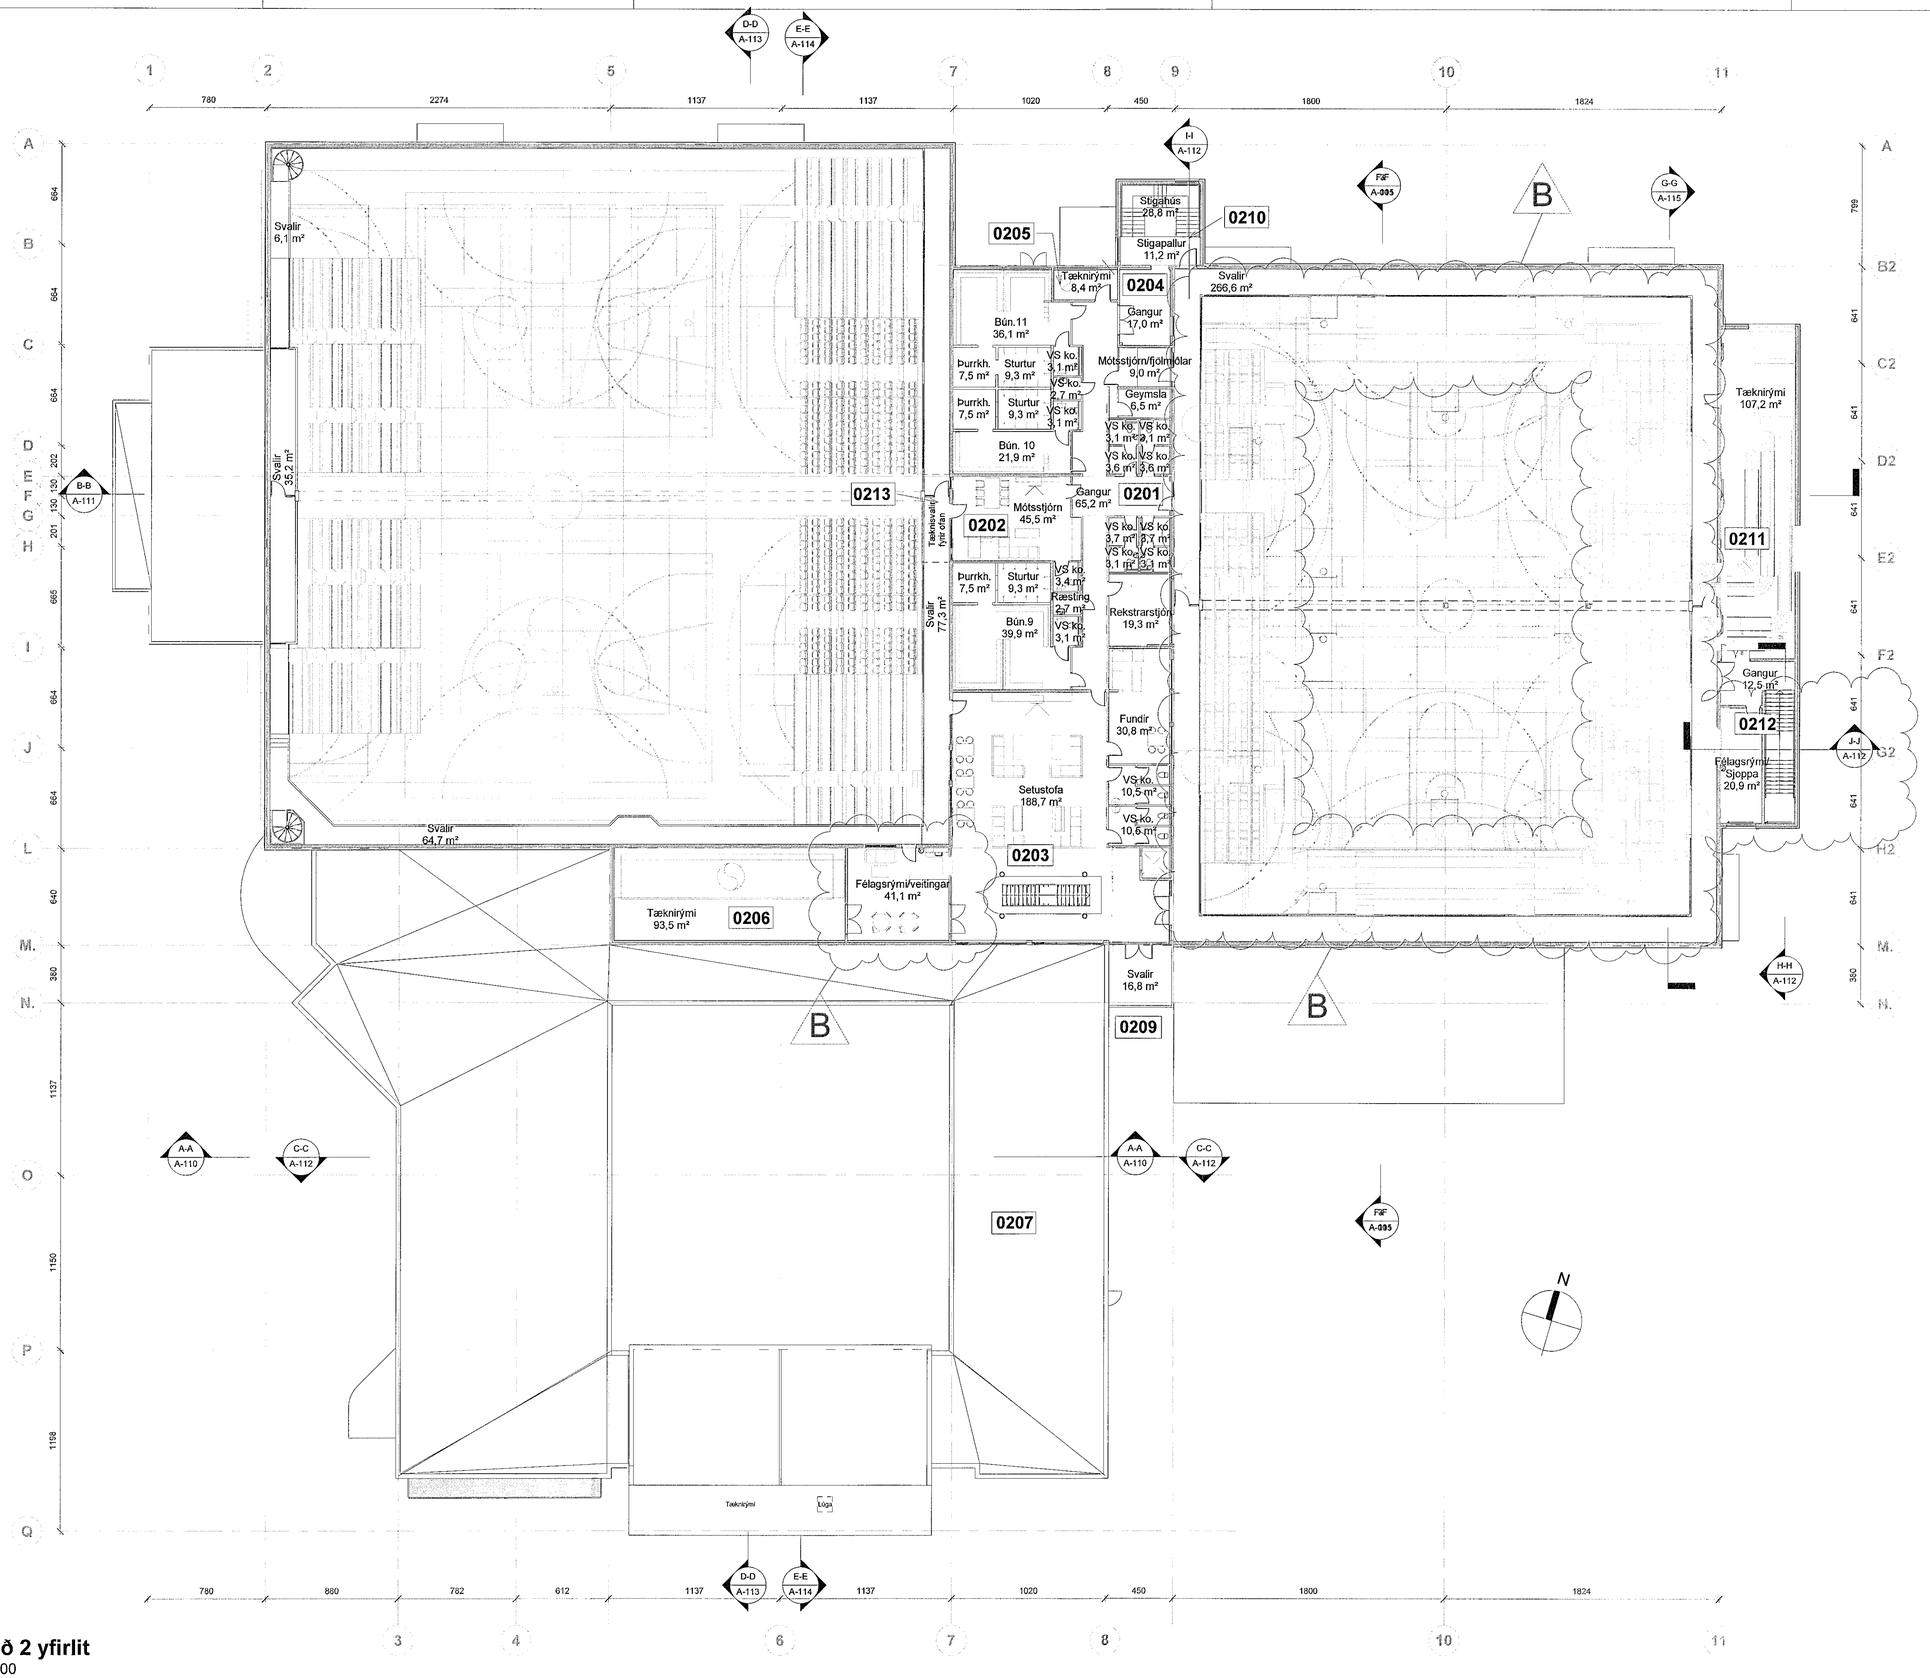

Hæð 2 yfirlit
1 : 200

HEILBRIGÐISEFTIRLIT HAFNARFJARÐAR- OG KÓPAVOGSSVÆÐIS
Garðatorgi 5 - 210 Garðabæ
26.02.2020
Hlíðarlið af fasarbókunarlista Verks

Skýringar vegna breytinga

B Stúkur og bekkir uppfærðir í Íþróttasal 2.
Bætt við sneiðingu J-J
Gat fyrir sólulúgu við félagsrými og því breitt í sjoppu.
Gluggi og hurð inn að Félagsrými uppfært

A Hurð inn í tæknirými snúið við. Tvöfaldri hurð inn á gang snúið við. Nýtt hurðargat gert milli stigagangs og gangs. Nýjar tæknisvalir í eldri Íþróttasal (sal nr.1).

B	TÞ	HMH	23.01.2020
A	KJH	HMH	09.02.2018
ÚTGÁFA	TEIKNAÐ	YFIRFARIÐ	Dags.

ASK ARKITEKTAR EHF
GÉRÐSGÖTU 9
101 REYKJAVÍK
Sími 515 0300
www.ask.is

ÁBYRGTUN AÐALHÖNNUÐAR
Helgi Már Halldórsson Arkitekt F.A.Í. kt. 301258-7049
helgimar@ask.is

ASK ARKITEKTAR

VERKEFNI
ÍÞRÓTTAMIÐSTÖÐ HAUKA
Ásvöllum 1, Hafnarfirði

TEGUND TEIKNINGAR: Aðalteikningar
HEITI TEIKNINGAR: Grunnmynd 2.Hæð-yfirlit
MKV. Í A1: 1 : 200
HANNAÐ: HMH
TEIKNAÐ: KJH
YFIRF.: HMH
DAGS.: 04.11.2016
VERK NR.: 9623
AUÐKENNI - NÚMER TEIKNINGAR: A-102
ÚTGÁFA: B

© ÖLL AFNOT OG AFRITUN TEIKNINGAR ERU HÁÐ SAMÞYKKI ASK ARKITEKTA. EKKI SKAL MÆLA UPP AF TEIKNINGU.