


Samþykkt þann
04. MAR. 2020
Byggingarfulltrúinn í Hafnarfirði
Sóluur Þjornardóttir

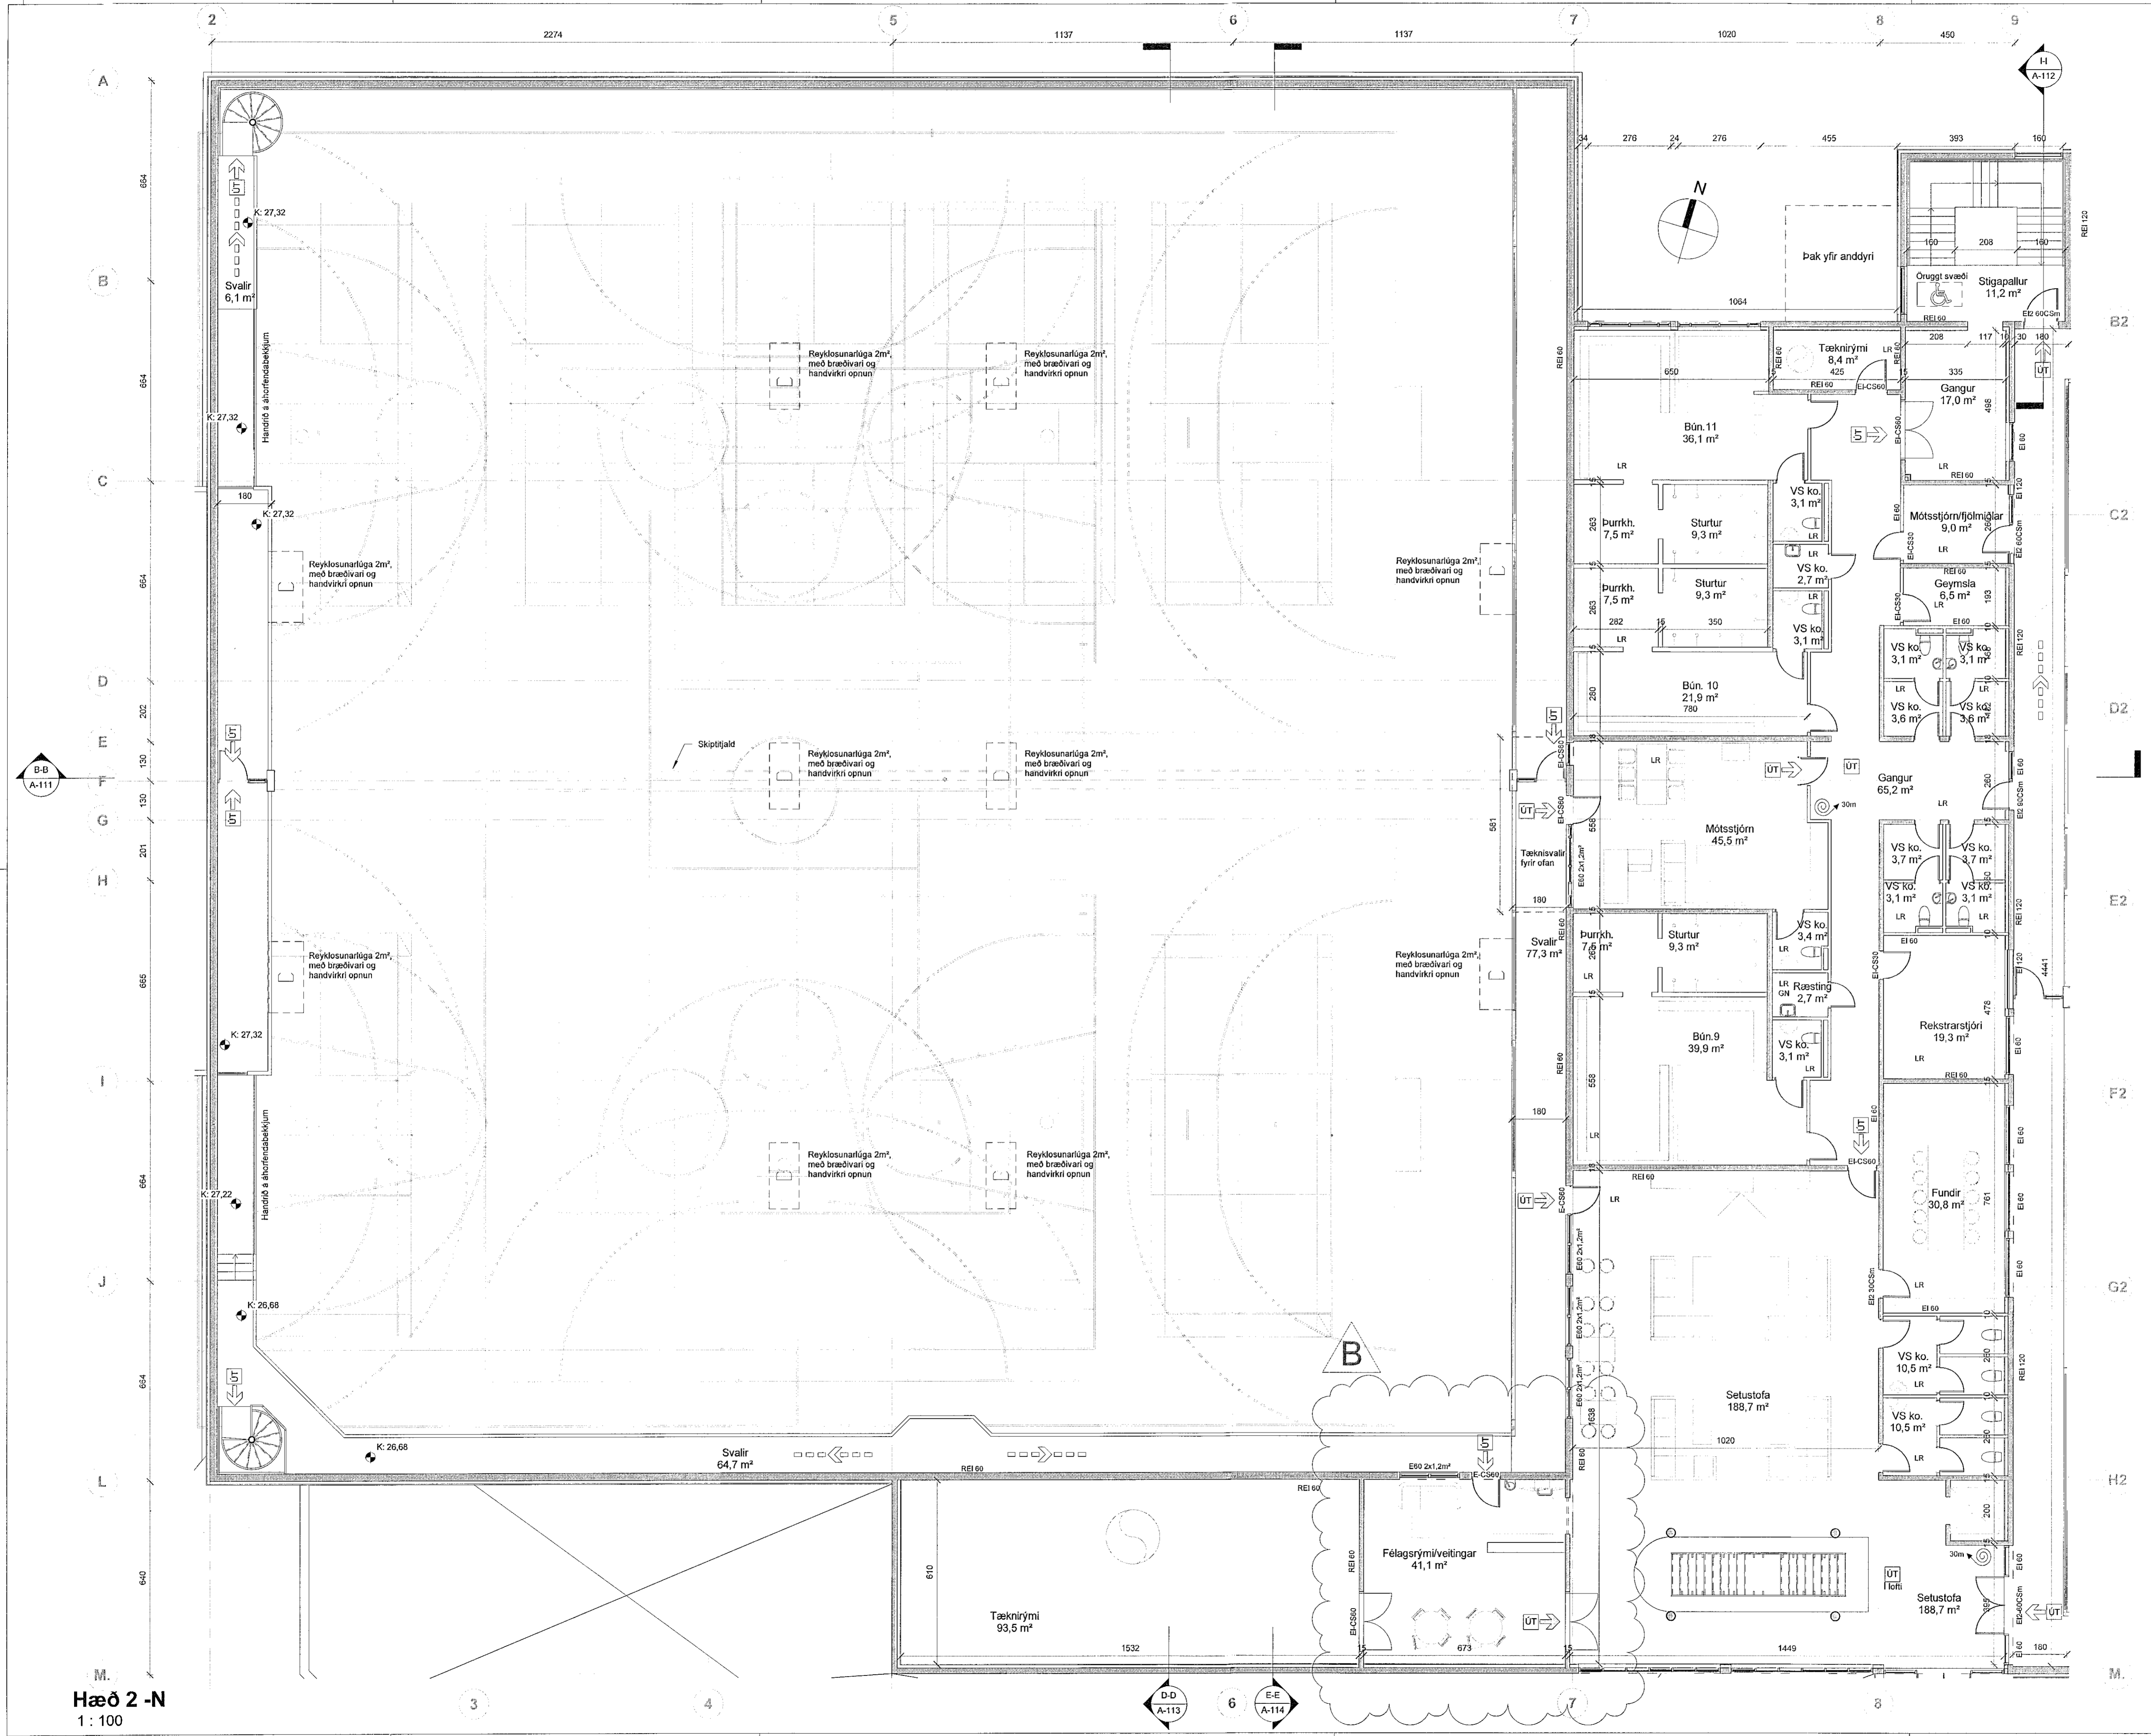

Hæð 2-N
1:100

HEILBRIGDISEFTIRLIT
HAFNARFJÁRDAR-
OG KÖPVOGSSVÆDIS
Gæðdátorgi 5 - 210
27.02.2020

Skýringar vegna breytinga
B Gluggi og hurð inn að Félagsrými uppfært
A Hurð inn í tæknirými snúð við. Tvífeldri hurð inn á gang snúð við. Nýtt hurðargat gert milli stíggangs og gangs. Nýjar tæknisvalir í eldri íþróttasal (sal nr.1). Breyting á brunamerkingu á hurð.

B	Tp	HMH	23.01.2020
A	KJH	HMH	09.02.2018
ÚTGÁFA	TEIKNAD	YFIRFARID	Dags

ASK ARKITEKTAR EHF
GEBREGÖTU 9
101 REYKJAVÍK
SM 115 0300
www.ask.is

ÁRITUN AÐALHÖNNUNÐAR
Hönnuður: Hólmiur F. Á. Arkitekt F.Á.L. Hólmiur@ask.is
Höfundur: Hólmiur F. Á. Arkitekt F.Á.L. Hólmiur@ask.is

VERKFRÓ ÍÞRÓTTAMÍÐSTÖÐ HAUKA Ásvöllum 1, Hafnarfirði	SKALA 1:100
TEIKNAD AÐALTEIKNINGAR	TEIKNAD HMH
HEITI TEIKNINGAR	TEIKNAD KJH
Grunnmynd 2.Hæð-Norður	VERF. HMH
VERK NR. 9623	ÚTGÁFA B
AUKAVERNI - HÁMÉR TEIKNINGAR A-106	DAGI 04.11.2018

© ÖLL ÁRNOT OG ÁFRITUN TEIKNINGAR ER HÁÐ SAMÞYKKTASK ARKITEKTA. EKKI SKAL MBLA LUPP AF TEIKNINGU.