




C-C
1: 100

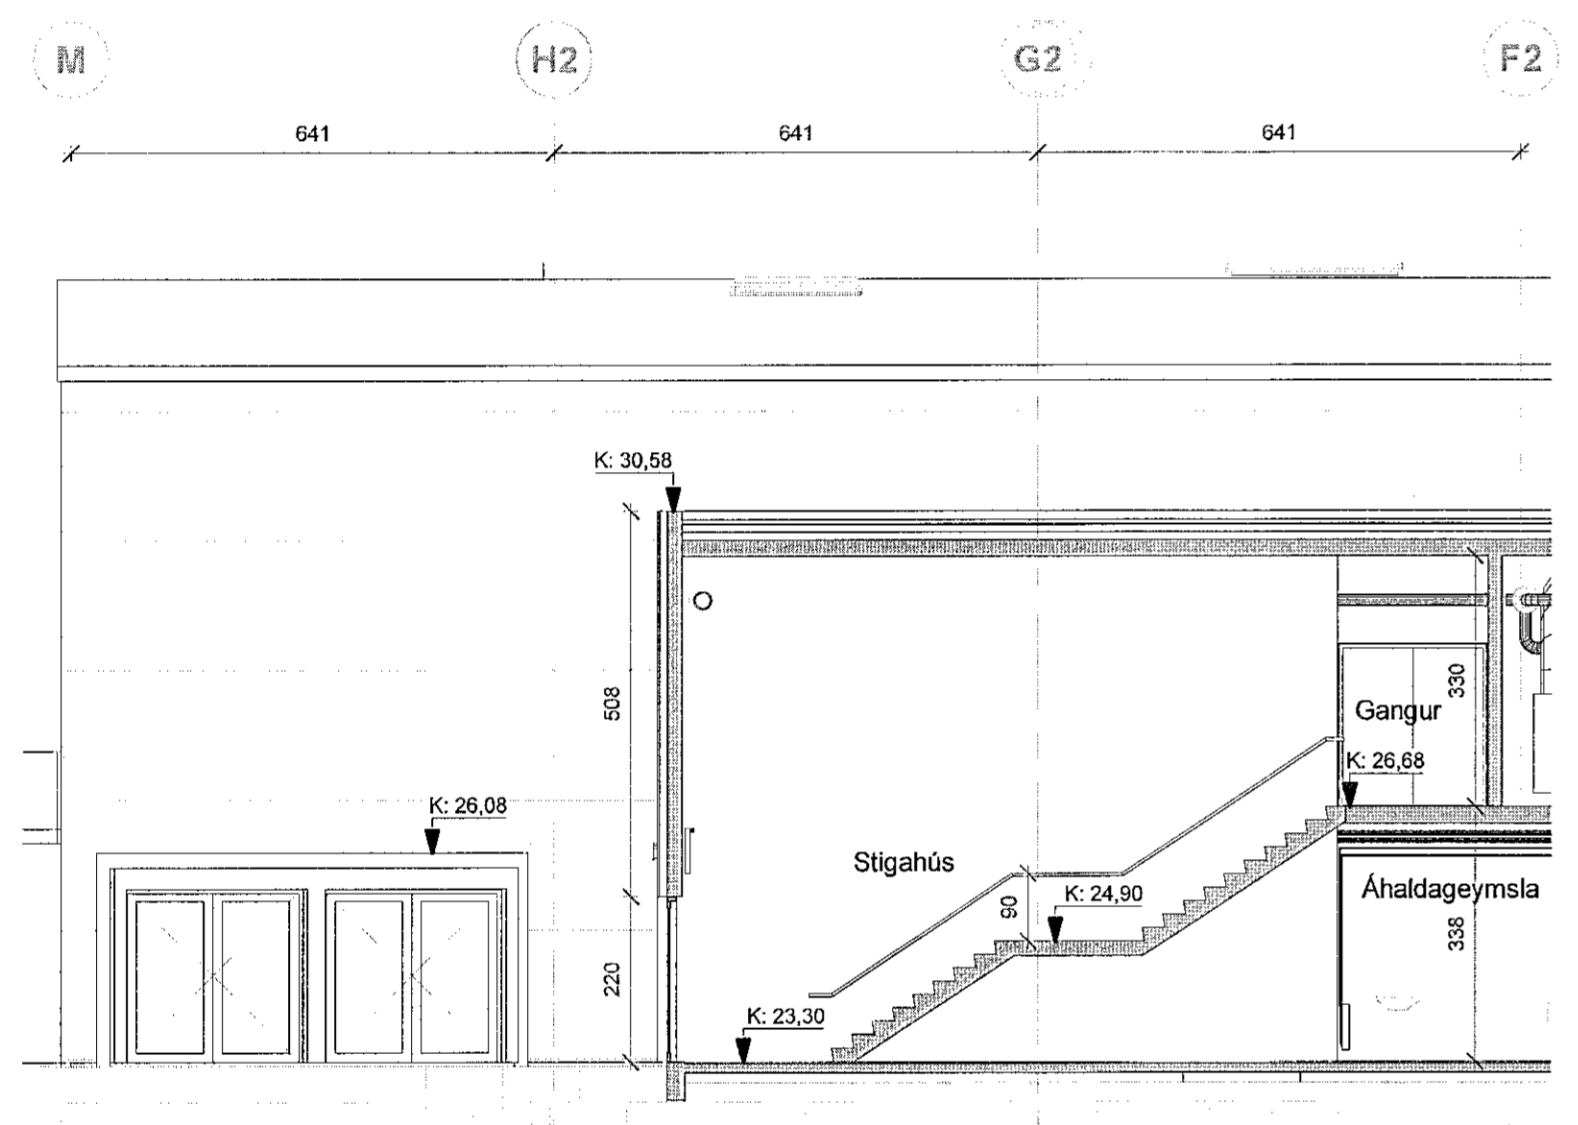

H-H
1: 100

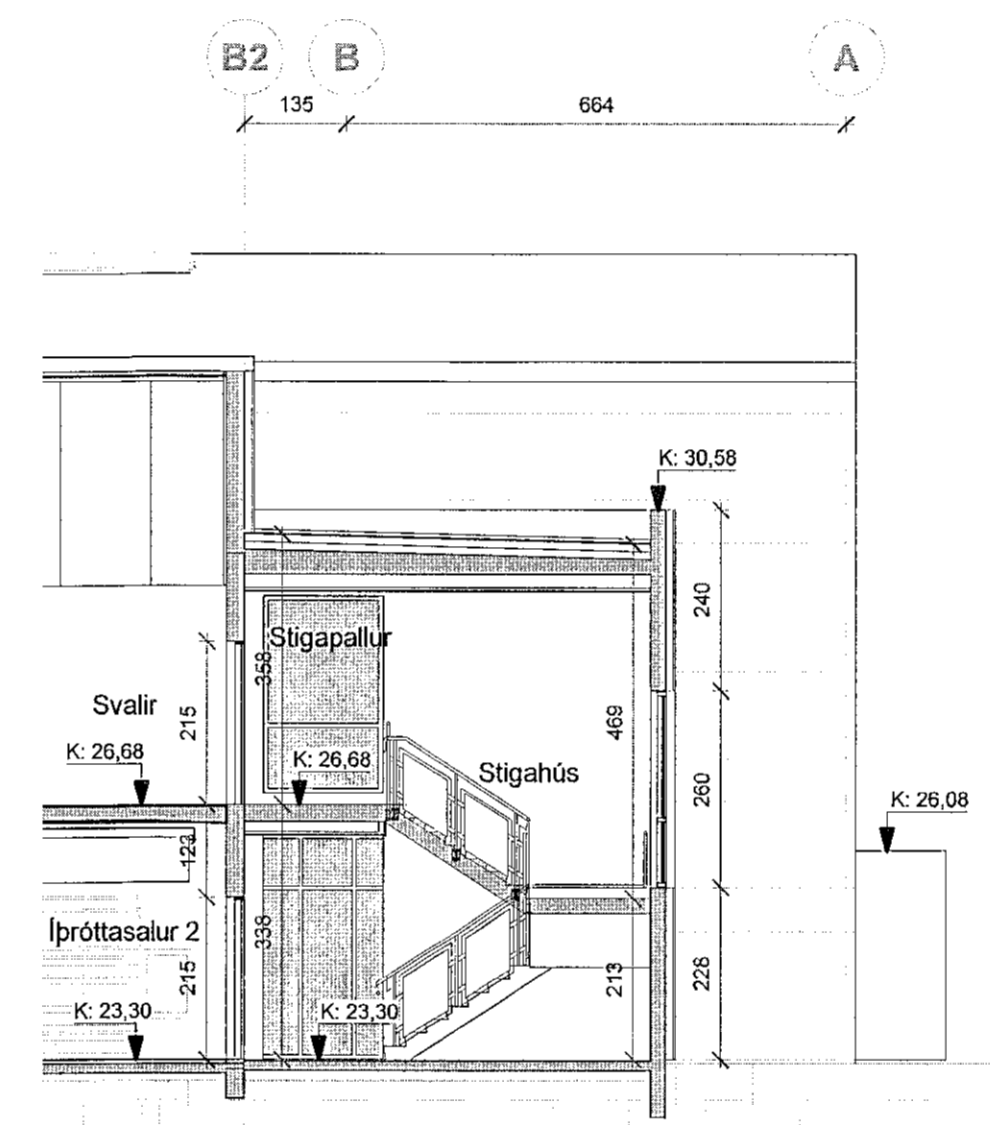

I-I
1: 100

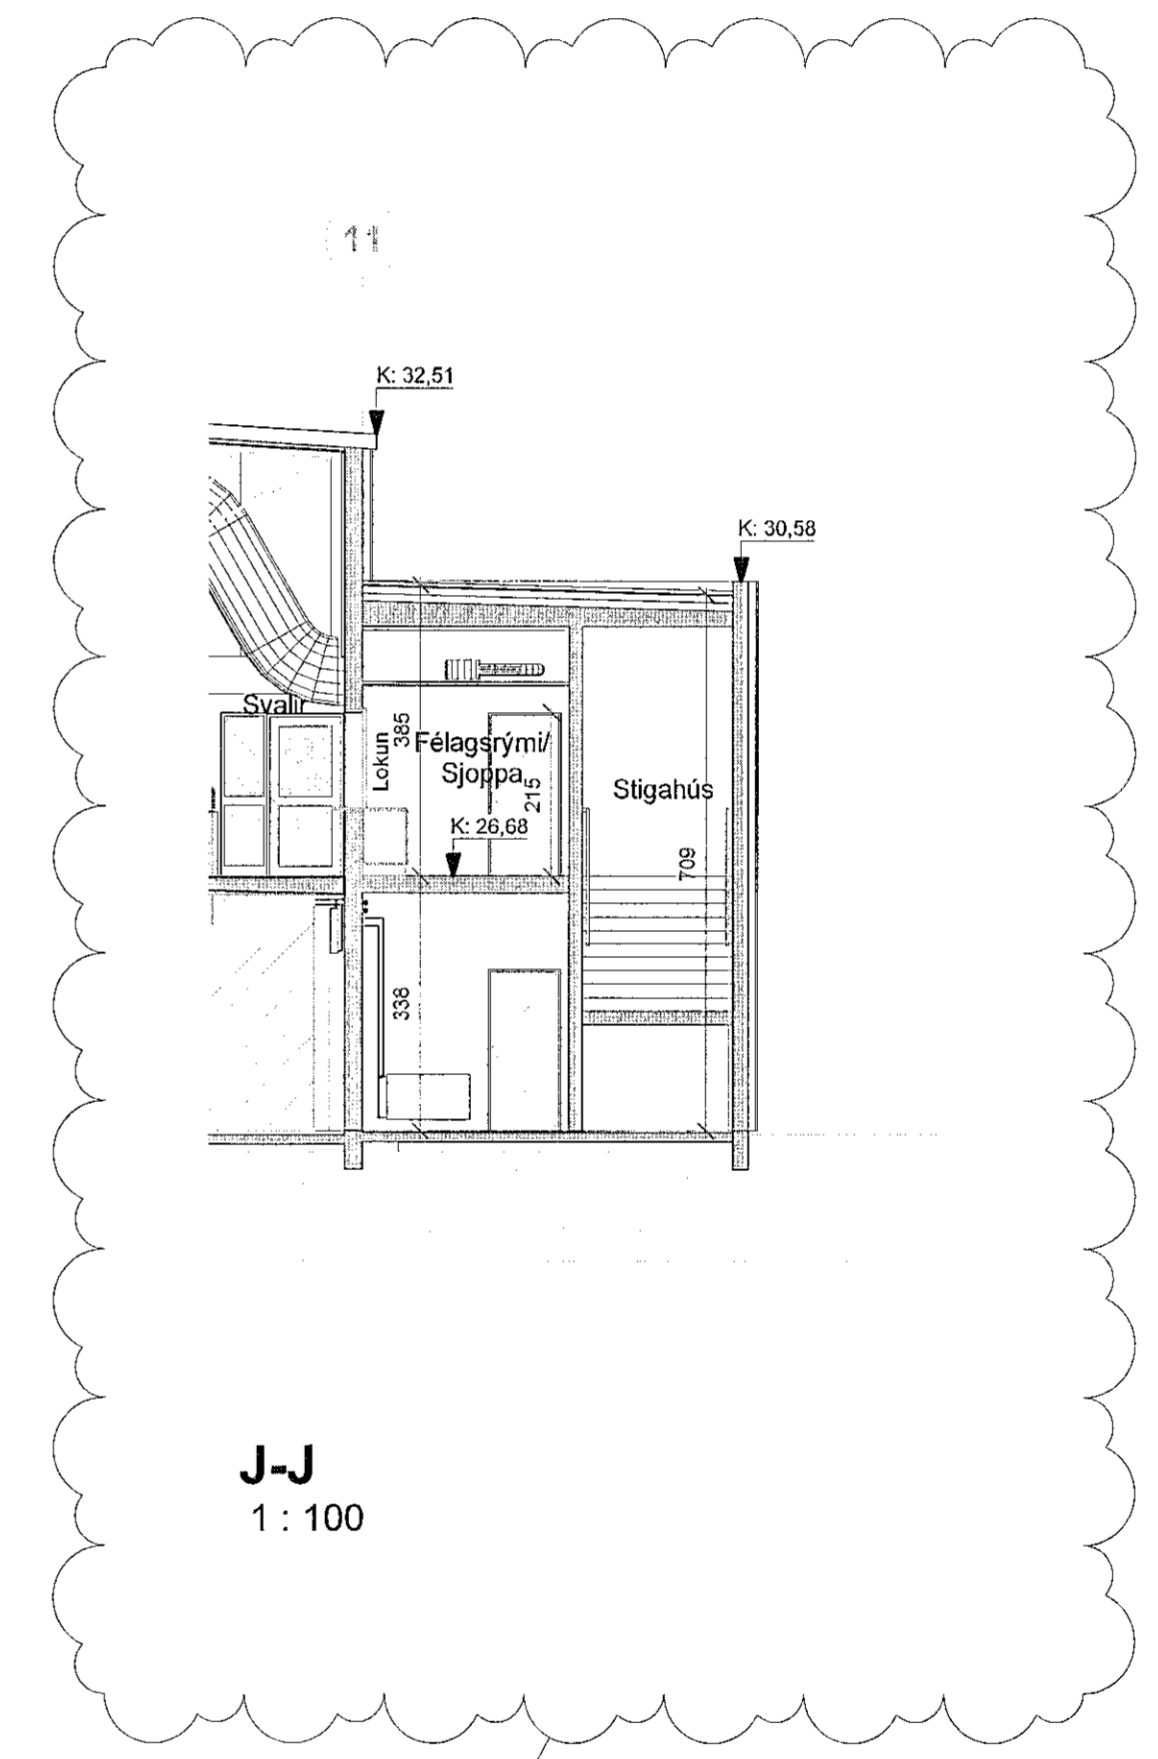

J-J
1: 100



HEILBRIGÐISEFTIRI IT
HAFNARFIJARDAR-
OG KÓPAVOGSSVÆDIS
Gæðastofa 5 - 210
17.02.2020
16.02.2020

Skýringar vegna breytinga
A Bætt við sneiðingu J-J

A	Tp	HMH	23.01.2020
ÚTGÁFA	TEIKNAD	YFIRFARID	Dags

ASK ARKITEKTAR EHF.
GEHROGÚTTU 11
101 REYKJAVÍK
SMÍ 515 0300
www.ask.is

ÁRITUN AÐALHÖNNUNAR
Hilja Mía Halldóttir
ASK ARKITEKTAR

VERK NR.	ALSKENNI - NEMER TERNINGAR	ÚTGÁFA	1: 100
9623	A-112	A	