


F-F  
1:100

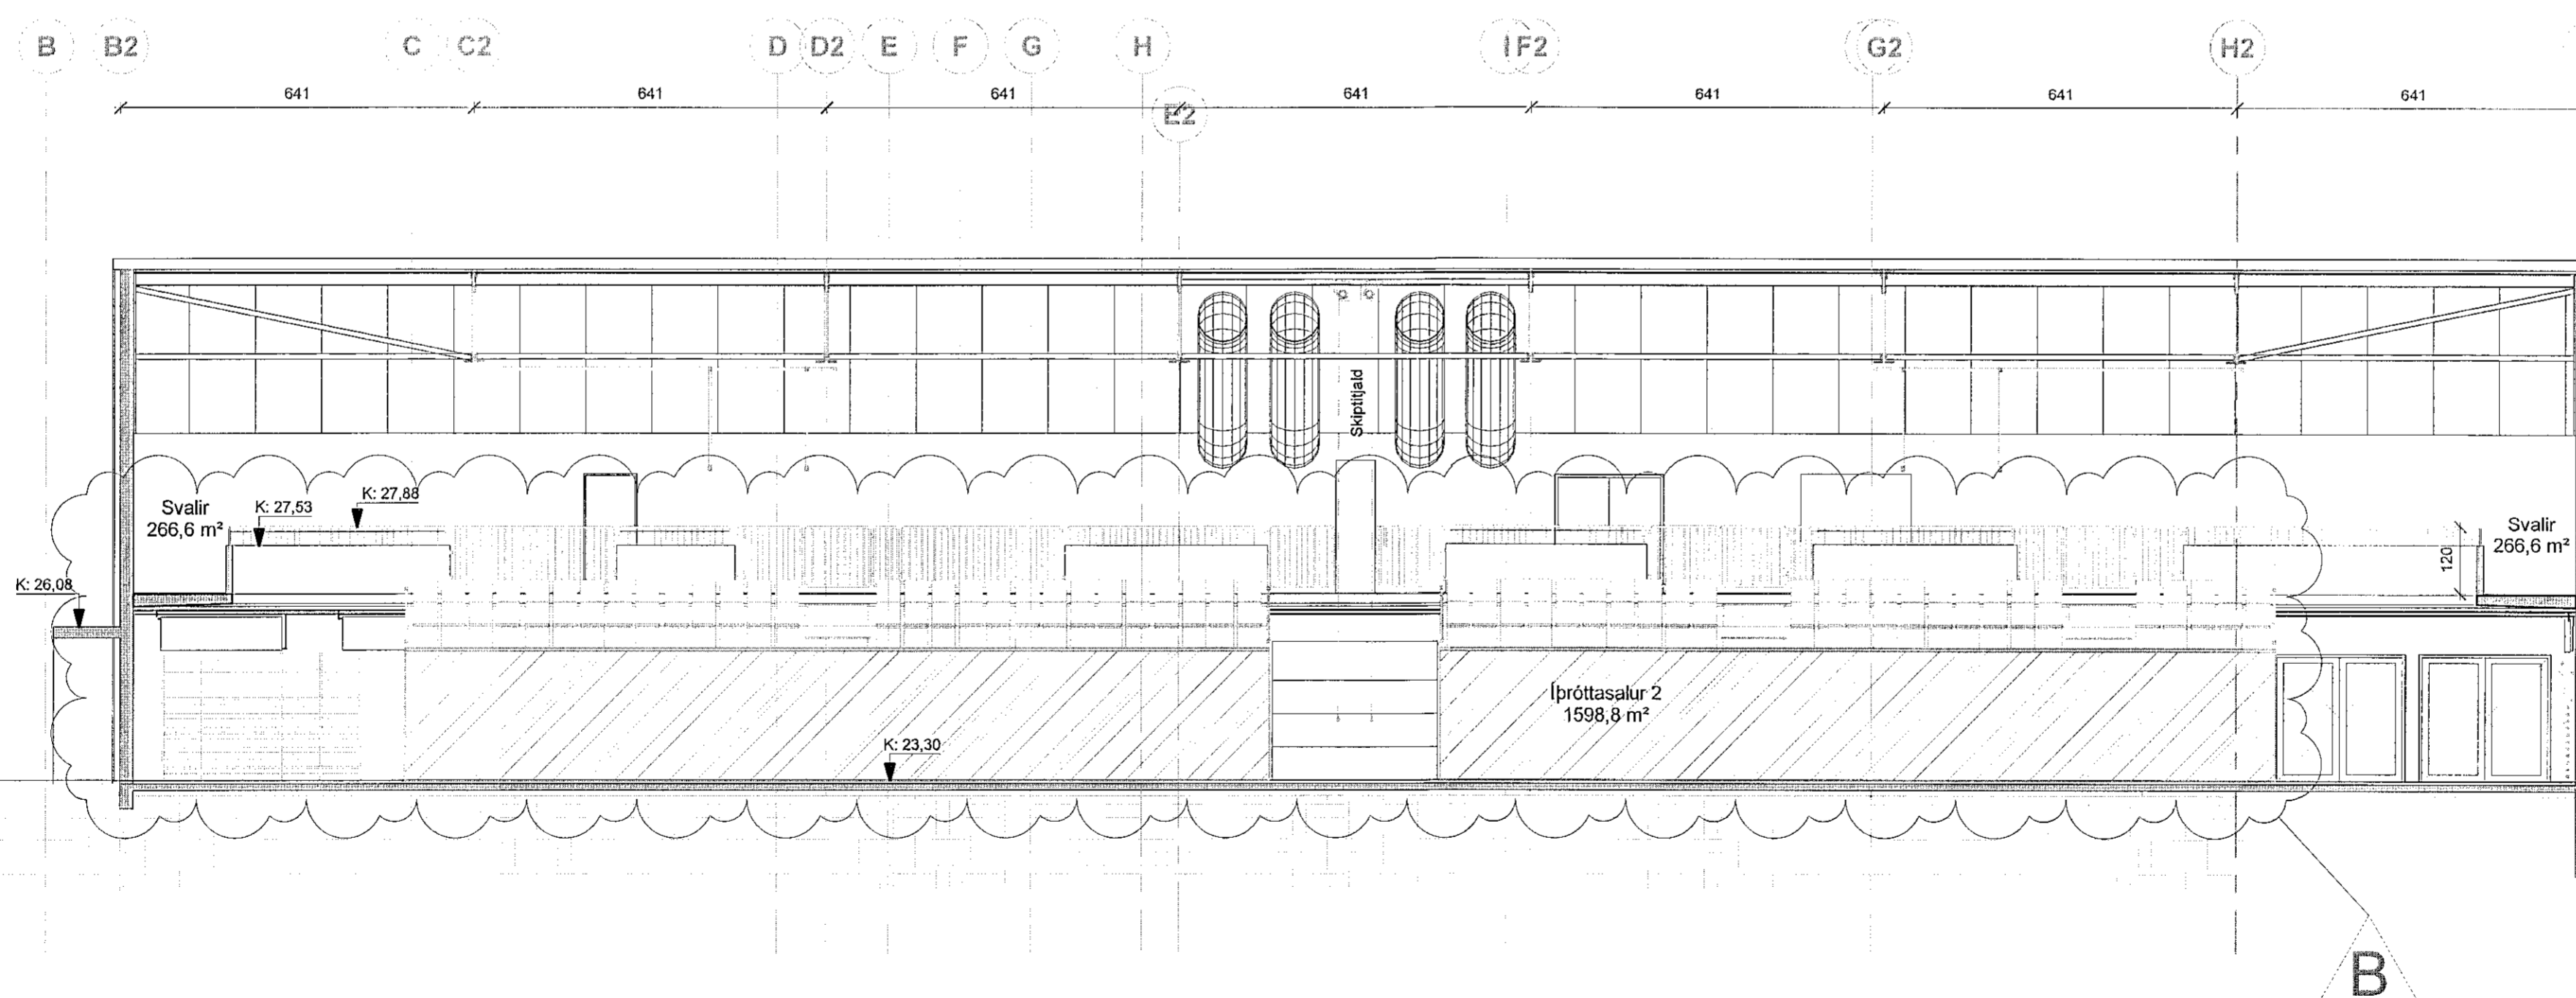

G-G  
1:100

**Skýringar vegna breytinga**  
 B Stúkur og bekkir uppferðir í íþróttasal 2  
 A Gluggum og hurðum breytt. Breyting á brunamerkingu á hurðum.

B	TP	HMH	23.01.2020
A	KJH	HMH	09.02.2018
ÚTGÁFA	TEKNAD	YFIRFARID	Dags

ASK-ARKITEKTAR EHF  
 GERÐSGÖTUNN 9  
 101 REYKJANÚK  
 SÍMA 515 0000  
 www.ask.is

ÁRITUN ADALHÖNNUNAR  
 Hildur Mía Haldrúnsson ARKITEKTAR EHF  
 hlj@ask.is

ASK-ARKITEKTAR

VERKFERÐ  
 ÍÞRÓTTAMÍÐSTÖÐ HAUKA  
 Ásvöllum 1, Hafnarfirði

TEGUND TEGNINGAR	MARKI A1
Adalteikningar	1:100
HEIÐ TEGNINGAR	HANNAVAÐ
Sneiðing F-F og G-G	TEKNAD
	YFIRF.
	HMH
	DAÐI
	04.11.2016
VERKNR.	ÚTGÁFA
9623	B
ALEKJENNA - NÁMVER TEGNINGAR	A-115

© ÖLL HÆFNI OG ÁRITUN TEGNINGAR ER HÉÐ SAMRÝGGIÐ ASK-ARKITEKTAR. EPHI SPÁL MÆLA GRIÐ AF TEGNINGU.

