


Samþykkt þann  
04. MAR. 2020  
Byggingarfulltrúinn í Hafnarfjörð  
Sölun Þrymadóttir

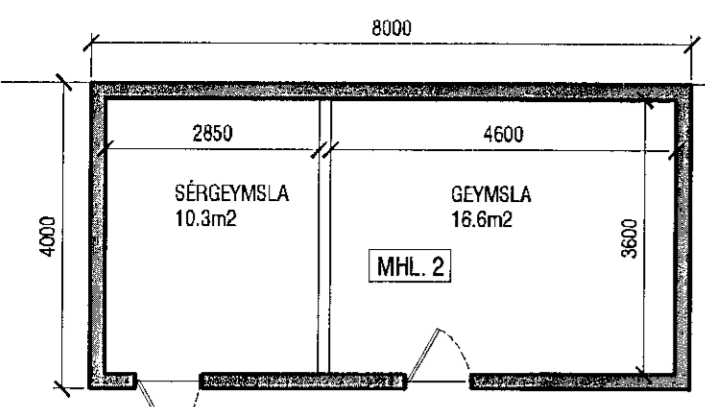

**LÝSING ERINDIS**

Erindið er til komið vegna breytinga á innra skipulagi húsnæðis við Óseyrarbraut 2, en rými í húsinu sem áður hýsti verslun verður sameinað veitingastaðnum Kænunni. Opnað verður úr veitingasal og af gangi sem hýsir eldhús, lagera og starfsmannaástöðu inn í þetta nýja rými. Þrjár snyrtingar bættist við þær fimm sem fyrir eru, en að öðru leiti er húsnæðilöð og starfsemi óbreytt. Bensindælur með sjálfsafgreiðslu verða áfram á lóðinni.

Í þessum nýja sal verða sæti fyrir 43, en salurinn er fyrst of fremst hugsaður sem þægileg minni eining fyrir hópa, en einnig sem stækkun á því veitingarými sem fyrir er. Snyrtingar í stærri salnum og þessu nýja rými verða sameiginlegar, alls 7. Leyfilegur gestafjöldi fyrir breytingar er 100 manns en verður 155 eftir breytingar.

Teikningar eru byggðar á uppdráttum teiknistofu Sigurðar Þorvarðarsonar, útgefnum í nóv 1999, og Tekton útgefnum í ágúst 2001.

Veitingastofan verður áfram skilgreind sem Veitingastaður í flokki 2, þar sem vínveitingar verða umfangslítar og afgreiðslutími ekki lengri en til kl. 23. Sorpgámar fyrir veitingastaðinn eru staðsettir í steyptu sorpgerði nærri bakinnangi.

**GESTAFJÖLDI.** Áætlaður fjöldi starfsmanna er 6 á háannatíma, hámarksfjöldi gesta í veitingasal er áætlaður 155.

**VEITINGARÝMI.** Veitingasalir að frádregnu afgreiðslurými eru 202.9m<sup>2</sup>.

**ELDHÚS.** Eldhús er óbreytt frá því sem nú er, að öðru leiti en því að við bættist betri aðstaða fyrir forvinnslu og stærri kæli. Einnig verður komið fyrir slökkvikerfi í háf yfir eldunarlínu og heilsöðnu E30 útsogsröri frá honum.

**SNYRTINGAR.** Snyrtingar fyrir veitingasalir eru 7 (5 salerni, 2 skálar), ein þeirra aðgengileg hreyfihömluðum.

**RÆSTING.** Ræstilaðstaða fyrir stærri veitingasal er staðsett við snyrtingar, og fyrir minni sal við snyrtingu í þeim hluta hússins. Ræstiskápur fyrir eldhús er staðsettur við bakinnangang.



**STARSMANNARÝMI.** Kaffiaðstaða fyrir starfsmenn er í rými nálægt inngangi úr eldhúsi í veitingasal. Fataskápar og búningsaðstaða starfsmanna og starfsmannasnyrting eru staðsett á gangi inn af lagerum og eldhúsi.

**LOFTRÆSTING.** Öll lokuð rými eru loftræst vélrænt.

**BÍLASTÆÐI.** Bílastæði verða óbreytt, en þau eru 29 á lóðinni.

**BRUNAVARNALÝSING**

- Viðurkennt rásatengt brunaviðvörðunarkerfi er í húsinu skv. reglum Húsnæðis- og mannvirkjastofnunar. Kerfið er tengt viðurkenndri vaktstöð. Stjórnmstöð/Undirstöð ásamt yfirflitsmynd er í anddyri hússins.
- Brunaslöngur eru við báða aðalinnganga í veitingasal og í eldhúsi. Handslökkvitæki eru í öllum helstu rýmum.
- Flóttaleiðir og björgunarop haldast óbreytt frá samþykktum uppdráttum. Flóttaleiðir úr veitingasölum eru annars vegar um aðalinnganga á suðurhlíð, og hins vegar um dyr á norðurhlíð stærri veitingasalar, og gegnum starfsmannagang og þaðan um bakinnangang á norðurhlíð. Flóttaleiðir úr eldhúsi eru annars vegar um veitingasali og aðalinnganga á suðurhlíð, og hins vegar um bakinnangang á norðurhlíð hússins. Flóttaleiðir eru samkvæmt byggingarreglugerð, einn cm á mann sem nota á flóttaleiðina. Hvergi er lengra en 12 m í útgang eða annað brunahólf.
- Útljós og neyðarlýsing eru sýnd á grunnmynd.
- Neyðarlýsing a.m.k. 0,5 lux í söllum og salerni fatlaðra og 15 lux í eldhúsi og 1 lux á göngum.
- Allar klæðningar innanhúss eru í flokki 1 og gölfefni í flokki G. Klæðningar á flóttaleiðum eru í flokki 1.
- Brunamótaða aðalburðarvirka er a.m.k. R60.
- Yfir eldavélum, djúpsteikingu og öðrum tækjum þar sem eldhætta er mikil er háfur með slökkvikerfi. Frá honum er heilsöðil E30 útsogsröri.
- Þjónustusamningur er um eftirlit og viðhald á brunavarnakerfi hússins. Skoðun á viðurkenndu kerfi skal fara fram a.m.k. árlega.

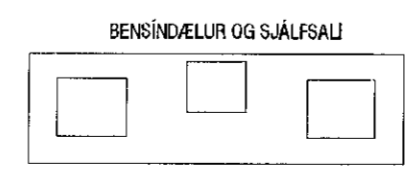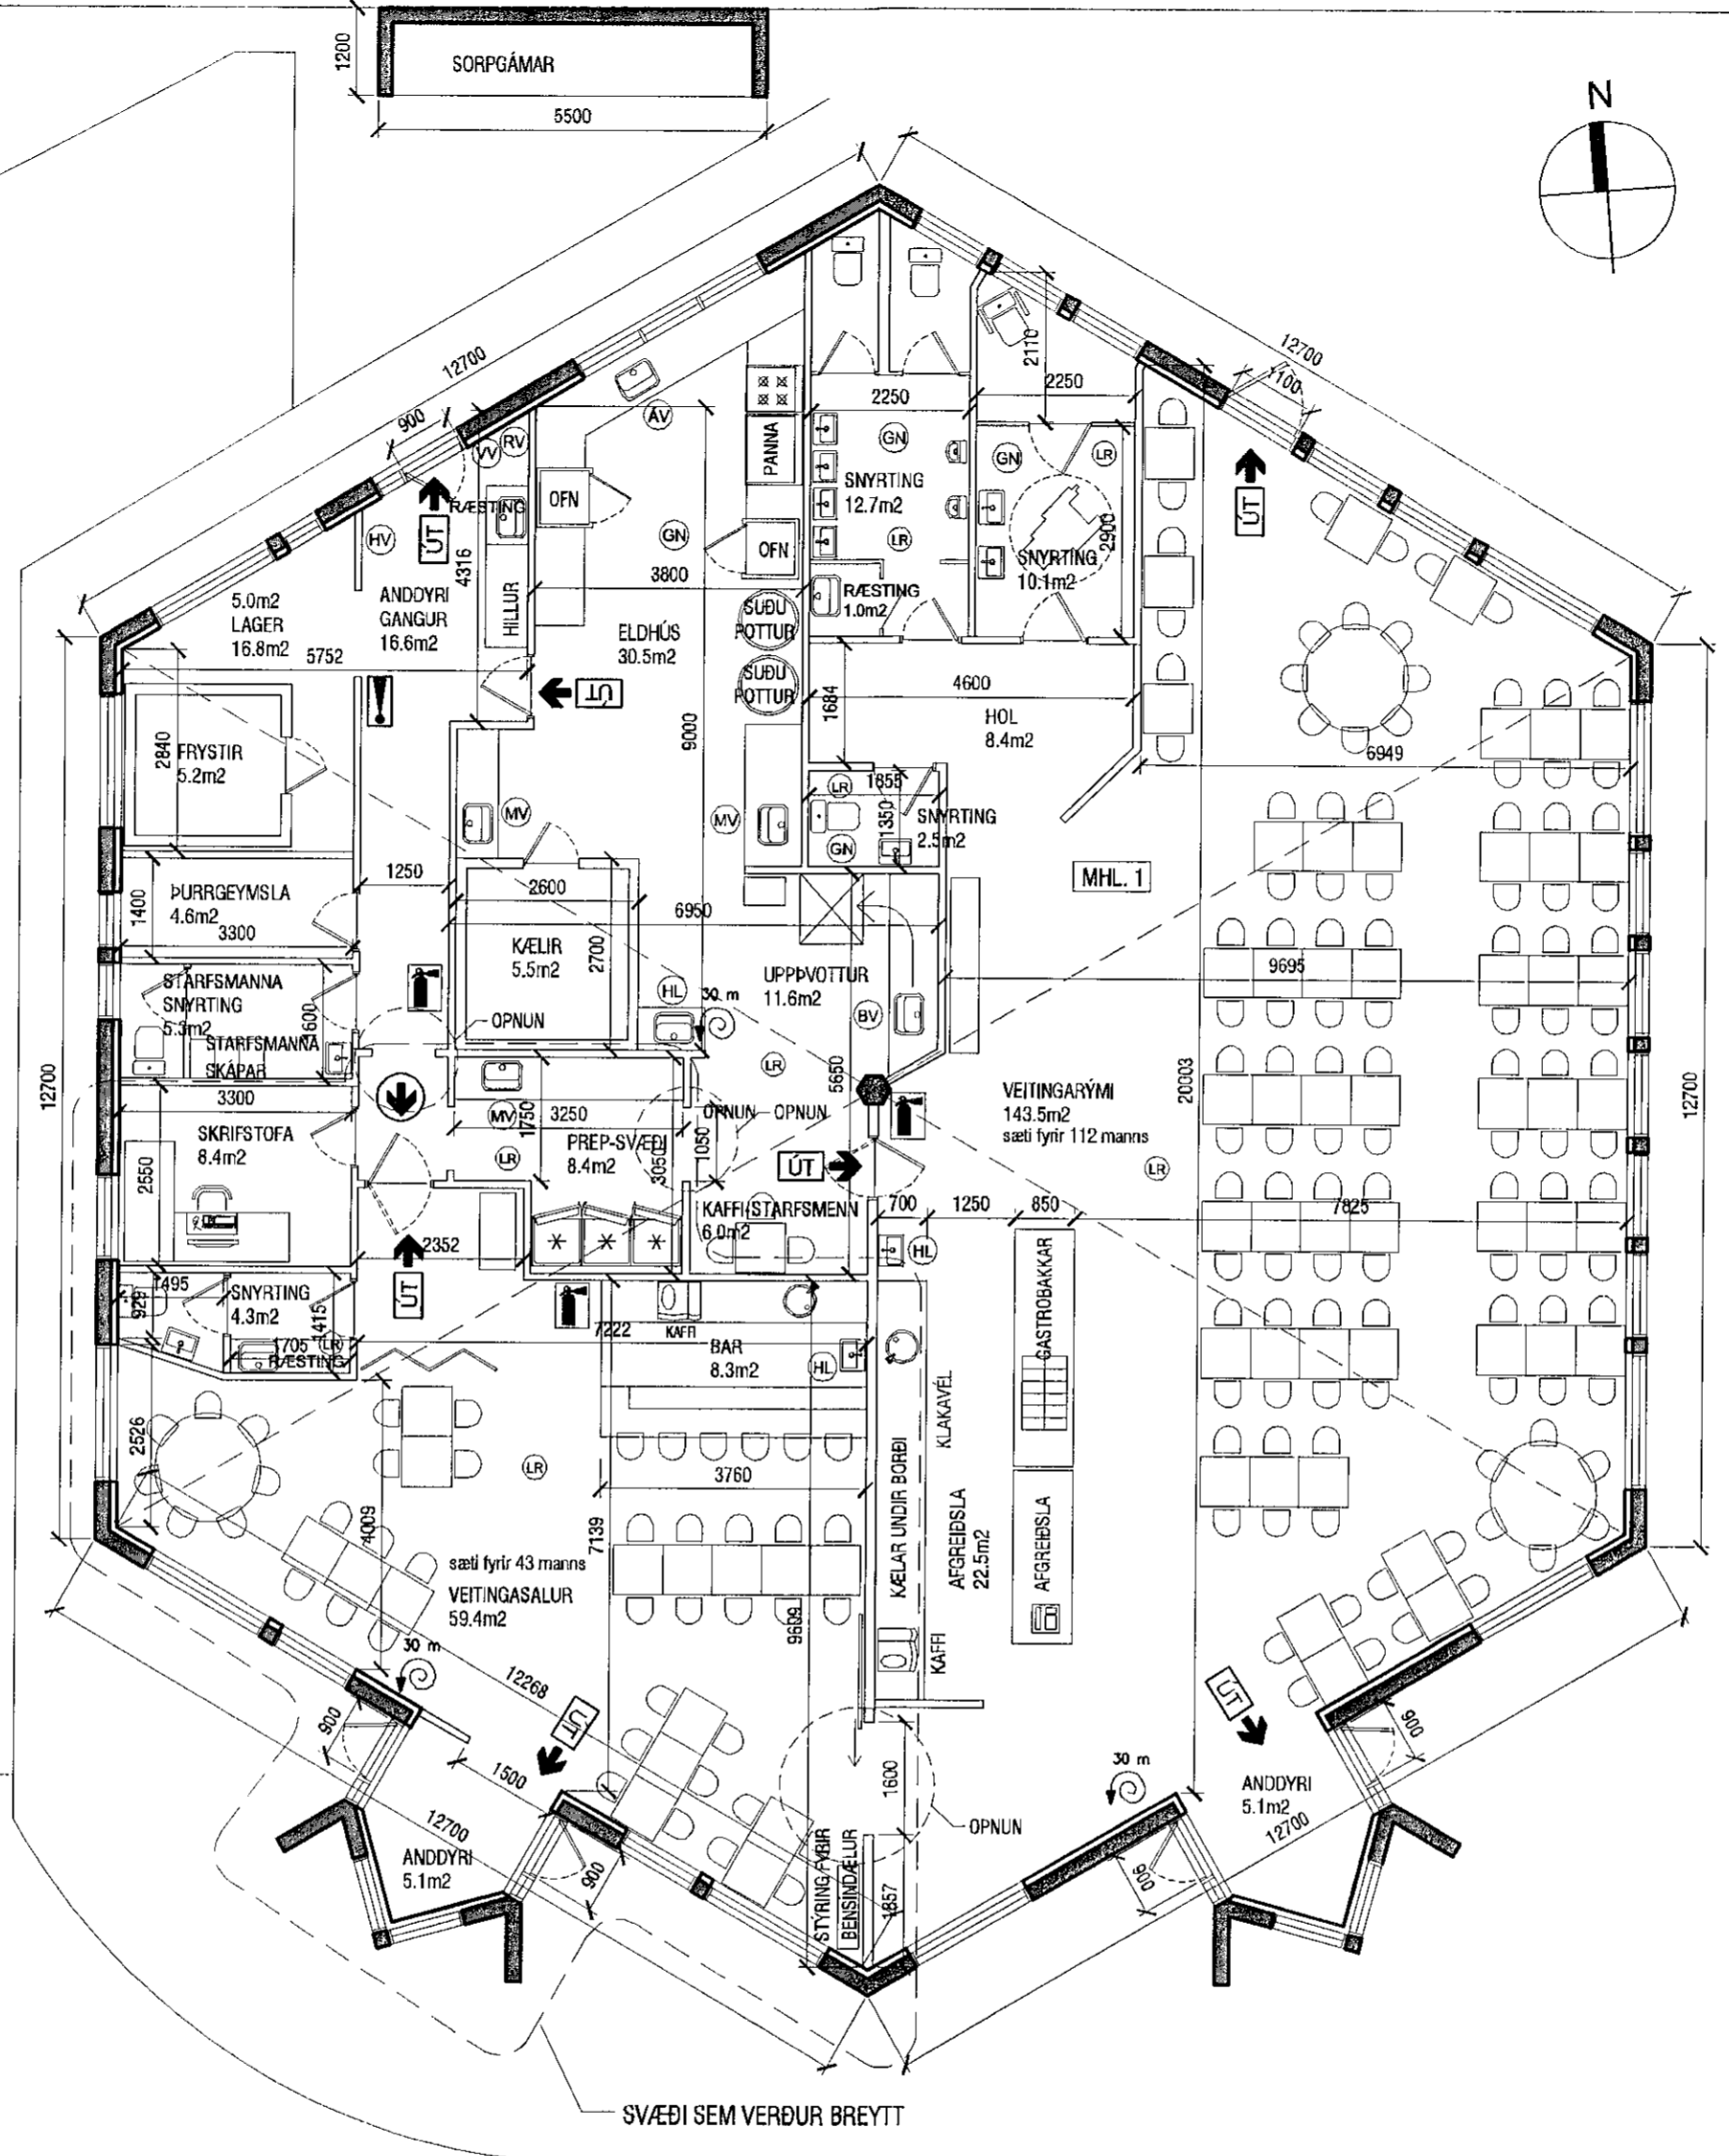

Grunnmynd  
mkv. 1:100

Digitally signed by Gunnar H. Kristjánsson  
DN: cn=Gunnar H. Kristjánsson, o=IS  
Iceland FHS Iceland  
e=brunahonun@bruna-honun.com  
Reason: I am the author of this document  
Location:  
Date: 2020-02-24 17:07Z

**TÁKN:**

- Veggir og hæðaskil með merktri brunamóttstöðu.
- Hurðir og gluggar með merktri brunamóttstöðu.
- Rýmingarleið.
- Útljós.
- Björgunarop
- Stjórnmstöð brunavarnakerfis
- Reykskynjari
- Neyðarljós
- Brunaslanga
- Rýmisnúmer
- Loftræst rými
- Gölfniðurfall
- Hitaveita
- Vatnsveita
- Rafmagnsveita
- Aðgengi hjólastóla
- Handlaug
- Borðbúnaðarvaskur
- Ahaldavaskur
- Matvælavaskur

HEILBRIGÐISEFTIRLIT  
HAFNARFJÖRÐUR  
OG KÓPAVOGSSVÆÐIS  
Gardatorgi 5 - 210  
25/2/2020

C	21.feb.2020	breytingar v. athugasemda	KE	KE
B	04.feb.2020	breytingar v. athugasemda	KE	KE
útg.	dags.	skýring	teiknað	yfirfarið

**STÆKKUN Á VEITINGARÝMI**

heimilisfang	ÓSEYRARBRAUT 2		
sveitarfélag	HAFNARFJÖRÐUR		
verkhliuti	ADALUPPDRÁTTUR		
skýringartexti	grunnmynd, lýsing		
verknúmer	19/15	landnúmer	122077
		staðgreinir	1400-1-67600020
teiknað	KE	yfirfarið	KE
		kvarði	1:100
		dags.	16-12-2019
teikning nr.	A-201	útgáfa/breyting	C
			AOK ARKITEKTAR
arkitekt / hönnunarsjóri:	Kári Elfksson, arkitekt, kt: 070365-4059		
AOK - Gunnarsundi 5 - 220 Hafnarfjörður - kt: 480318-1610			
sími: 699-0999 - email: aok@aok.is - www.aok.is			

**A2** ATH: Öll mál eru í millimetrum. Öll vatnstriði skal bera undir höndum. Mælið ekki af teikningum, öll mál aðhugast á staðnum. Öll afnot og aftitun teikninga, að hluta eða í heild, er háð skriflegu leyfi höfundar.