




Norður

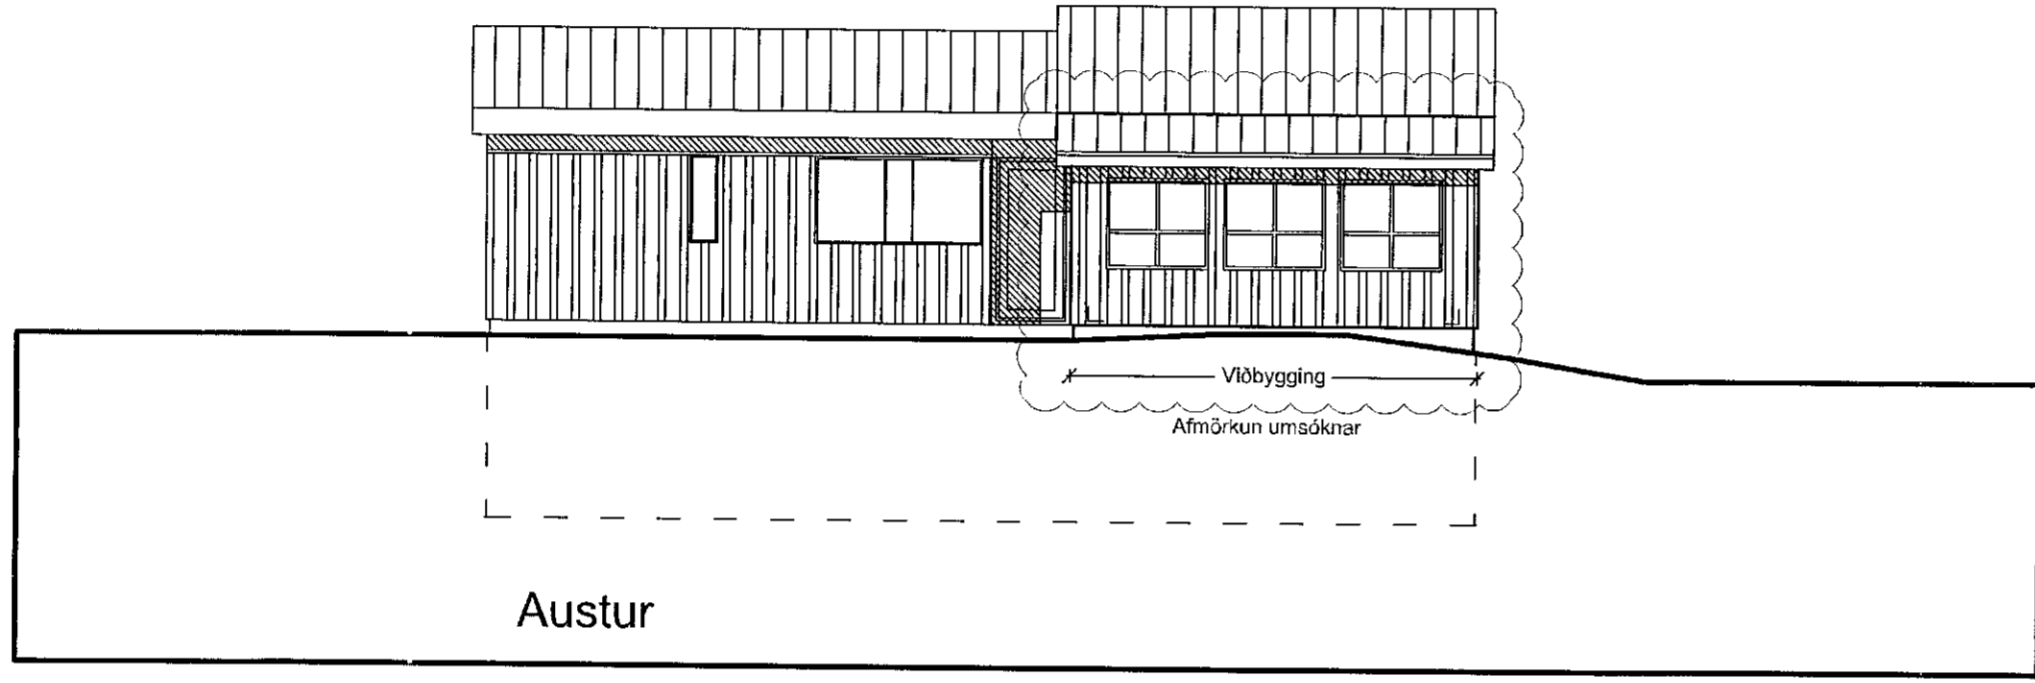

Austur

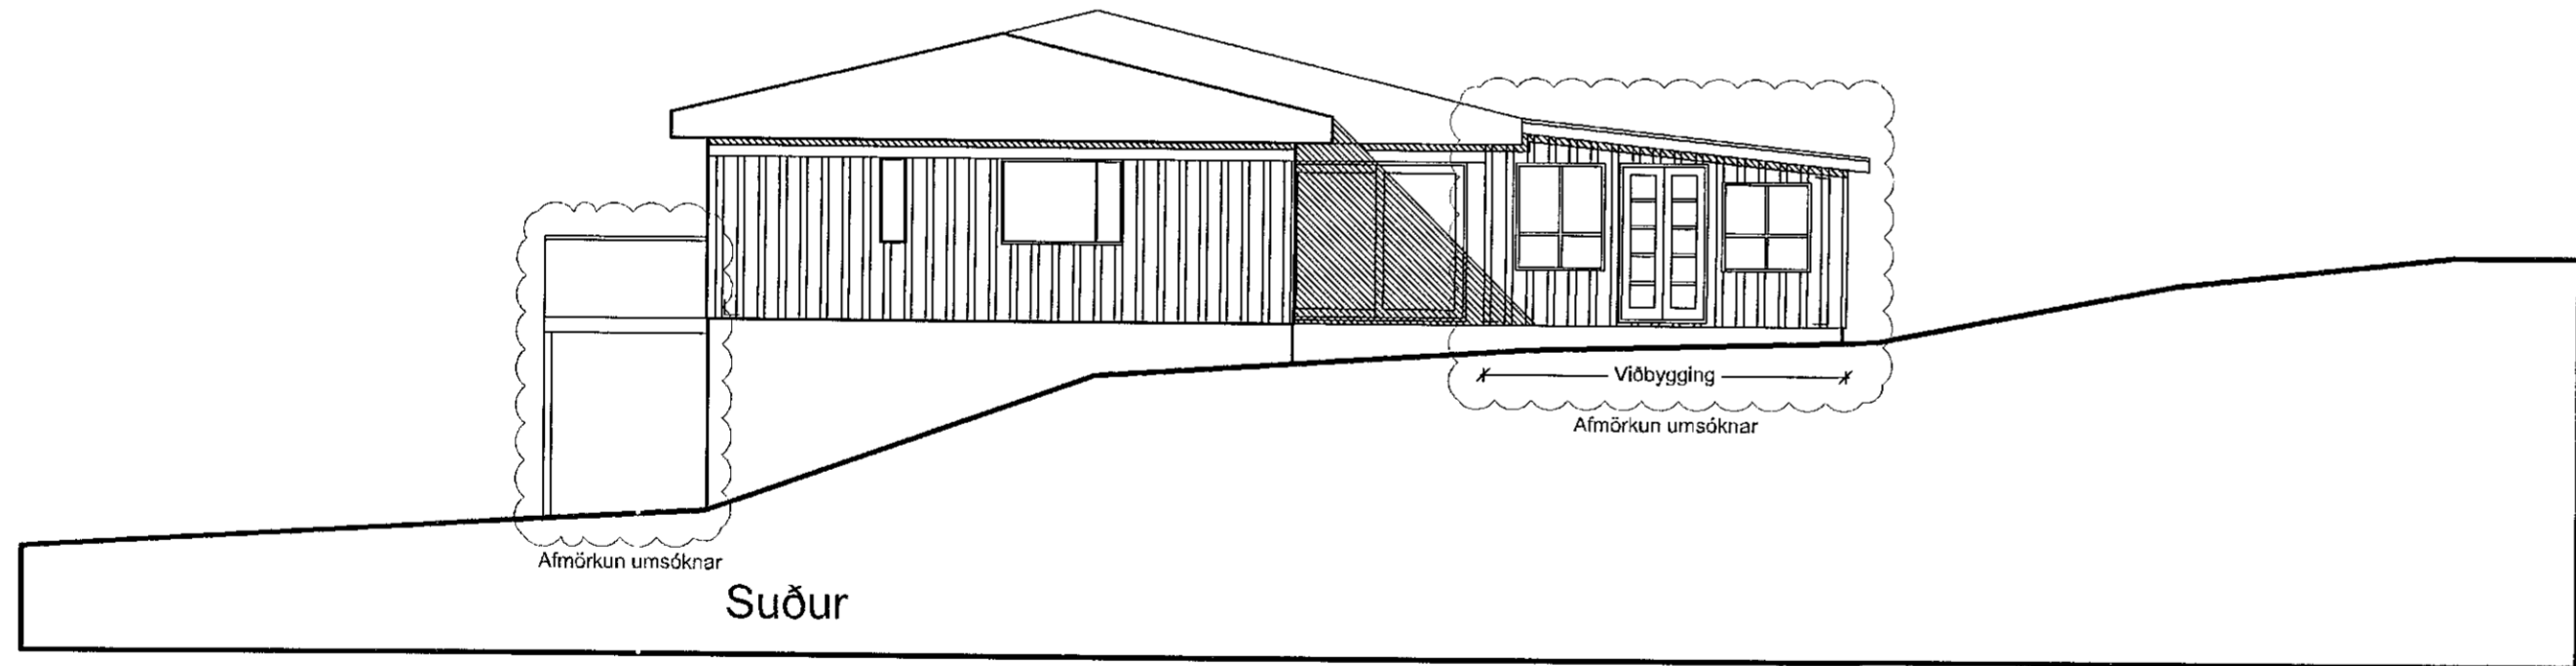

Suður

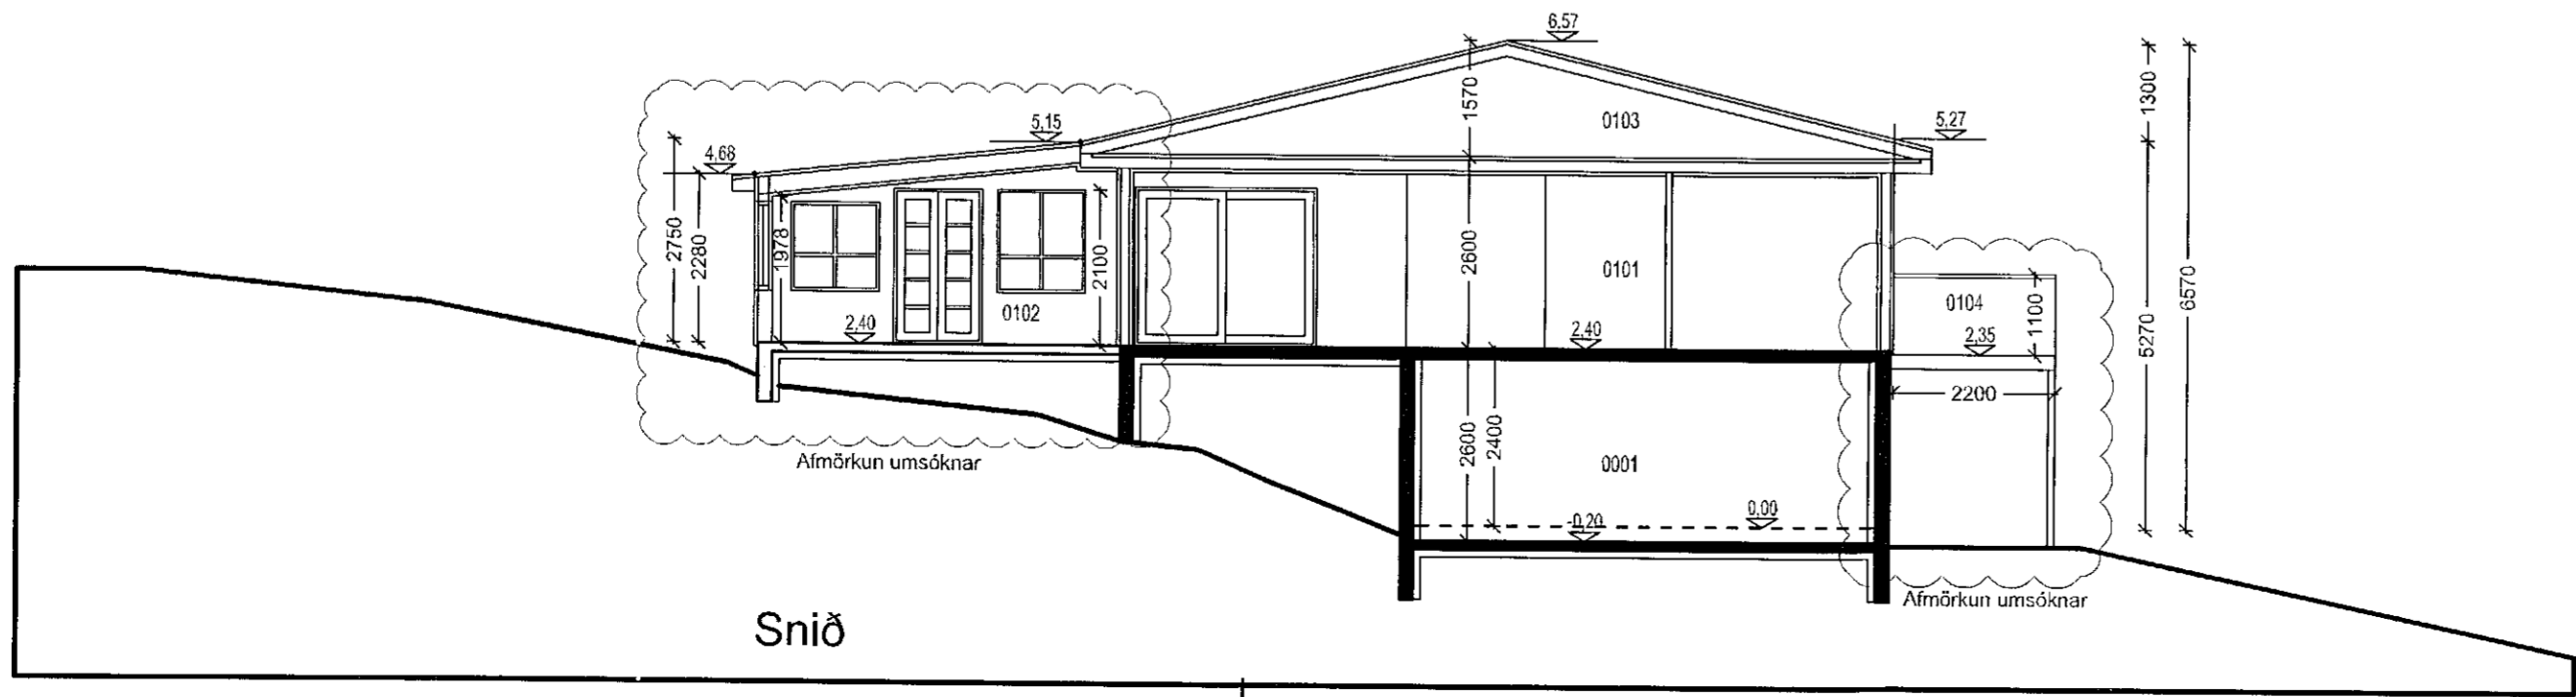

Snið

Samþykkt bann
 13. MAR. 2020
 Byggingarfulltrúi / Byggingarstjóri
Selma Björnsdóttir



Strandgata 73b
 Hafnarfjörður
 Útlit, snið

Hannað / teiknað : ff Verknúmer : 1921
 Mælikvarði : 1/100 Dagsetning : 14.02.2020

Teikn.nr. 102

Aðalnöfnuður :
 Fríðrik Friðriksson arkitekt Fai, Kt: 211256-4519 *Fríðrik Friðriksson*

Studio F - arkitektar

Kelduhvammur 6, 220 Hafnarfjörður
 Kt: 430707-1670 S: 571 0202 / 864 9610 Netf: studiof@islandia.is