


Samþykkt þann
18. MAR. 2020
Byggingarfulltrúinn í Hafnarfirði
Sóluur Þjornadóttir

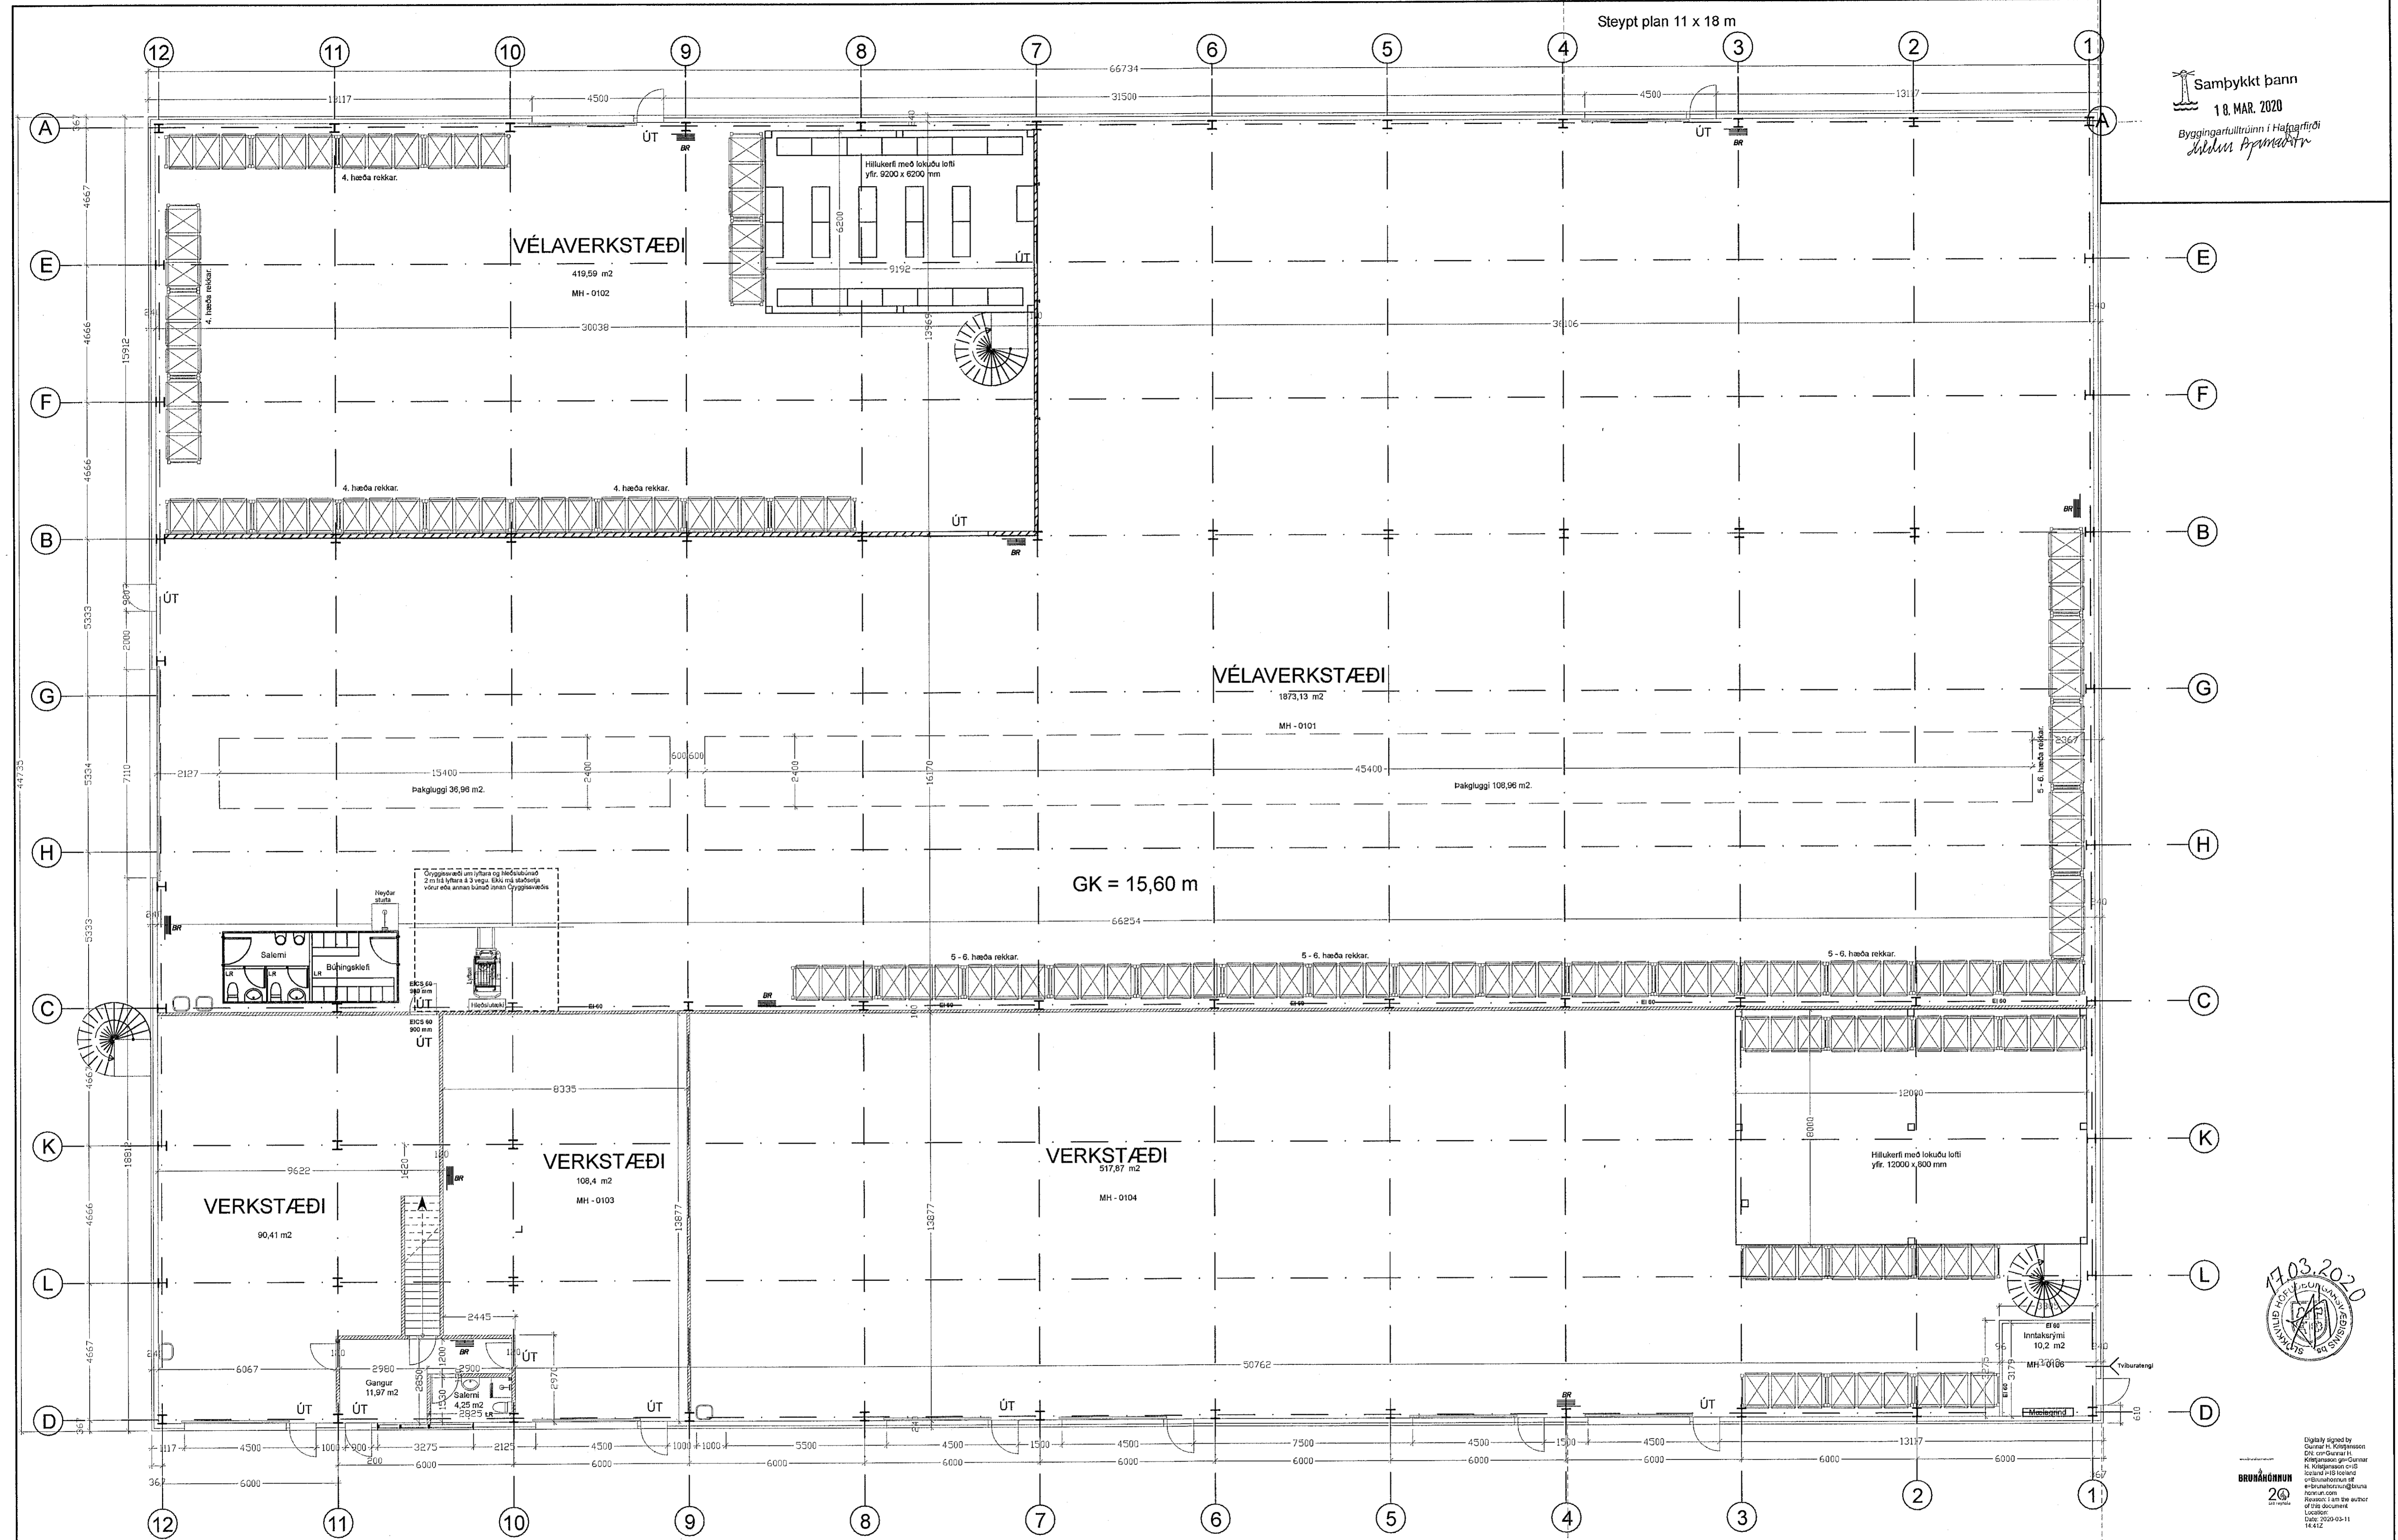

GRUNNMYND 1 HÆÐ.

Steypt plan 11 x 18 m



Digitally signed by
Reason: I am the author
of this document.
Date: 2020.03.11
14:42

EUROstál ehf Símar: 517 0335 / 618 3300, email: kjartan@eurostal.is Breytt: 8.03.2020			Verkefni: Áhella 3 Hafnarfirði Teikning: Aðaluppdráttur, 1 hæð grunnmynd. Reyndarteikning.	Kvarði: 1 / 100 Teikn. nr.: Nr. 1.01.
Teiknað: KR.	Dags: 15.09.2019	Verk nr.:	Undirskrift: <i>K. Rafnsson</i> Kjartan Rafnsson kt. 220850 - 2189	