Sambykkt þann
18. MAR. 2020
Byggingarfulltrúinn í Hafnarfirði

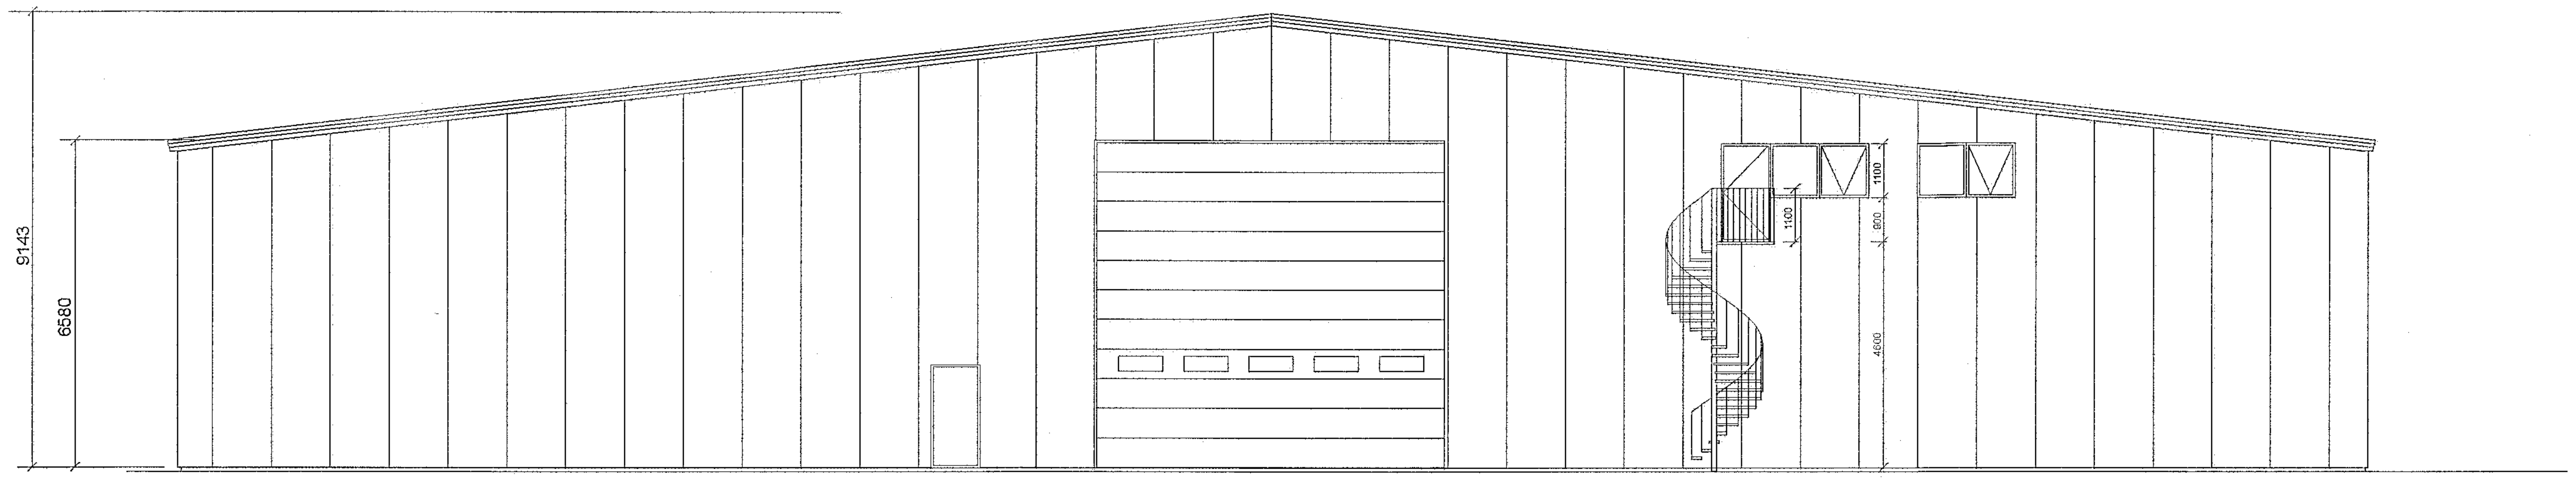

Vesturgafl

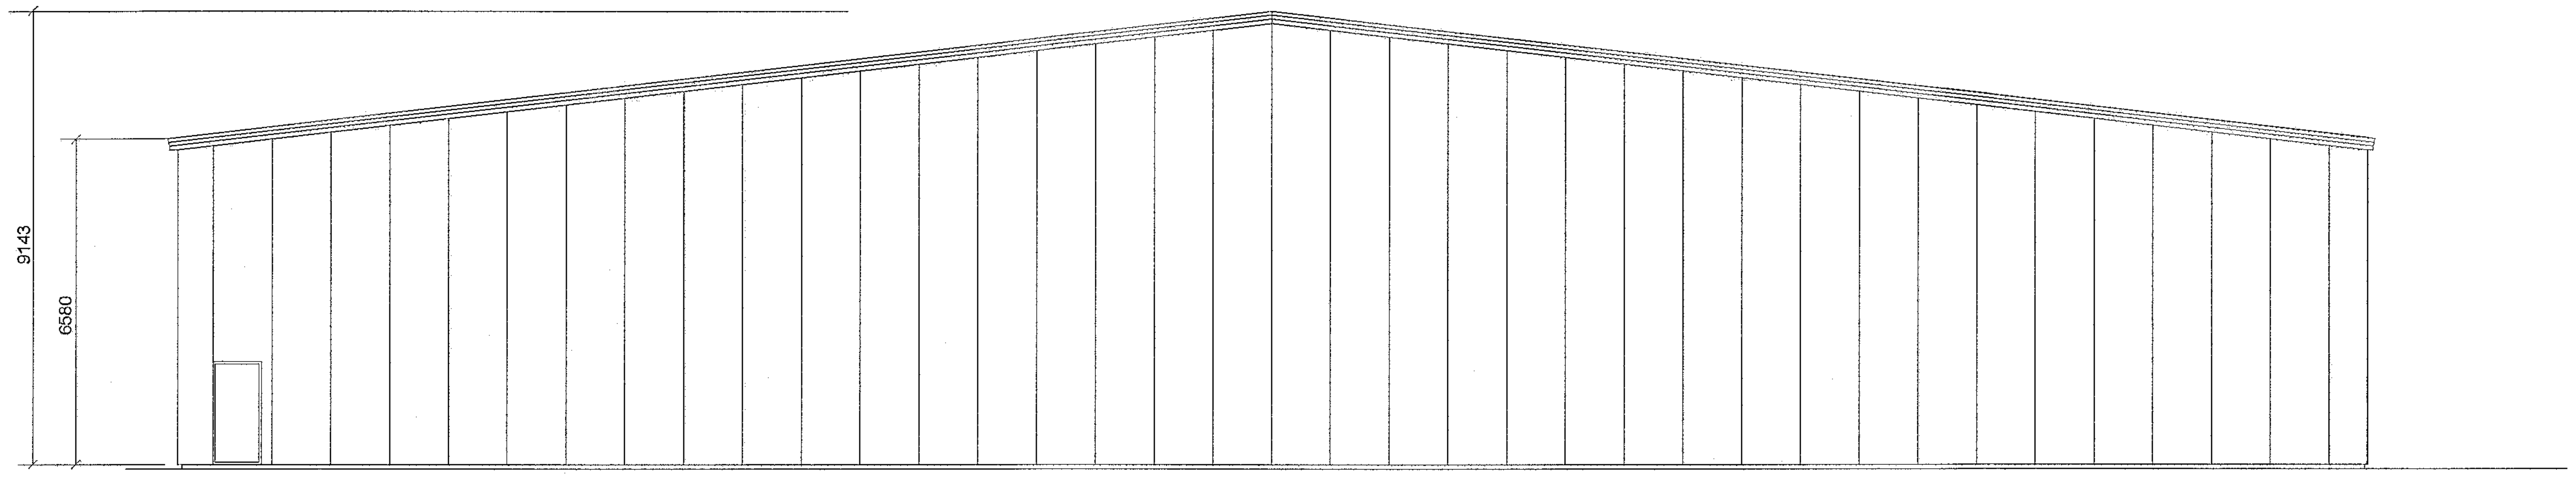

Austurgafl

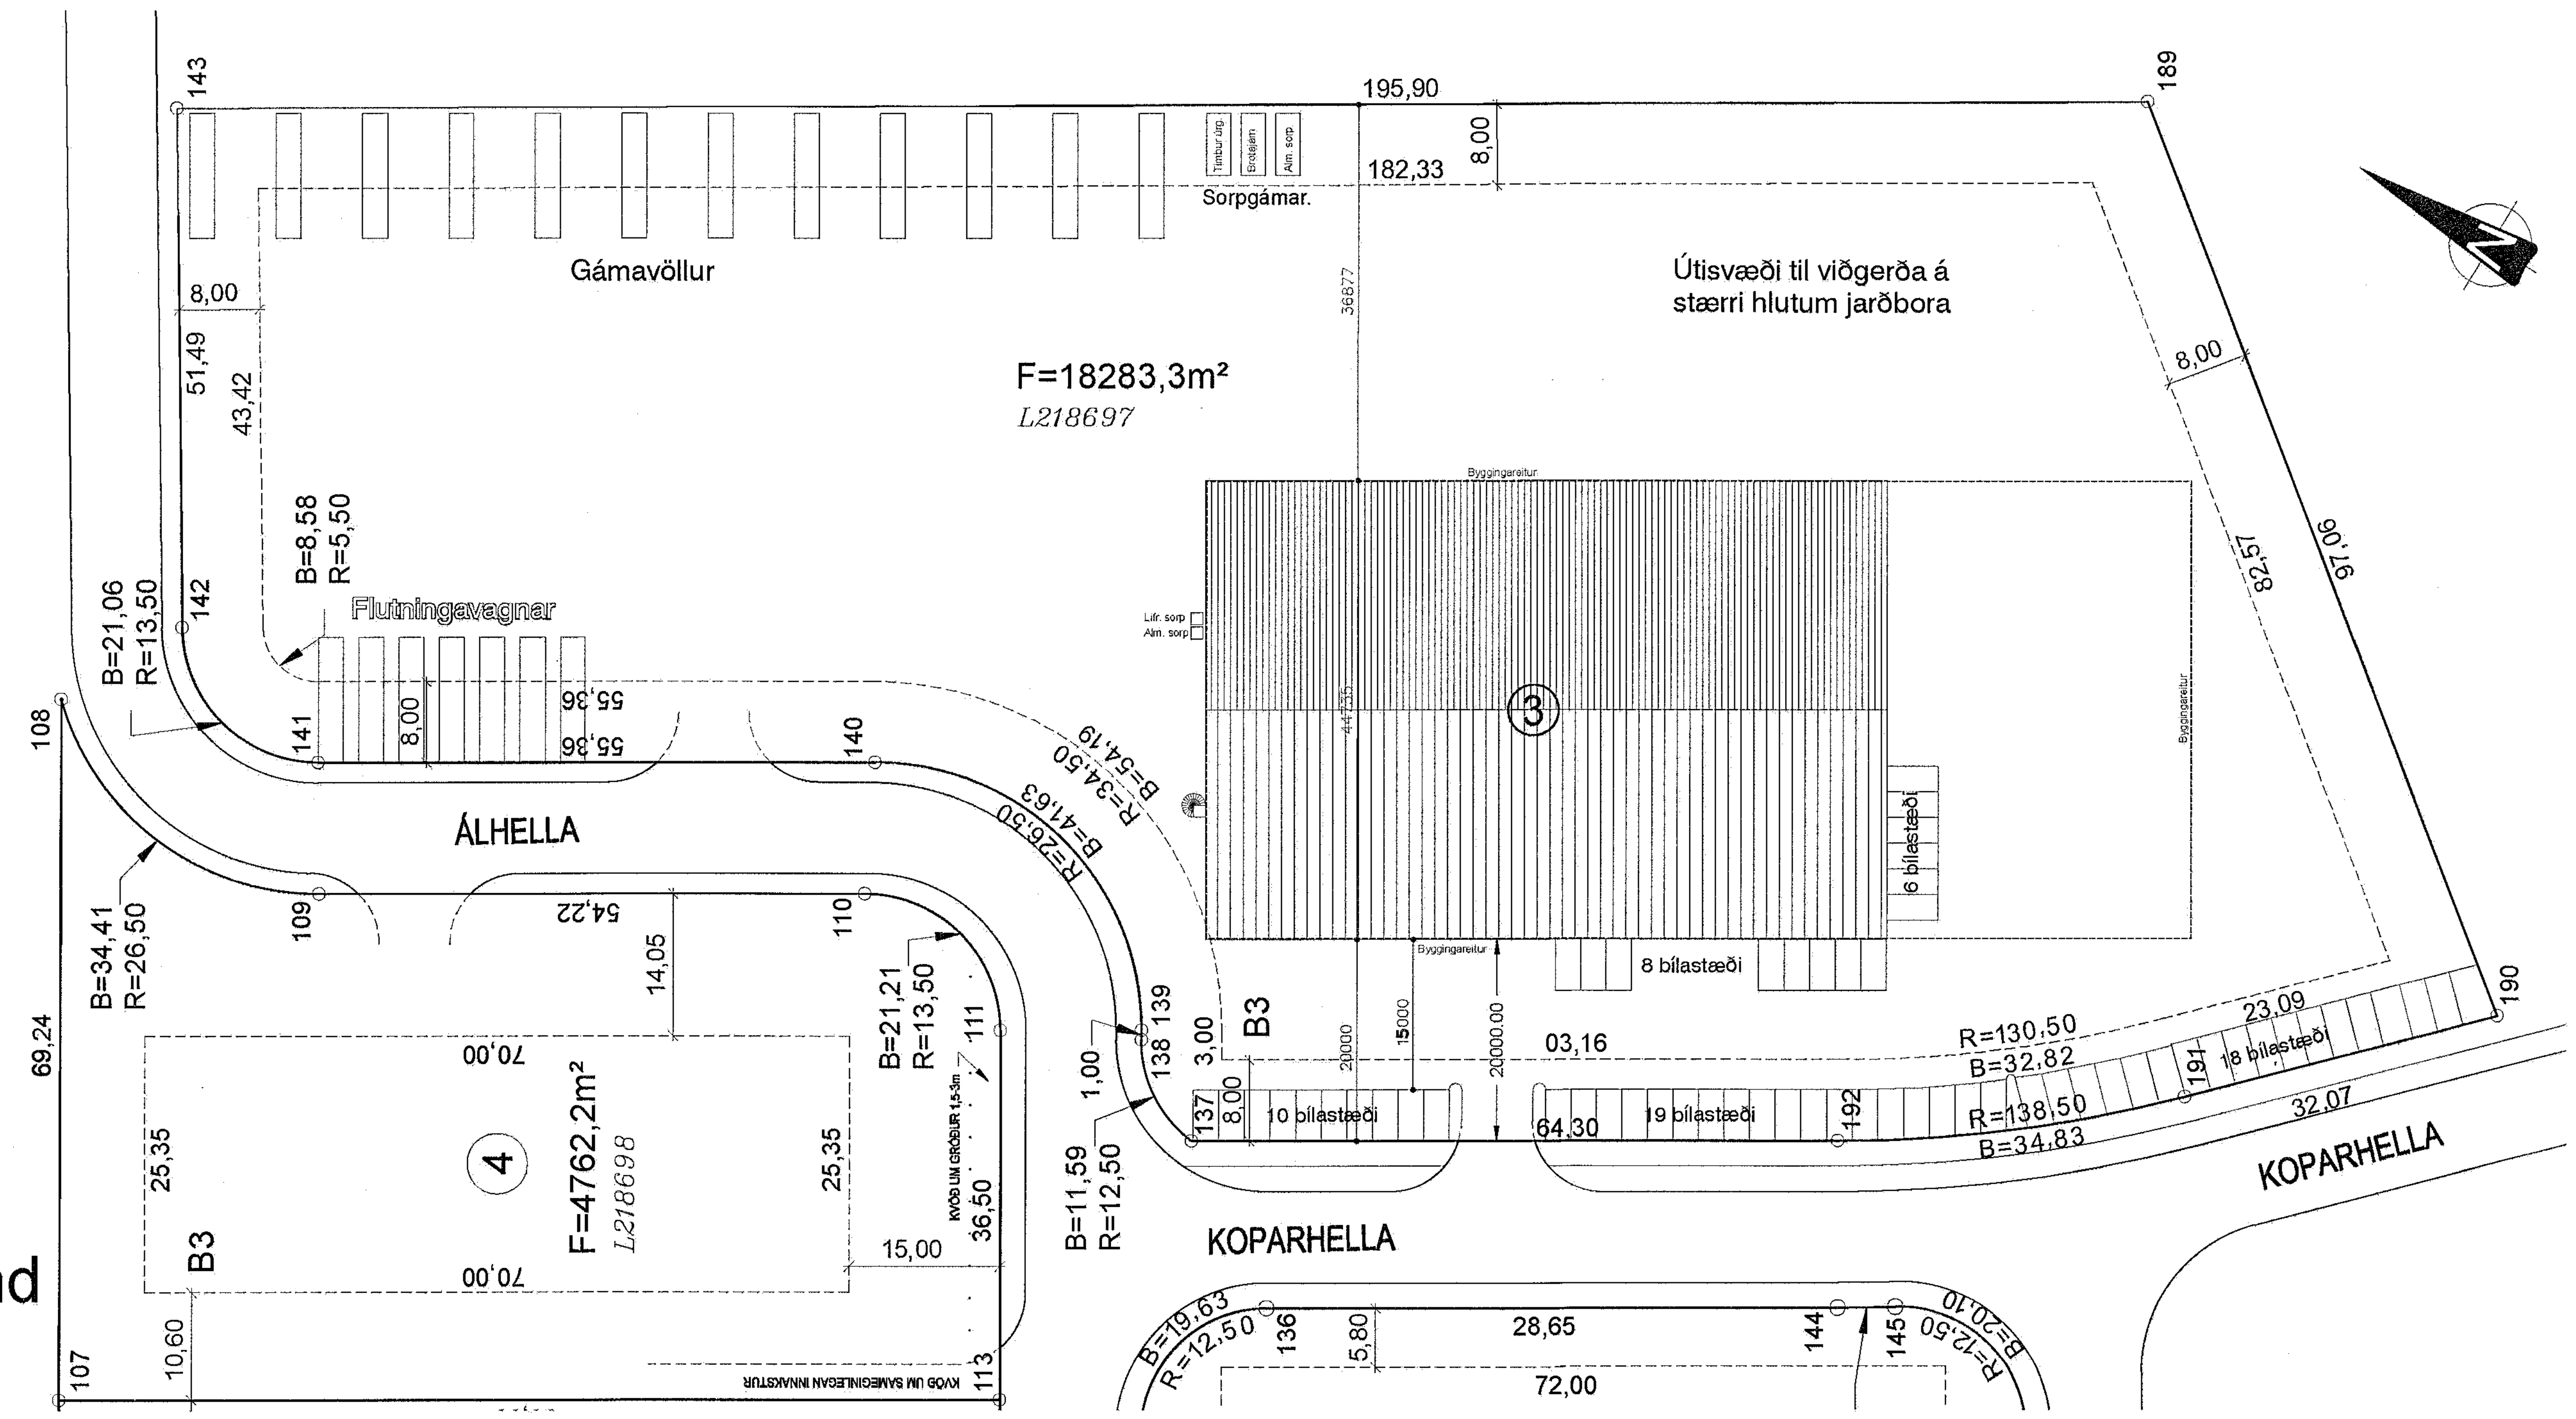

Afstöðumynd

EUROstál ehf Sundaborg 5, 104 Reykjavík, Símar: 517 0335 / 618 3300. e-mail: kjartan@eurostal.is	Verkheiti: Álhella 3, Hafnarfirði	Kvarði: 1: 100/500
Breytt: 8.03.2020	Teikning: Reyndar, útlitsteikning af göflum, afstöðumynd	Teikn.nr.
Teiknað: KR / Dags.: 15.09.2019 / Verk nr.:	Undirskrift: Kjartan Rafnsson tæknifr. k.t. 220850 2189	Nr. 103