
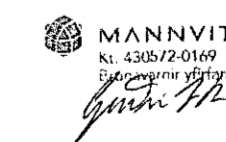


2019-11-15 : AFMÖRKUN SVÆDIS SEM SÓTT ER UM BYGGINGALEYFI FYRIR..

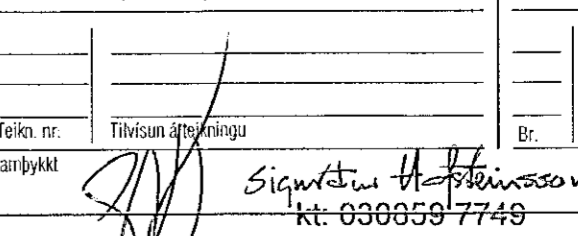

Breytt 15.11.2019 (C) Breytingar á 2. hæð, snyrtingum, kaffistofu og skrifstofum breytt.
Breytt 23.09.2018 (B) Breytingar á 2. hæð, snyrtingum breytt, takniymi og ræstihæðir bætt við.
Breytt 12.06.2018 (A) Hurðir og léttir innveggir færðir til á 2. og 3. hæð.

C

VEKTOR - hönnun og ráðgjöf - Síðumúla 3, 108 Rvk, s: 554-6650 / 897-5363		Sigurður Halsteinnsson Byggingarfulltrúinn í Hafnarfjarði Sími: 030059-7749 email: sigur@vektor.is	
Tökn nr. Samskipti 		SkÚTAHRAUN 2, HAFNARFJÖRÐUR SKRIFSTOFUR GRUNNMYNDIR 2. & 3. HÆÐ	
Dagssetning 15.12.17		Tökn nr. A-02	