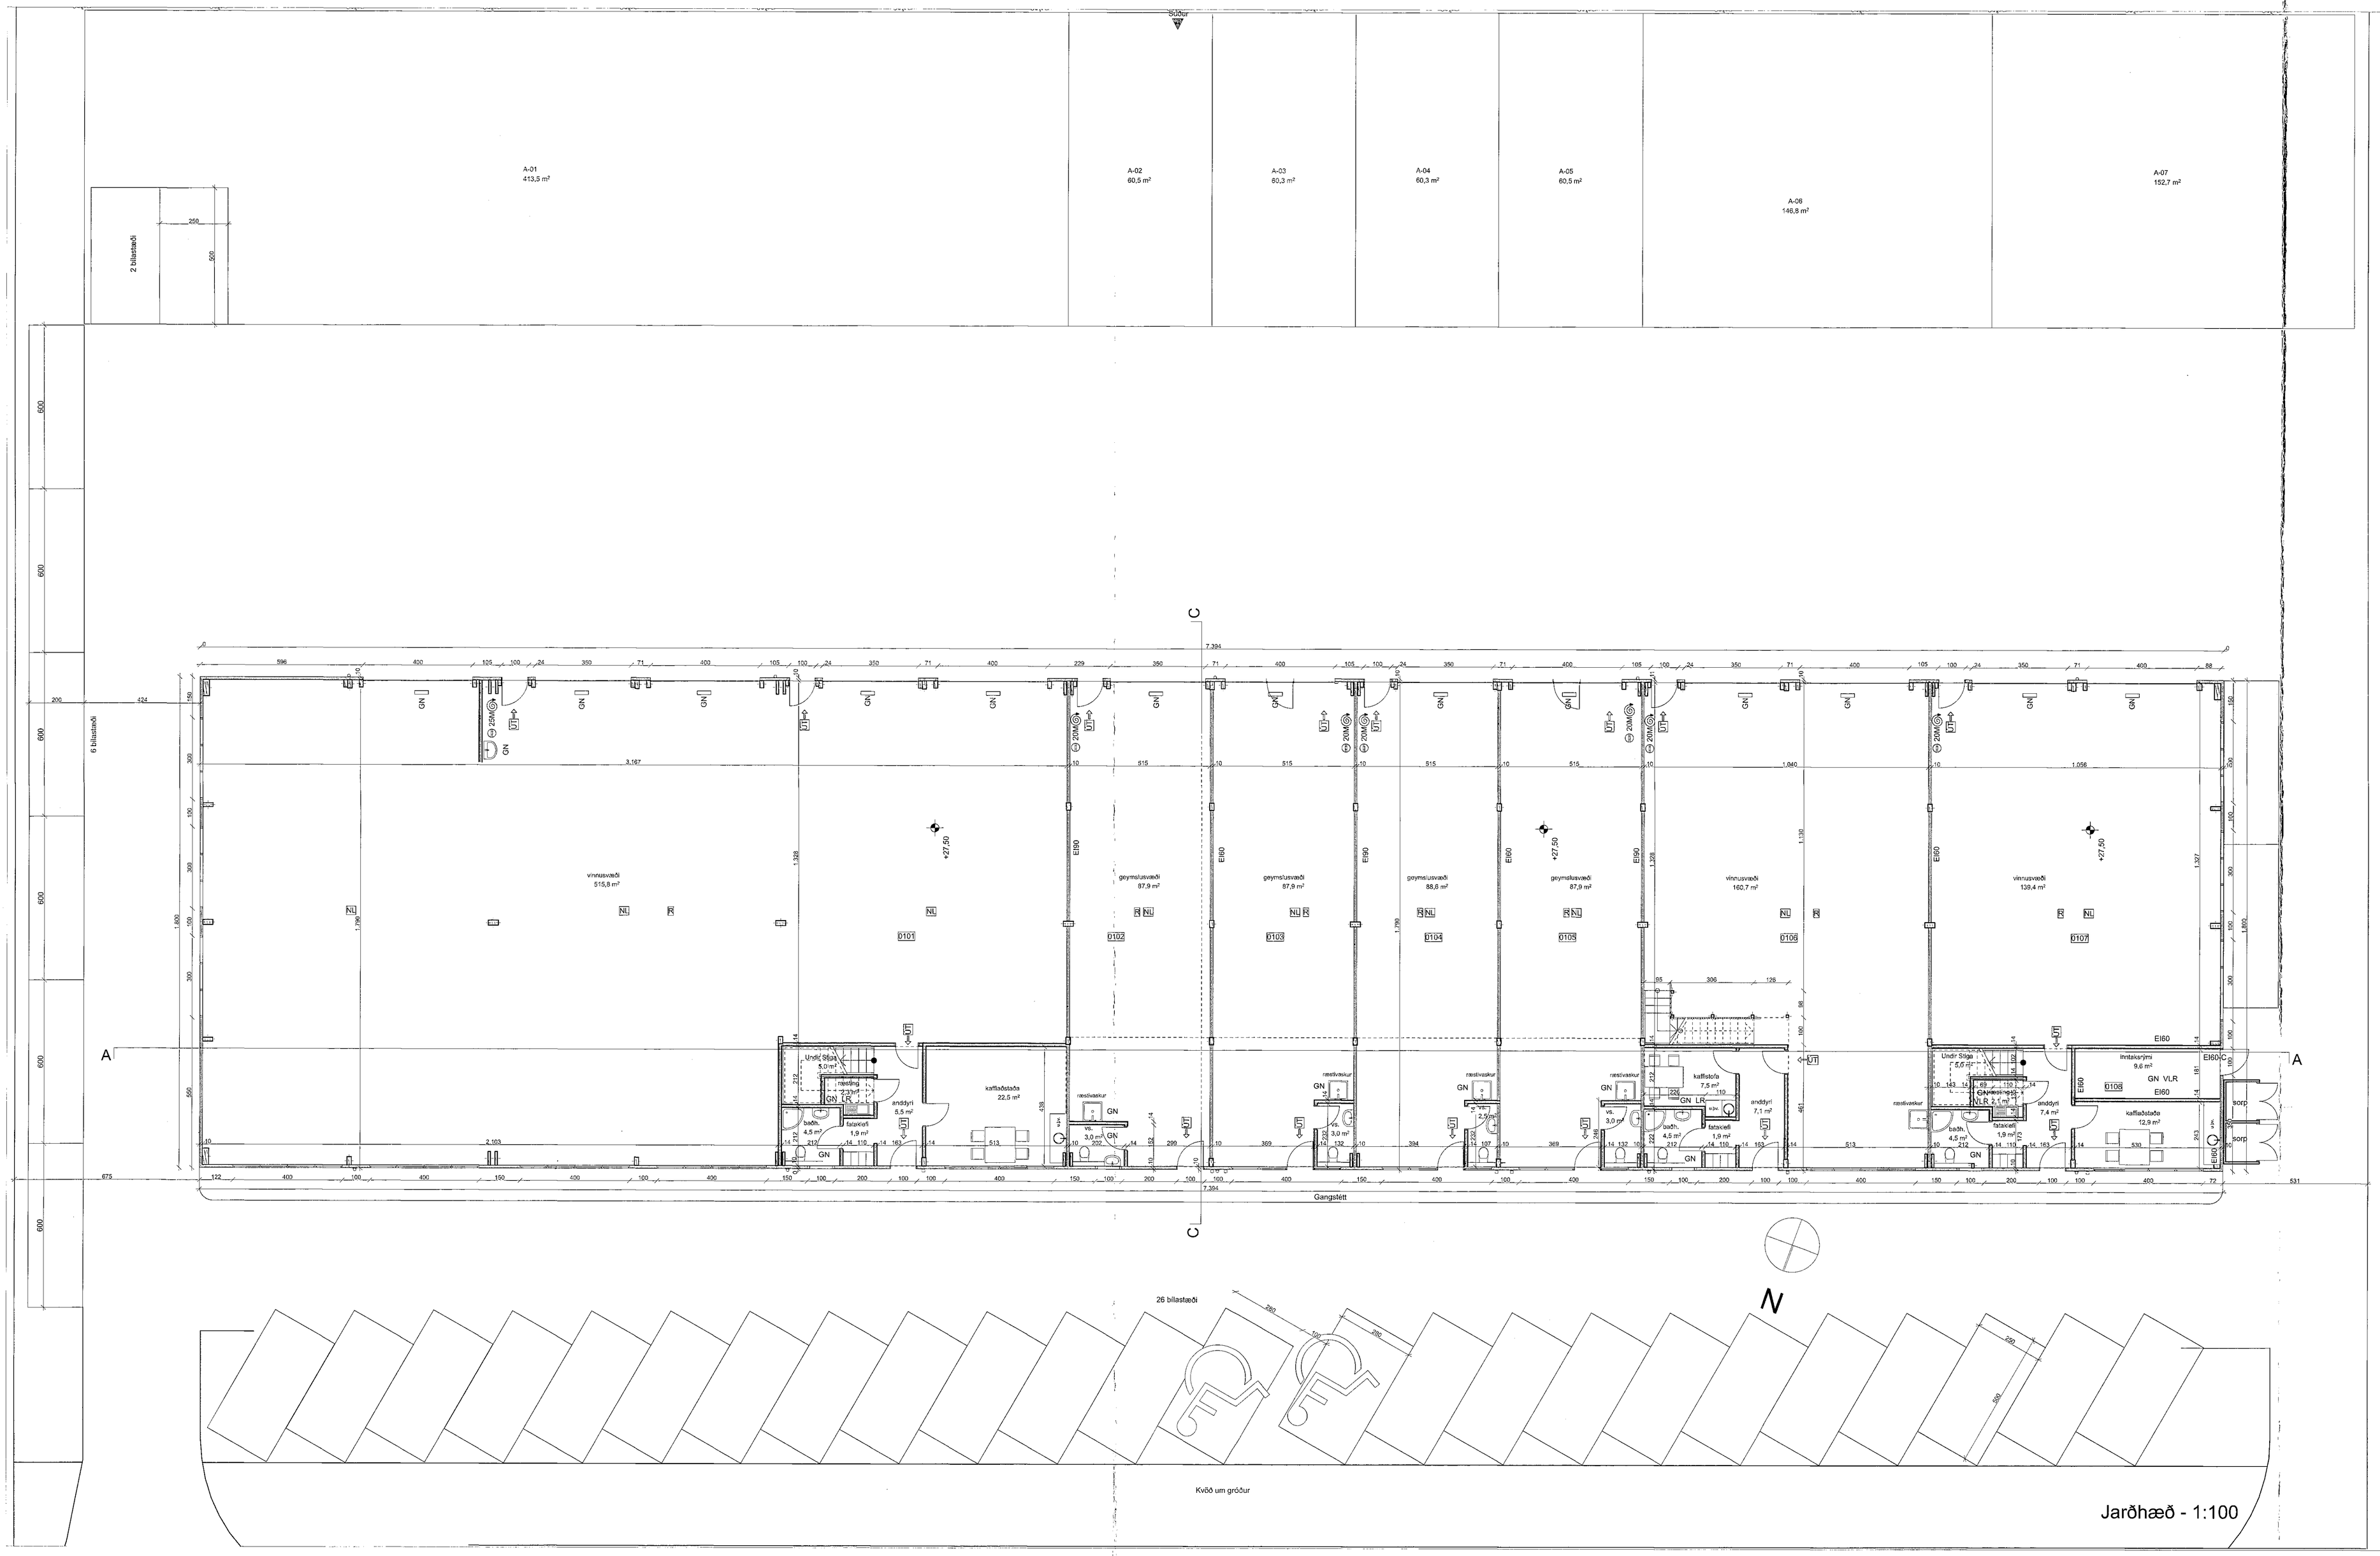

Jarðhæð - 1:100

Samþykkt þann
15. APR. 2020
Byggingarfulltrúinn í Hafnarfirði

SHS
14.04.2020

HEILBRIGÐISEFTIRLIT
HAFNARFJARÐAR-
OG KÓPAVOGSSVÆÐIS
Garðatorgi 5 - 210 Garðabæ
2.4.2020

1.4.20

BRUNAHÖNNUN
20 ára reynsla

Digitally signed by Gunnar H. Kristjansson
DN: cn=Gunnar H. Kristjansson, gn=Gunnar H. Kristjansson, c=IS Iceland, l=IS Iceland, o=Brunahonnun, sn=brunahonnun@brunahonnun.com
Reason: I am the author of this document
Location:
Date: 2020-03-27 16:00Z

HELSTU TÁKN:

EI60	Brunamótstaða
-C	Sjálffokandi hurð
-S	Reykþétt hurð
	Stjórnstöð brunaviðvörunarkerfis
BO	Björgunarop
BO	Fellistigi við björgunarop
UT	Merktur útgangur
	Flóttaleið
R	Reykskynjari
NL	Neyðarlýsing
	Brunaslanga
	Handslökkvitæki
	Tvíburatengi úðakerfis
	Stigleiðsla
	Reyklúga
	Gat í gólfi
	Gat í lofti
gn.	Gólfniðurfall
vir.	Vélræn loftræsing
nf.	Niðurfall
ROB	Rafdrifinn opnunarbúnaður

Breyting B 27.03.2020: Bílum er fjölgað úr fjórum í sjö. (Bíli 02 er skipt upp í fjögur minni bíl (02,03,04,05), sem verða notuð sem geymsluhúsnæði). Í bílunum eru geymslufoft og verða færanlegir stigar notaðir til að komast þangað upp. Bætt er við iðnaðar- og gönguhurðum

Breyting A 04.01.2019: Í bílum 0101-0102 eru súlur fjarlægðar og kaffistofur stækkaðar. Brunaslöngum í bíli 0101 er fækkað úr tveim í eina. Þvottaherbergi í bíli 0103 sleppt og stigi færður til. Sorp er fært, verður staðsett við vesturgafl húss og er skermað af með forsteyptum einingum. Bíl 0104 er óbreytt.

Verkheiti:	**Einhella 3**
Teikning:	Grunnmyndir
Verkkaupi:	Björg Real Estate ehf
Arkitekt:	Orri Árnason
Hönnunarstjóri:	Orri Árnason
Teiknað af:	gá, gb
Yfirfarið af:	PH
Dags:	16.08.2018
Kvarði:	1:100
Stærð:	1000 X 594mm
Fjöldi teikn.:	5

ZEPPELIN
ARKITEKTAR

1.1.2 B

Orri Árnason FAÍ Kt: 080864-5749 - www.zeppelin.is - tel 5533640 - zeppelin@zeppelin.is