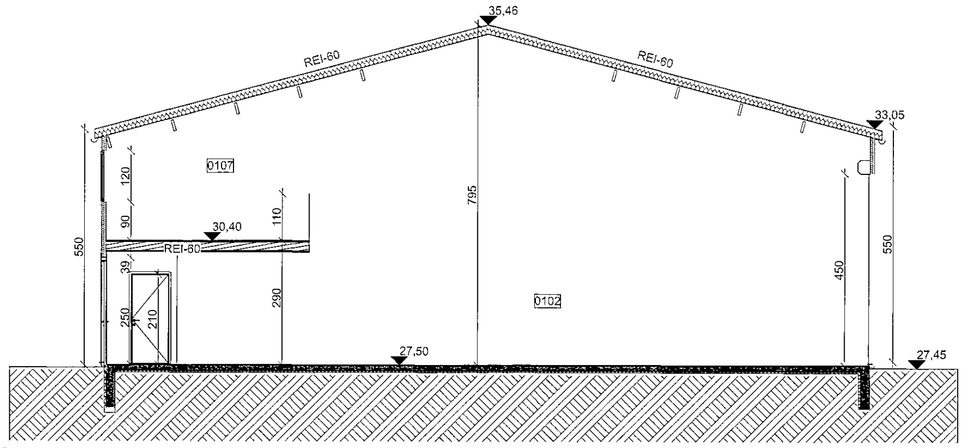

C C Snið 1:100

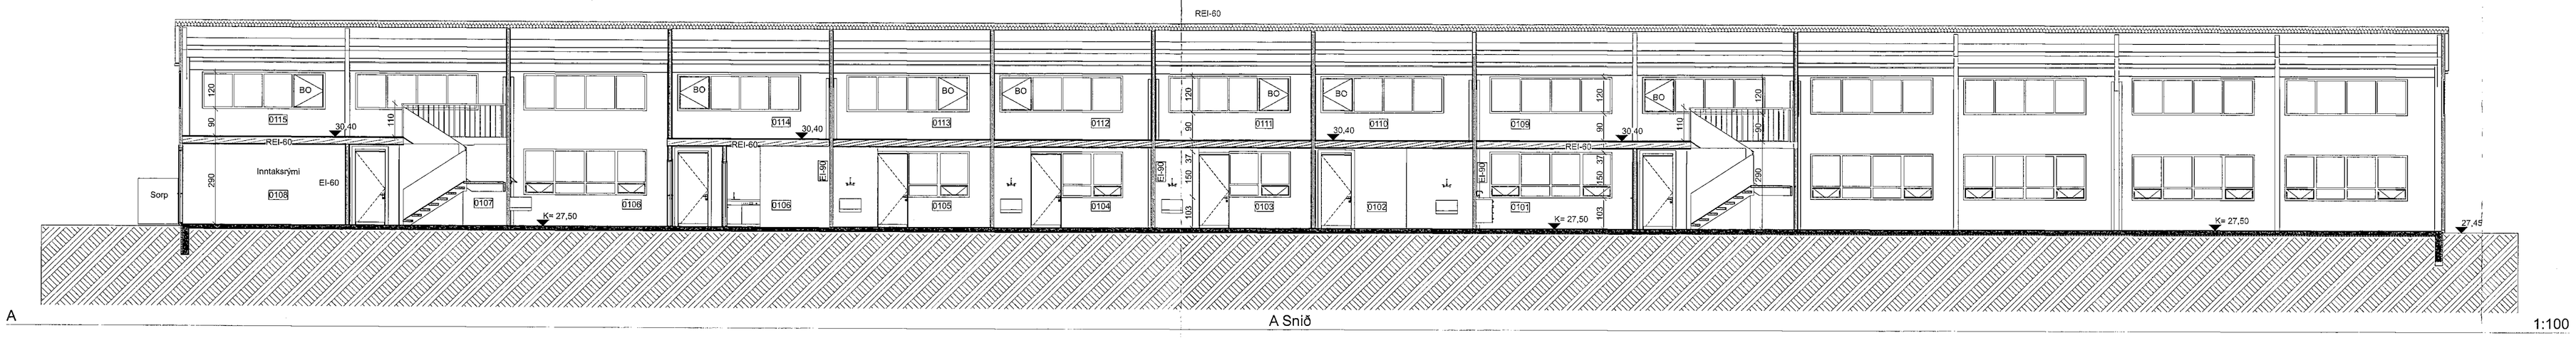

A A Snið 1:100

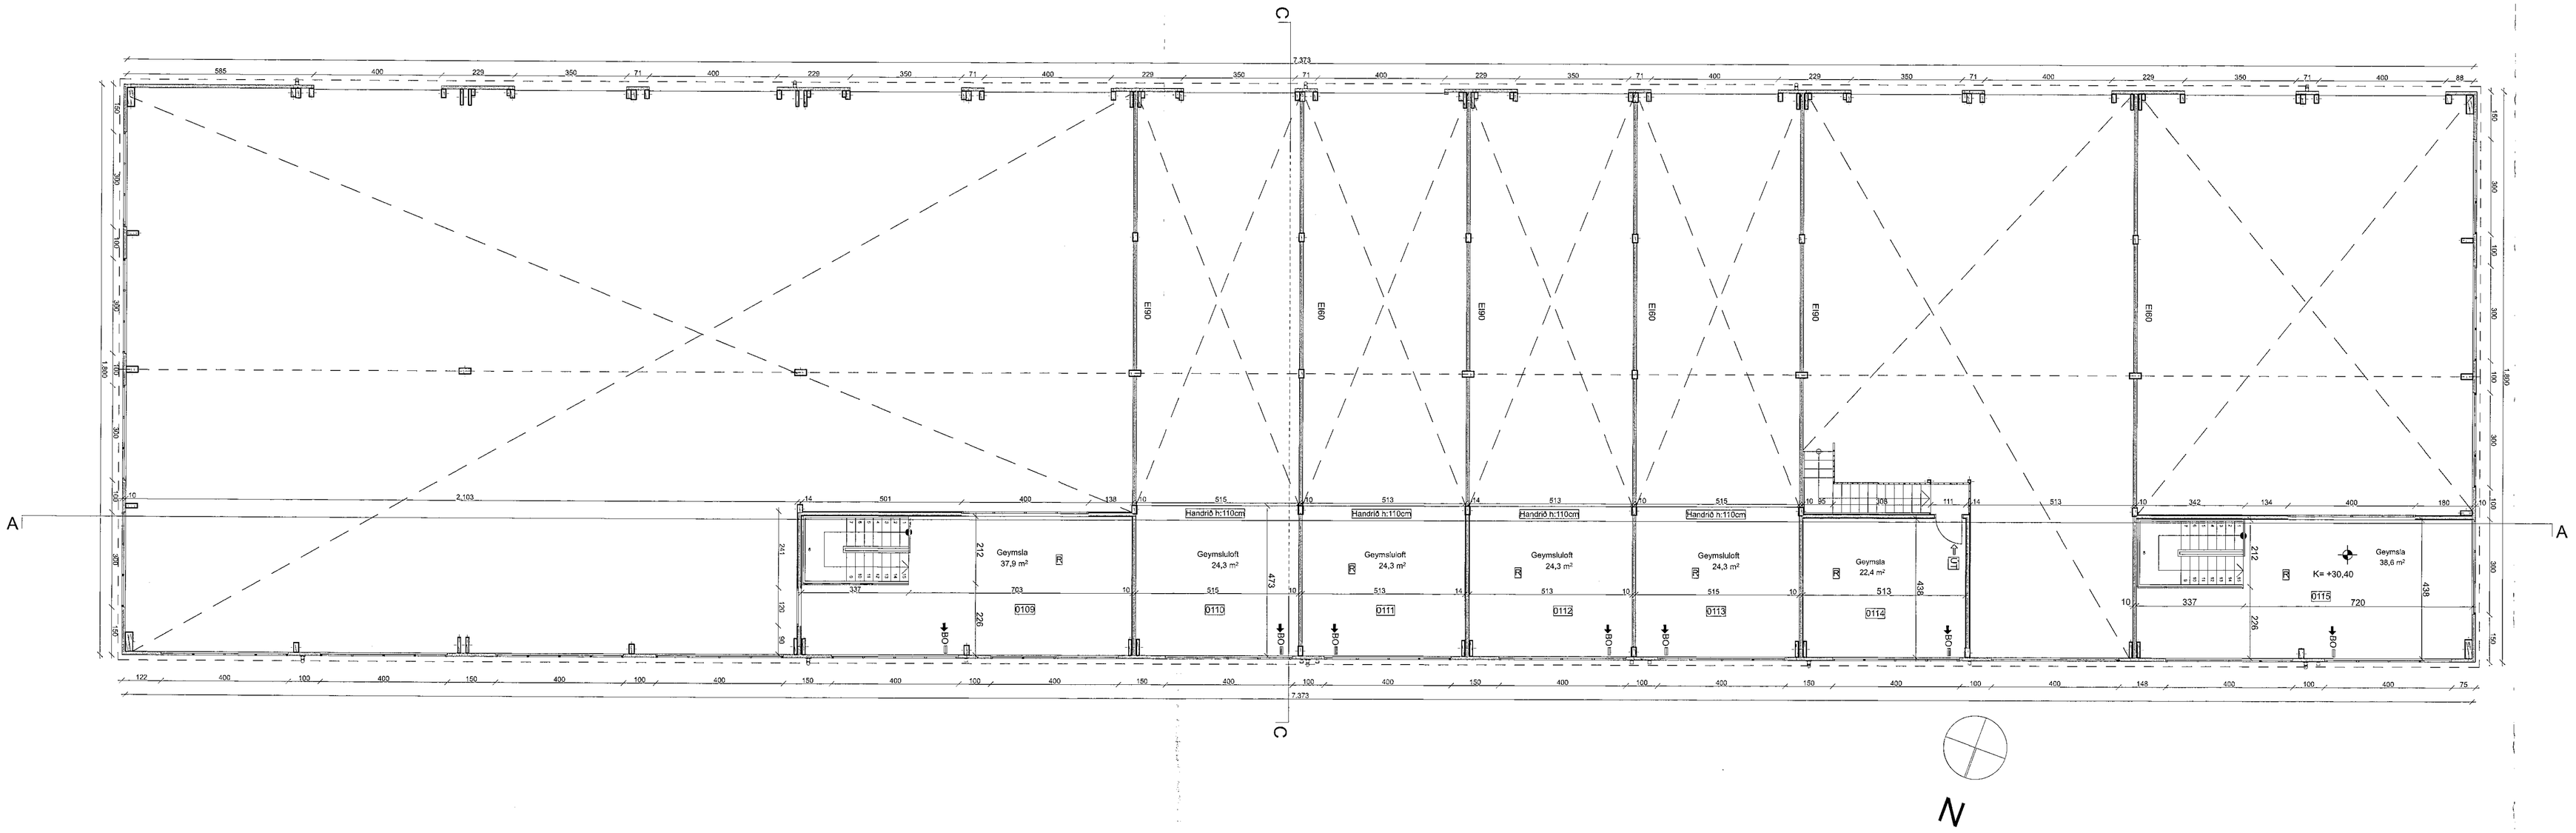

2. Hæð - 1:100

Samþykkt þann
15. APR. 2020
Byggingarfulltrúinn í Hafnarfirði

SHS
14.04.2020

HEILBRIGÐISEFTIRLIT
HAFNARFJARÐAR-
OG KÓPAVOGSSVÆÐIS
Garðatorgi 5 - 210 Garðabæ
2.4.2020

1.4.20

Digitally signed by Gunnar H. Kristjansson
DN: cn=Gunnar H. Kristjansson, gn=Gunnar H. Kristjansson, c=IS Iceland, o=IS Iceland, o=Brunahönnun sf, e=brunahonnun@brunahonnun.com
Reason: I am the author of this document
Location:
Date: 2020-03-27 16:07Z

HELSTU TÁKN:

EI60	Brunamótstaða
-C	Sjálflokandi hurð
-S	Reykþétt hurð
	Stjórnstöð brunaviðvörunarkerfis
BO	Björgunarop
BO	Fellistigi við björgunarop
UT	Merktur útgangur
	Flóttaleið
R	Reykskynjari
NL	Neyðarlýsing
	Brunaslanga
	Handslökkvitæki
	Tvíburatengi úðakerfis
	Stigleiðsla
	Reyklúga
	Gat í gólfi
	Gat í lofti
gn.	Gólfniðurfall
vlr.	Vélræn loftræsing
nf.	Niðurfall
ROB	Rafdrifinn opnunarbúnaður

Breyting B 27.03.2020: Bílum er fjölgað úr fjórum í sjö. (Bíll 02 er skipt upp í fjögur minni bíl (02,03,04,05), sem verða notuð sem geymsluhúsnæði). Í bílunum eru geymsluloft og verða færanlegir léttir stigar notaðir til að komast bangað upp. Björgunarop er á hverjum millipalli.

Breyting A 04.01.2019: Í bílum 0101-0102 eru kaffistofur stækkaðar. Þvottaherbergi í bíl 0103 sleppt og stigi færður til. Millilóft eru minnkuð þannig að þau nái einungis yfir kaffistofu- og salernishluta. Sorp er fært, verður staðsett við vesturgafl húss og er skermað af með forsteypum einingum. Brunaopum er breytt í samræmi við breytingar á millilóftum. Bíl 0104 er óbreytt.

Verkheiti: **Einhella 3**
Teikning: Grunnmynd, Snið
Verkkaupi: Björg Real Estate ehf.
Arkitekt: Orri Árnason
Hönnunarstjóri: Orri Árnason
Teiknað af: gá, gb
Yfirfarið af: PH

Dags: 16.08.2018
Kvarði: 1:100
Stærð: 1000 X 594mm
Fjöldi teikn.: 5

ZEPPELIN ARKITEKTAR

1.1.3 B

Orri Árnason FAÍ Kt: 080864-5749 - www.zeppelin.is - tel 5533640 - zeppelin@zeppelin.is