


Samþykkt þann
08 APR 2020
Byggingarfulltrúinn: Hafnarfjörður
F.h. Sigurður Steinarsson


Takn

GN	= Gólfáburfall	Brunatákn
BN	= Þakaburfall	Veggir og hæðskil
SN	= Svafuráburfall	E100
LR	= Loftstæring	A-E100
VLR	= Vöðvörn loftstæring	A-E120
PK	= Póstkassar	RE100
NL	= Neyðarförð	RE120
BO	= Byggingarþopp	A.RE1M20
R	= Reykjalýsting	
HSL	= Handsóðkvæði	
UT	= Merktur útgangur	
HV	= Hitaveita	Hurðir
VV	= Vöðvörn	E30-CS
RR	= Rafmagnaveita	E100-CS
UK	= Útkarfi	E100-CS
DS	= Dyrasmí	Gluggar
		E30
bo	= Félagsli við hjólagarþopp	
br	= Brunaslanga	
st	= Stigleiðsla	
st-ut	= Stigleiðsla út	
st-ut	= Stigleiðsla brunavörðunarkerfis	
in	= Innatak	
bl	= Bláttákn fyrir fatfata	

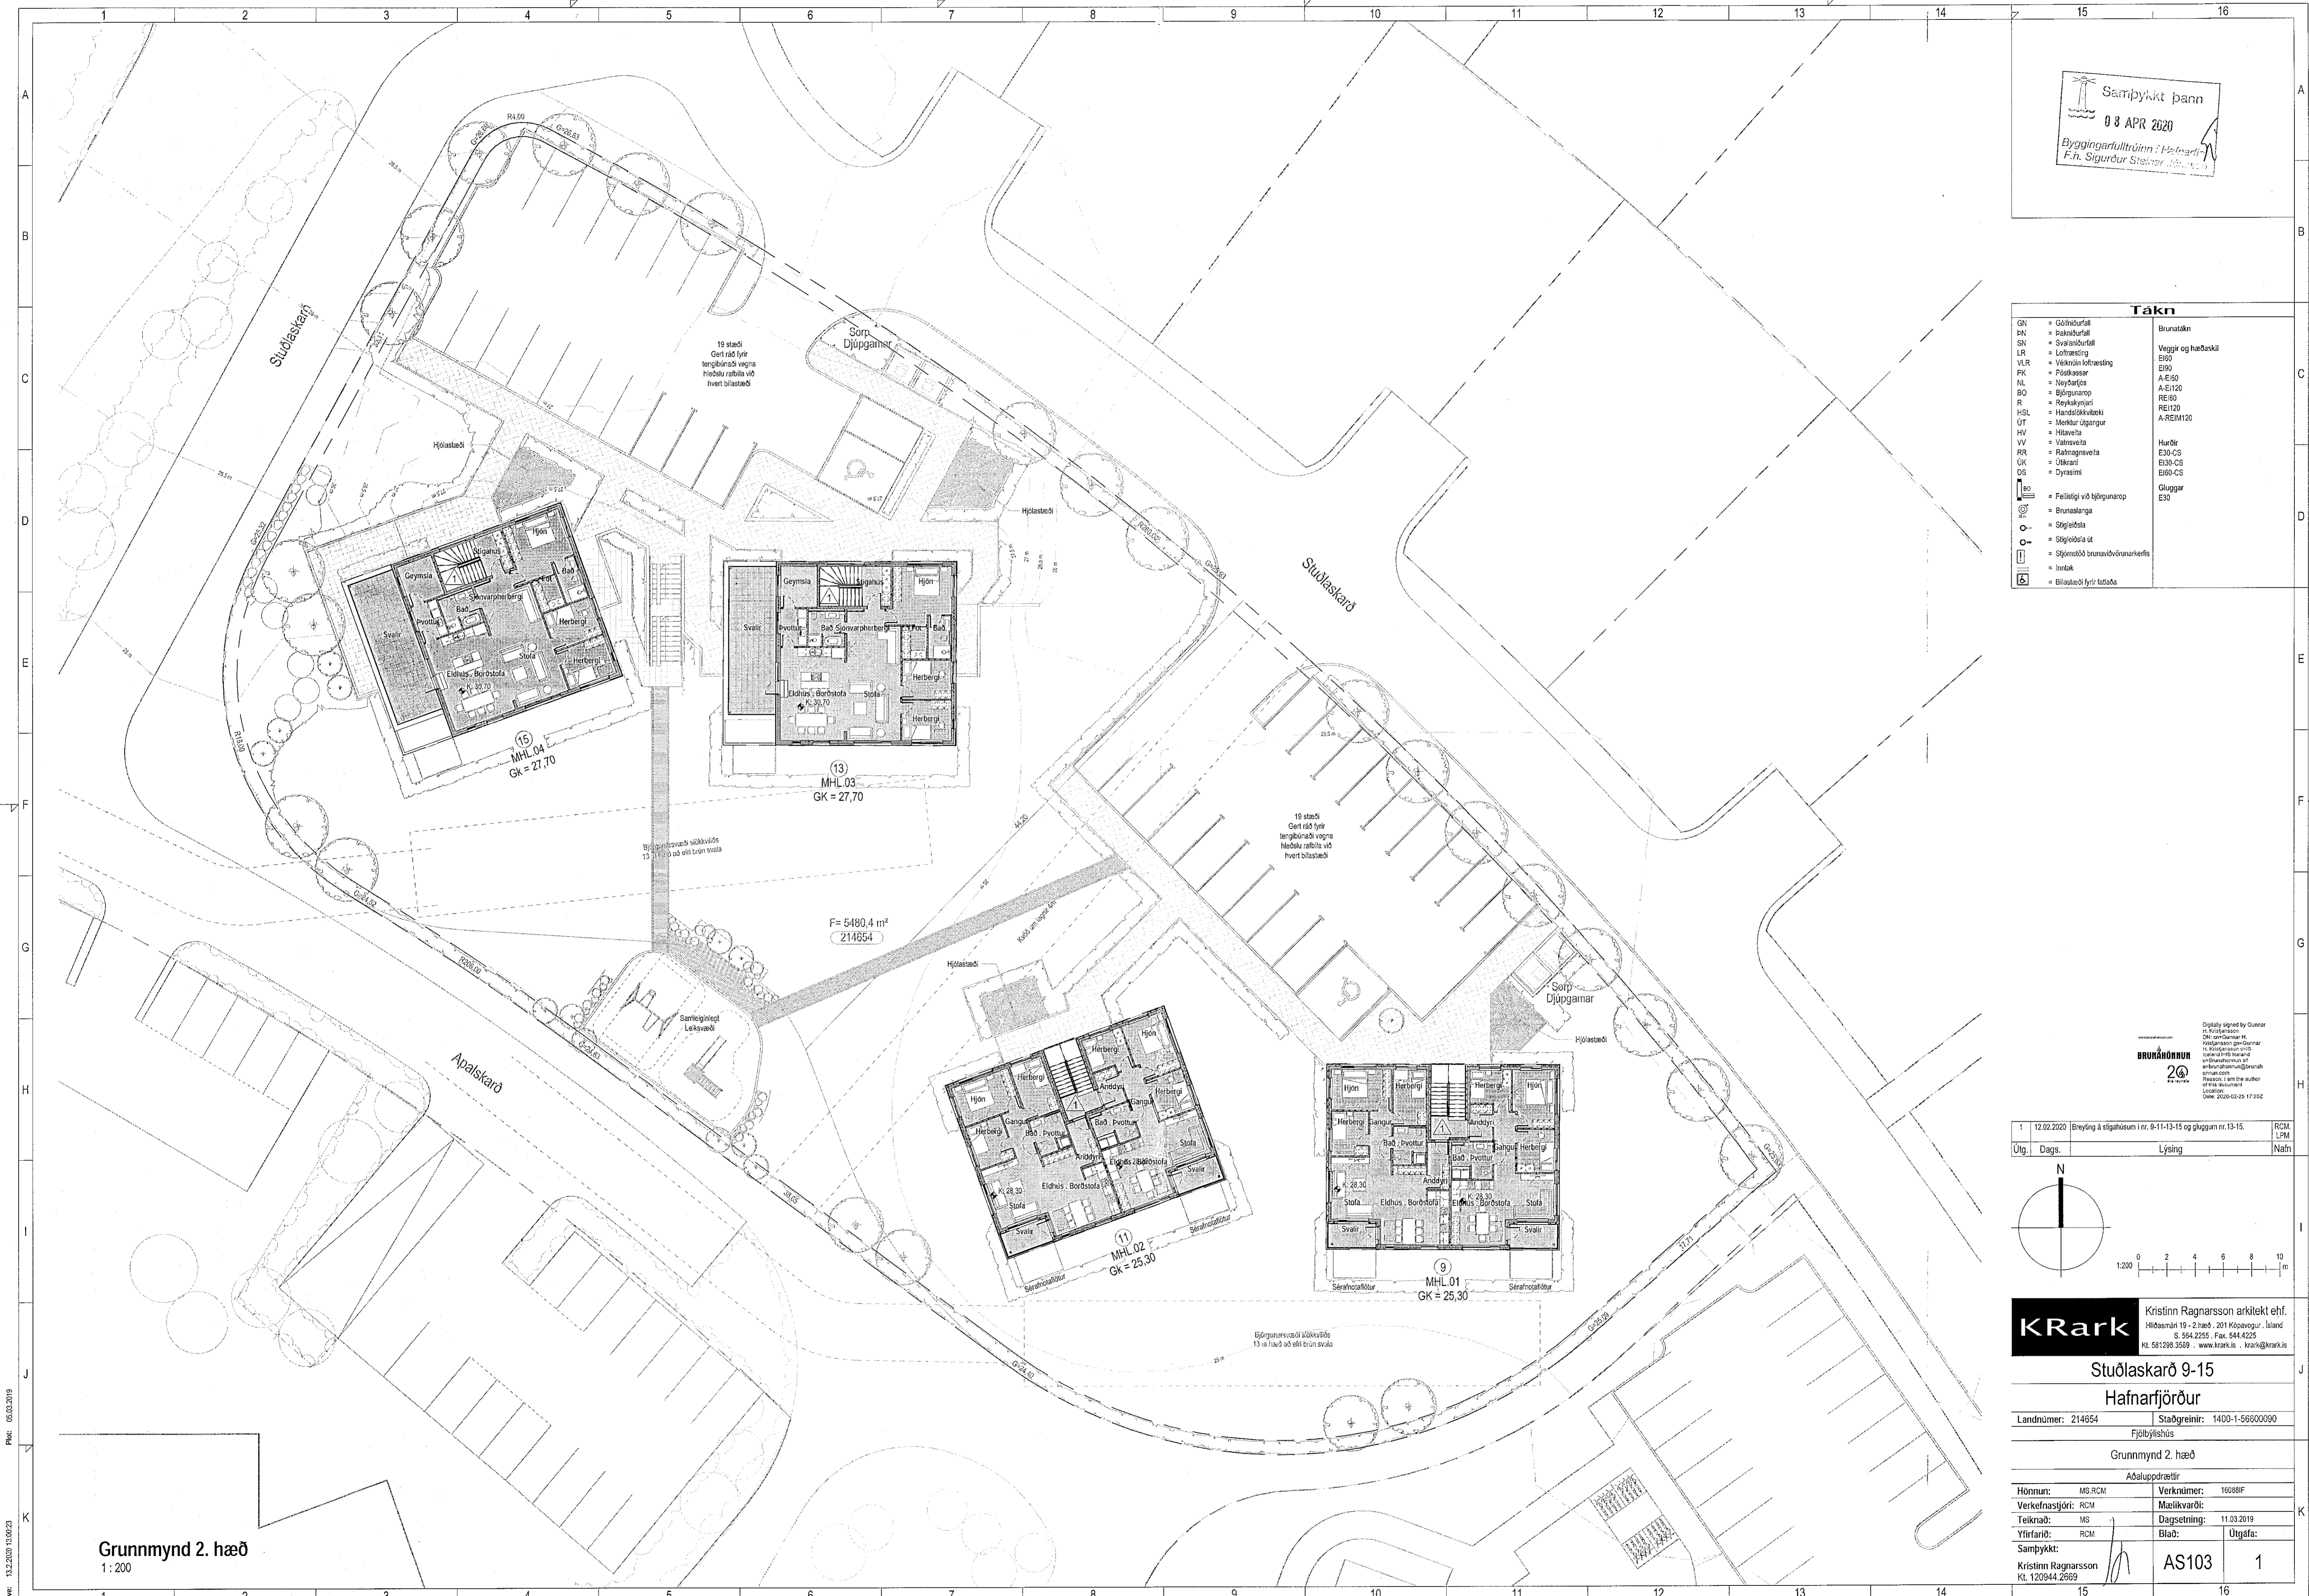

Digitally signed by Gunnar
R. Kristjánsson
2020-02-25 17:20:02

1	12.02.2020	Breyting á stíghúsum í nr. 9-11-13-15 og gluggum nr.13-15.	RCM
Úlg.	Dags.	Lýsing	Nafn

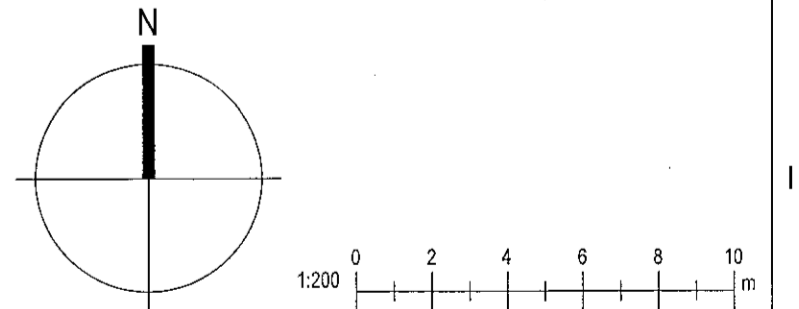

KRark Kristinn Ragnarsson arkitekt ehf.
Hlíðasmári 19 - 2. hæð, 201 Kópavogur, Ísland
Sími: 554.2255, Fax: 544.4225
Fél. 561298 3509, www.krark.is, krark@krark.is

**Stuðlaskarö 9-15
Hafnarfjörður**

Landnúmer: 214654 Staðgreinir: 1400-1-5650090

Fjölbýlishús

Grunnmynd 2. hæð

Aðaluppdrættir

Hönnun:	MS RCM	Verknúmer:	16088F
Verkefnastjóri:	RCM	Málakvarði:	
Teiknaði:	MS	Dagsetning:	11.03.2019
Yfirfari:	RCM	Bláð:	Útjafa:
Samþykkt:	Kristinn Ragnarsson Kt. 120944 2669	AS103	1

Grunnmynd 2. hæð
1 : 200