


Samþykkt þann
08 APR 2020
Byggingartillitunin 11 Hafnarfjörð
F.H. Sigurður Ólafsson, L.S.M.

Tákn

GN	= Gólfurfall	Brunastákn	
BN	= Svalurfall	Veggir og hæðskil	
SN	= Svalurfall	E100	
LR	= Loftrásing	E100	
VLK	= Vátrón loftrásing	A-E100	
FK	= Fótstassar	A-E120	
NL	= Neyðarfarir	RE100	
BO	= Björgunarpopp	RE120	
R	= Ráðgjafingjafi	A-REIM20	
HSL	= Handstökklíki		
UT	= Merktur útgangur		
HV	= Hítavola	Hurðir	
VV	= Vátravola	E30-CS	
RR	= Ráfnagrevilla	E100-CS	
UK	= Útkrasi	E100-CS	
DS	= Dyrarími	Gluggar	
		E30	
BO	= Felski við björgunarpopp		
BR	= Brunastanga		
ST	= Stigstöða		
ST	= Stigstöða út		
ST	= Stigstöð brunavörðunarkerfis		
ST	= Inntak		
ST	= Bílastæði fyrir fötöðu		

Digitally signed by
Sigrún H. Köpman
DN: cn=Sigrún H.
Köpmann, o=KRARK
e=sigrun@krark.is
Reason: I am the author
of this document
Date: 2020.02.25
17:22

1	12.02.2020	Breyting á stíghúsum í nr. 9-11-13-15 og gluggum nr.13-15.	RCM
Útg.	Dags.	Lýsing	LPM
			Nafn

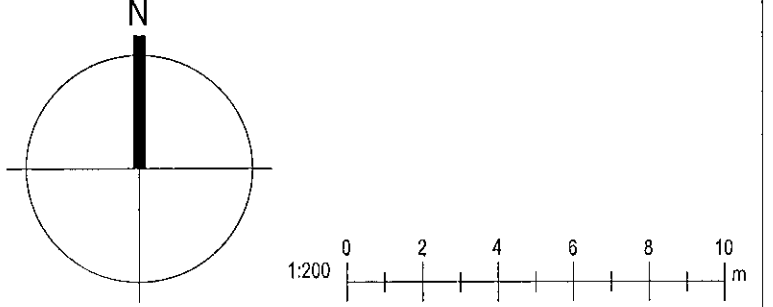

KRark Kristinn Ragnarsson arkitekt ehf.
Hilðsmári 19 - 2.hæð - 201 Kópavogur, Ísland
Sí: 564 2255 Fax: 544 4225
Kl: 581288.3589 www.krark.is - krark@krark.is

Stuðlaskarð 9-15
Hafnarfjörður

Landnúmer: 214654 Staðgreinir: 1400-1-56600090
Fjölbýlishús

Grunnmynd kjallara

Höfundur:	MS RCM	Verknúmer:	16088F
Verkefnastjórnir:	RCM	Mælikvarði:	
Teiknað:	MS	Dagsetning:	11.03.2019
Yfirfarið:	RCM	Bláð:	Útgáfa:
Samþykkt:			
Kristinn Ragnarsson		AS101	1
Kl. 120944.2669			

Grunnmynd Kjallara
1:200