




Grunnmynd 1. hæð
 1:100

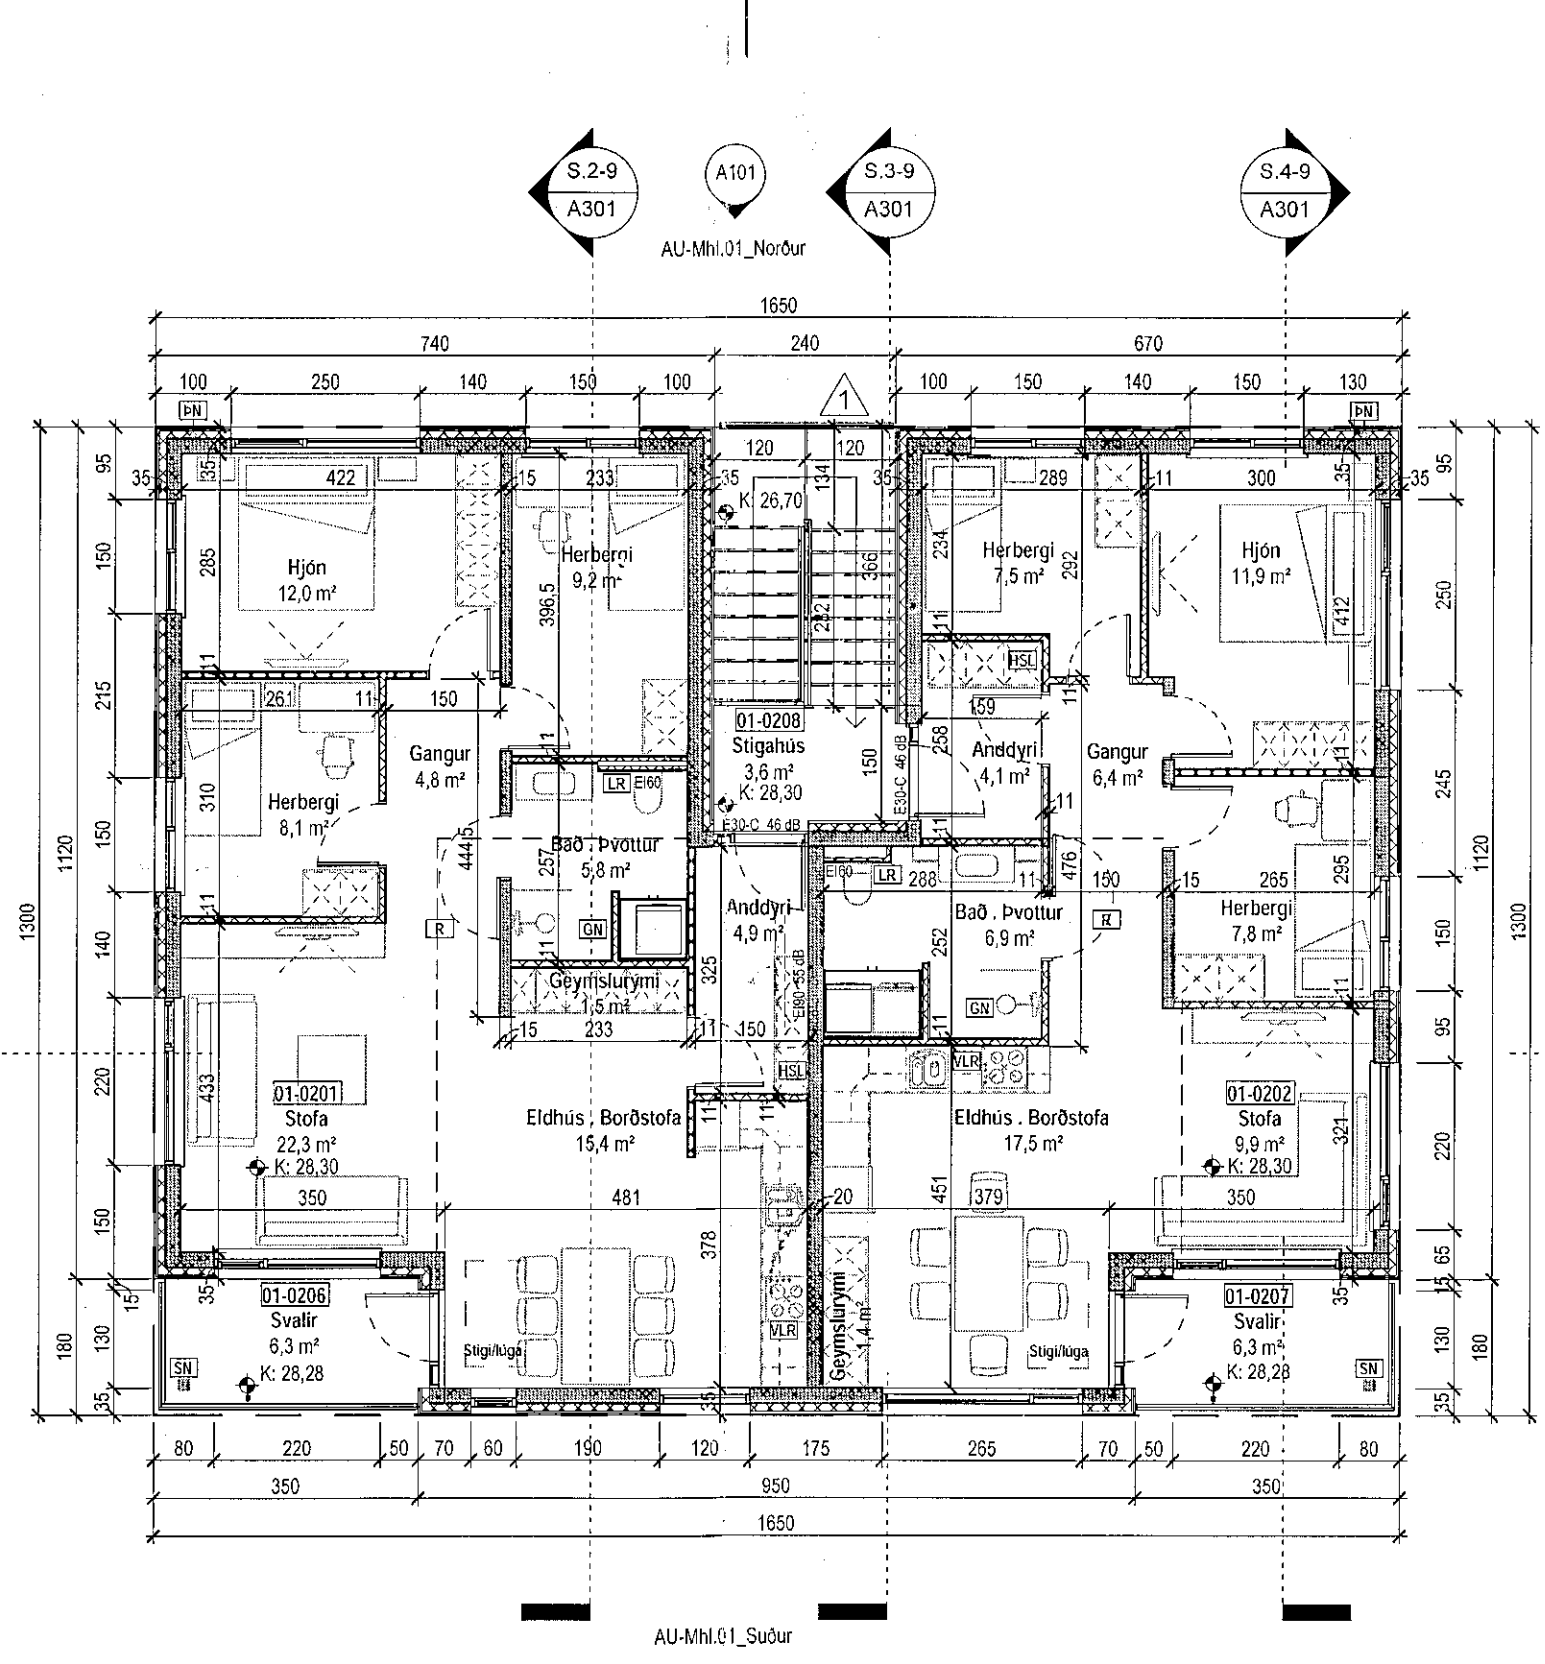


Grunnmynd 2. hæð
 1:100

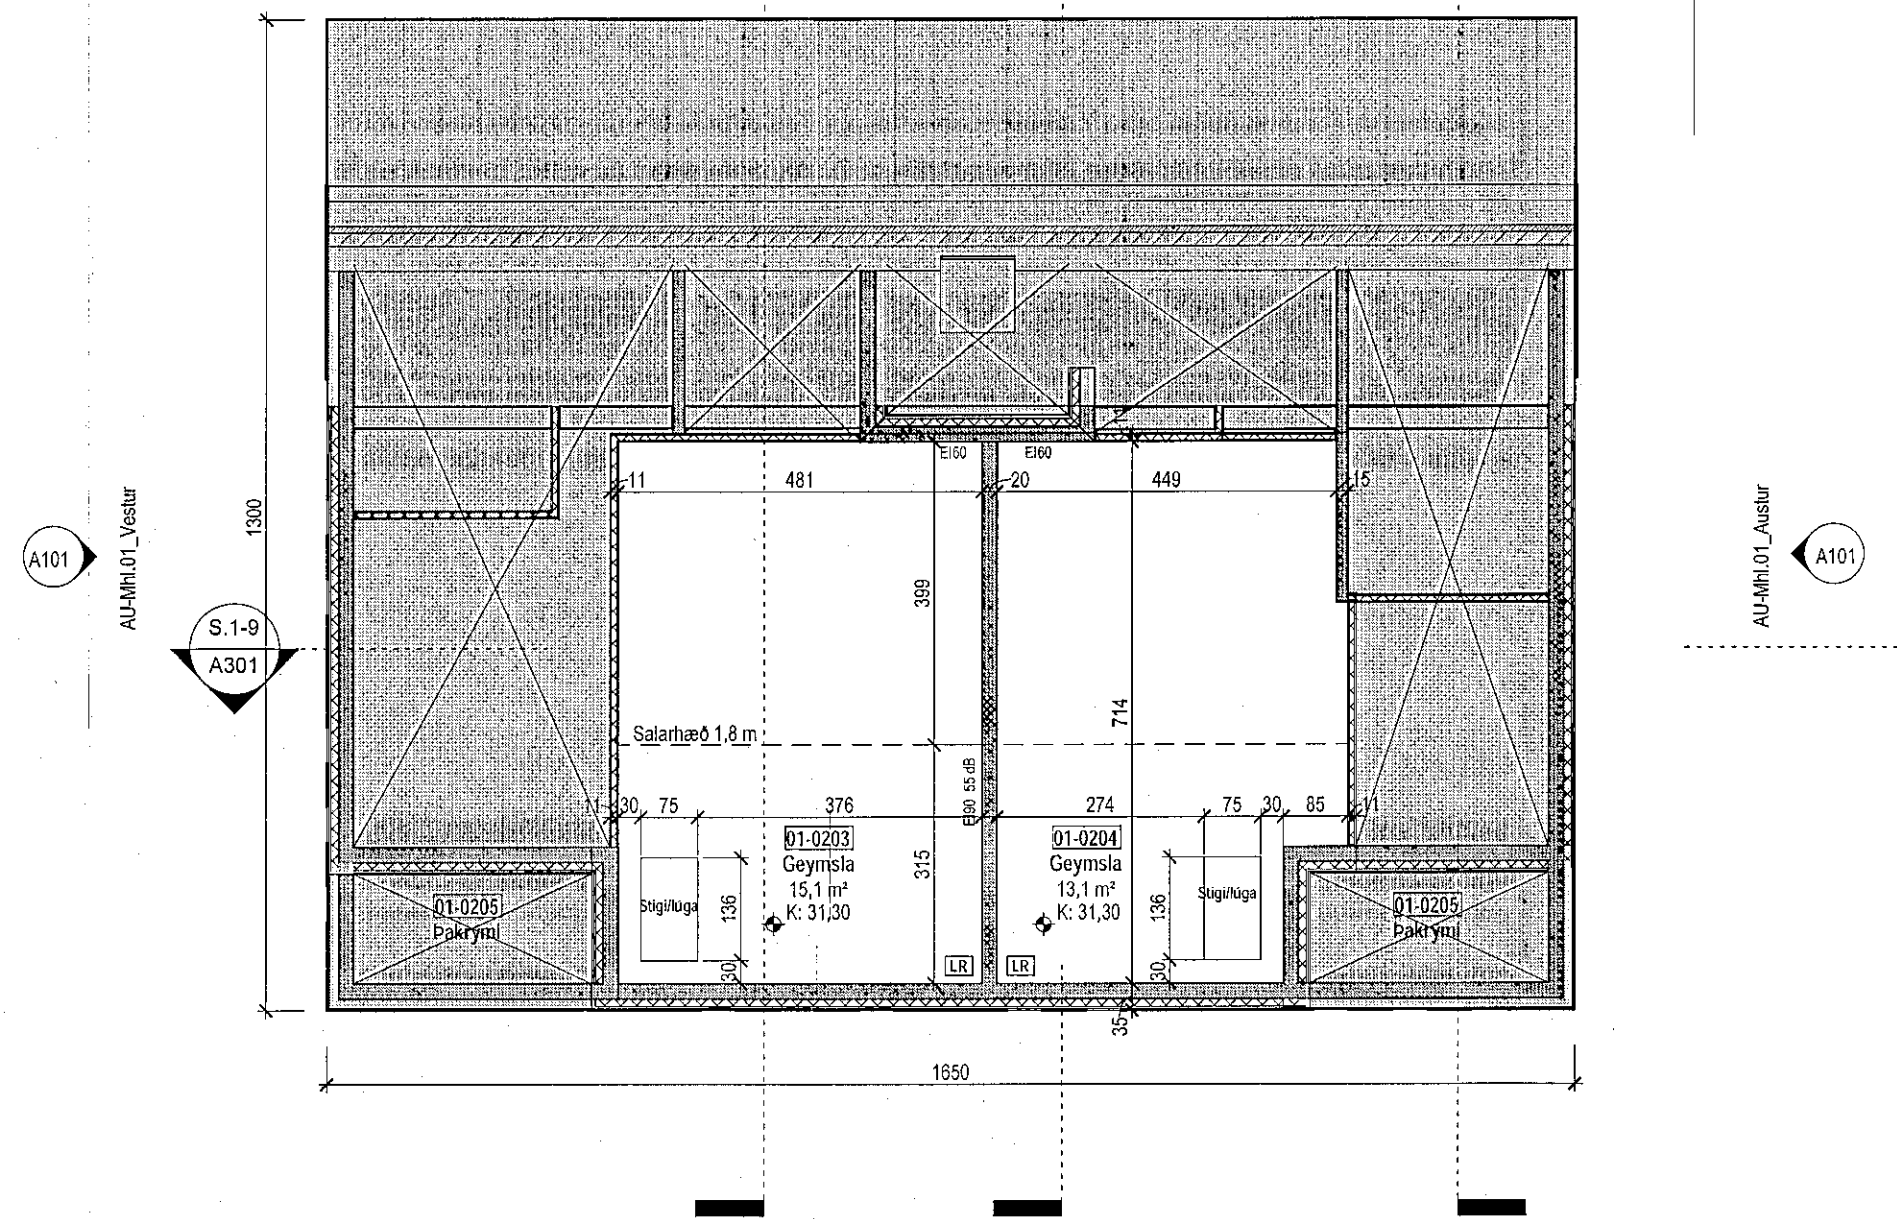


Grunnmynd Milliflöt
 1:100

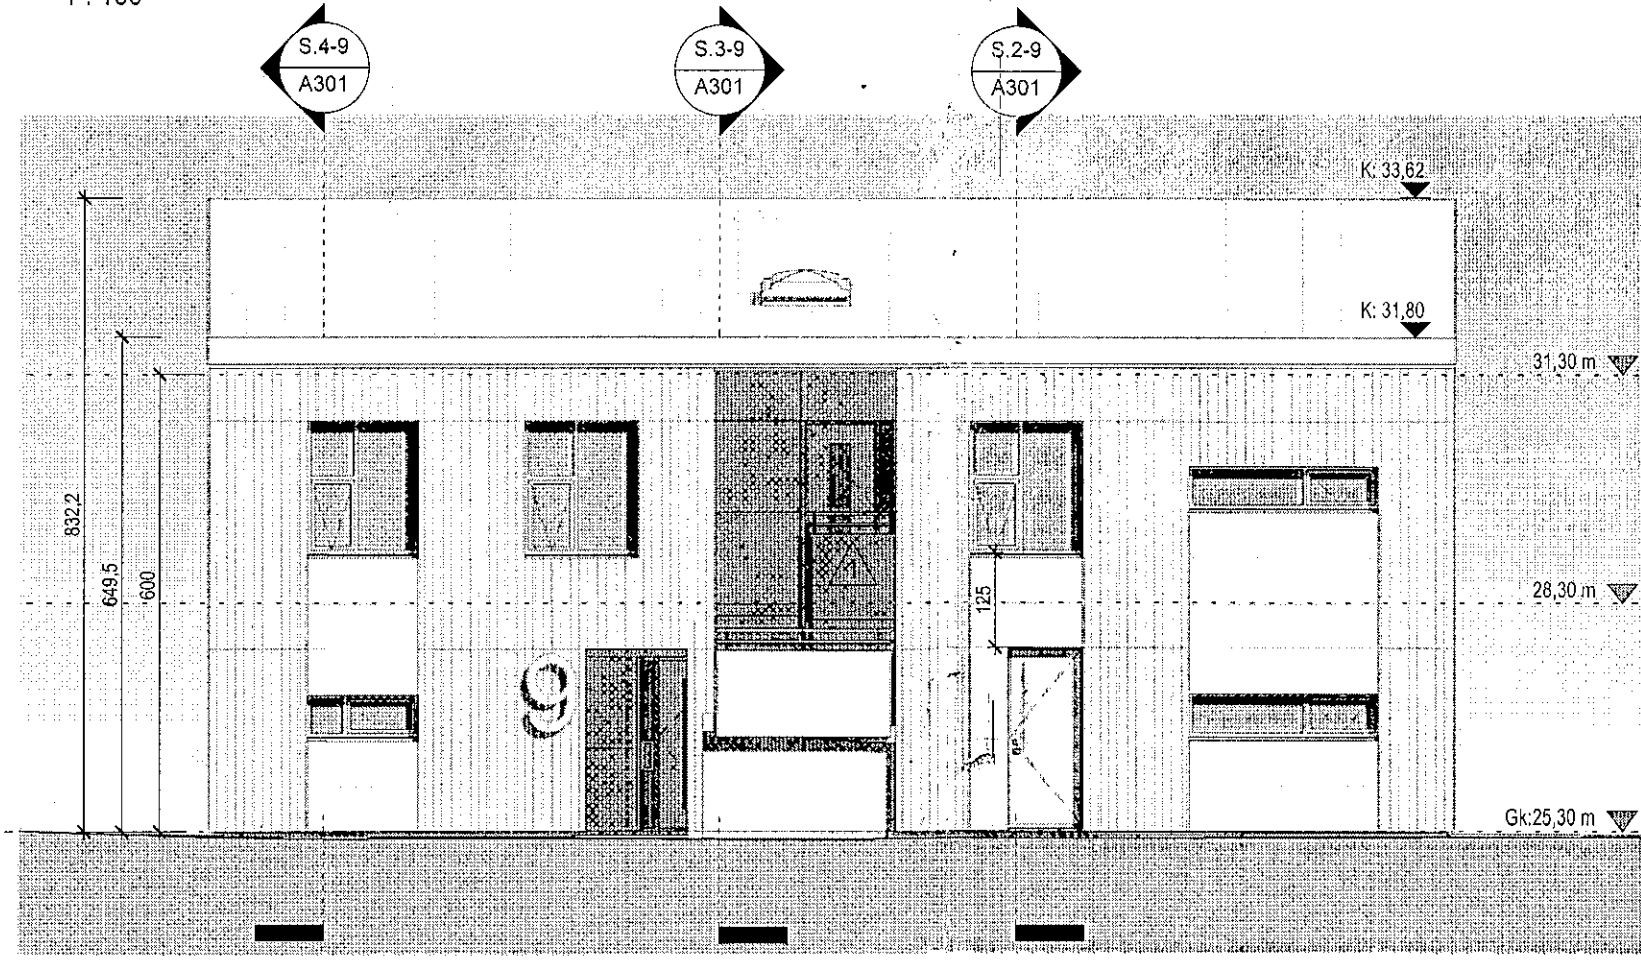


Norður útlit
 1:100

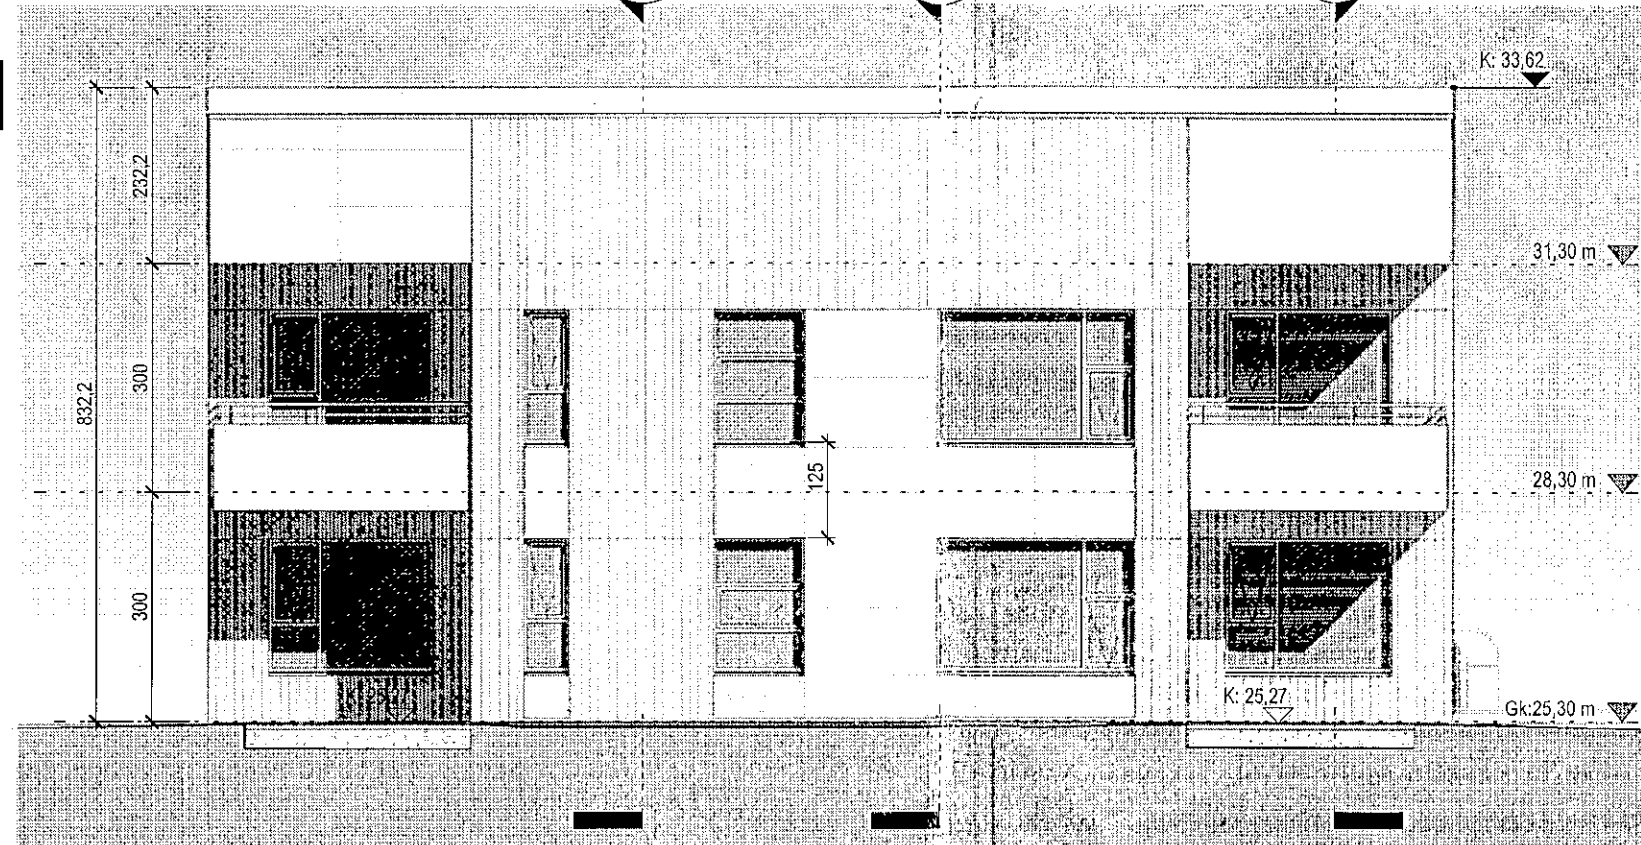

Suður útlit
 1:100

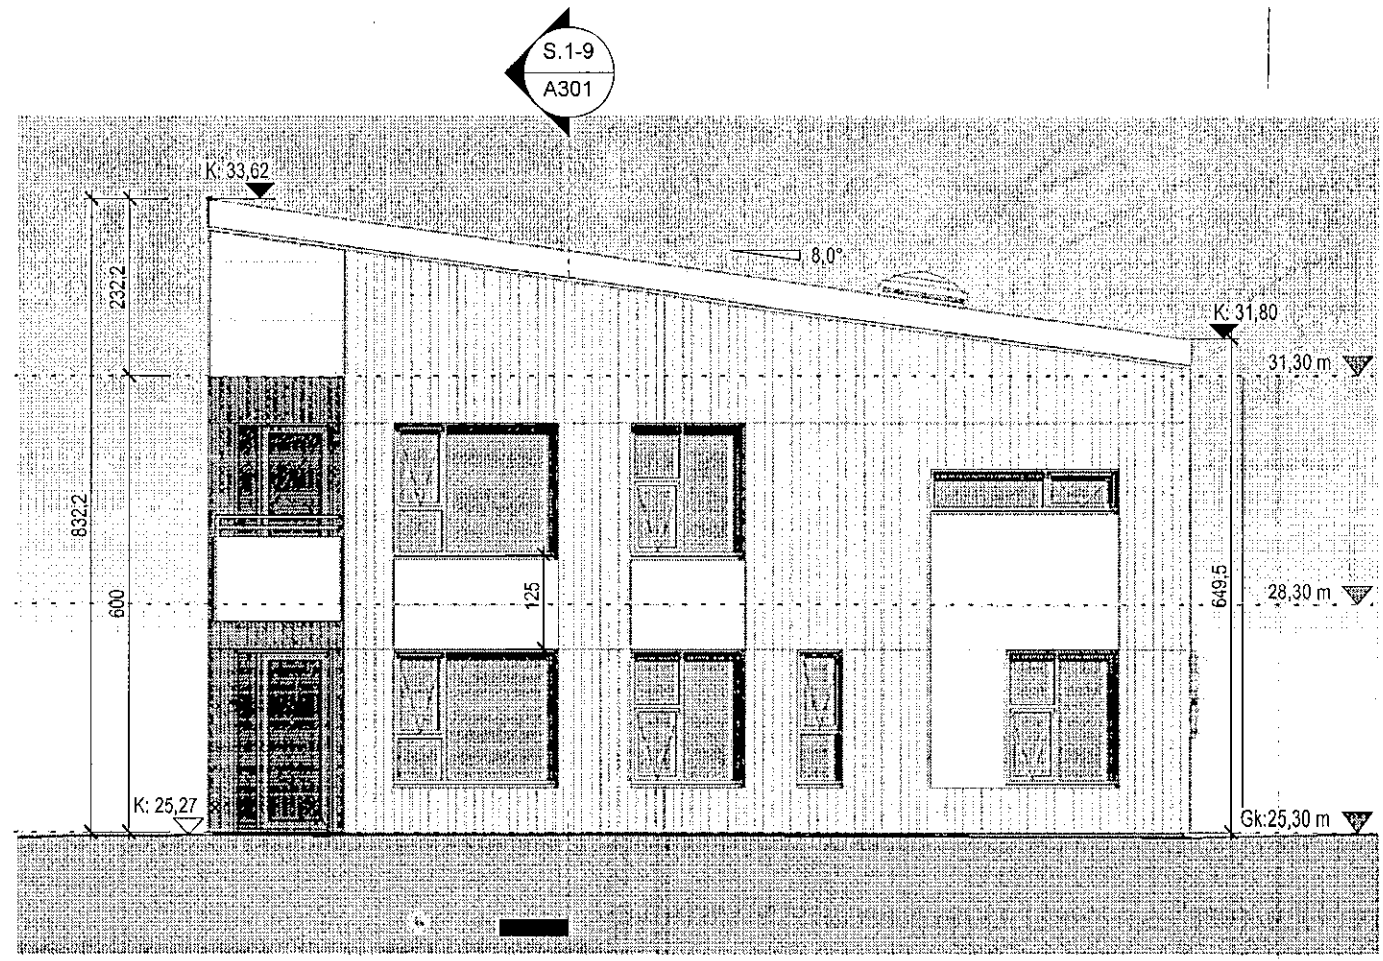

Austur útlit
 1:100

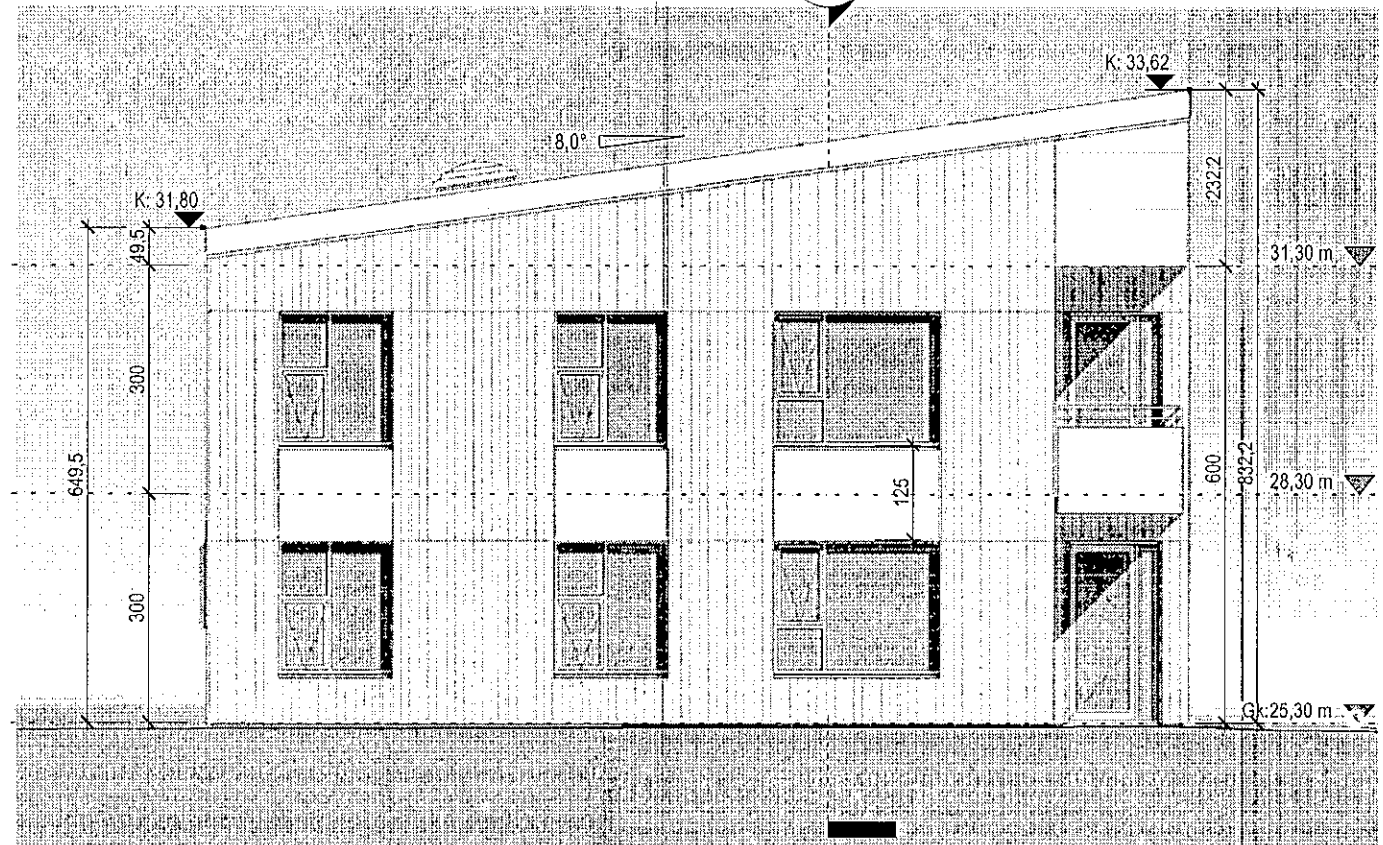


Vestur útlit
 1:100

Takn

GN	= Gólfúrfar	Brunatán	
HN	= Þakúrfar	Veggir og hæðskil	
SN	= Svalarúrfar	E190	
LR	= Loftrásing	A-E190	
VLR	= Vökrúrn loftrásing	A-E120	
PK	= Pökassar	RE100	
NL	= Noyðarfas	A-RE120	
BO	= Björgunarpopp		
R	= Reykaskýflöt		
HSL	= Handstökklaketi		
ÚT	= Merktur útgangur		
HV	= Hitaveita		
VV	= Vatnaveita		
RR	= Rafmagnaveita		
ÚK	= Útskrani		
DS	= Dyrasámi		
BO	= Fellestigi við björgunarpopp		
BR	= Brunaslanga		
ST	= Stiglesta		
ST	= Stiglesta út		
ST	= Stiglesta brunavæðunarkerfis		
IN	= Inntak		
DI	= Dirlastað fyrir fátala		

Digitally signed by
 Gunnar H. Kristjánsson
 DN: cn=Gunnar H. Kristjánsson, o=Hafnarfjörður, ou=Hafnarfjörður, email=gunnar@krark.is, c=IS
 Reason: I am the author of this document
 Date: 2020.03.18 15:23:22

1	12.02.2020	Breyting á stílgæsum í nr. 9-11-13-15 og gluggum nr. 13-15.	RCM
Útg.	Dags.	Lýsing	Nafn

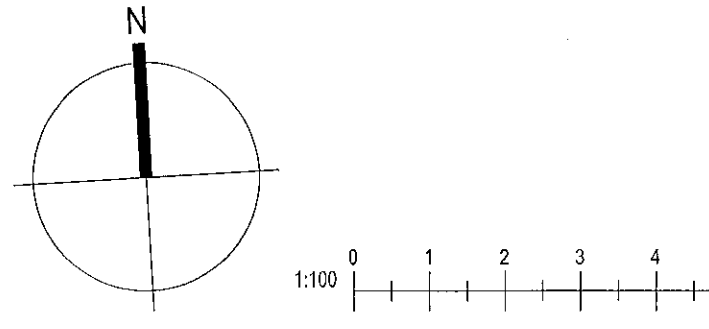

KRark Kristinn Ragnarsson arkitekt ehf.
 Hlíðarsnúi 19 - 2. hæð, 201 Kópavogur, Ísland
 Sí. 584 2255 - Fax 544 4225
 Kl. 581 298 3589 - www.krark.is - krark@krark.is

Stuðlaskaró 9-15
Hafnarfjörður

Landnúmer: 214654 Staðgreinir: 1400-1-56600090
 Fjölbýlishús

Nr.9-Mhl.01_Grunnmynd og útlit

Hönnun:	MS RCM	Verknúmer:	16088IF
Verkefnastjóri:	RCM	Mælikvarði:	
Teiknað:	MS	Dagsetning:	11.03.2019
Yfirfarið:	RCM	Blað:	Útgáfa:
Sampykkt:			
Kristinn Ragnarsson		A101	1