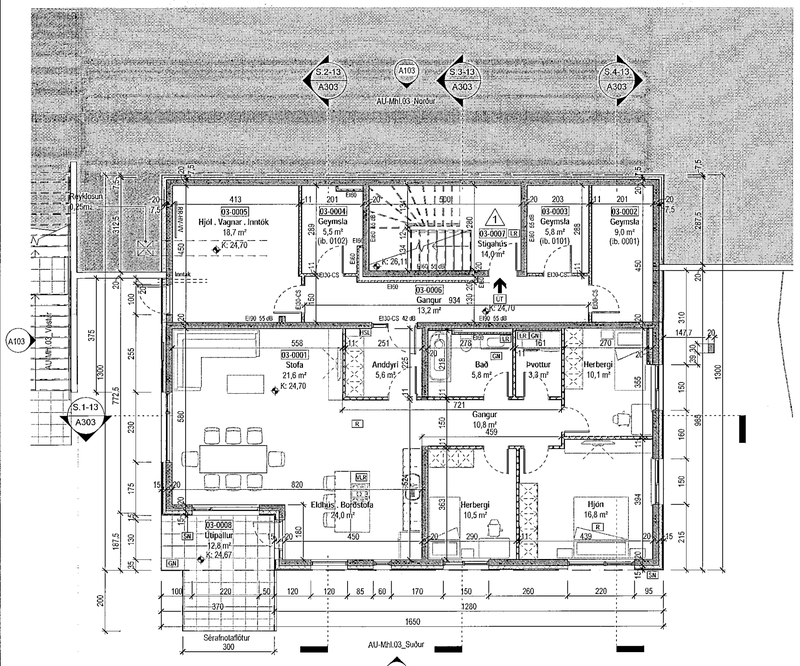

Grunnmynd kjallara
1 : 100

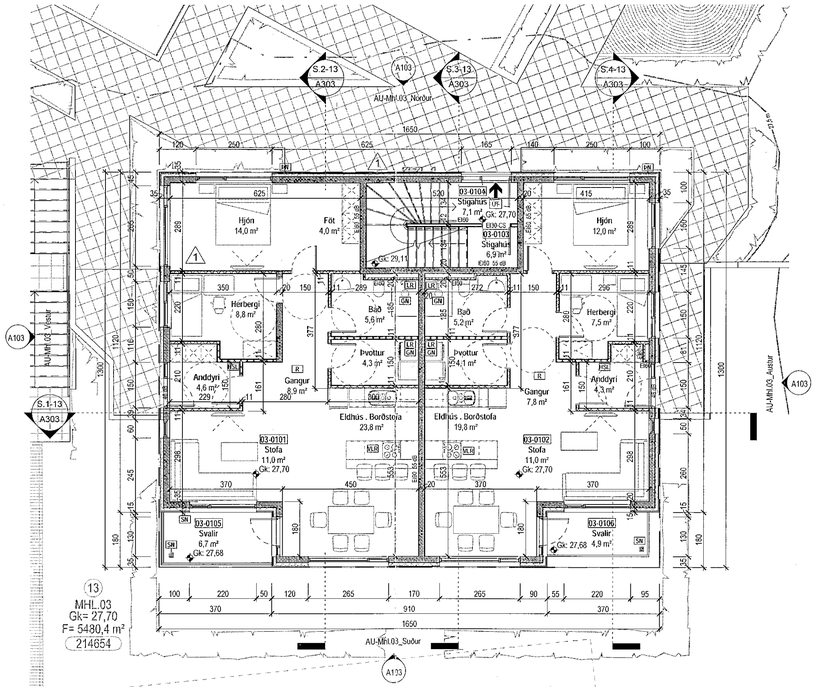

Grunnmynd 1. hæð
1 : 100

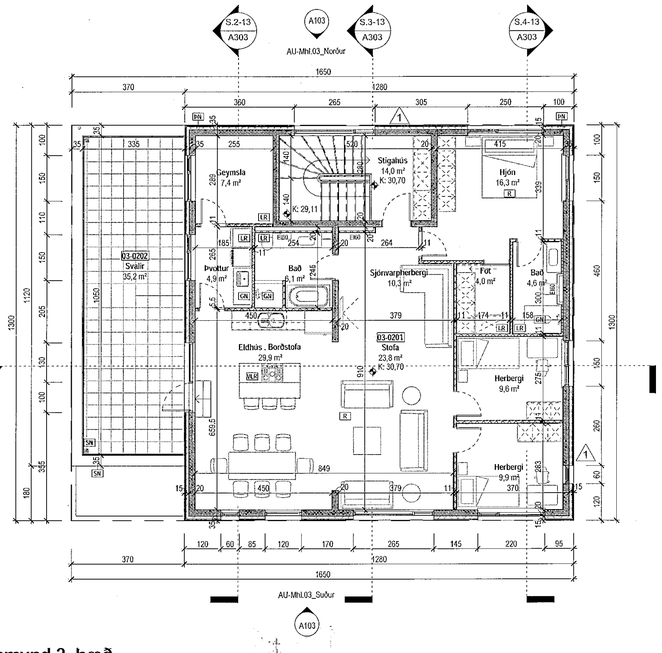

Grunnmynd 2. hæð
1 : 100

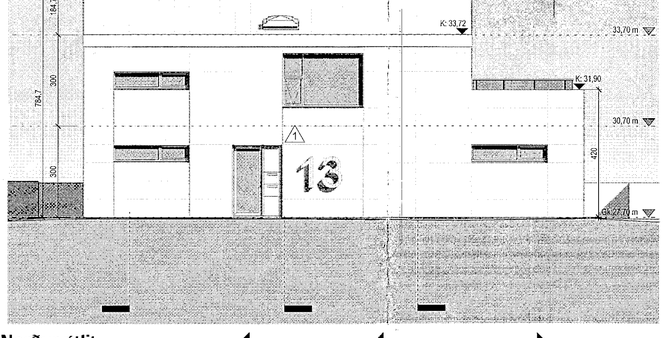

Norður útlit
1 : 100

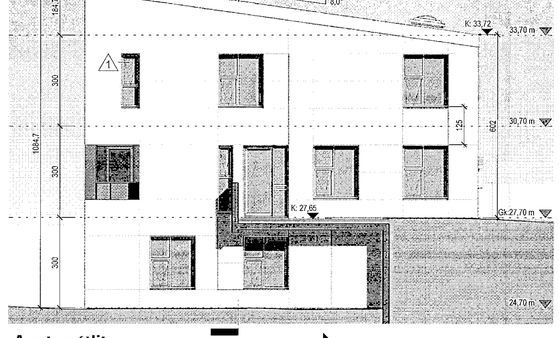

Austur útlit
1 : 100

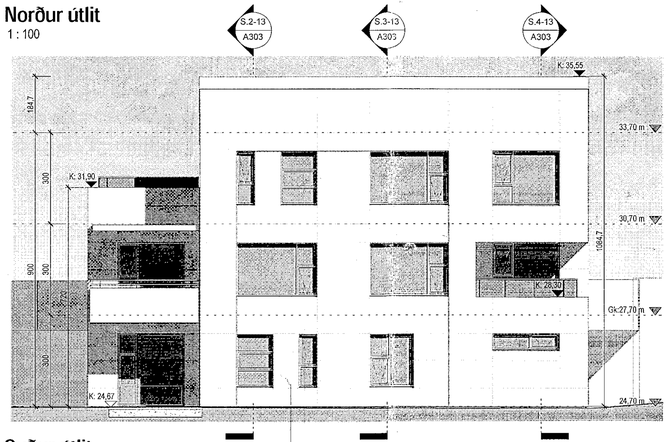

Suður útlit
1 : 100

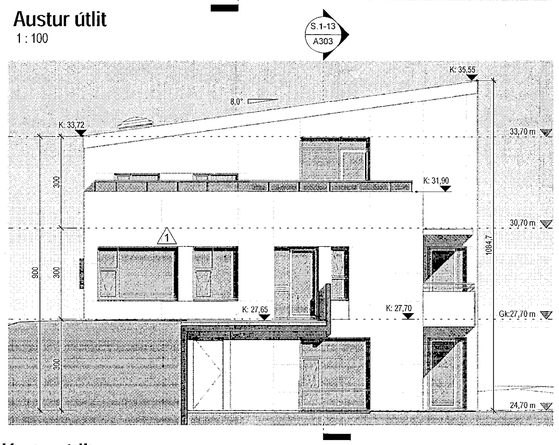

Vestur útlit
1 : 100

Samþykkt þann
08 APR 2020
Byggingarfulltrúinn í Hafnarfirði
F.h. Sigurður Steinar

Tákn

GN	= Gólfniðurfall		Brunatákn
ÞN	= Þakniðurfall		
SN	= Svalaniðurfall		Veggir og hæðaskil
LR	= Loftræsting		EI60
VLR	= Veikmúla loftræsting		EI90
PK	= Póstkassar		A-EI60
NL	= Neyðarljós		A-EI120
BO	= Bjöllunarop		RE60
R	= Reykskynjari		RE120
HSL	= Handslökkvitæki		A-REIM120
ÚT	= Merktur útgangur		
HV	= Hitaveita		Hurðir
VV	= Vatnsveita		E30-CS
RR	= Rafmagnsveita		EI30-CS
ÚK	= Útkrani		EI60-CS
DS	= Dyrasími		Gluggar
BO	= Fellistigi við bjöllunarop		E30
	= Brunaslanga		
	= Stigieðsla		
	= Stigieðsla út		
	= Stjórnstöð brunaviðvörunarkerfis		
	= Innlak		
	= Bílastæði fyrir fatlaða		

1	12.02.2020	Breyting á stigahúsum í nr. 9-11-13-15 og gluggum nr. 13-15.	RCM. LPM.
Útg.	Dags.	Lýsing	Nafn

BRUNAHÖNNUN 20 ára reynsla

Digitally signed by Gunnar H. Kristjansson
DN: cn=Gunnar H. Kristjansson c=IS
Iceland H=IS Iceland o=Brunahonnun sf e=brunahonnun@brunah onnun.com
Reason: I am the author of this document
Location:
Date: 2020-03-16 15:25Z

N

1:100 0 1 2 3 4 5 m

KRark
Kristinn Ragnarsson arkitekt ehf.
Hlíðasmári 19 - 2.hæð . 201 Kópavogur . Ísland
S. 564.2255 . Fax. 544.4225
Kt. 581298.3589 . www.krark.is . krark@krark.is

Stuðlaskarð 9-15

Hafnarfjörður

Landnúmer:	214654	Staðgreinir:	1400-1-56600090

Fjölbýlishús

Nr.13-Mhl.03_Grunnmynd og útlit

Aðaluppdrættir

Hönnun:	MS.RCM	Verknúmer:	16088IF
Verkefnastjóri:	RCM	Mælikvarði:	
Teiknað:	MS	Dagsetning:	11.03.2019
Yfirfarið:	RCM	Blað:	Útgáfa:
Samþykkt: Kristinn Ragnarsson Kt. 120944.2669		A103	1

Copyright © KRark. „Höfundur áskilur sér allan rétt á teikningum - Fjölföldun er háð skriflegu samþykki

Plot: 05.03.2019
Save: 2.3.2020 11:35:32
Skrá: E:\Verkefni\16088IF-Stuðlaskarð 9-15 Hafn\16088IF-Stuðlaskarð 9-15 Haf_lorena@krark.is.rvt