




Snið 1
1:100

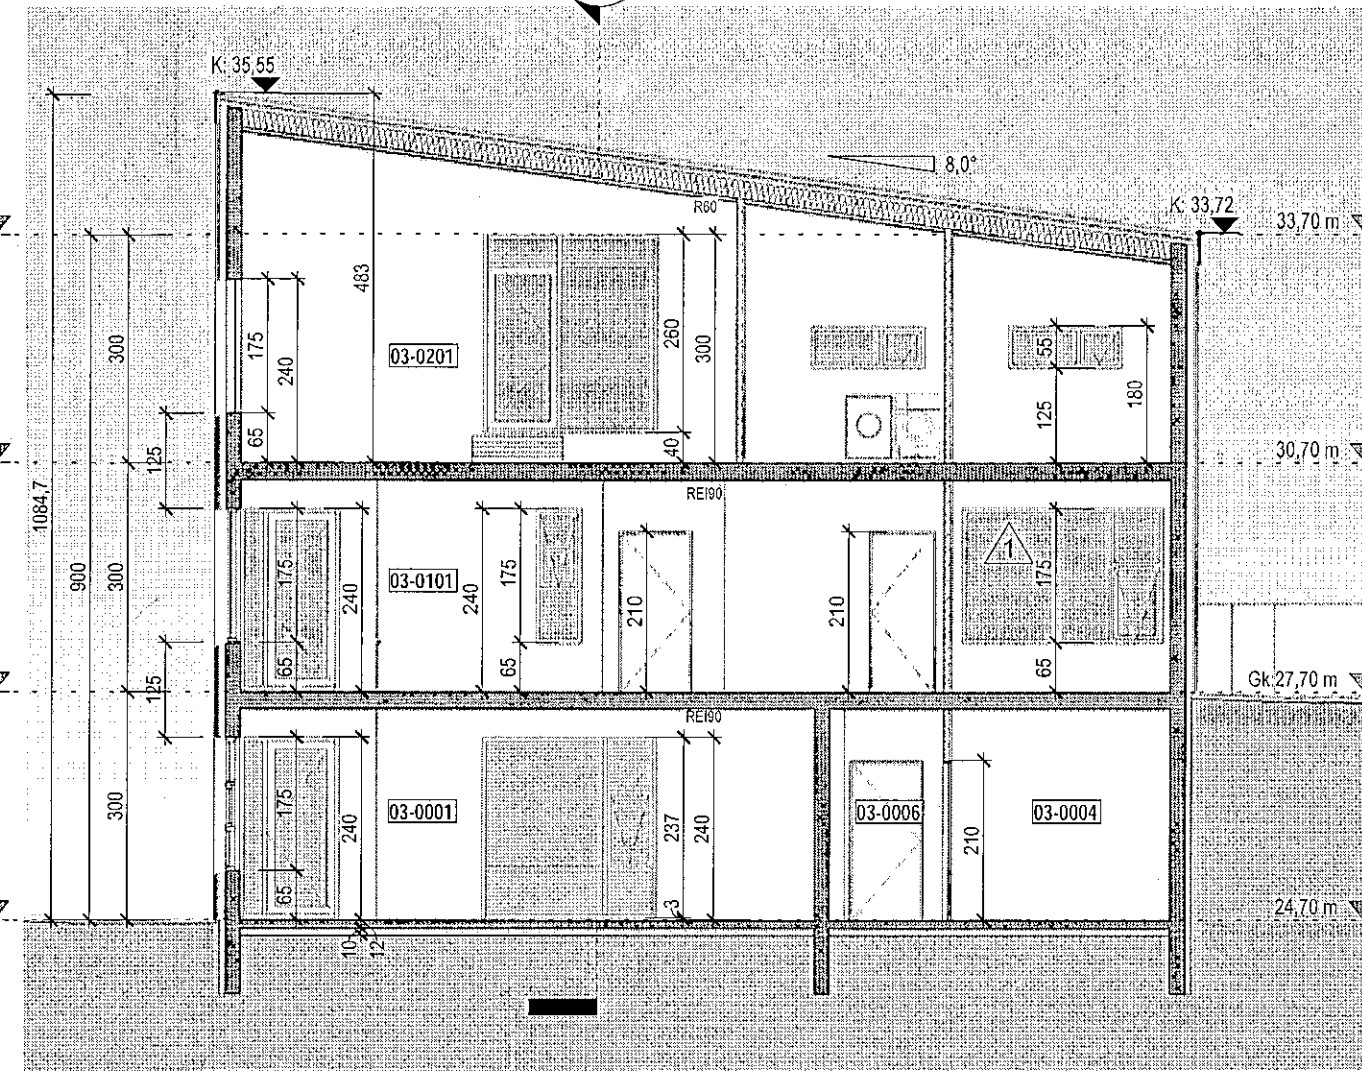

Snið 2
1:100

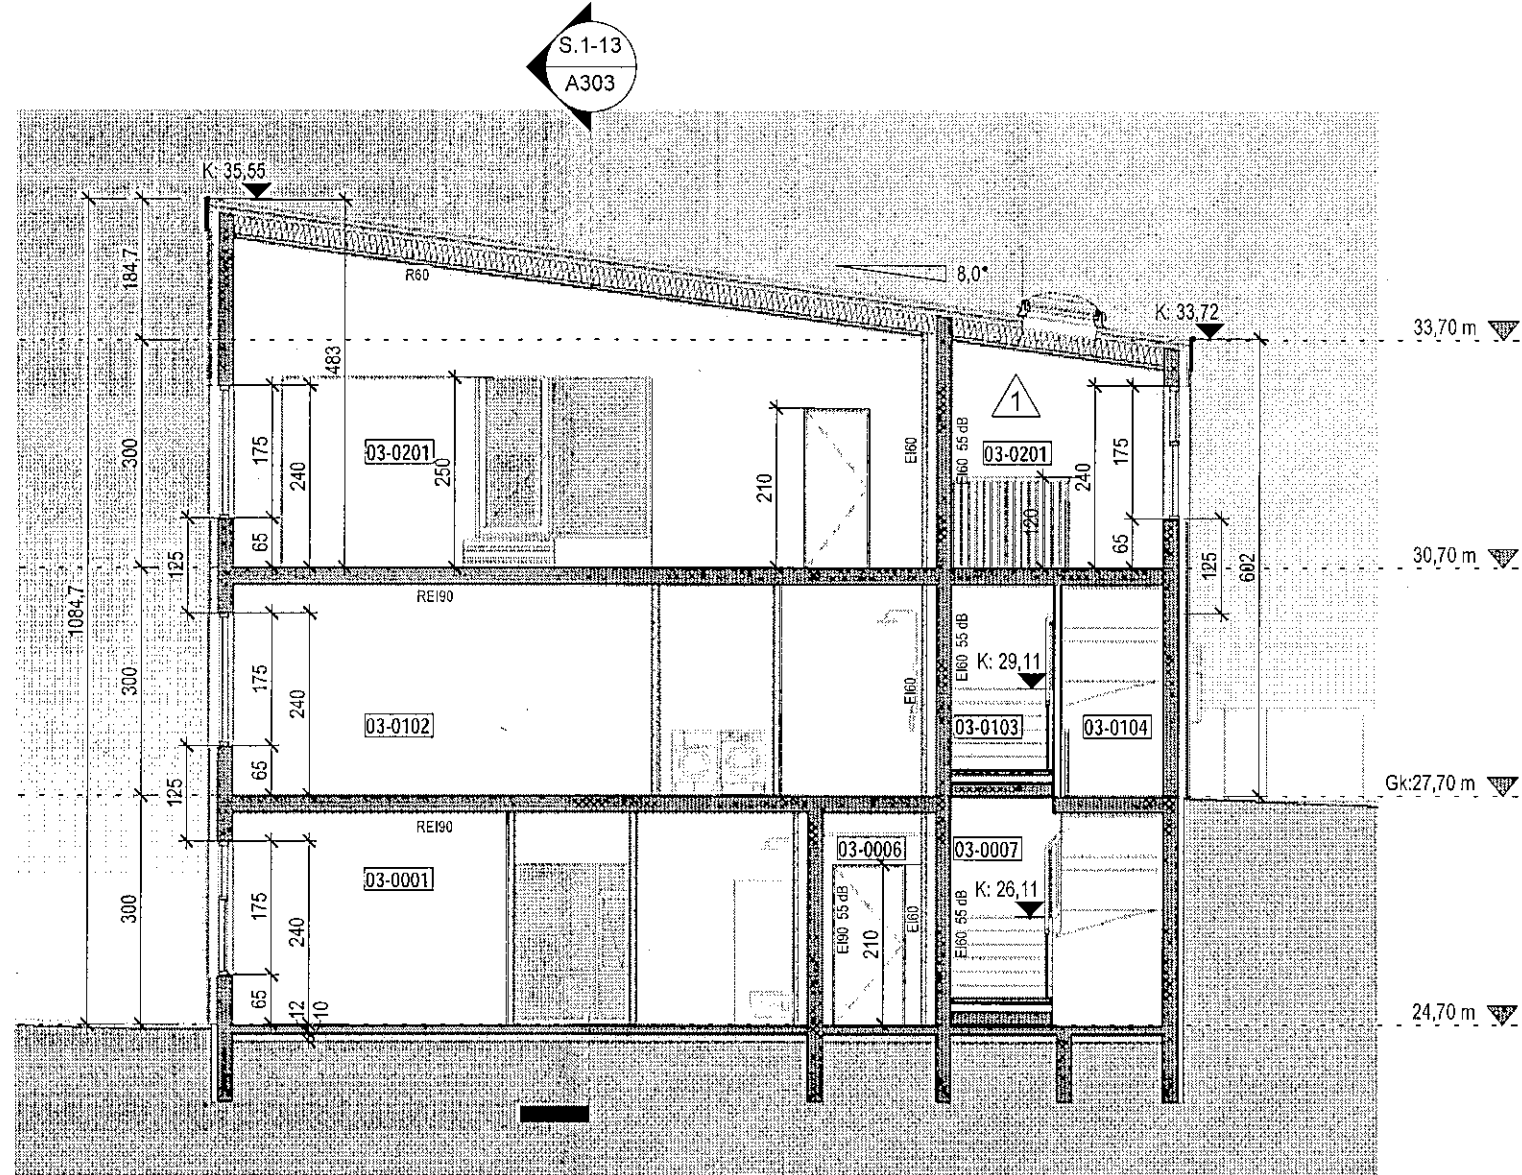

Snið 3
1:100

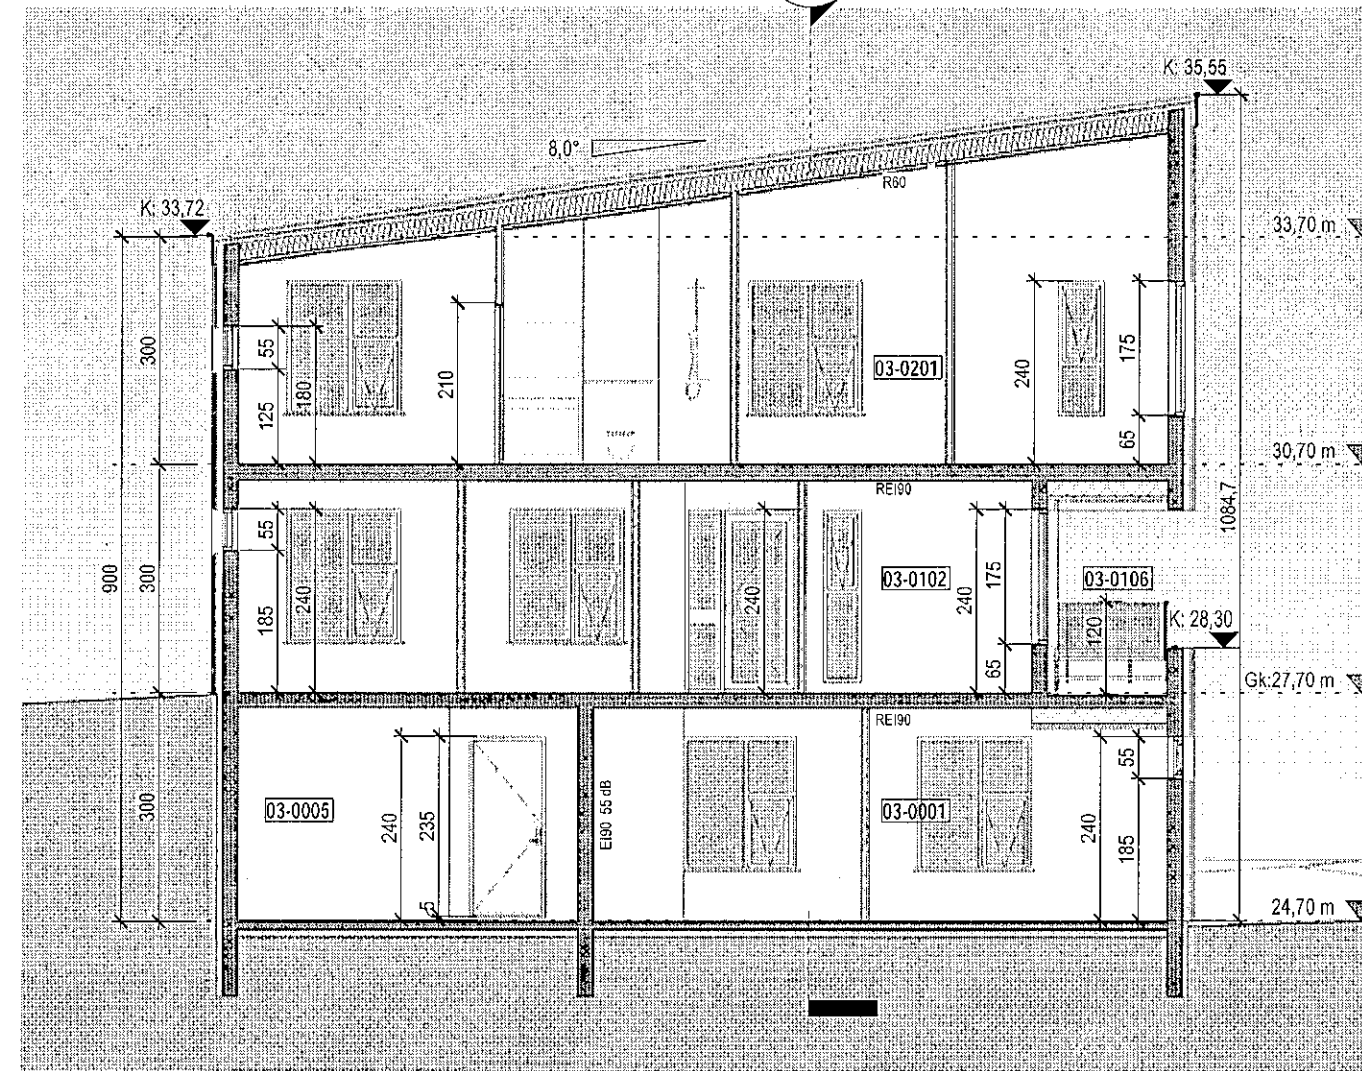

Snið 4
1:100

Samþykkt þann
08 APR 2020
Bygginga- og húsnæðisráðgjafi
F.h. Sigurður Steinar Jónsson

Tákn

GN	= Gólfniðurfali	Brunatákn
BN	= Þakniðurfali	Veggir og hæðaskil
SN	= Svalniðurfali	EI60
LR	= Loftþræsting	EI90
VLR	= Vélknúin loftþræsting	A-EI60
PK	= Póstkassar	A-EI120
NL	= Neyðarljós	REI60
BO	= Björgunarpop	REI120
R	= Reykskjnjari	A-REIM120
HSL	= Handstökkvitæki	Hurðir
ÚT	= Merktur útgangur	E30-CS
HV	= Hitaveita	EI30-CS
VV	= Vatnsveita	EI60-CS
RR	= Rafmagnsveita	Gluggar
ÚK	= Útkrani	E30
DS	= Dyrasími	
S	= Dyrasími	
B	= Fellostigi við björgunarpop	
S	= Brunaslanga	
B	= Stigleiðsla	
S	= Stigleiðsla út	
B	= Stjórnstöð brunavíðvrunarkerfis	
S	= Inntak	
B	= Bilastæði fyrir fallaða	

1	12.02.2020	Breyting á stígaðsum i nr. 9-11-13-15 og gluggum nr.13-15.	RCM, LFM
Útg.	Dags.	Lýsing	Nafn

Digitally signed by
Gunnar H. Kristjánsson
DN: cn=Gunnar H.
Kristjánsson, o=Kerfi
H. Kristjánsson, ou=Kerfi
H. Kristjánsson, email=gunnar.h.kristjansson@kerfi.h.is
Reason: I am the author of this document.
Location:
Date: 2020-02-25 17:21:21

BRUNAHÖNNUN
20
www.veita.is

1:100 0 1 2 3 4 5 m

KRark Kristinn Ragnarsson arkitekt ehf.
Hlíðasmári 19 - 2.hæð, 201 Kópavogur, Ísland
S. 564.2255, Fax. 544.4225
Kt. 581298.3589, www.krark.is, krark@krark.is

Stuðlaskarð 9-15
Hafnarfjörður

Landnúmer:	214654	Staðgreinir:	1400-1-5660090
Fjölbýlishús			
Nr.13-Mhl.03_Snið 1-4			
Aðaluppdrættir			
Hönnun:	MS.RCM	Verknúmer:	16088IF
Verkefnastjóri:	RCM	Mælikvarði:	1:100
Teiknað:	MS	Dagsetning:	11.03.2019
Yfirfarið:	RCM	Blað:	Útgáfa:
Samþykkt:			
Kristinn Ragnarsson Kt. 120944.2669		A303	1