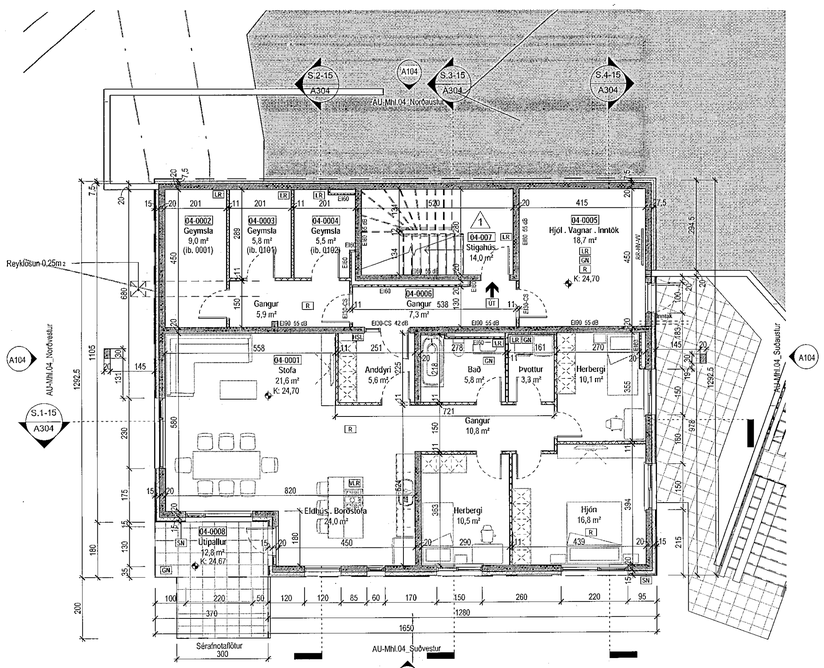

Grunnmynd kjallara
1 : 100

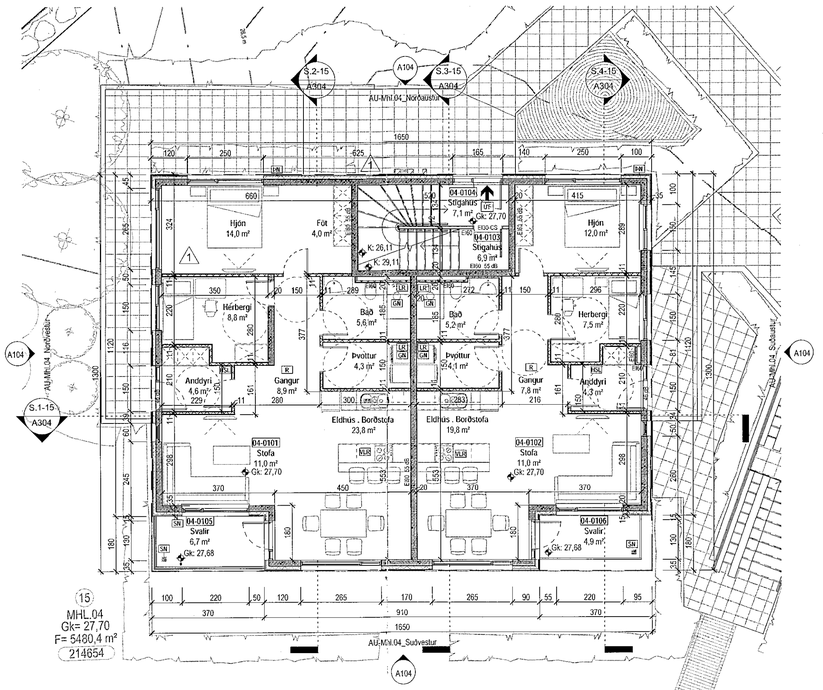

Grunnmynd 1. hæð
1 : 100

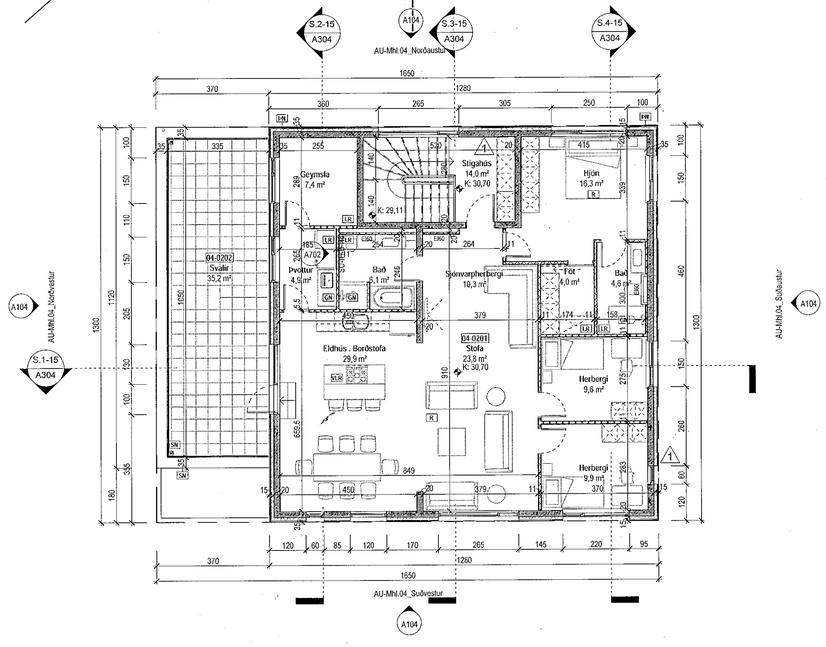

Grunnmynd 2. hæð
1 : 100

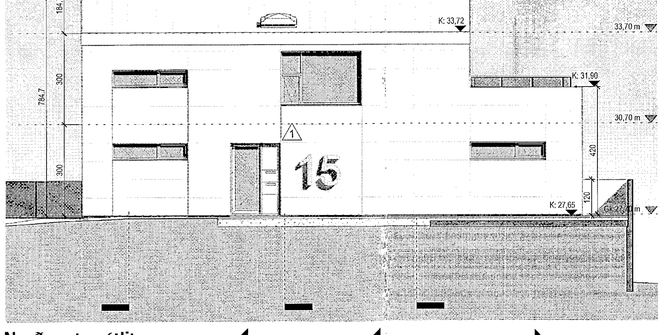

Norðaustur útlit
1 : 100

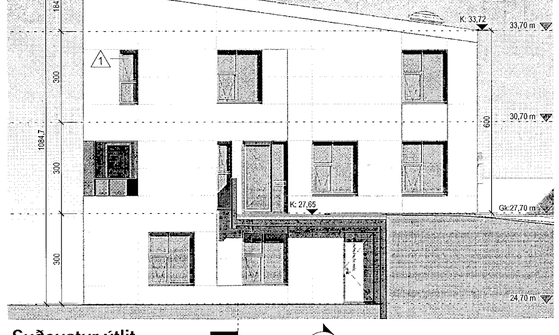

Suðaustur útlit
1 : 100

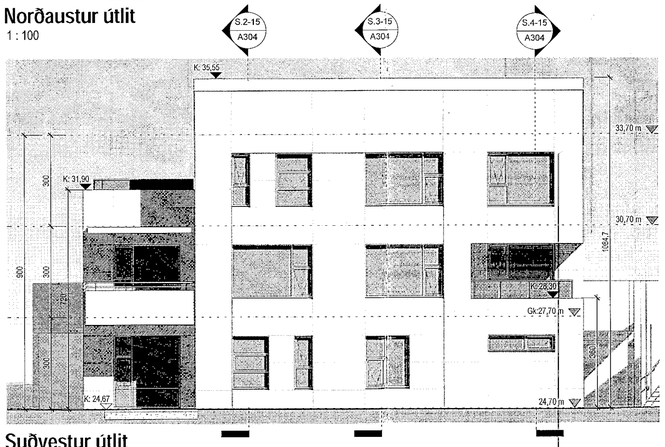

Suðvestur útlit
1 : 100

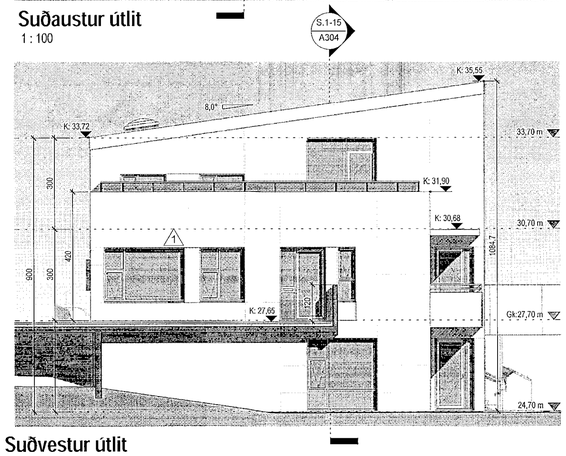

Suðvestur útlit
1 : 100

Samþykkt þann
03 APR 2020
Byggingarfulltrúinn í Hafnarfirði
F.h. Sigurður Steinar Jónsson

Tákn

GN	= Gólfniðurfall	Brunatákn
ÞN	= Þakniðurfall	
SN	= Svalaniðurfall	
LR	= Loftræsting	Veggir og hæðaskil
VLR	= Vélknúin loftræsting	EI60
PK	= Póstkassar	EI90
NL	= Neyðarljós	A-EI60
BO	= Björgunarop	A-EI120
R	= Reykskynjari	REI60
HSL	= Handslökkvitæki	REI120
ÚT	= Merktur útgangur	A-REIM120
HV	= Hitaveita	
VV	= Vatnsveita	Hurðir
RR	= Rafmagnsveita	E30-CS
ÚK	= Útikrani	EI30-CS
DS	= Dyrasími	EI60-CS
60	= Fellistigi við björgunarop	Gluggar
30	= Brunaslanga	E30
	= Stigleiðsla	
	= Stigleiðsla út	
	= Stjórnstöð brunaviðvörunarkerfis	
	= Inntak	
	= Bílastæði fyrir fatlaða	

1	12.02.2020	Breyting á stigahúsum í nr. 9-11-13-15 og gluggum nr.13-15.	RCM LPM
Útg.	Dags.	Lýsing	Nafn

KRark
Kristinn Ragnarsson arkitekt ehf.
Hlíðasmári 19 - 2.hæð . 201 Kópavogur . Ísland
S: 564.2255 . Fax. 544.4225
Kt. 581298.3589 . www.krark.is . krark@krark.is

Stuðlaskarð 9-15

Hafnarfjörður

Landnúmer:	214654	Staðgreinir:	1400-1-56600090

Fjölbýlishús

Nr.15-Mhl.04_Grunnmynd og útlit

Aðaluppdrættir

Hönnun:	MS.RCM	Verknúmer:	16088IF
Verkefnastjóri:	RCM	Mælikvarði:	
Teiknað:	MS	Dagsetning:	11.03.2019
Yfirfarið:	RCM	Blað:	Útgáfa:
Samþykkt: Kristinn Ragnarsson Kt. 120944.2669		A104	1

Digitally signed by Gunnar H. Kristjansson DN: cn=Gunnar H. Kristjansson gn=Gunnar H. Kristjansson c=IS Iceland l=IS Iceland o=Brunahonnun ehf emb=brunahonnun@brunahonnun.com Reason: I am the author of this document Location: Date: 2020-03-15 15:26Z

BRUNAHÖNNUN

Plot: 05.03.2019
Save: 2.3.2020 11:35:42
Skrá: E:\Verkefni\16088IF-Stuðlaskarð 9-15 Hafn\16088IF-Stuðlaskarð 9-15 Haf_Jorena@krark.is.rvt

Copyright © KRark . Hönnuður áskilar sér allan rétt á skilningum . Fjölföldun er óheimil án samþykkis