Samþykkt þann
29. APR. 2020
Byggingarfulltrúinn í Hafnarfirði

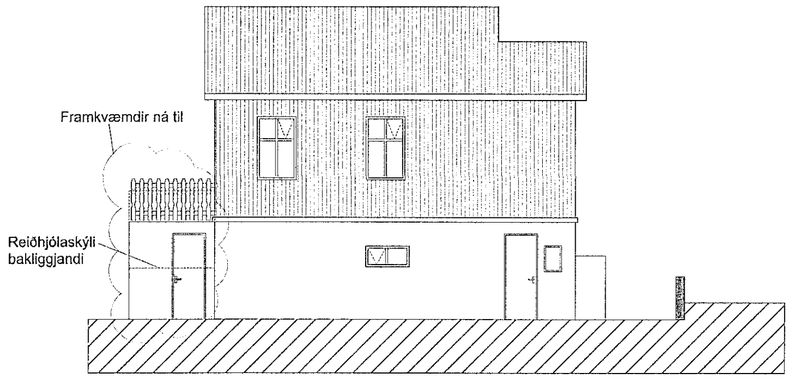

NORÐUR

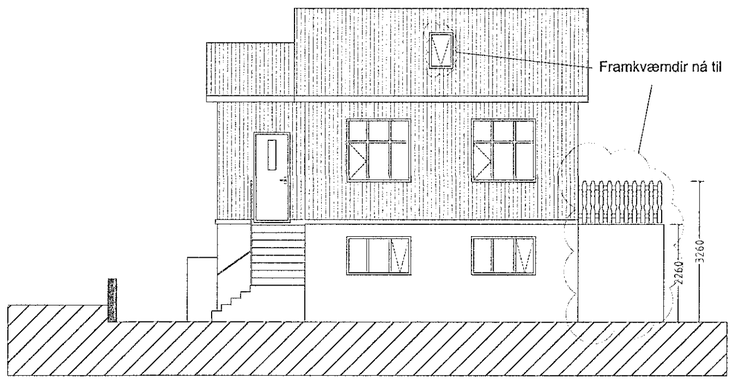

SUÐUR

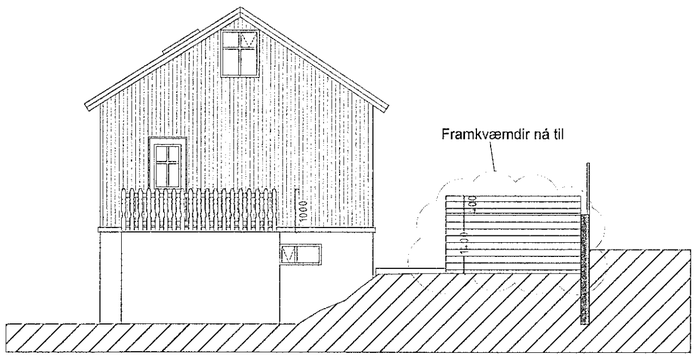

AUSTUR

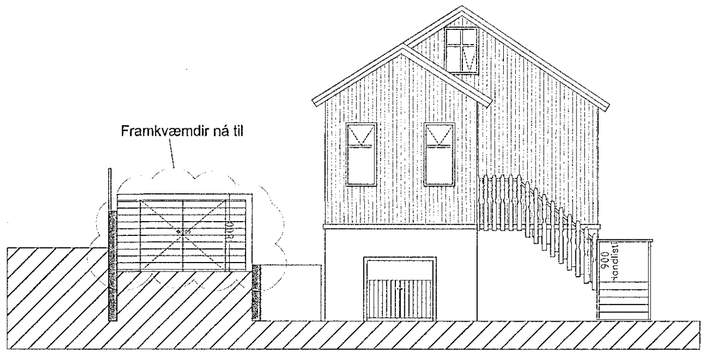

VESTUR

ÚTLIT
MKV 1:100

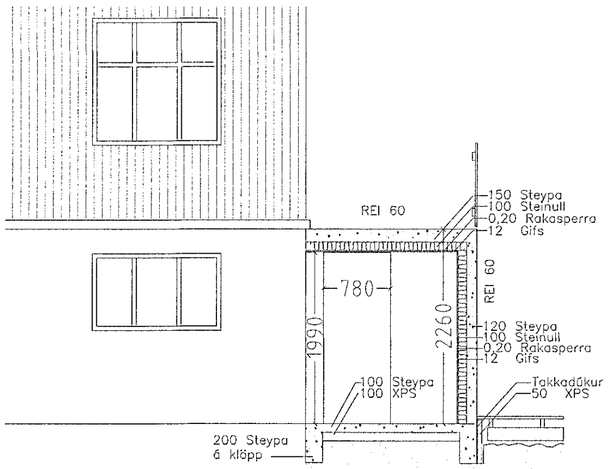

SNIÐ A-A
MKV 1:50

Öll mál eru í mm. Mælið ekki af teikningum. Öll mál athugist á staðnum. Ósamræmi í teikningum og vafaatriði skal tilkynna arkitektum strax.

Tölvuskrá: S:\Sveinn\Hraunstigur\h2.dwg

SHS
28.04.2020

Útg.	Skýring / Breyting.	Dags.	Teiknað	Yfirfarið

Sveinn og Kolbrún
VERKKAUPI / EIGANDI

EINBÝLI
TEGUND VERKS

Hraunstígur 2
GATA/STAÐSETNING

AÐALUPPDRÁTTUR
ÚTLIT OG SNIÐ

LANDNÚMER:	L121012
STAÐGR.:	1400-1-43000020
MHL:	01
MKV.:	1:100
BLAÐSTÆRÐ:	A2
ÚTGÁFA DAGS:	05.10.2019
TEIKNAÐ:	SÞ
YFIRFARIÐ:	SE

HR.ST.2					302	- 1
VERKNR.	MAPPA	SVÆÐI	ÁBYRGÐ	SFB NR.	RAÐNR.	ÚTGÁFA

Sveinn Bjarki Þórarinsson FAÍ
kt: 300379-5759

Sigurður Einarsson FAÍ
kt: 110457-2789

BATTERÍIÐ | ARKITEKTAR
Hvaleyrarbraut 32 | 220 Hafnarfirði | S: 54 54 700 | batteri@arkitekt.is | www.arkitekt.is

© BATTERÍIÐ | ARKITEKTAR
ÖLL AFNOT OG AFRITUN TEIKNINGAR AÐ HLUTA EÐA Í HEILD ER HÁÐ SKRIFLEGU LEYFI HÖFUNDA