


Sambykkt þann
06. MAÍ 2020
Byggingarfulltrúinn í Hafnarfirði
Kristinn Þorvaldur

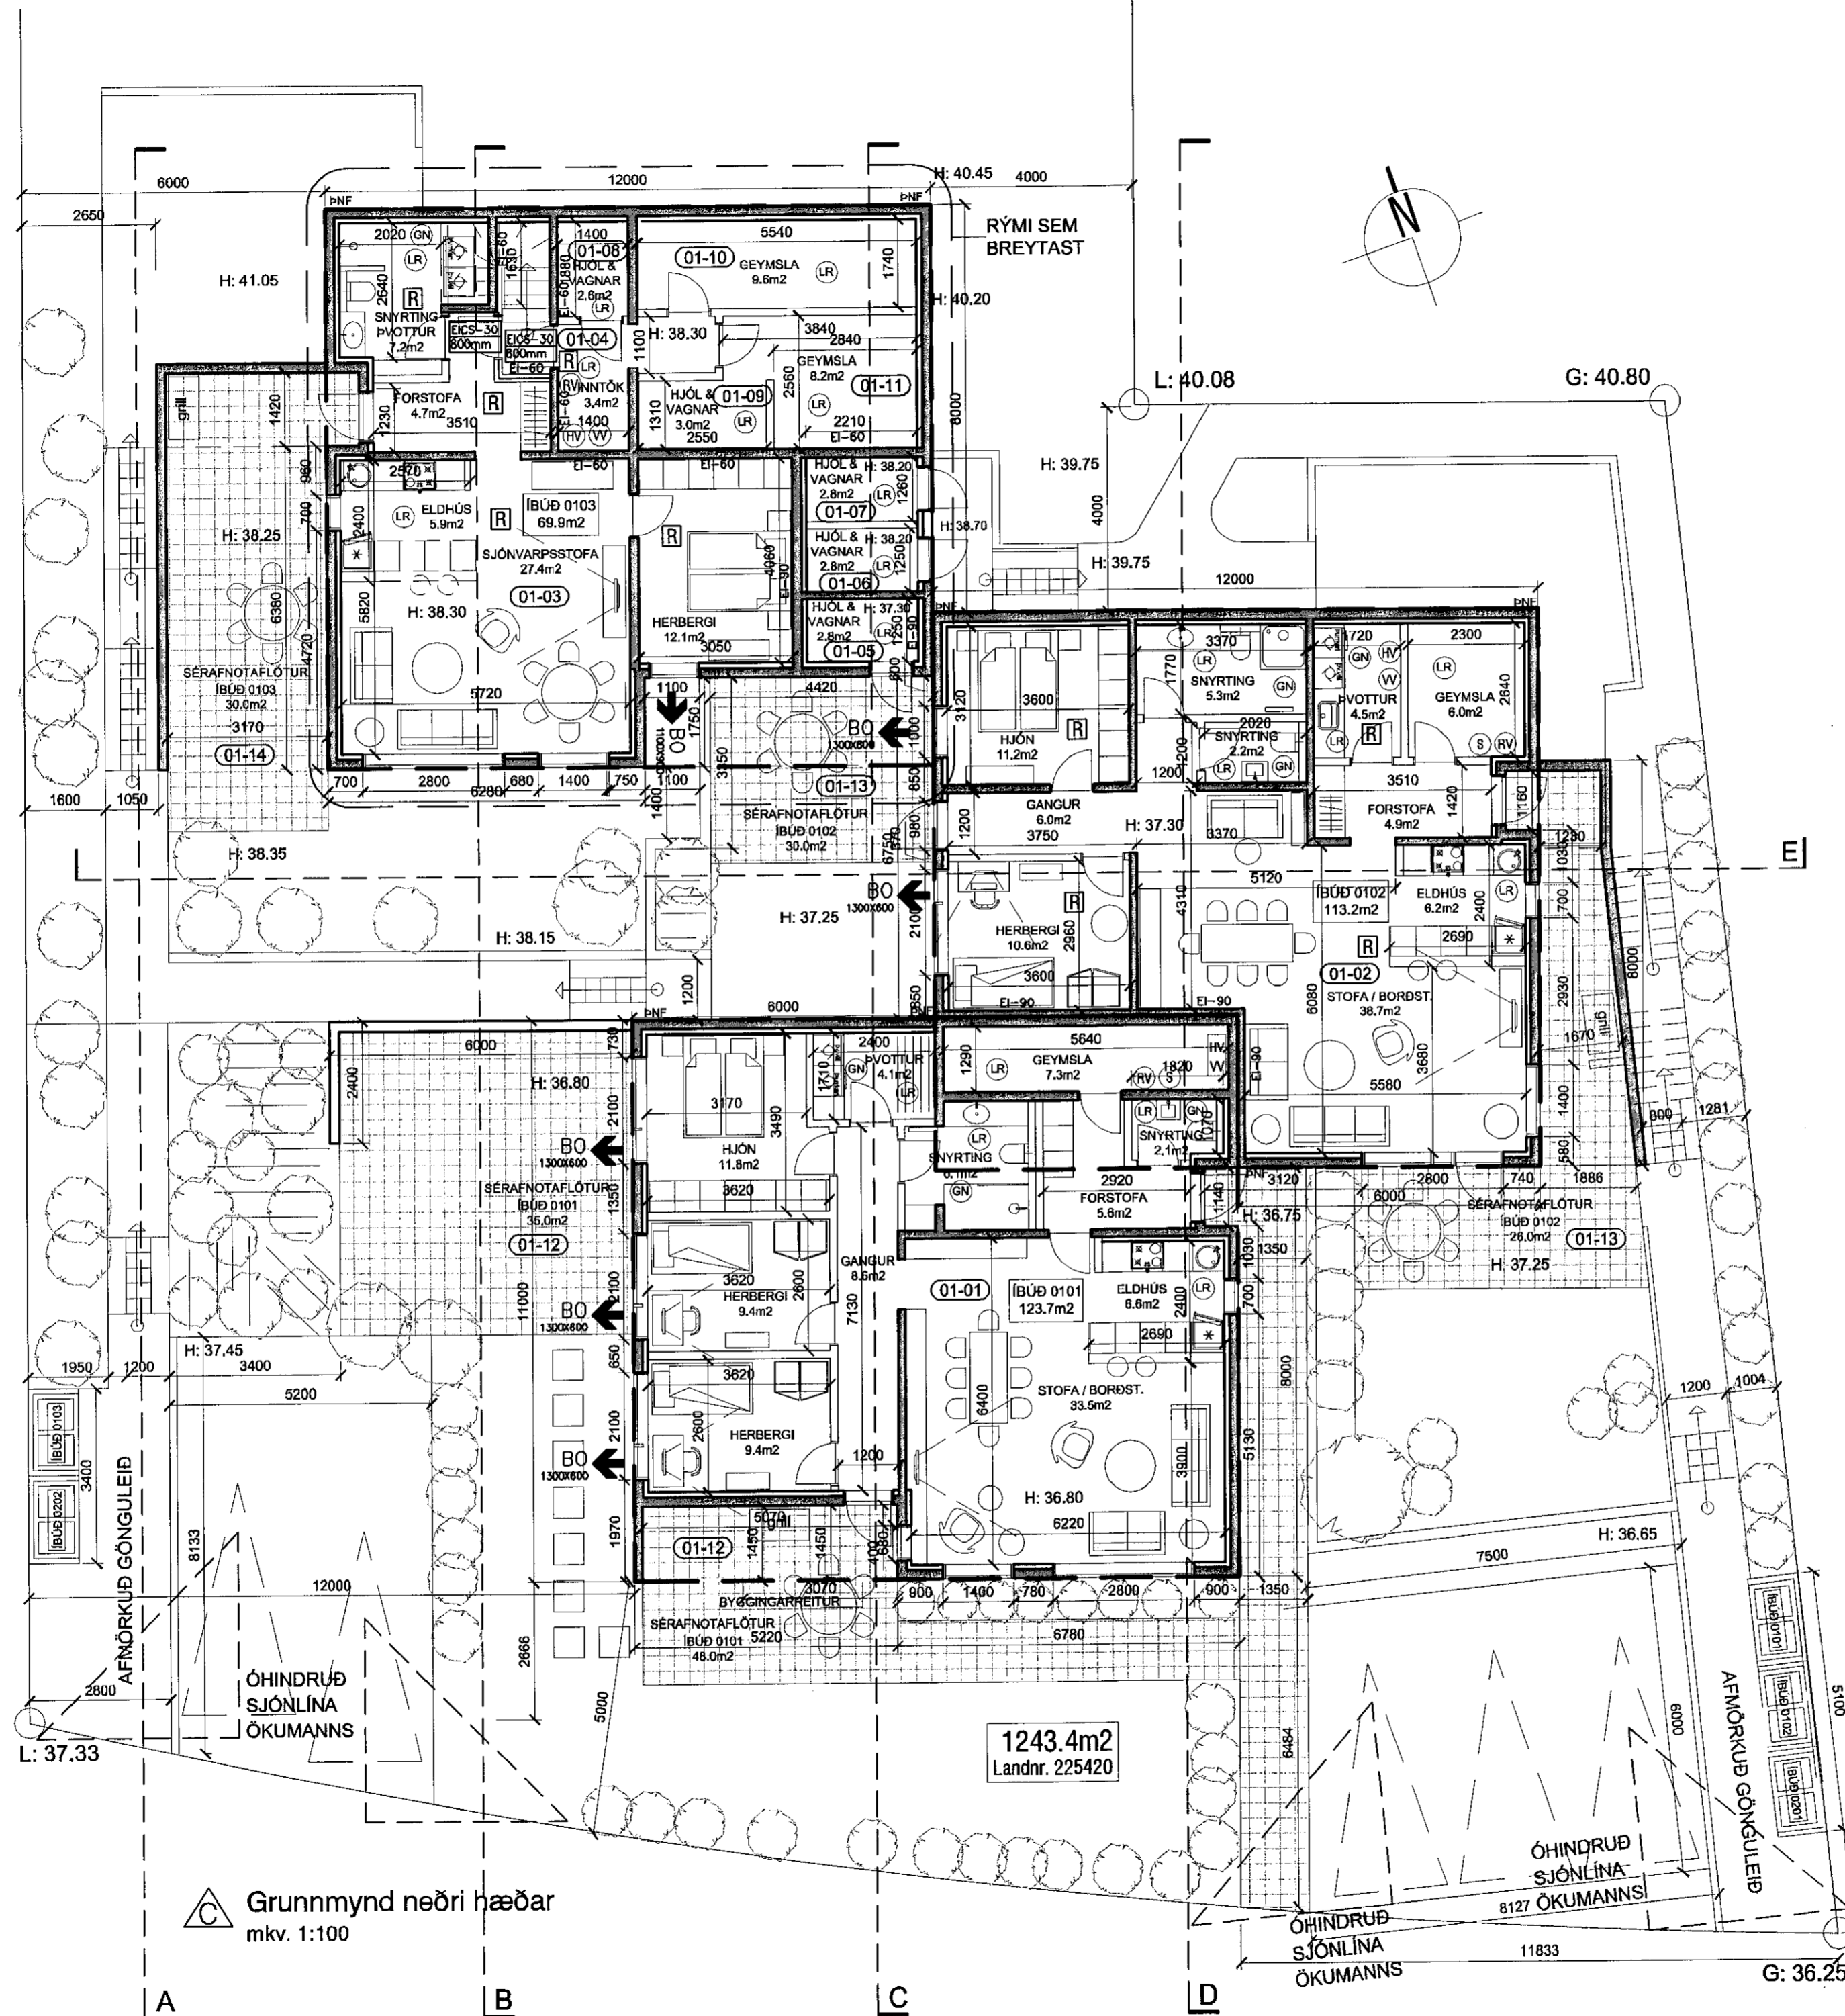

TÁKN:

Veggir og hæðaskil með merktri brunamótstöðu. — EI-60

Hurðir og gluggar með merktri brunamótstöðu. A-EKS-60

Björgunarop BO 110x500

Reykskynjari R

Rýmismúmer 101

Loftræst rými LR

Gólfniðurfall GN

Hitaveita HV

Vatnsveita VV

Rafmagnsveita RV

Þakniðurfall PNF



C - 07.02.2020 - firmta íbúð verður sér eignarhluti KE KE
B - 14.05.2018 - breyting á hjólageymslum KE KE
A - 24.04.2018 - breytt í samræmi við ath. sendir KE KE
útg. dags. skýring teiknað yfirfarð

5 ÍBÚÐA RAÐHÚS

heimilisfang DRANGSSKARÐ 10
sveitarfélag HAFNARFJÖRÐUR
verkhliuti AÐALUPPDRÁTTUR
skýringartexti grunnmynd neðri hæða

verknúmer 20/01 landnúmer 225420 staðgreinir 1400-1-0000

teiknað KE yfirfarð KE kvarði 1:100 dags. 05-02-2020

teikning nr. A-201 útgáfa/breyting C AOK ARKITEKTAR

arkitekt / hönnunarstjóri: Kári Eiríksson, arkitekt, kt: 070365-4059

AOK - Gunnarssundi 5 - 220 Hafnarfjörður - kt: 480318-1610

sími: 699-0999 - email: aok@aok.is - www.aok.is

A2 ATH! Öll mál eru í millimetrum. Öll vafafróði skal bera undir hönnuð. Mæltó ekki af teikningum, öll mál athugað á staðnum. Öll afnot og afritun teikninga, að hluta eða í heild, er háð skriflegu leyfi höfundar.