


Samþykkt þann  
06. MAÍ 2020  
Byggingarfulltrúinn í Hafnarfirði  
*Andri Björnsson*

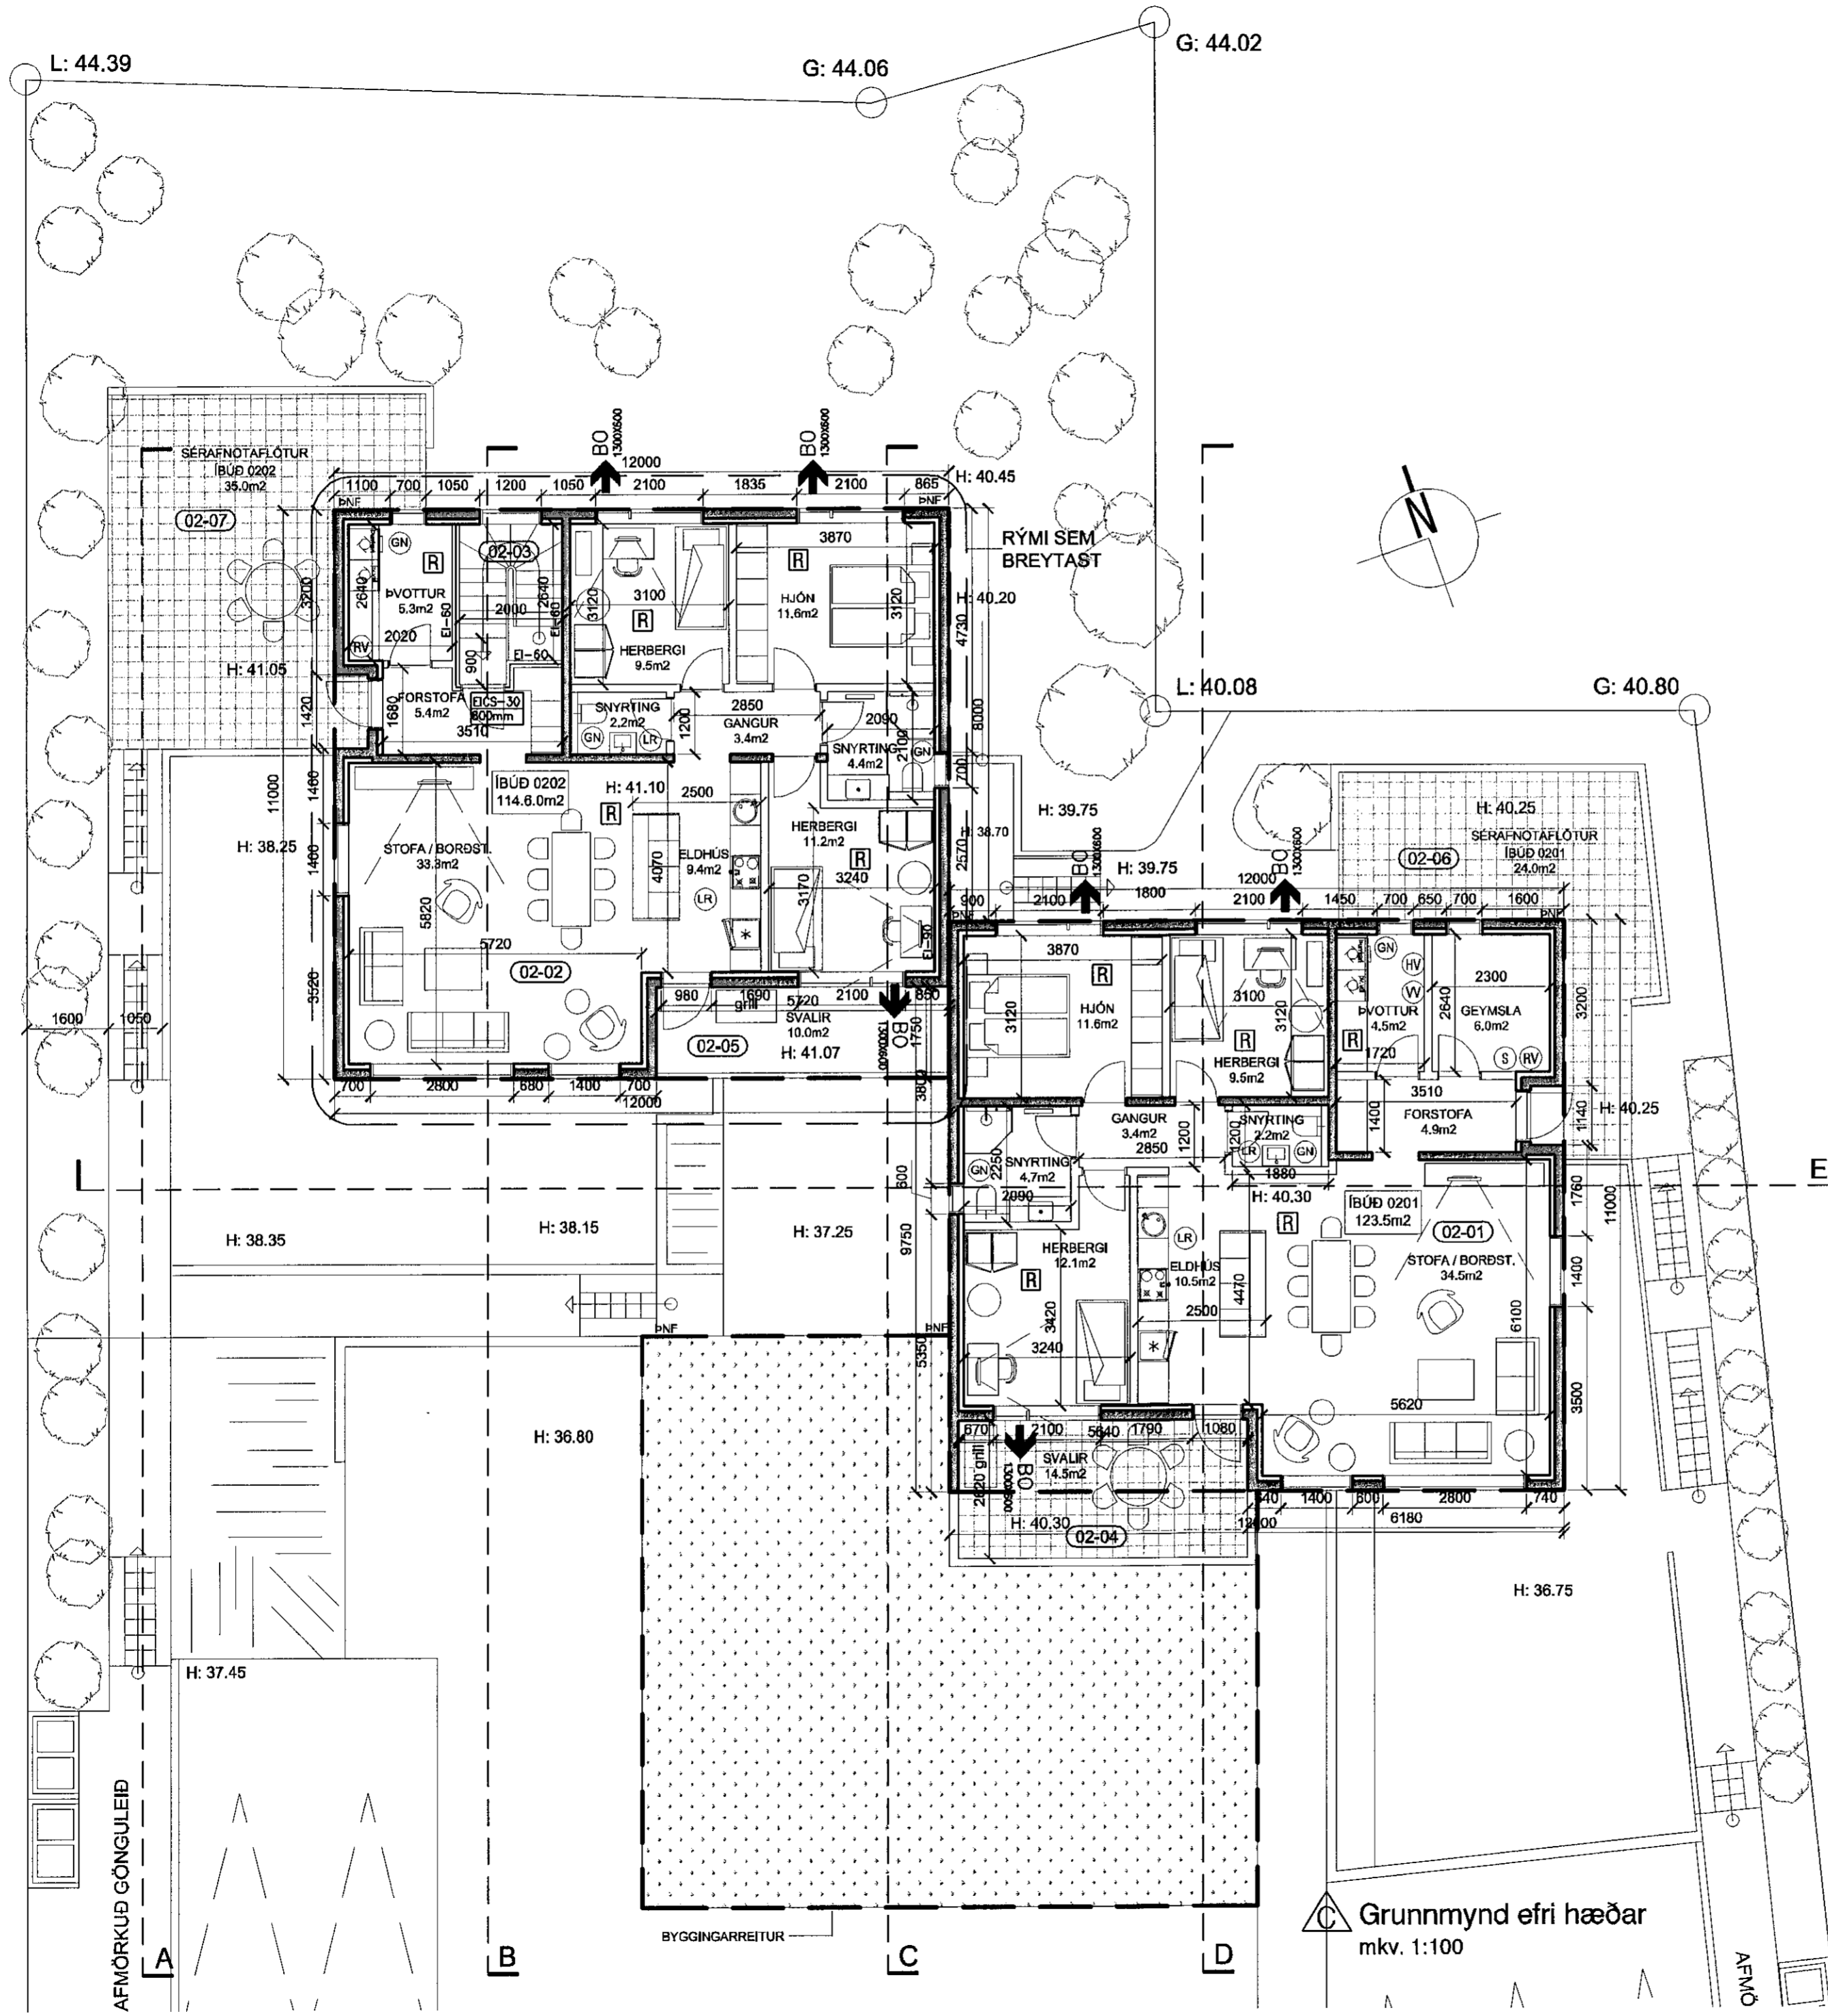

TÁKN:

- Veggir og hæðaskil með merktri brunamótstöðu. — EI-60 —
- Hurðir og gluggar með merktri brunamótstöðu. — EI-60 —
- Björgunarop BO 1100x500
- Reykskynjari R
- Rýmisnúmer (101)
- Loftræst rými LR
- Gólfniðurfall GN
- Hitaveita HV
- Vatnsveita VV
- Rafmagnsveita RV
- Þakniðurfall ÞNF



C - 07.02.2020 - fimmta íbúð verður sér eignarhluti	KE	KE
B - 14.05.2018 - breyting á hjólageymslum	KE	KE
A - 24.04.2018 - breytt í samræmi við ath.semdir	KE	KE
útg. dags. skýring	teiknað	yfirfarð

5 ÍBÚÐA RAÐHÚS  
DRANGSSKARÐ 10  
HAFNARFJÖRÐUR  
AÐALUPPDRÁTTUR  
grunnmynd efri hæða

verknúmer	landnúmer	staðgreinir
20/01	225420	1400-1-0000
teiknað	yfirfarð	kvartöl
KE	KE	1:100
dags.	05-02-2020	

teikning nr. A-202  
útgáfa/breyting C  
AOK ARKITEKTAR

arkitekt / hönnunarstjóri: Kári Eiríksson, arkitekt, kt: 070365-4059

AOK - Gunnarssundi 5 - 220 Hafnarfjörður - kt: 480318-1610  
sími: 699-0999 - email: aok@aok.is - www.aok.is

A2 ATH: Öll mál eru í millimetrum. Öll vafaatriði skal bera undir höfnuð.  
Mælið ekki af teikningum, Öll mál athugast á staðnum.  
Öll afnot og afritun teikninga, að hluta eða í heild, er háð skriflegu leyfi höfundar.

Grunnmynd efri hæðar  
mkv. 1:100