



Samþykkt þann
06. MAÍ 2020


Byggingarfulltrúinn í Hafnarfirði
Skiptur Þrymsson

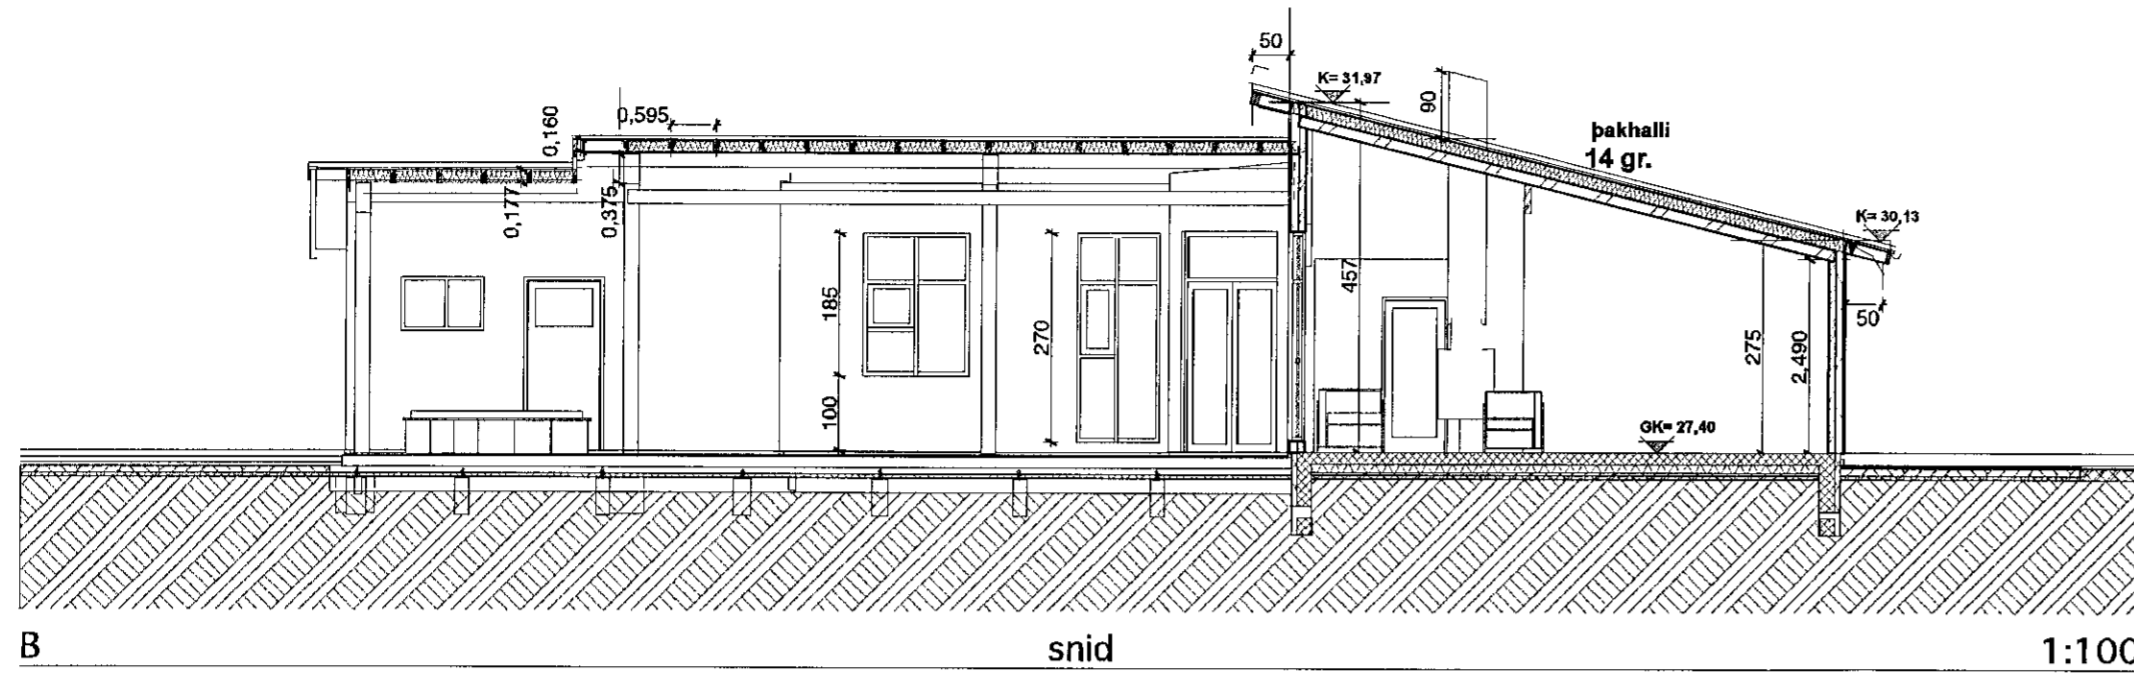


B snid 1:100

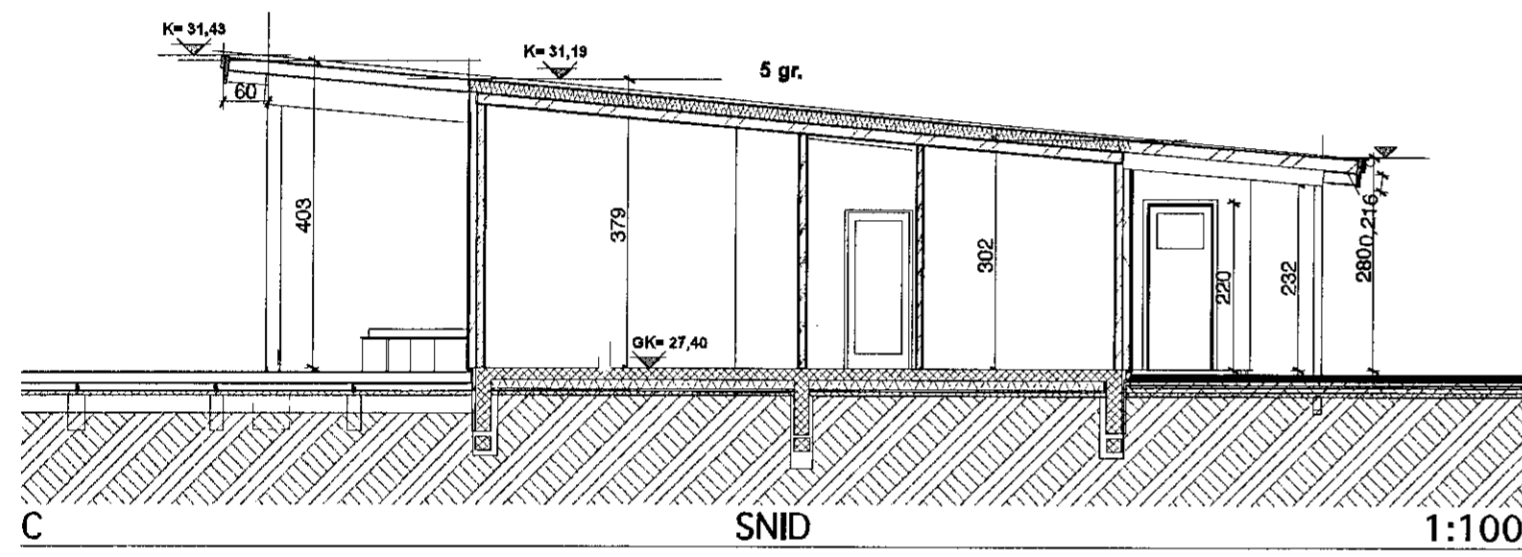

C SNID 1:100

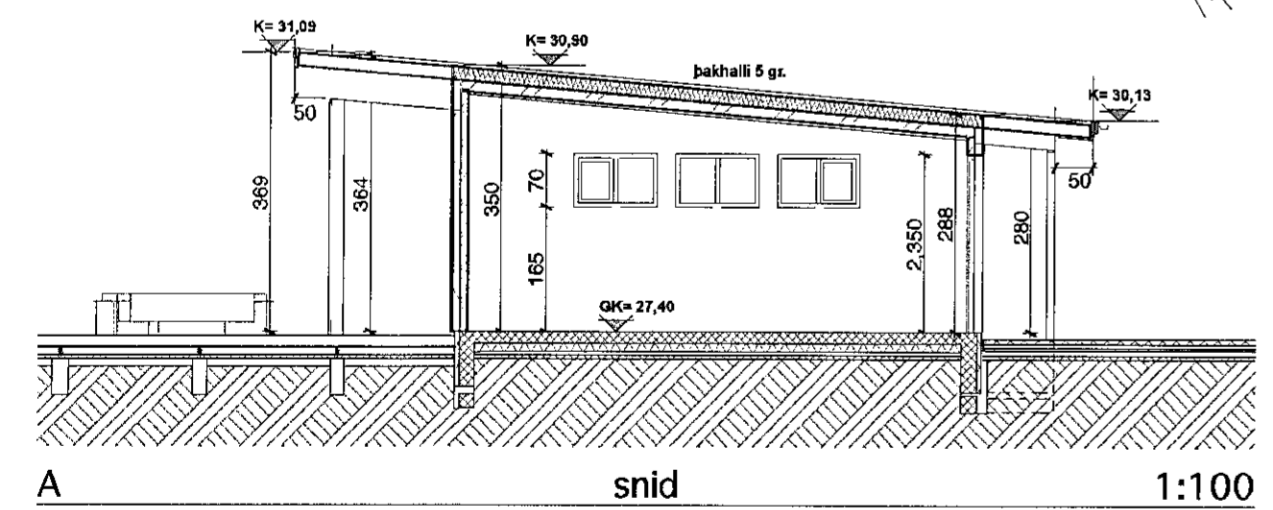

A snid 1:100

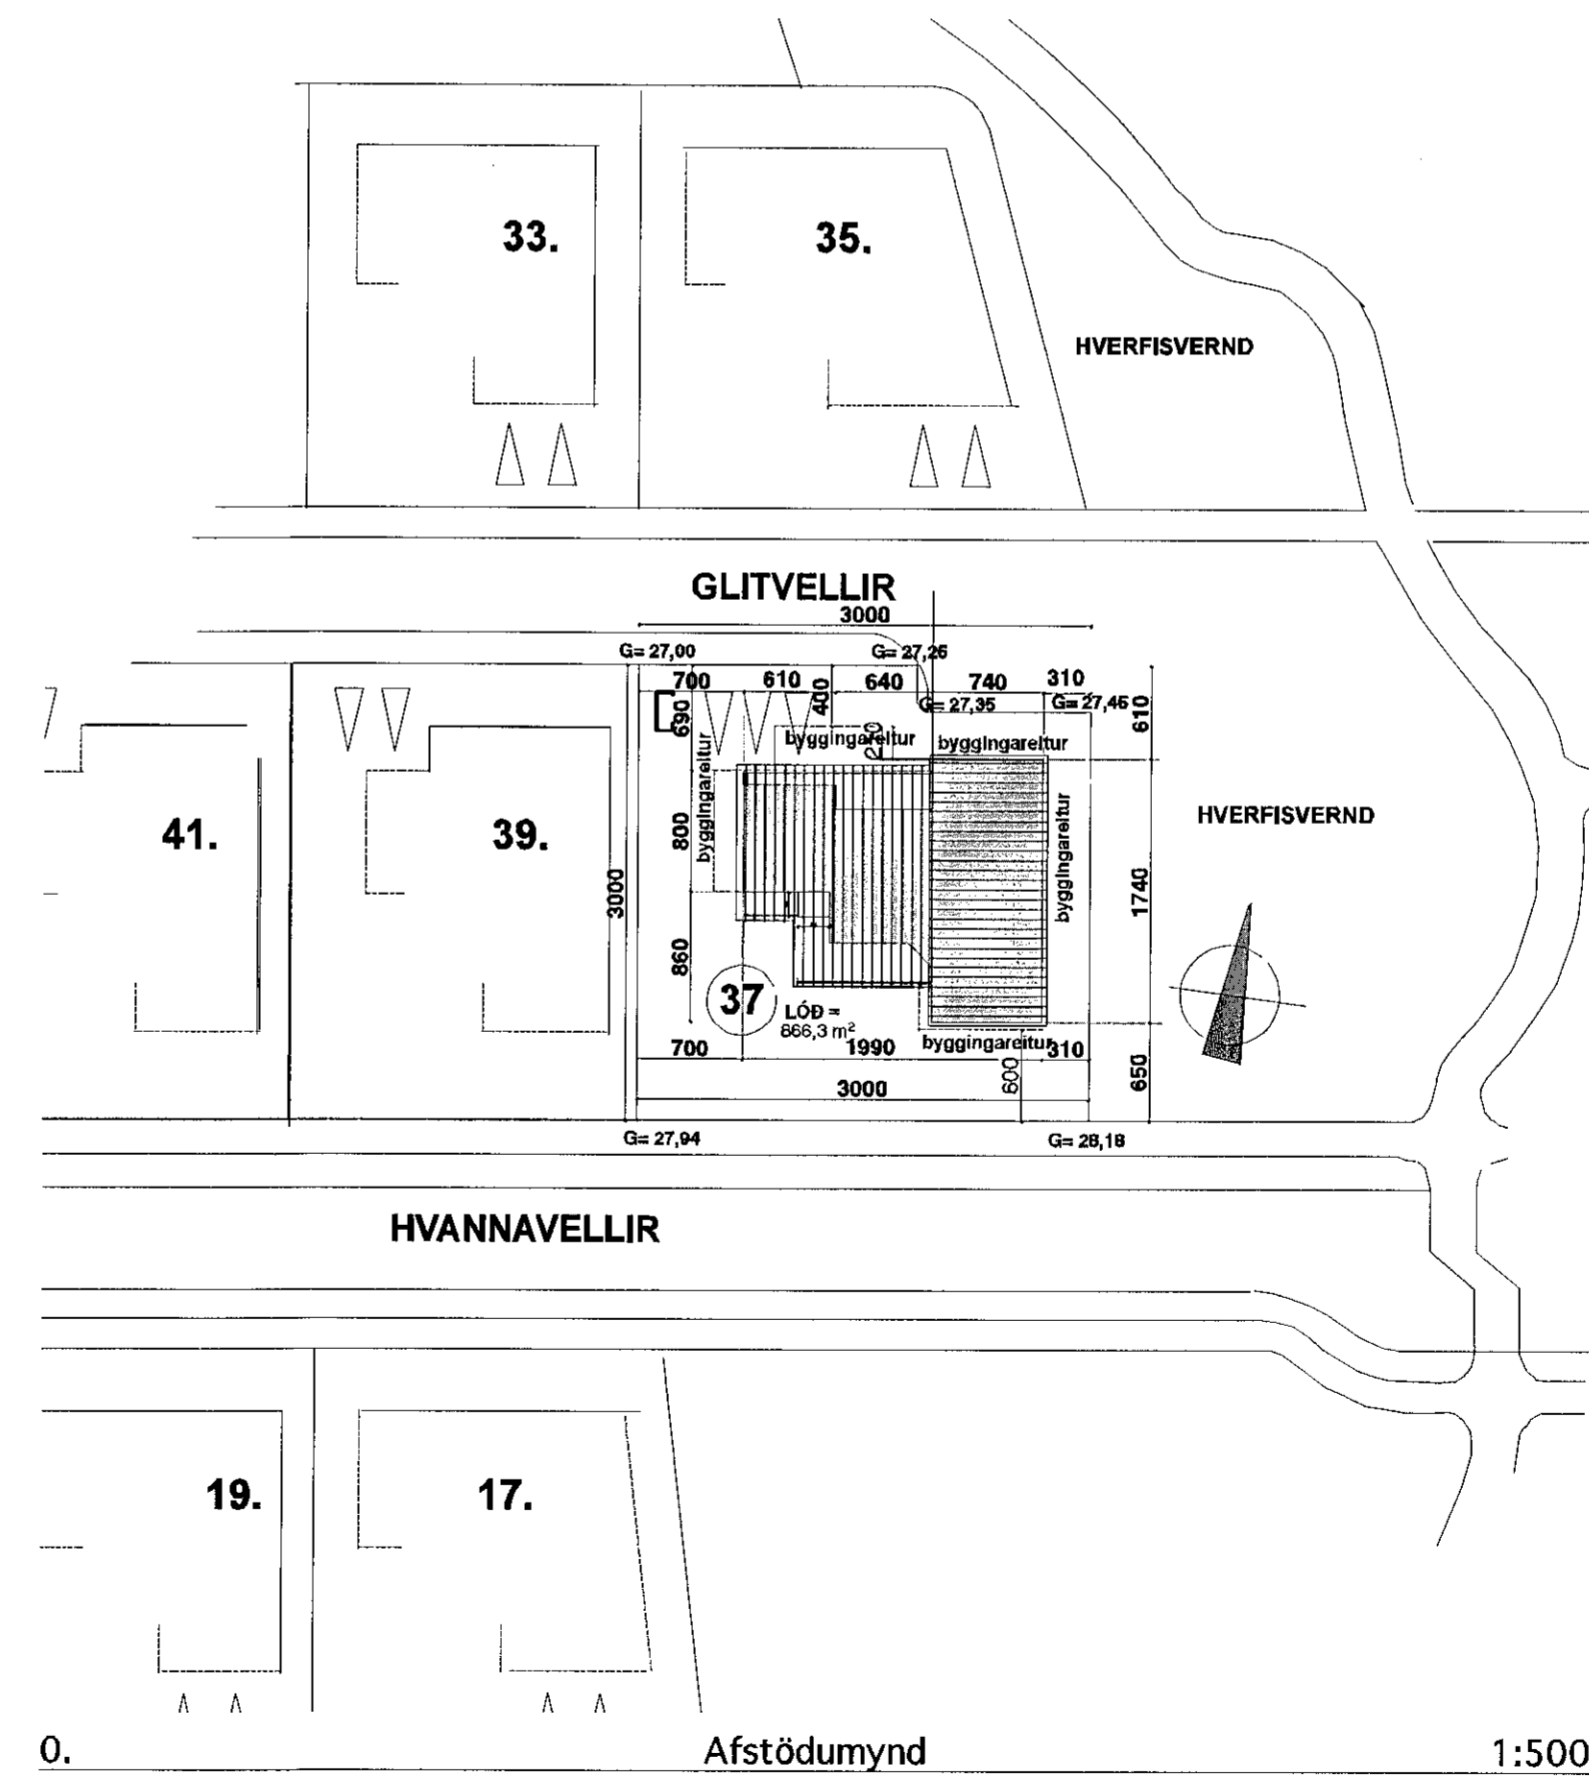

0. Afstöðumynd 1:500



Breytt 28. mars 2020:
Hátt sitjandi horngluggi tekinn út ásamt útisturtu.
Gluggar nr. = G-16, H-4 & G-10 eru teknir út.
Í stað hefðbundins sperru þaks verður burðarvirki þaks CLT einingar (flekur) 140 mm þykkar, þar ofan á 160 mm steinull í lektum, dúkur og málmklæðning Ný skráningartafla. Sjá nánar sérteikn.

Fasta nr. 2312398 Land nr. 204354
Staðgreinir = 1400-1-27700370

TEIKNISTOFAN		Verkefni
		GLITVELLIR 37 HAFNARFIRÐI EINBYLISHÚS
		Heiti
		SKURÐMYNDIR AFSTÖÐUMYND
kvarði	1 : 100 1 : 500	verk. nr
dags.	19. OKT. 2019	2018 G-159
hönnun	G. G.	dags br.
teikn	G. G.	28. MARS. 2020
		teikn. nr
		AB-2

Hringbraut 17 220 Hafnarfirði
s. 555-2020 FAX 555-2021
Gisli G. Gunnarsson BFI kt. 020649-2409
kvardi@kvardi.is

Gisli Gunnarsson