

Afstöðumynd 1: 500

BYGGINGARLÝSING:

MATSHLUTI 01
Lóð: Sævangur 47, Hafnarfjörður
Landnúmer: 122711
Staðgreinir: 1400-1-86500470
Brúttóflataarmál: 900 m²
Brúttóflataarmál: 354,4 m²
Nýtingarhlutfall: 0,39

Núverandi hús (Fyrir breytingu)
Brúttóflataarmál: 339,2 m²
Brúttórúmmál: 1155,5 m³

Stækkun
Brúttóflataarmál: 15,2 m²
Brúttórúmmál: 51,2 m³

Hús (Eftir breytingu)
Brúttóflataarmál: 354,4 m²
Brúttórúmmál: 1206,7 m³

Almennt:
Um er að ræða viðbyggingu við einbýlishúsið, viðbættar svalir og verönd og breytingu á núverandi glugga í hurð á vesturhlíð hússins.

Viðbyggingin er úr timbri og aflokar núverandi vegginnskoti í norð-vestur horni hússins. Steyptar svalir og handrið er byggð meðfram vesturhlíð hússins út frá stofu á 2. hæð og til norðurs og er áföst núverandi húsi. Timburverönd er byggð í beinu framhaldi út frá steypu svölunum til norðurs meðfram vesturhlíðinni og yfir á norðurhlíð hússins meðfram viðbyggingu. Ný hurð kemur í stað glugga í núverandi útvegg á vesturhlíð frá stofu út á steyptar svalir.

Innra skipulag viðbyggingar:
Viðbygging tengist hjónaherbergi sem staðsett er í norð-vestur horni hússins og ný hurð sett á milli rýma í núverandi útvegg á norðurhlíð. Viðbyggingin inniheldur fatarherbergi ásamt baðherbergi og salerni. Gengið er út á timburverönd úr viðbyggingu til vesturs.

Burðarvirki:
Núverandi hús:
Sökkjar og botnplata eru úr jámbentri steinsteypu. Útveggir eru steyptir veggir, einangraðir að innan.

Viðbygging:
Sökkjar og botnplata eru úr jámbentri steinsteypu. Útveggir eru léttir timburgrindarveggir klæddir að utan með liggjandi timburklæðningu.

Léttir innveggir eru klæddir beggja vegna með krossviðs- og gíspötum á blikkstoðir.

Þak núverandi byggingar er kalt, uppstólað timburþak á einangraða steypa plötu. Timbursperrur, stólar og fótremir í þaki eru almennt 45 x 95 mm nema á suðurhlíð, þar eru sperrur 45 x 195 mm. Sperrublið c/c 600 mm. Kverksperrur í þaki eru almennt 45 x 145 mm en 45 x 195 mm í SA og SV horni húss. Núverandi þak nær heilt yfir innskot sem viðbygging aflokar og helst óbreytt. Þakplata/loft í viðbyggingu er framfengd yfir innskot með 45 x 220 mm timbursperrum, c/c 600 mm og tengjast á milli núverandi útvegga og timburútvegga viðbyggingar. Sperrublið eru einangruð.

Byggingarefni, litir & einangrun:
Sökkjar eru staðsteyptir, einangraðir að innan með 100mm polystyren (U-gildi 0,4 W/m²).

Botnplata er staðsteypt, einangruð með 100mm polystyren undir plötu (U-gildi 0,3 W/m²).

Útveggir viðbyggingar eru léttir timburgrindarveggir 45 x 145 mm stoðir, c/c 600 mm, einangrunarfylltir með 150 mm þéttull á milli stoða. Þéttull: 22-50 kg/m³. (U-gildi 0,3 W/m²). Vegið meðaltal útvegga skal vera undir 0,85 W/m². Útveggir eru klæddir að utanverðu með liggjandi timburklæðningu samskonar og á yfirborði timburveranda. Klæðningar festast á 21 x 70 mm loftunagrind úr timbri. Útveggir eru klæddir að innanverðu með krossviðs- og gíspötum sem festast á rafmagnsgrind. Yfirborð útvegga að innanverðu er spartlað og málað. Núverandi útveggir eru hraunaðir og hvítmálaðir að utan.

Innveggir eru einangrunarfylltar blikkstoðir 35 x 70 mm stoðir, c/c 600 mm, klæddar beggja vegna með krossviðs- og gíspötum. Yfirborð innvegga er spartlað og málað. Veggir í votrymum verða klæddir vatnsþotnu gífsi á blikkstoðir.

Núverandi þak er valmþak með 13° halla. Sperruvirki c/c 600 mm. Þaksperrur eru heilklaðdar með 25 x 150 mm borðaklæðningu og vindpappi heftur ofan á borðaklæðningu. Þakklæðning er bárað, rauðlitað Aluzink (18/76) og leggst beint á vindpappa. Þak er einangrað ofan á steypa þakplötu með 200 mm steinullareinangrun með áföstum vindpappa. (U-gildi 0,21 W/m²).

Undir sperru loft í viðbyggingu kemur rakaserra og þar undir kemur niðurleakkuð rafmagnsgrind úr ál sem festist í sperrur. 13 mm gíspötur skúrfast að lokum neðan á álgindur. Yfirborð loftflata er spartlað og málað. (U-gildi 0,21 W/m²).

Þakkantar eru klæddir með gagnvörðum, brúnmáluðum furuborðum í sama litatón og núverandi þakkantar. Klætt er undir þakskegg með samskonar timburborðum og í sama lit og eru undir núverandi þakskeggi. Þakrennur eru hvítmálaðar og utanálggjandi.

Allar klæðningar skulu vera í flokki 1.

Útihurðir og gluggar eru úr tré og hvítmálaðir bæði að utan- og innanverðu. Gler skal að lágmarki vera tvöfalt k-gler (U-gildi 2,0W/m²). Hurðir og gluggar eru ísettir eftir á.

Tæknibúnaður og Lagnaleiðir:
Húsið er hitað upp með hefðbundnum vatnsfylltum ofnum. Ofnlagirnir eru staðsettar í rafmagnsgrind bak við klæðningu á innanverðum útveggjum og inn í léttum innveggjum. Neysluvatnslagnir eru ýmist ísteyppt pex rör eða álplast inni léttum veggjum og/eða í lagnastokkum. Heitt neysluvatn er upphitað kalt vatn, hámarks hitastig neysluvatns á þöppunarstað er 65°C skv. staðli. Fráveitlagnir innanhúss eru hefðbundnar plastlagnir. Rafnagnir verða staðsettar í léttum veggjum og í lofti. Öll lagnavinnu og allt lagnaefni skal vera samskvæmt íslenskum stöðlum og reglugerðum.

Gólfniðurföll:
Gegnumstreymisniðurföll skulu staðsett í öllum votrymum. Auk þess skulu vera niðurföll í inntakstrymum og sorpskýli.

BRUNAVARNIR:

Notkunarflokkur:
Húsið er í notkunarflokki 3.

Brunahólf:
Íbúð og bílskúr eru brunahólfandi byggingarhlutar. Milliveggir sem aðskilja íbúð og bílskúr eru brunahólfandi byggingareiningar. Brunahólf skulu vera a.m.k. EI 60 með EI2 30-CSm / EI2 30-Sm / E 30-CSm þar sem það á við. Sorpgeymsla er utanhúss og skapar ekki sambrunahættu.

Burðarvirki:
Brunamótstaða aðalburðarvirkis verður a.m.k. R 60.

Klæðningar:
Klæðningar verða skv. staðlaröðinni ÍST EN 13501. Allar innanhúsklæðningar verða í flokki 1, eða K210 B-s1,d0. Yfirborð útvegga eru steypa, timbur og gífs þ.e. A efni. Gólfefni verða í flokki G, eða Df1-s1. Þakklæðningar verða a.m.k. í flokki T, eða B(roof) (T2). Niðurlhengd loft og upphengikerfi skulu vera úr efnum sem uppfylla kröfu um B-s1,d0.

Björgunarp:
BO skal vera a.m.k. 60 cm x 90 cm og hæð frá gólfu <1,2 m. Ekki eru lögleg björgunarp þar sem húsið var samþykkt í tíð eldri reglugerðar. Þegar gluggar verða endurnýjaðir þá munu verða sett lögleg björgunarp á svefnherbergi. Viðbygging inniheldur ekki iveruryrni.

Brunaviðvörðun:
Reykskynjarar skulu uppfylla kröfur skv. ÍST EN 14604. Staka reykskynjara með hljóðgjafa skal staðsetja þannig að ekki sé minna en einn skynjari fyrir hverja 80 m² og minnst einn í hverri íbúð. Fjöldi og staðsetning reykskynjara skal valinn þannig að hljóðstyrkur í hverju einstöku rými sé ekki undir 75 dB(A).

Slökkvitæki:
Slökkvitæki skulu uppfylla kröfur skv. ÍST EN 3. Slökkvitækin skulu sett upp af viðurkenndum aðila.

Loftræsing, reyklosun:
Reyklosun er um glugga og hurðir. Útsog skal vera úr öllum gluggalausum rýmum.

Hljóðvist:
Fylgja skal ákvæðum gr. 11.1.2 í byggingarreglugerð ásamt staðlinum ÍST 45 og leiðbeiningum Mannvirkjastofnunar varðandi kröfur um hljóðvist. Lothljóðeinangrun og högghljóð milli ganga og iveruryrma skulu uppfylla lágmarksstaðla. Hljóðstig frá tæknibúnaði og öðrum hljóðgjöfum skal uppfylla kröfur um hæsta leyfilega hljóðstig.


Sorp:
Sorpskýli eru staðsett utanþyrra, næst bílastæðum. Gólfniðurföll eru staðsett í sorpskýli.

Lóð:
Endanlegur lóðafrágangur verður skv. lóðarteikningu. Bílastæði á lóð eru þrjú.

U-gildi:
Lágmarks kólunarkrafa skal vera í samræmi við grein 13.3. í byggingarreglugerð er lúta að nýjum mannvirkjum. Skal leyfilegt hámark U-gilda einstakra byggingarhluta vera samskvæmt eftirfarandi töflu:

Table with 3 columns: Byggingarhluti, Leyfilegt hámark U-gildis (W/m²K), and U-gildis (W/m²K) at different temperatures (Ti ≥ 18°C, 18°C > Ti ≥ 10°C).

Table with 3 columns: Þak, Útveggur, Léttur útveggur, Gluggar (Karmar, gler vegið meðaltal, K-gler), Hurðir, Ofanljós (á ekki við), Gólf á fyllingu, Gólf að öpppithuðu rými, Gólf að útlifri, Útveggir, vegið meðaltal (veggfletir, gluggar og hurðir).

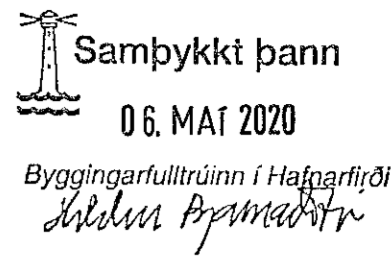

- Legend for symbols: Lóðamörk, Byggingarreitir, Breytingar.

TÁKNSKÝRINGAR ALMENN TÁKN

- LR Loftræsing
GN Gólfniðurföll
DN Þakniðurföll
SN Svalla-/skyggisniðurföll
01 Matshlutanúmer
0101 Rýmisnúmer
01-0101 Matshluta- og rýmisnúmer
Hæðarkóti á grunnmynd
G = Gólf
L = Lóð
Hæðarkóti í sniði / útliti

ELDAVARNARTÁKN

- Brúnamótstaða byggingarhluta:
EI 60 - Ektetjandi veggur
EI 30-CS - Hurðir: C = Sjálflokandi, S = Reykþétt, E - Eldvarnargler
RE 30 - Heilleiki byggingarhluta
RE 90 - Heilleiki byggingarhluta
ÚT - Merkjur og neyðarfýstur útgangur
Útgangur
BO - Björgunarp
25m - Slöngukefli (Lengd)
SL - Handslökkvitæki
! - Stjórnsýslu brunaviðvörðunarkerfis
R - Reykskynjari
R - Reyklosun

Table with 4 columns: Dags., Skýring, Br.af., and content for revision history.


Form for project details: Sævangur 47, 220 Hafnarfjörður, Viðbygging, Landnúmer: 122711, Staðgreinir: 1400-1-86500470, 100 - ADALUPPDRAETTIR.

Afstöðumynd Byggingarlýsing og skráningartafla

Table with 2 columns: Hannað af, Matshluti: 01; Teiknað af, Mælikvarði: 1 : 500; Yfirfarið af, Dagsetning: 04.05.2020.

Samþykkt: Þorsteinn Adalbjörnsson
ARTstone sif.
Eskivöllum 17, 221 Hafnarfjörður
Sími: 890 9406
Kennitala: 540716-1290
Netfang: steini@artstone.is

Table with 4 columns: Verknúmer, Svæði, Áfangi, Ábyrgð, Númer, Útgáfa. Values: 1816, Svæði, Áfangi, Ábyrgð, 100, D.

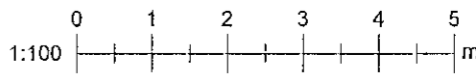

Útprintur: 06/27/17

Vistað: 4 May 2020 12:38:28