




Kjallari  
1: 100

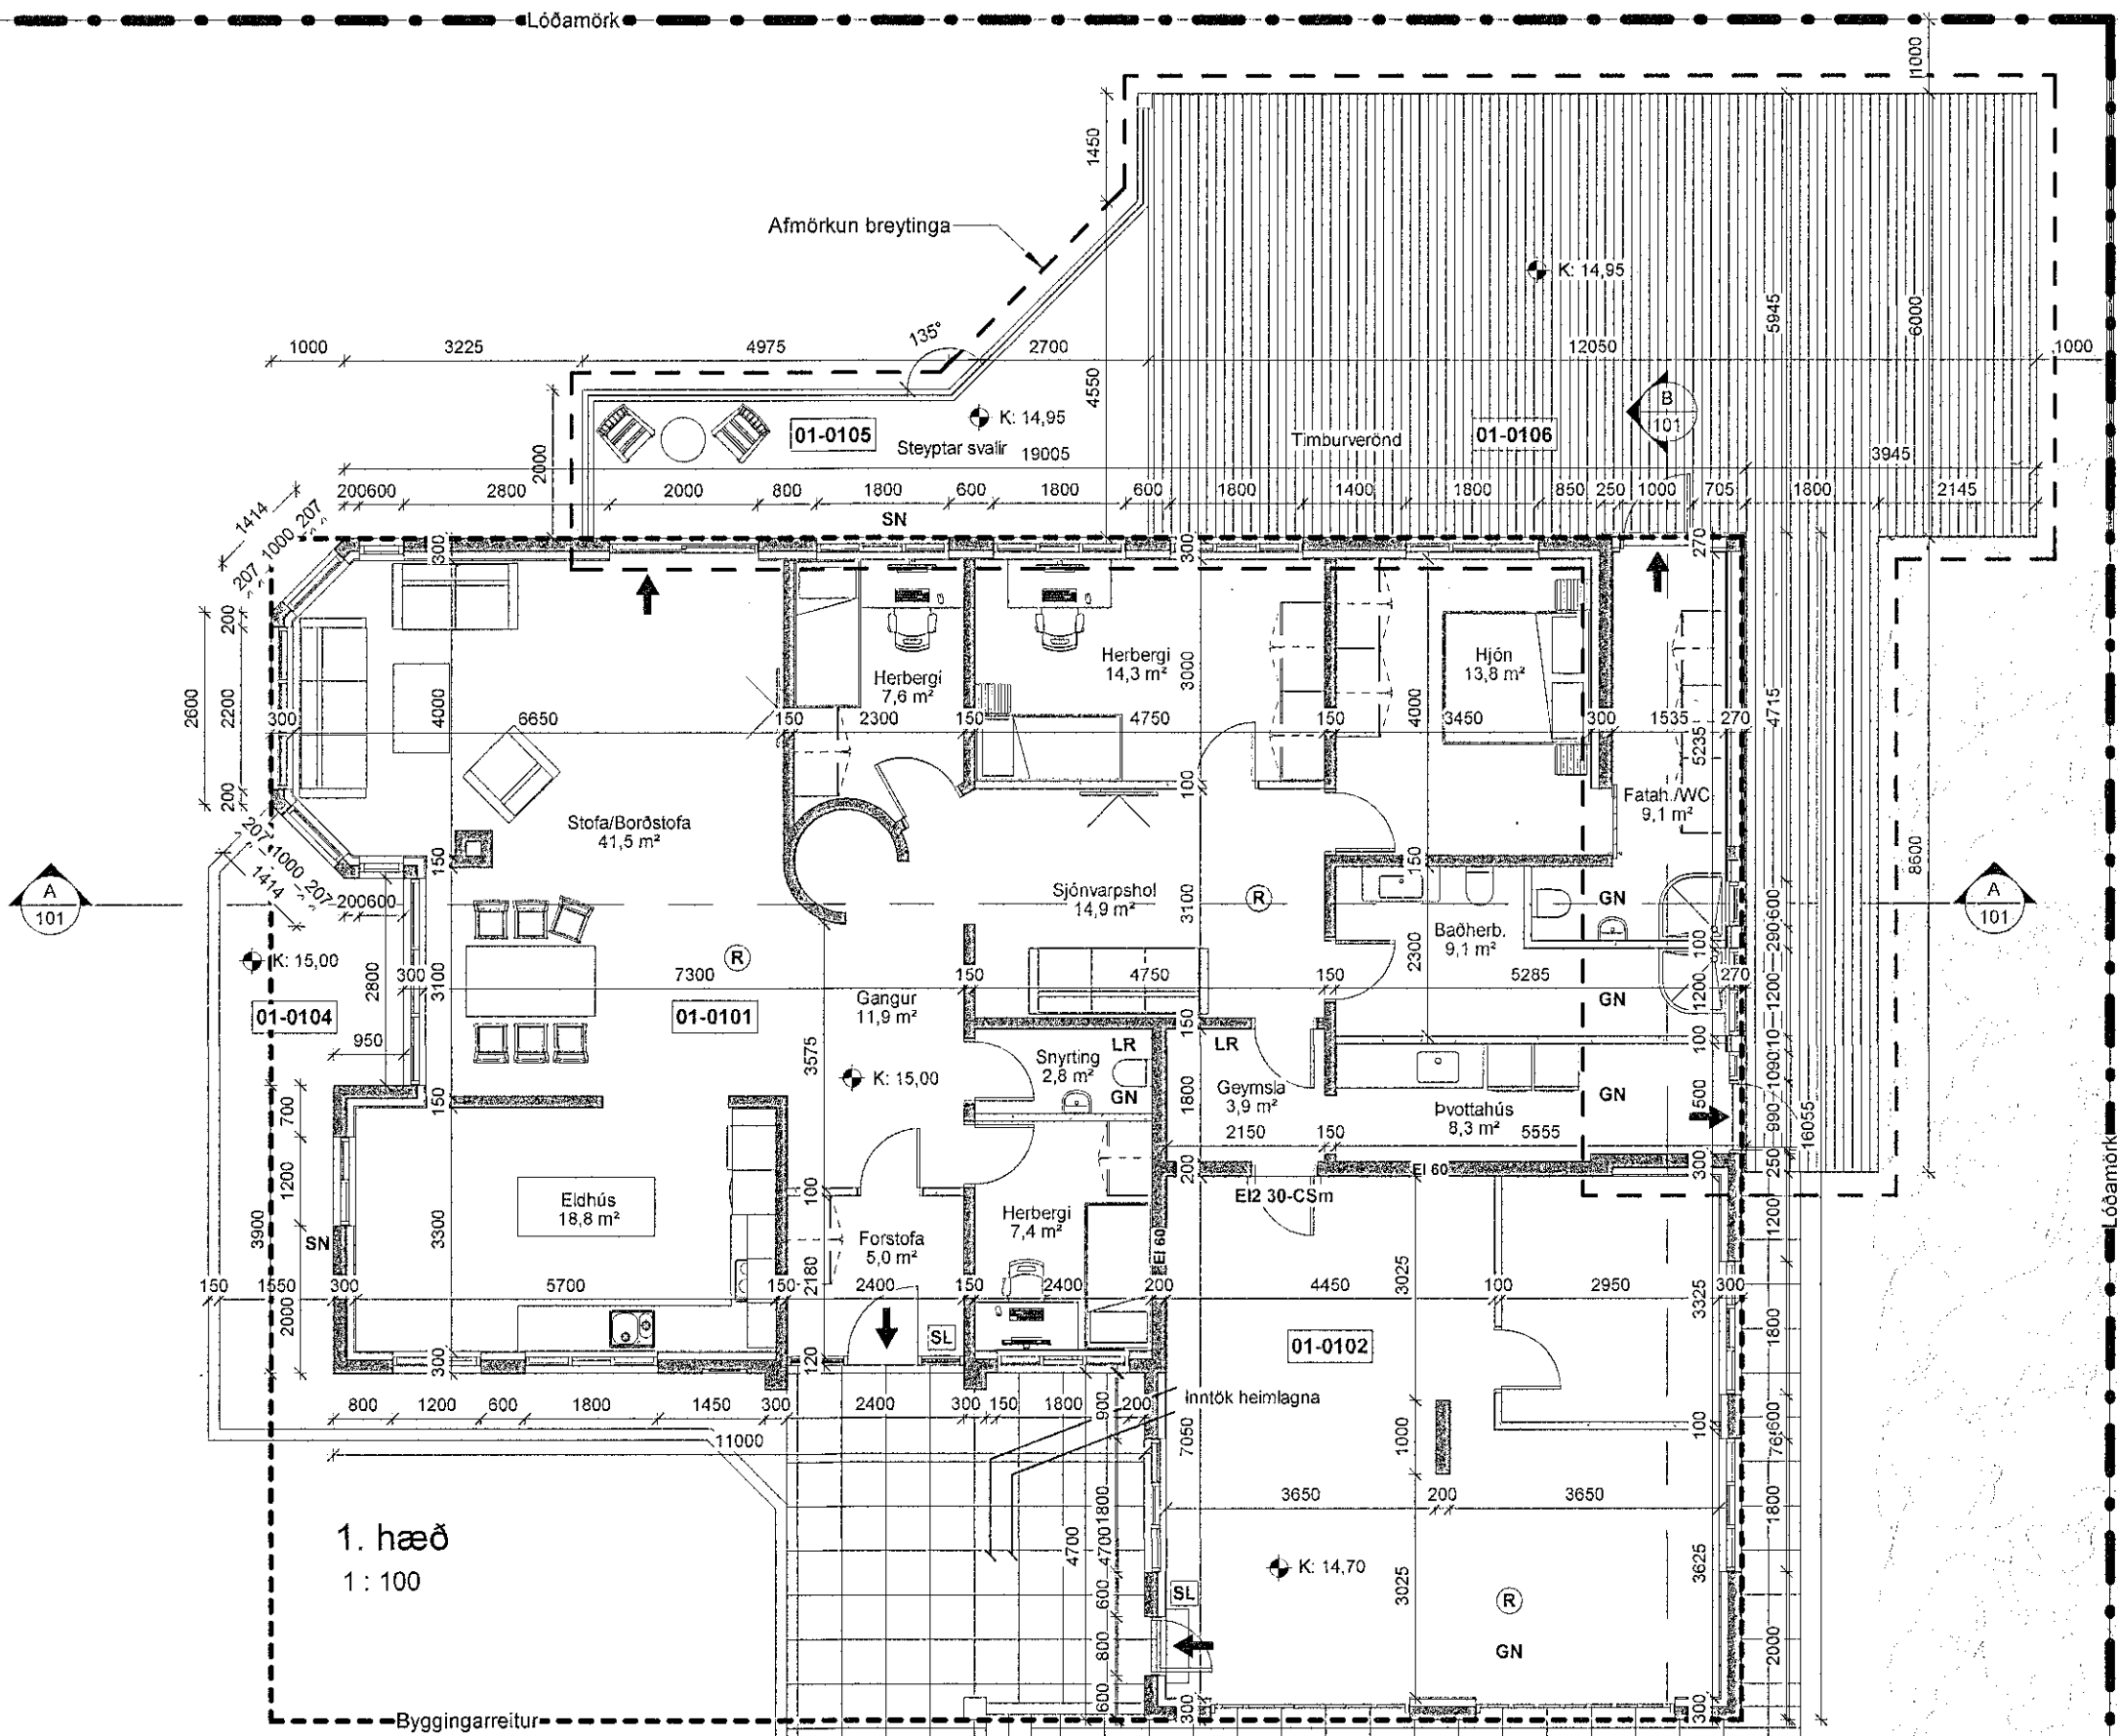

1. hæð  
1: 100

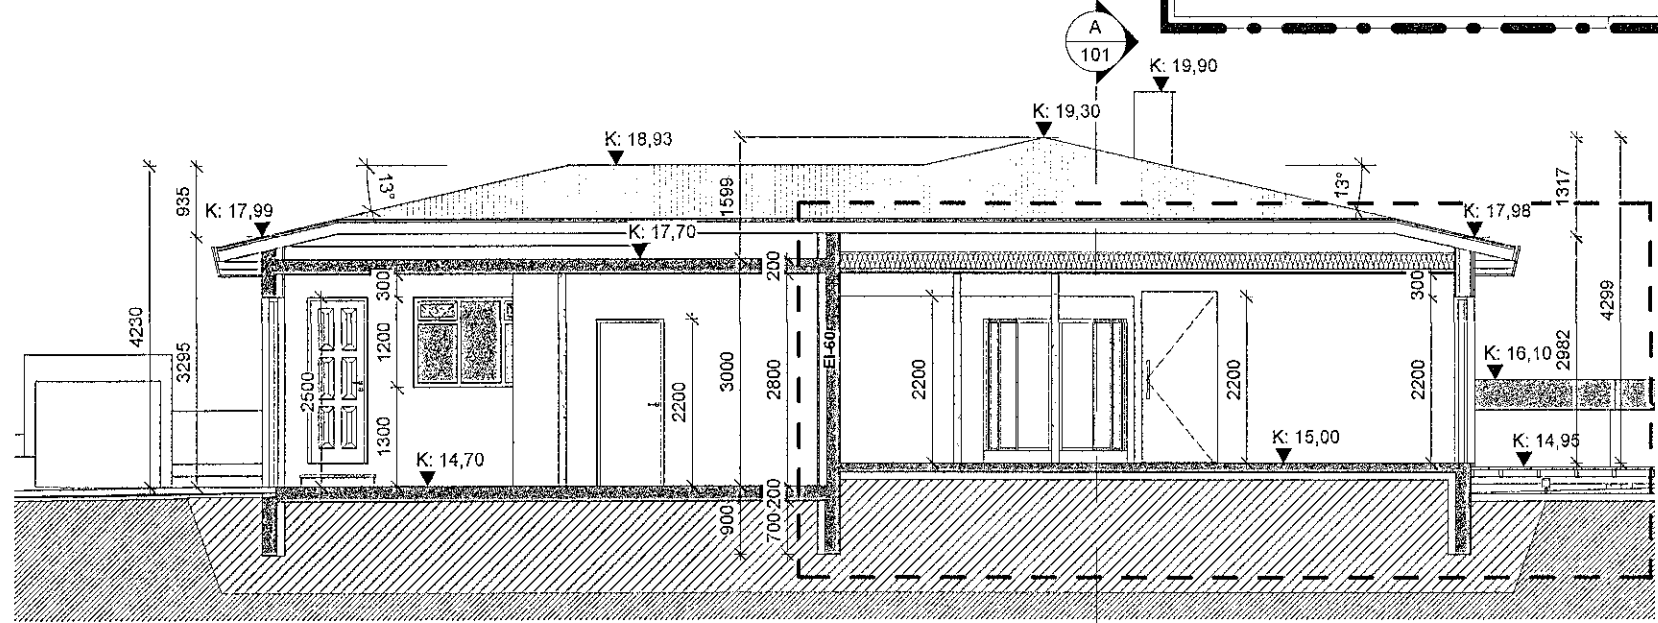

Snið B  
1: 100

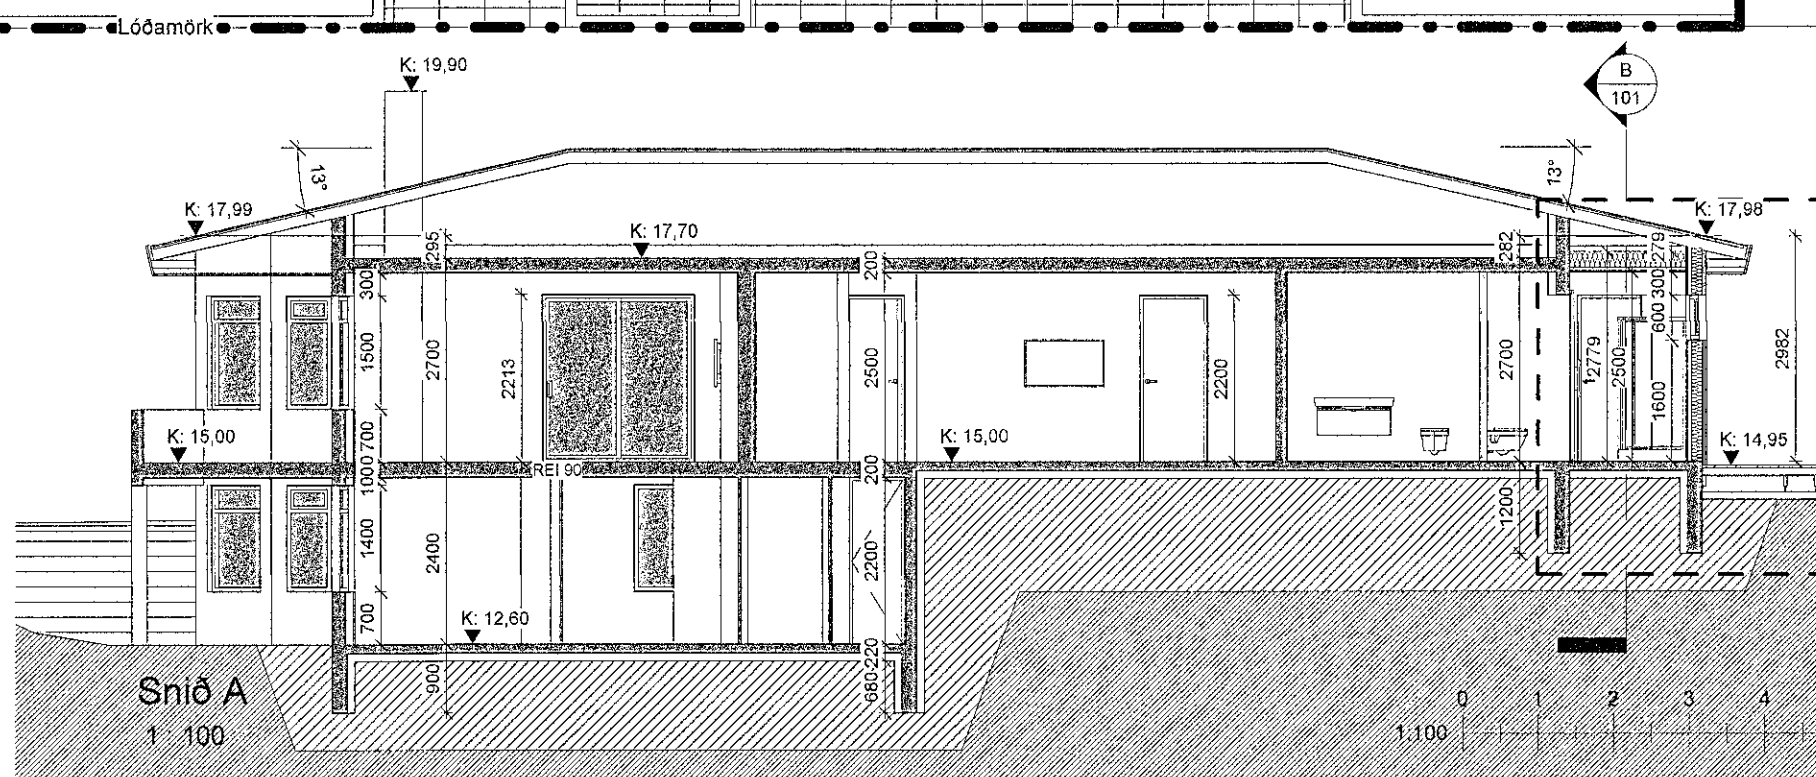

Snið A  
1: 100

Samþykkt þann  
06. MAÍ 2020  
Byggingarfulltrúinn í Hafnarfirði  
*Sólun Þjarnadóttir*

- Lóðamörk**  
**Byggingarreitur**  
**Breytingar**
- TÁKNSKYRINGAR**
- ALMENN TÁKN**
- LR Loftfæsing
  - GN Gólfniðurfali
  - PN Þakniðurfali
  - SN Svala-/skýggisniðurfali
  - Matshútanúmer
  - Rýmiisnúmer
  - 01-0101 Matshúta- og rýmiisnúmer
  - Hæðarkóti á grunnmynd  
G = Gólf  
L = Lóð
  - Hæðarkóti í sniði / útliti
- ELDVARNARTÁKN**
- Brunamótstaða byggingarhluta:**
- EI 60 - Ektefjandi veggur
  - EI 30-CS - Huróir, C = Sjálflokandi, S = Reykþétt
  - E 30 - Eldvarmgler
  - REI 90 - Heilleiki byggingarhluta
  - UT → Merktur og neyðanýstur útgangur
  - Útgangur
  - BO Björgunarop
  - 25m Slöngukefli (Lengd)
  - SL Handslökkvitæki
  - I Stjórnstöð brunaviðvarnarkerfis
  - R Reykskýnjar
  - R Reyklosun

Útg.	Dags.	Skýring	Br.af.
D	04.05.2020	Breyting á blaðstærð úr A1 / A2, uppfærð skráningartálg.	PA
C	24.11.2019	Viðbætur byggingarreitur og málsetningar, breytingar á hæðarheitum, uppfærð skráningartálg og byggingarlýsing	PA
B	29.09.2019	Viðbætur m2 og m3 stærðir á niverandi hlísi og stakun í byggingarlýsingu, breytingar merktar á útlitum, minnkun á timburvernd, viðbætt skýggiröng.	PA
A	17.07.2019	Uppfærð byggingarlýsing, viðbætur merkingar og nánnari skil gerð á breytingum	PA

Verkefni:  
**Sævangur 47**

Heimilisfang:  
**Sævangur 47, 220 Hafnarfjörður**

Verkefngund:  
**Viðbygging**

Landnúmer: 122711      Staðgreinir: 1400-1-86500470

**100 - AÐALUPPDRETTIR**

**Grunnmyndir og snið**

Hannað af: PA	Matshluti: 01
Teiknað af: PA	Mælikvarði: 1: 100
Yfirfarið af: PA	Dagsetning: 04.05.2020

Samþykkt: *Þorsteinnur Þóðalþorsson*

**ARTstone sif.**  
 Eskivöllum 17, 221 Hafnarfirði  
 Sími: 860 9406  
 Kennitala: 540716-1290  
 Netfang: steini@artstone.is

**1816** - - - **A** **101** **D**  
 Verknúmer Svæði Áfangi Ábyrgð Númer Útgáfa

HÖNNUÐUR ÁSKILUR SÉR ALLAN RÉTT Á TEIKNINGUM - FJÓLFÖLDUN ER HÁÐ SKRIFLEGU SAMÞYKKT

Úprentun: 09/18/17  
 Visið: 4 May 2020 12:38:36