


Samþykkt þann


06. MAÍ 2020

Byggingarfulltrúinn í Hafnarfirði  
*Steinn Þorsteinsson*


- — — — — Lóðamörk
- - - - - Byggingarreitir
- - - - - Breytingar

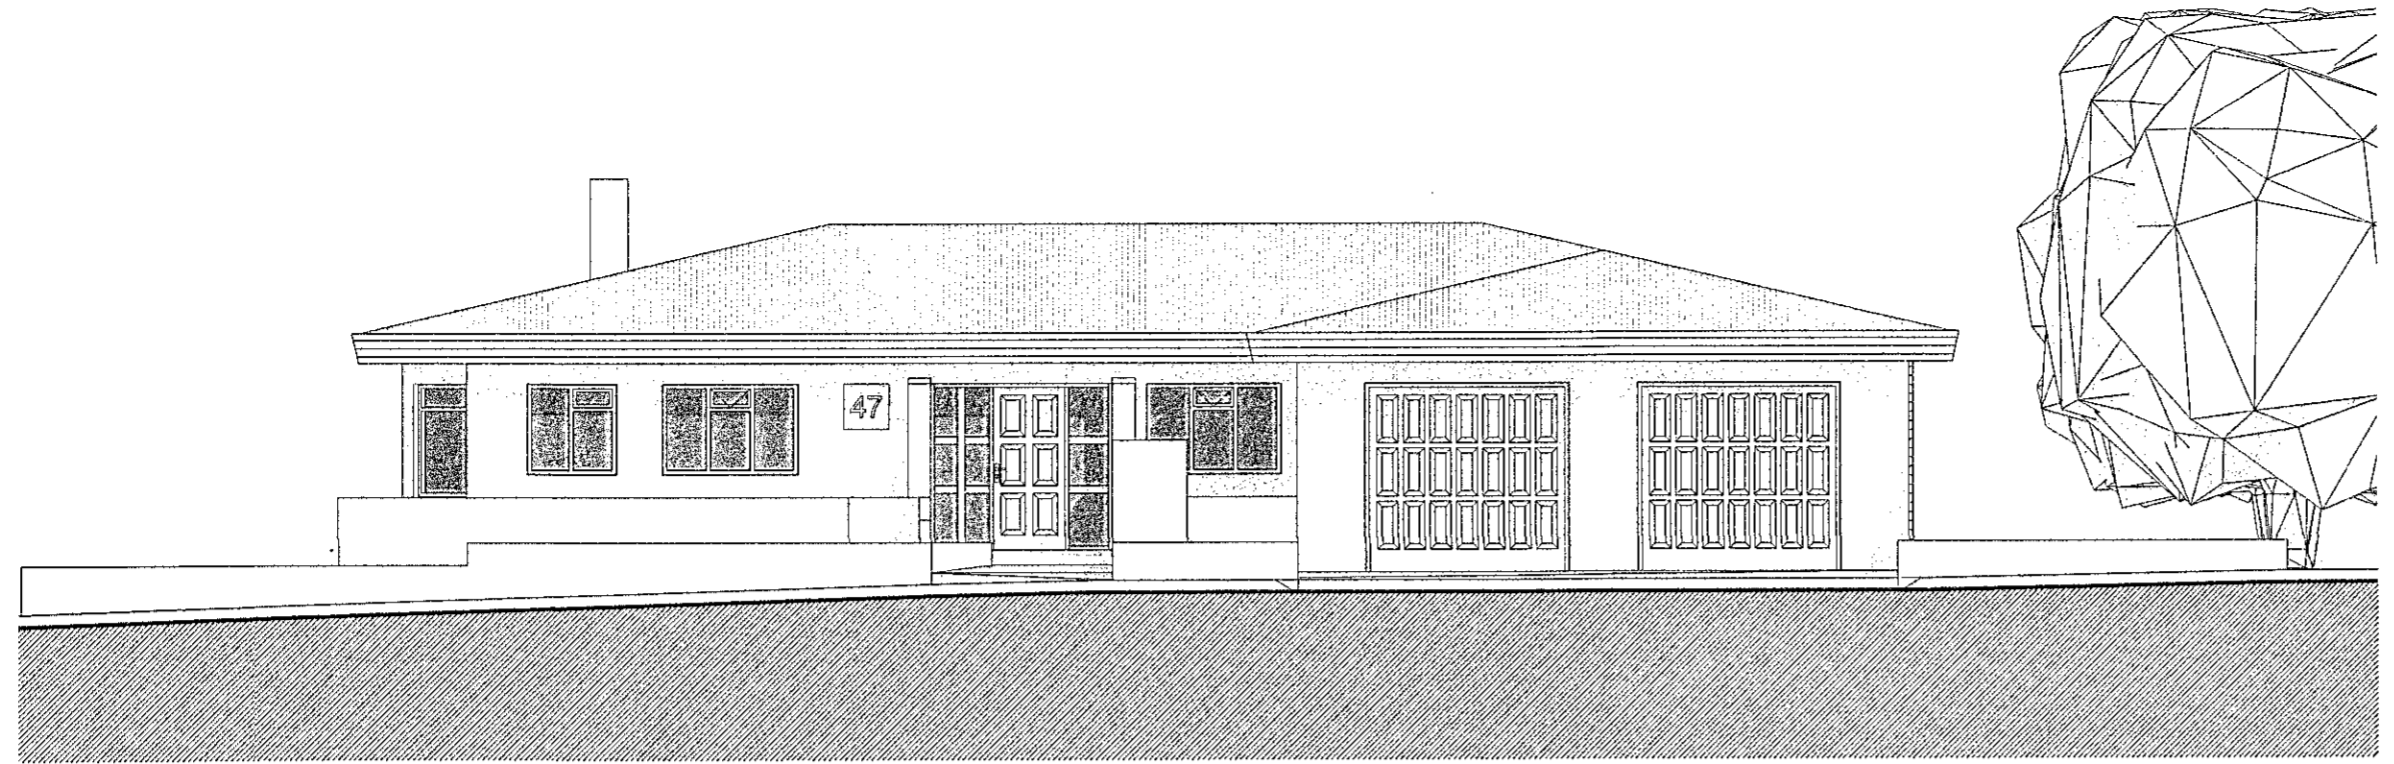


Austur  
1 : 100

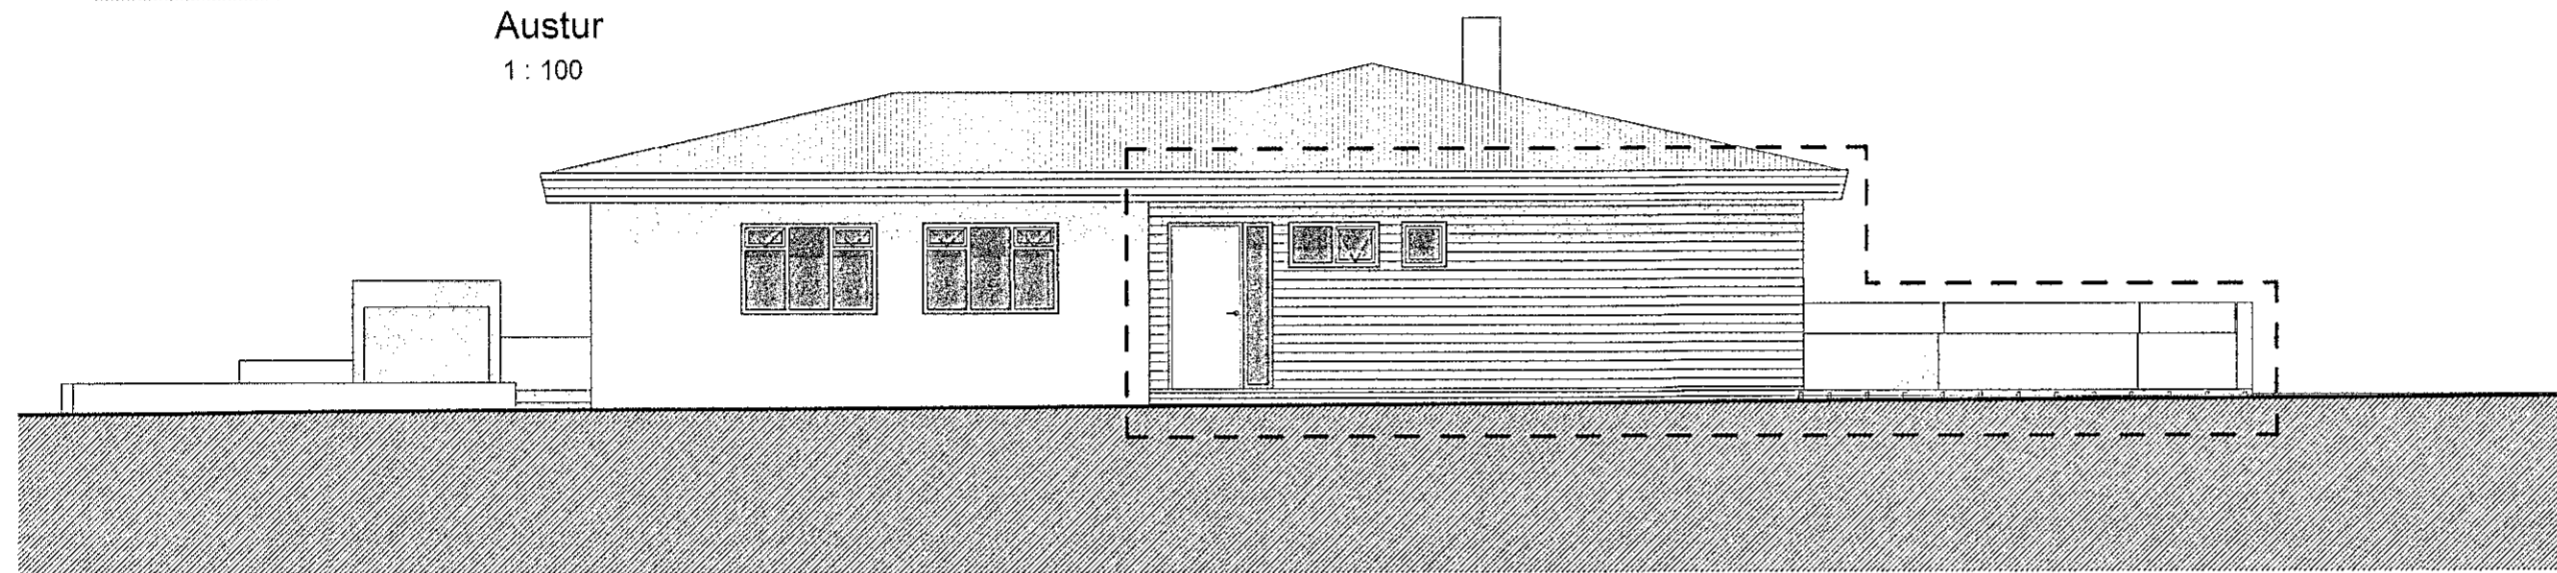

Norður  
1 : 100

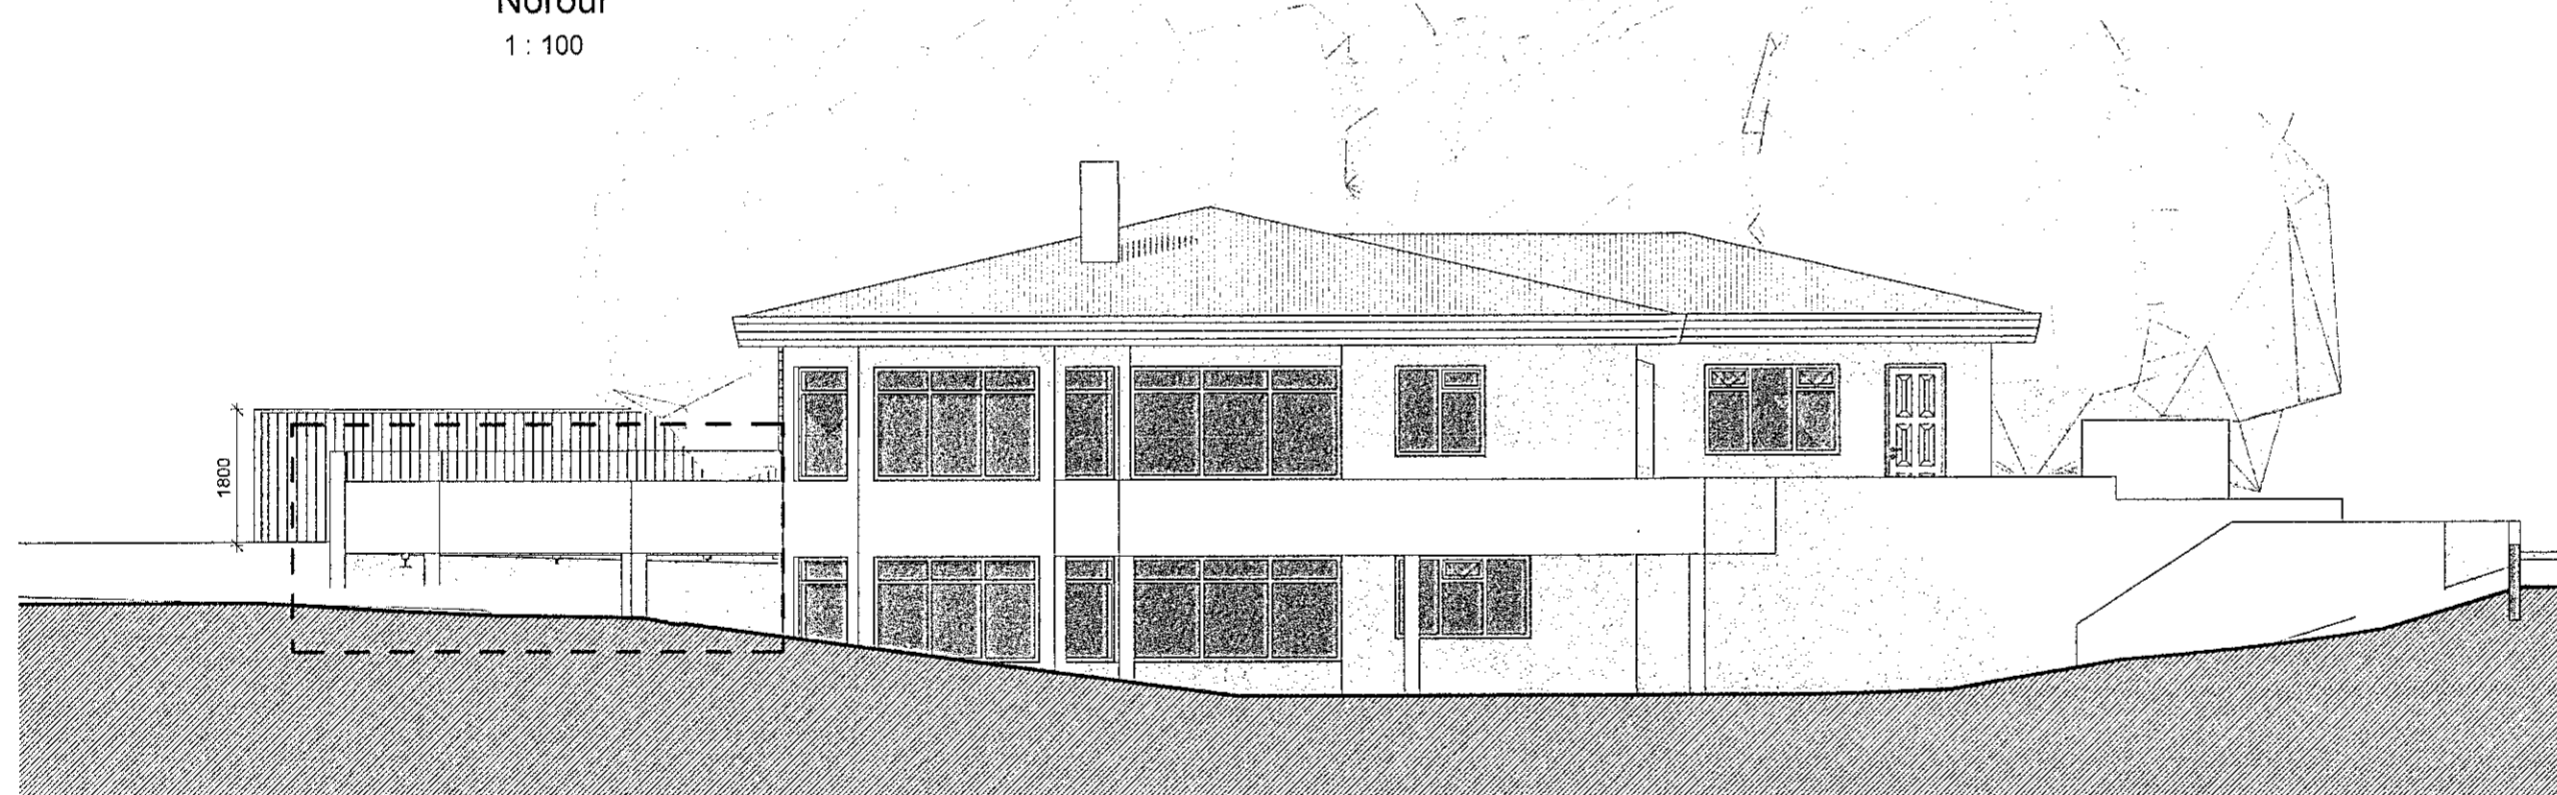

Suður  
1 : 100

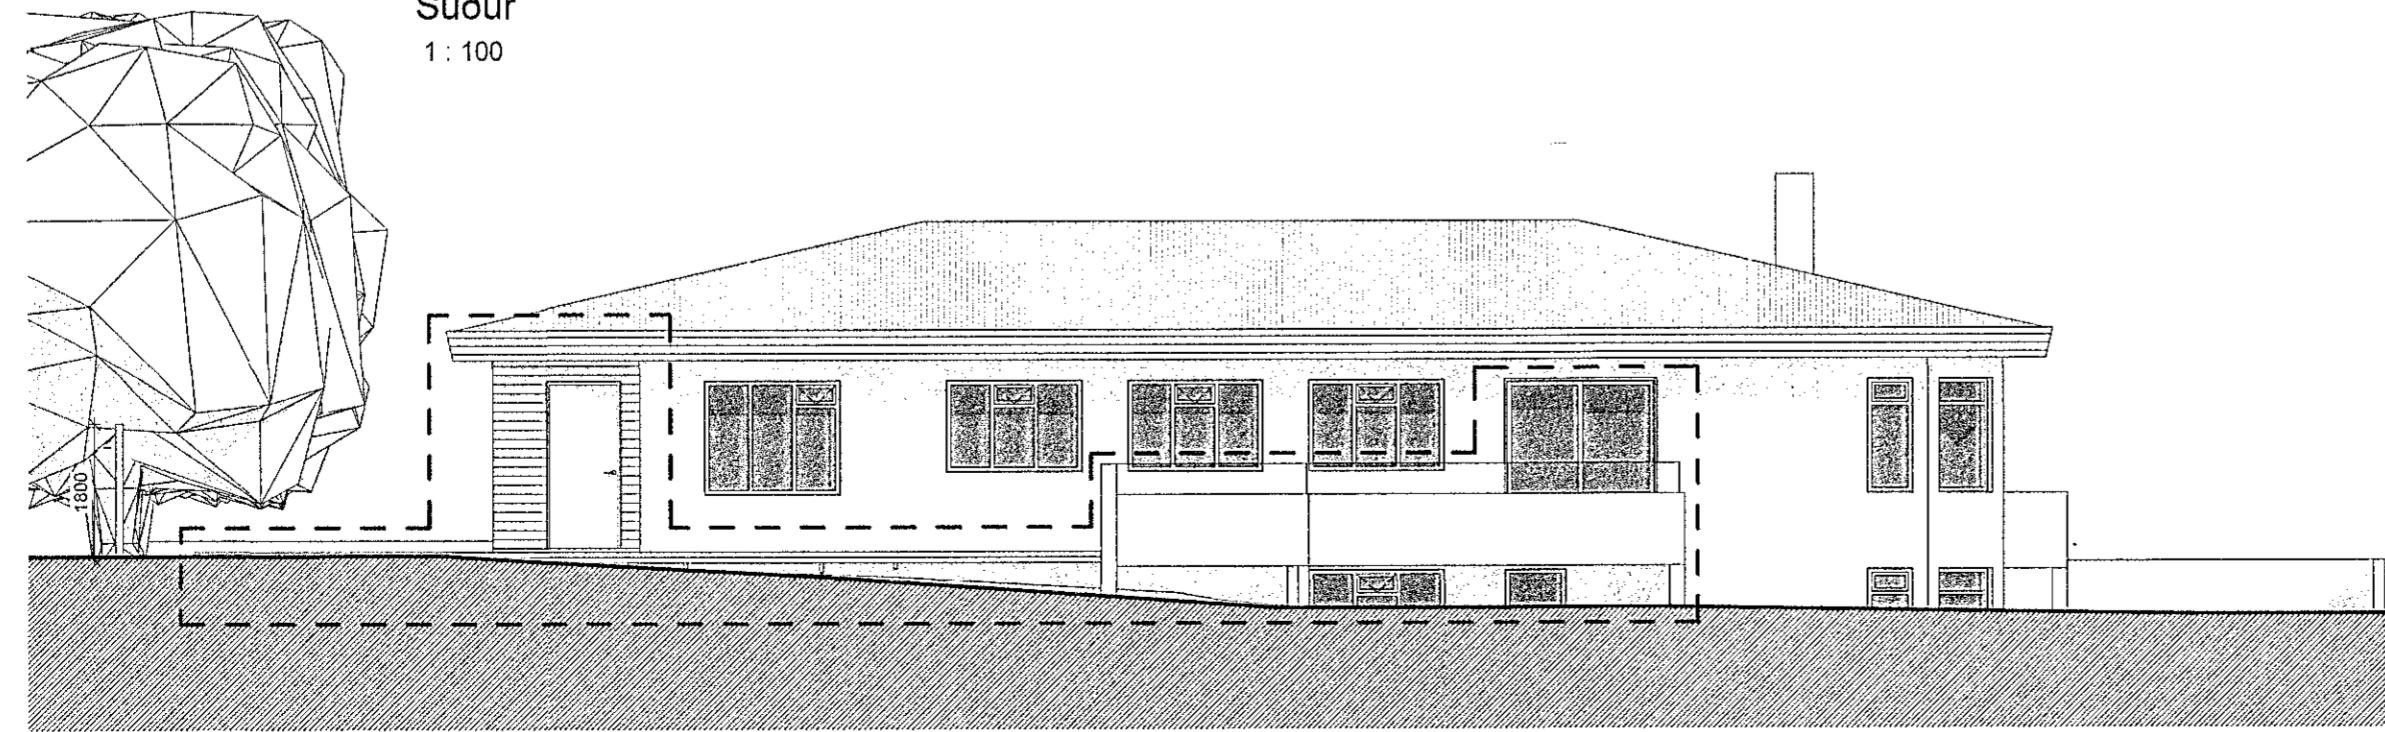

Vestur  
1 : 100

Útg.	Dags.	Skýring	Br.af.
D	04.05.2020	Breyting á blaðstærð úr A1 í A2, uppfærð skráningartafía.	ÞA
C	24.11.2019	Viðbætur byggingarleiðar og málsetningar, breytingar á hæðarheitum, uppfærð skráningartafía og byggingarlýsing.	ÞA
B	29.09.2019	Viðbætur m2 og m3 stærðir á núverandi húsi og sláttum í byggingarlýsingu, breytingar merktar á útlitum, minnkun á timburverðni, viðbætt skjólgjöfing.	ÞA
A	17.07.2019	Uppfærð byggingarlýsing, viðbætt merkingar og náðari skil gerð á breytingum.	ÞA

Verkhelti:  
**Sævangur 47**

Heimilisfang:  
 Sævangur 47, 220 Hafnarfjörður

Verktægunnd:  
 Viðbygging

Landnúmer: 122711 Staðgreinir: 1400-1-86500470

**100 - ADALUPPDRÆTTIR**

**Útlit**

Hannað af: ÞA	Matshluti: 01
Teiknað af: ÞA	Mælikvarði: 1 : 100
Yfirfarið af: ÞA	Dagsetning: 04.05.2020

Samþykkt: *Þorsteinur Adalbjörnsson*

**ARTstone sif.**  
 Eskivöllum 17, 221 Hafnarfirði  
 Sími: 860 9406  
 Kennitala: 540716-1290  
 Netfang: steini@artstone.is

**1816** - - - **A** **102** **D**  
 Verknúmer Svæði Áfangi Ábyrgð Númer Útgáfa

HÖNNUÐUR ÁSKILUR SÉR ALLAN RÉTT Á TEIKNINGUM - FJÓLFÖLDUN ER HÁÐ  
 SKRIFLEGU SAMÞYKKT

