



1. hæð - Fyrir breytingu
1 : 200

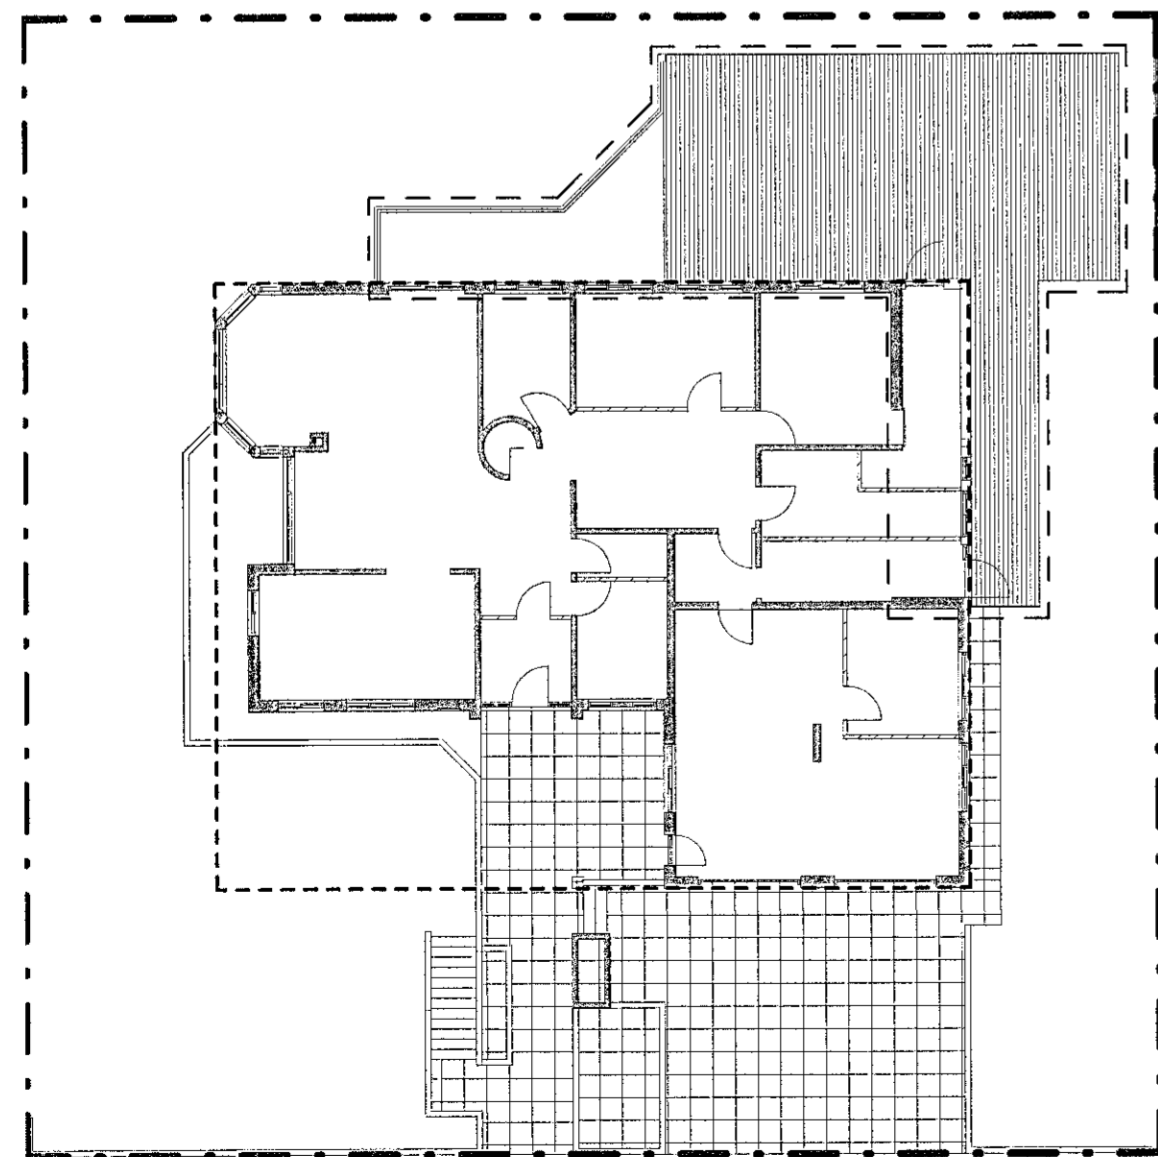


1. hæð - Eftir breytingu
1 : 200




Norður - Fyrir breytingu
1 : 200

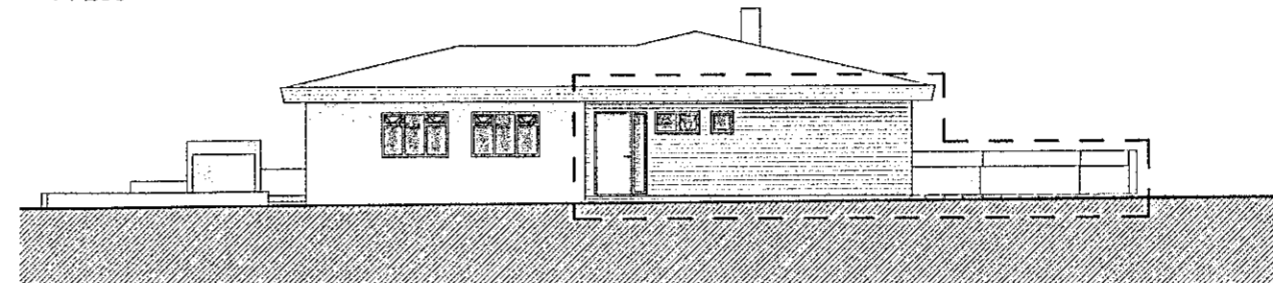


Norður - Eftir breytingu
1 : 200

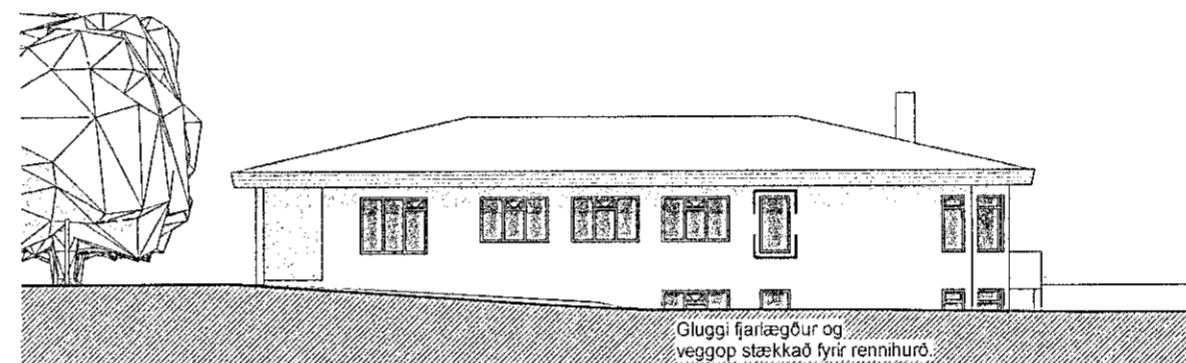


Vestur - Fyrir breytingu
1 : 200

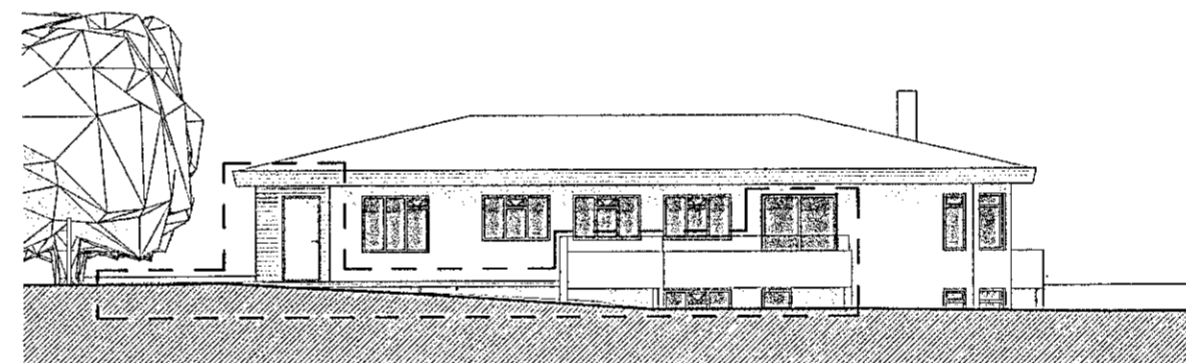

Vestur - Eftir breytingu
1 : 200

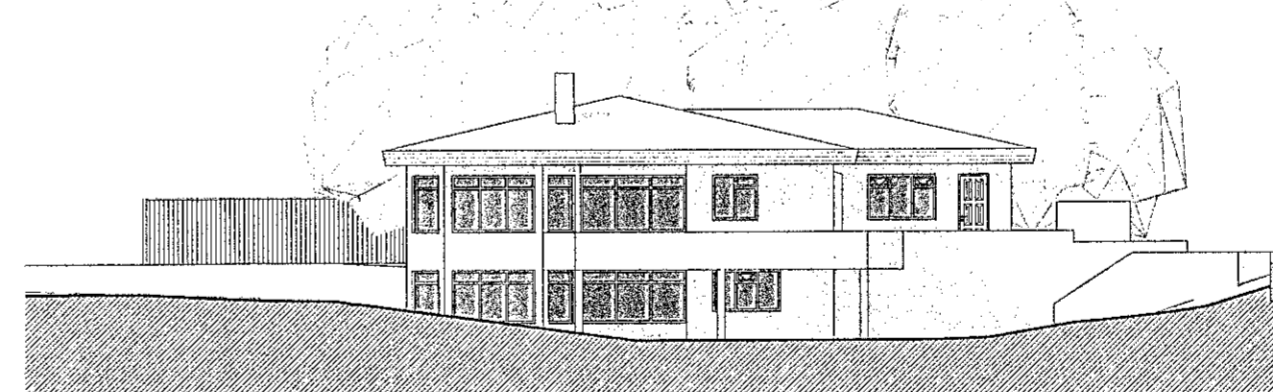

Suður - Fyrir breytingu
1 : 200

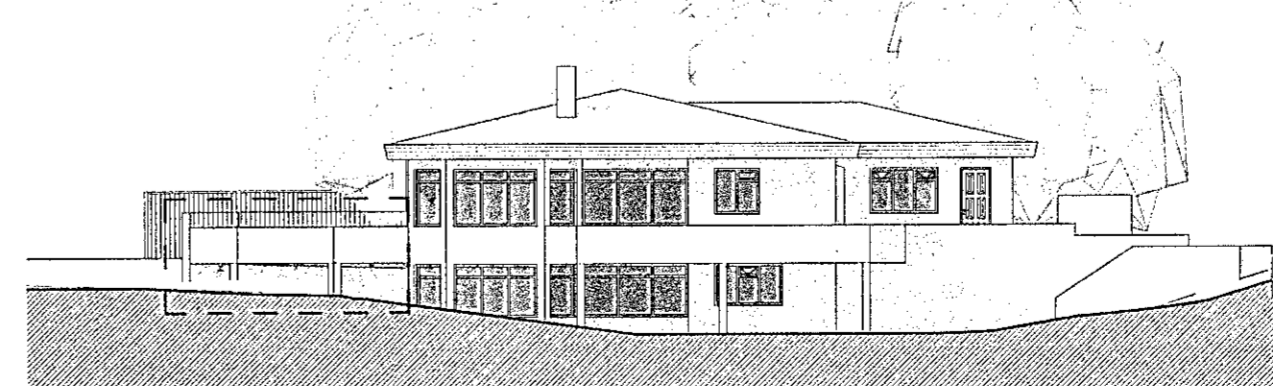

Suður - Eftir breytingu
1 : 200

Samþykkt þann
06. MAÍ 2020
Byggingarfulltrúinn í Hafnarfirði
Steinn Þorsteinsson

--- Lóðamörk
- - - Byggingarreitir
- - - Breytingar

D	04.05.2020	Breyting á blaðastærð úr A1 í A2, upplærð skráningartala.	PA
C	24.11.2019	Viðbættur byggingarmetur og málsmálgangur, breytingar á hæðarhættum, upplærð skráningartala og byggingarlýsing.	PA
B	29.09.2019	Viðbættar m2 og m3 stærðir á niðverandi húsi og stækkun í byggingarlýsingu, breytingar merktar á útlitum, minnkun á tímburvernd, viðbætt skjólgörðing.	PA
A	17.07.2019	Upplærð byggingarlýsing, viðbættar merkingar og náðari skil gerð á breytingum.	PA
Útg.	Dags.	Skýring	Br.af:

Verkhelti:

Sævangur 47

Heimilisfang:
Sævangur 47, 220 Hafnarfjörður

Verkttegund:
Viðbygging

Landnúmer: 122711 Staðgreinir: 1400-1-86500470

100 - ADALUPPDRETTIR

Útlit fyrir og eftir breytingu


Hannað af:	PA	Matshluti:	01
Teiknað af:	PA	Mælikvarði:	1 : 200
Yfirfarið af:	PA	Dagsetning:	04.05.2020

Samþykkt: *Þorsteinur Þóralbjörnsson*

ARTstone s.lf.
Eskivöllum 17, 221 Hafnarfirði
Sími: 860 9406
Kennitala: 540716-1290
Netfang: steini@artstone.is

1816	-	-	-	A	103	D
Verknúmer	Svæði	Áfangi	Ábyrgð	Númer	Útgáfa	

HÖNNUDUR ÁSKILUR SÉR ALLAN RÉTT Á TEIKNINGUM - FJOLFOLDUN ER HÁÐ
SÍGRIÐLEGU SAMÞYKKT

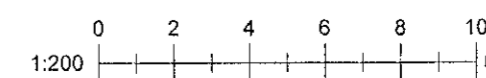

Útprintun: 04/22/19
Vistab: 4 May 2020 12:38:43

Bláastær: A2