




ÚTLIT NORÐAUSTUR 1:100

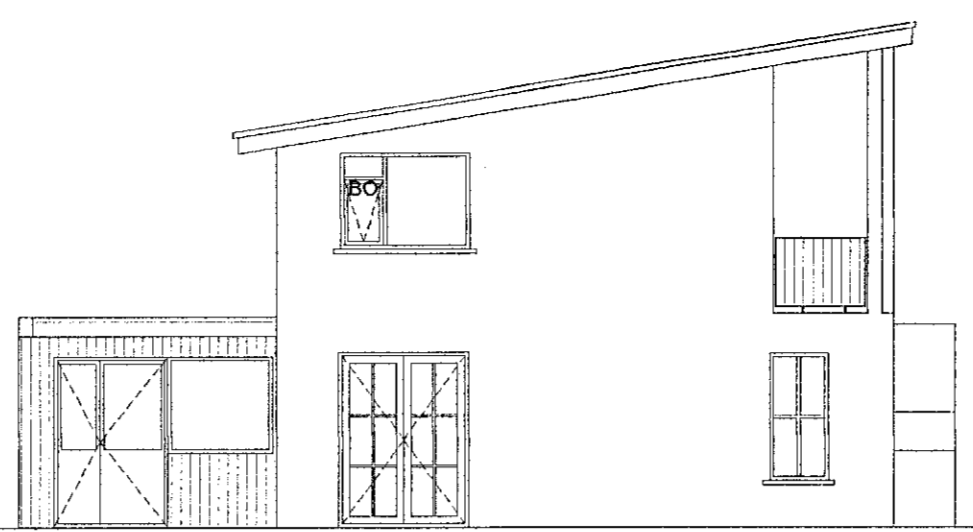


ÚTLIT NORÐVESTUR 1:100

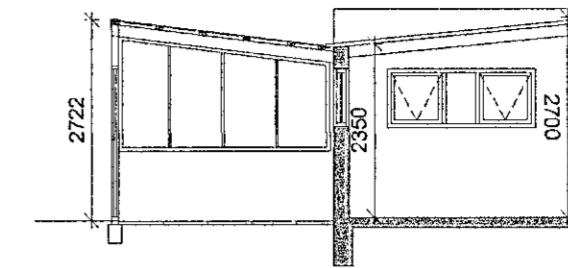

SKURÐUR A-A 1:100

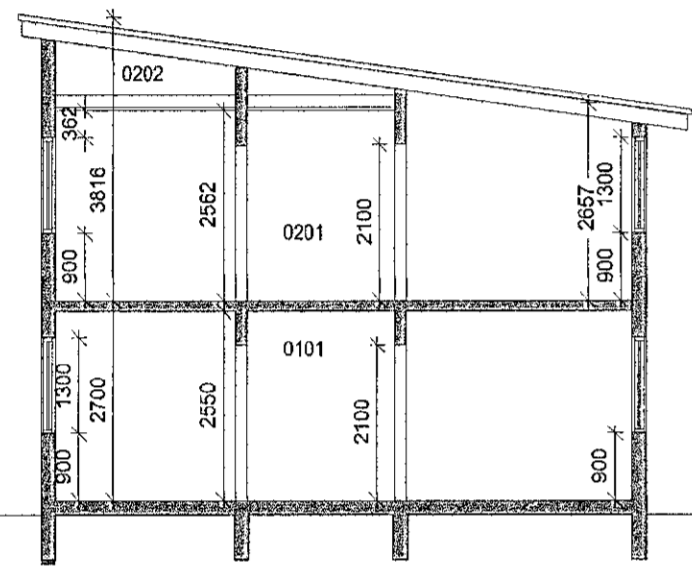


SKURÐUR 1:100

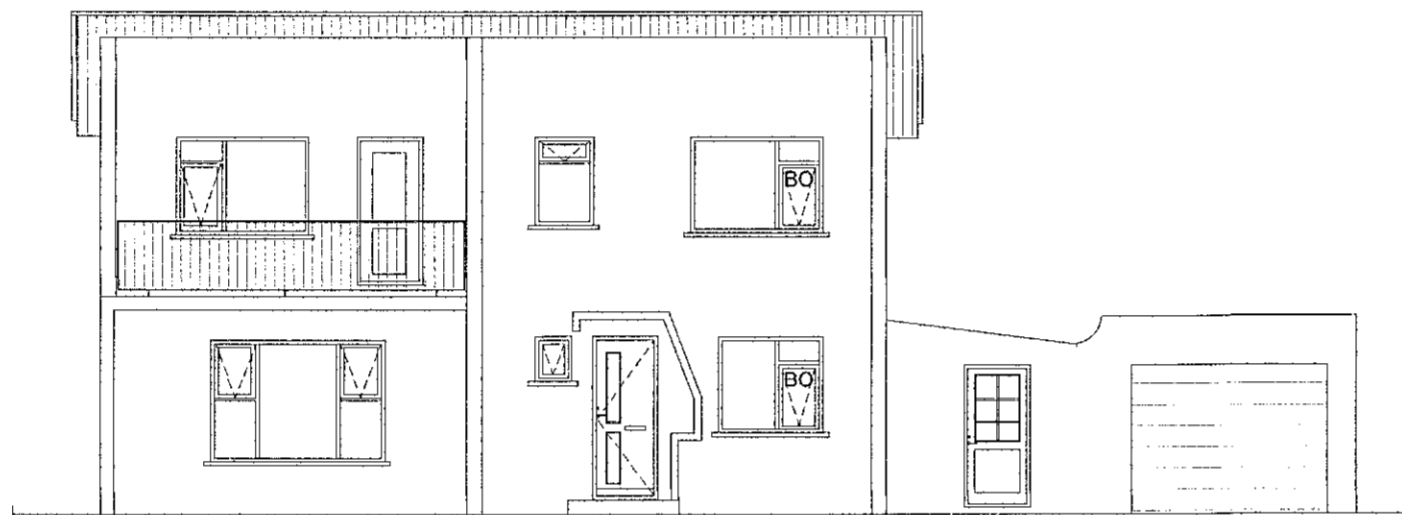


ÚTLIT SUÐVESTUR 1:100



ÚTLIT SUÐAUSTUR 1:100

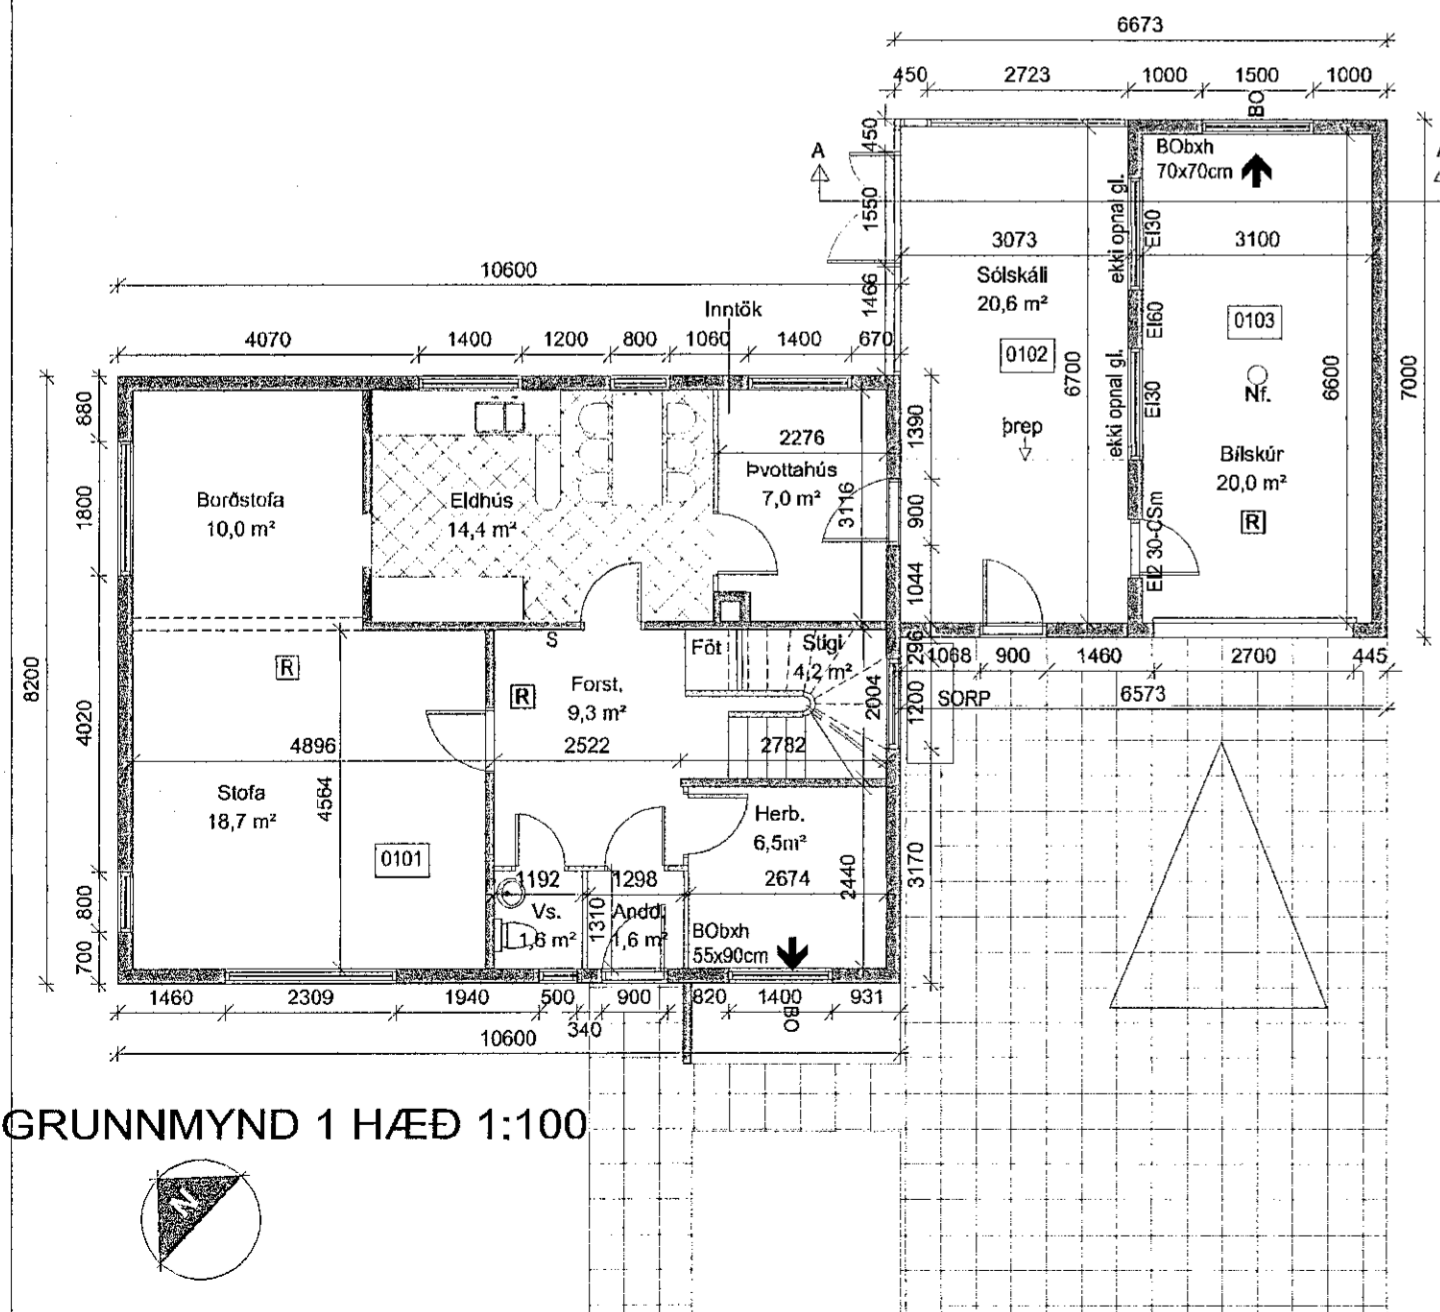

GRUNNMYND 1 HÆÐ 1:100

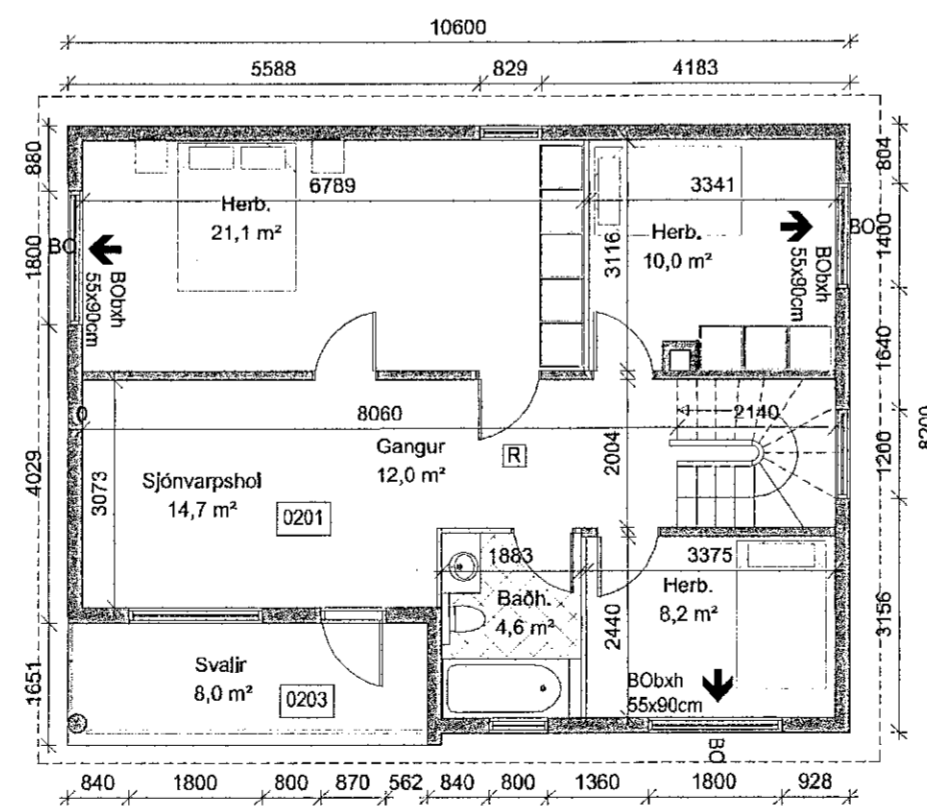

GRUNNMYND 2 HÆÐ 1:100



**Aðaluppdráttur reyndarteikning**

verk Þúfubarð 9 Hafnarfirði  
verksaupi  
heiti Grunnmyndir /útlit /sneiðing/afstaða  
mkv. 1:100  
dags 1:500  
15.06.2018  
hannað lr  
teiknað rl,lr  
yfirfarið lr

**Ártún ehf**

540389-1019  
Lárus Ragnarsson Byggingafræðingur BÞK  
220160-3439  
Brúndukvísl 6 110 Reykjavík  
s 8216023 larus@ark.is

*Lárus Ragnarsson*

Ekki skal mæla af teikningu, aðeins málsettar stærðir eru í gildi. Framkvæmdaraðili skal sannreyna öll mál á verkstað.

verknr. teikning breyting  
(99)1.01